

	PRESSURE TEST CERTIFICATE	Project No. : K70101
		Project Name : ASU KOSICE TF
		Client :

Subcontractor	:	VAM	 VOEST MONTAGE
Subcontract No.	:	5.6801	

TEST NUMBER	:	02/08/05
SYSTEM	:	
RISK CATEGORY	:	I.

PID No.	Line Size	Line No.	Area	Isometric No.	Material Class
036/036		80 NL 72102	TF	80NL72102	1.4541
036/036		60 N 72103	TF	60N72103	1.4541

Test Pressure:	14,3 bar	Test Duration:	30 min
Test Medium:	N	Manometers No.:	0 - 25 bar, 2203MC4

Special requirements / comments:

WITNESSED AND ACCEPTED ON BEHALF OF	WITNESS	SIGNATURE	DATE
	SUBCONTRACTOR		8.8.2005
	ALE		18/10/05
	CLIENT		
	NOTIFIED BODY		

VAM GmbH & Co Anlagentechnik und Montagen A. Bernoláka 10, Ružomberok Miesto stavby:		PROTOKOL O STAVEBNEJ A TLAKOVÝCH SKÚŠKACH ODOLNOSTI A TESNOSTI POTRUBIA č. 02/08/05 AIR LIQUIDE - U. S. STEEL s. r. o. Košice ASU No. 9 Košice 80 NL 72102, 50 N 72103																									
Označenie skúšaného potrubia:	Prevádzkové podmienky:	Najvyšší pracovný pretlak: 1,0 MPa Menovitá svetlosť: DN 80, 50	Najvyššia pracovná teplota: - 196 °C Materiál: tr. 1.4541																								
Parametre rozvodu:		Potrubie bolo podrobené stavebnej a tlakovým skúškam podľa STN 130020, NV 576/02 a STN 38 6461																									
Stavebná skúška Dátum skúšky: 8.8.2005 - umiestnenie výstroja potrubia - funkcie uzatváracích zariadení - dokončenie a kvalita zvaračských prác - správnosť uloženia a jeho spádovanie - úplnosť dokumentácie		<table border="1"> <tr> <th colspan="2">Skúška odolnosti</th> <th colspan="2">Skúška tesnosti</th> </tr> <tr> <td>Dátum skúšky:</td> <td>8.8.2005</td> <td>Dátum skúšky:</td> <td>8.8.2005</td> </tr> <tr> <td>Skúšobný pretlak:</td> <td>1,43 MPa</td> <td>Skúšobný pretlak:</td> <td>1,0 MPa</td> </tr> <tr> <td>Skúšobné médium:</td> <td>N₂</td> <td>Skúšobné médium:</td> <td>N₂</td> </tr> <tr> <td>Skúšobná doba:</td> <td>30 min.</td> <td>Skúšobná doba:</td> <td>po dobu prehliadky</td> </tr> <tr> <td colspan="2"> Použité meracie prístroje: kontrolný deformačný manometer 0 – 2,5 MPa Ø 160 mm v. č. 2203MC4 </td> <td colspan="2"> Použité meracie prístroje: kontrolný deformačný manometer 0 – 2,5 MPa Ø 160 mm v. č. 2203MC4 </td> </tr>

Potrubie vyhovuje daným prevádzkovým podmienkam. Skúška odolnosti a tesnosti bola v zmysle hore uvedených nariadení a noriem úspešná.

Za objednávateľa



Za zhotoviteľa


V Košiciach dňa 8.8.2005

VAM

VOEST MONTAGE

50 N – 72103				
Welding	DN	Diameter	Welder No	Protoc.No
1	50	60,3	97	----
2	50	60,3	98	----
3	50	60,3	98	----
4	50	60,3	98	----
5	50	60,3	98	----
6	50	60,3	98	----
7	50	60,3	97	----
8	50	60,3	98	----
9	50	60,3	97	----
10	50	60,3	98	----
11	50	60,3	97	----
12	50	60,3	98	----
13	50	60,3	98	----


REC. 30.07.05 M PL

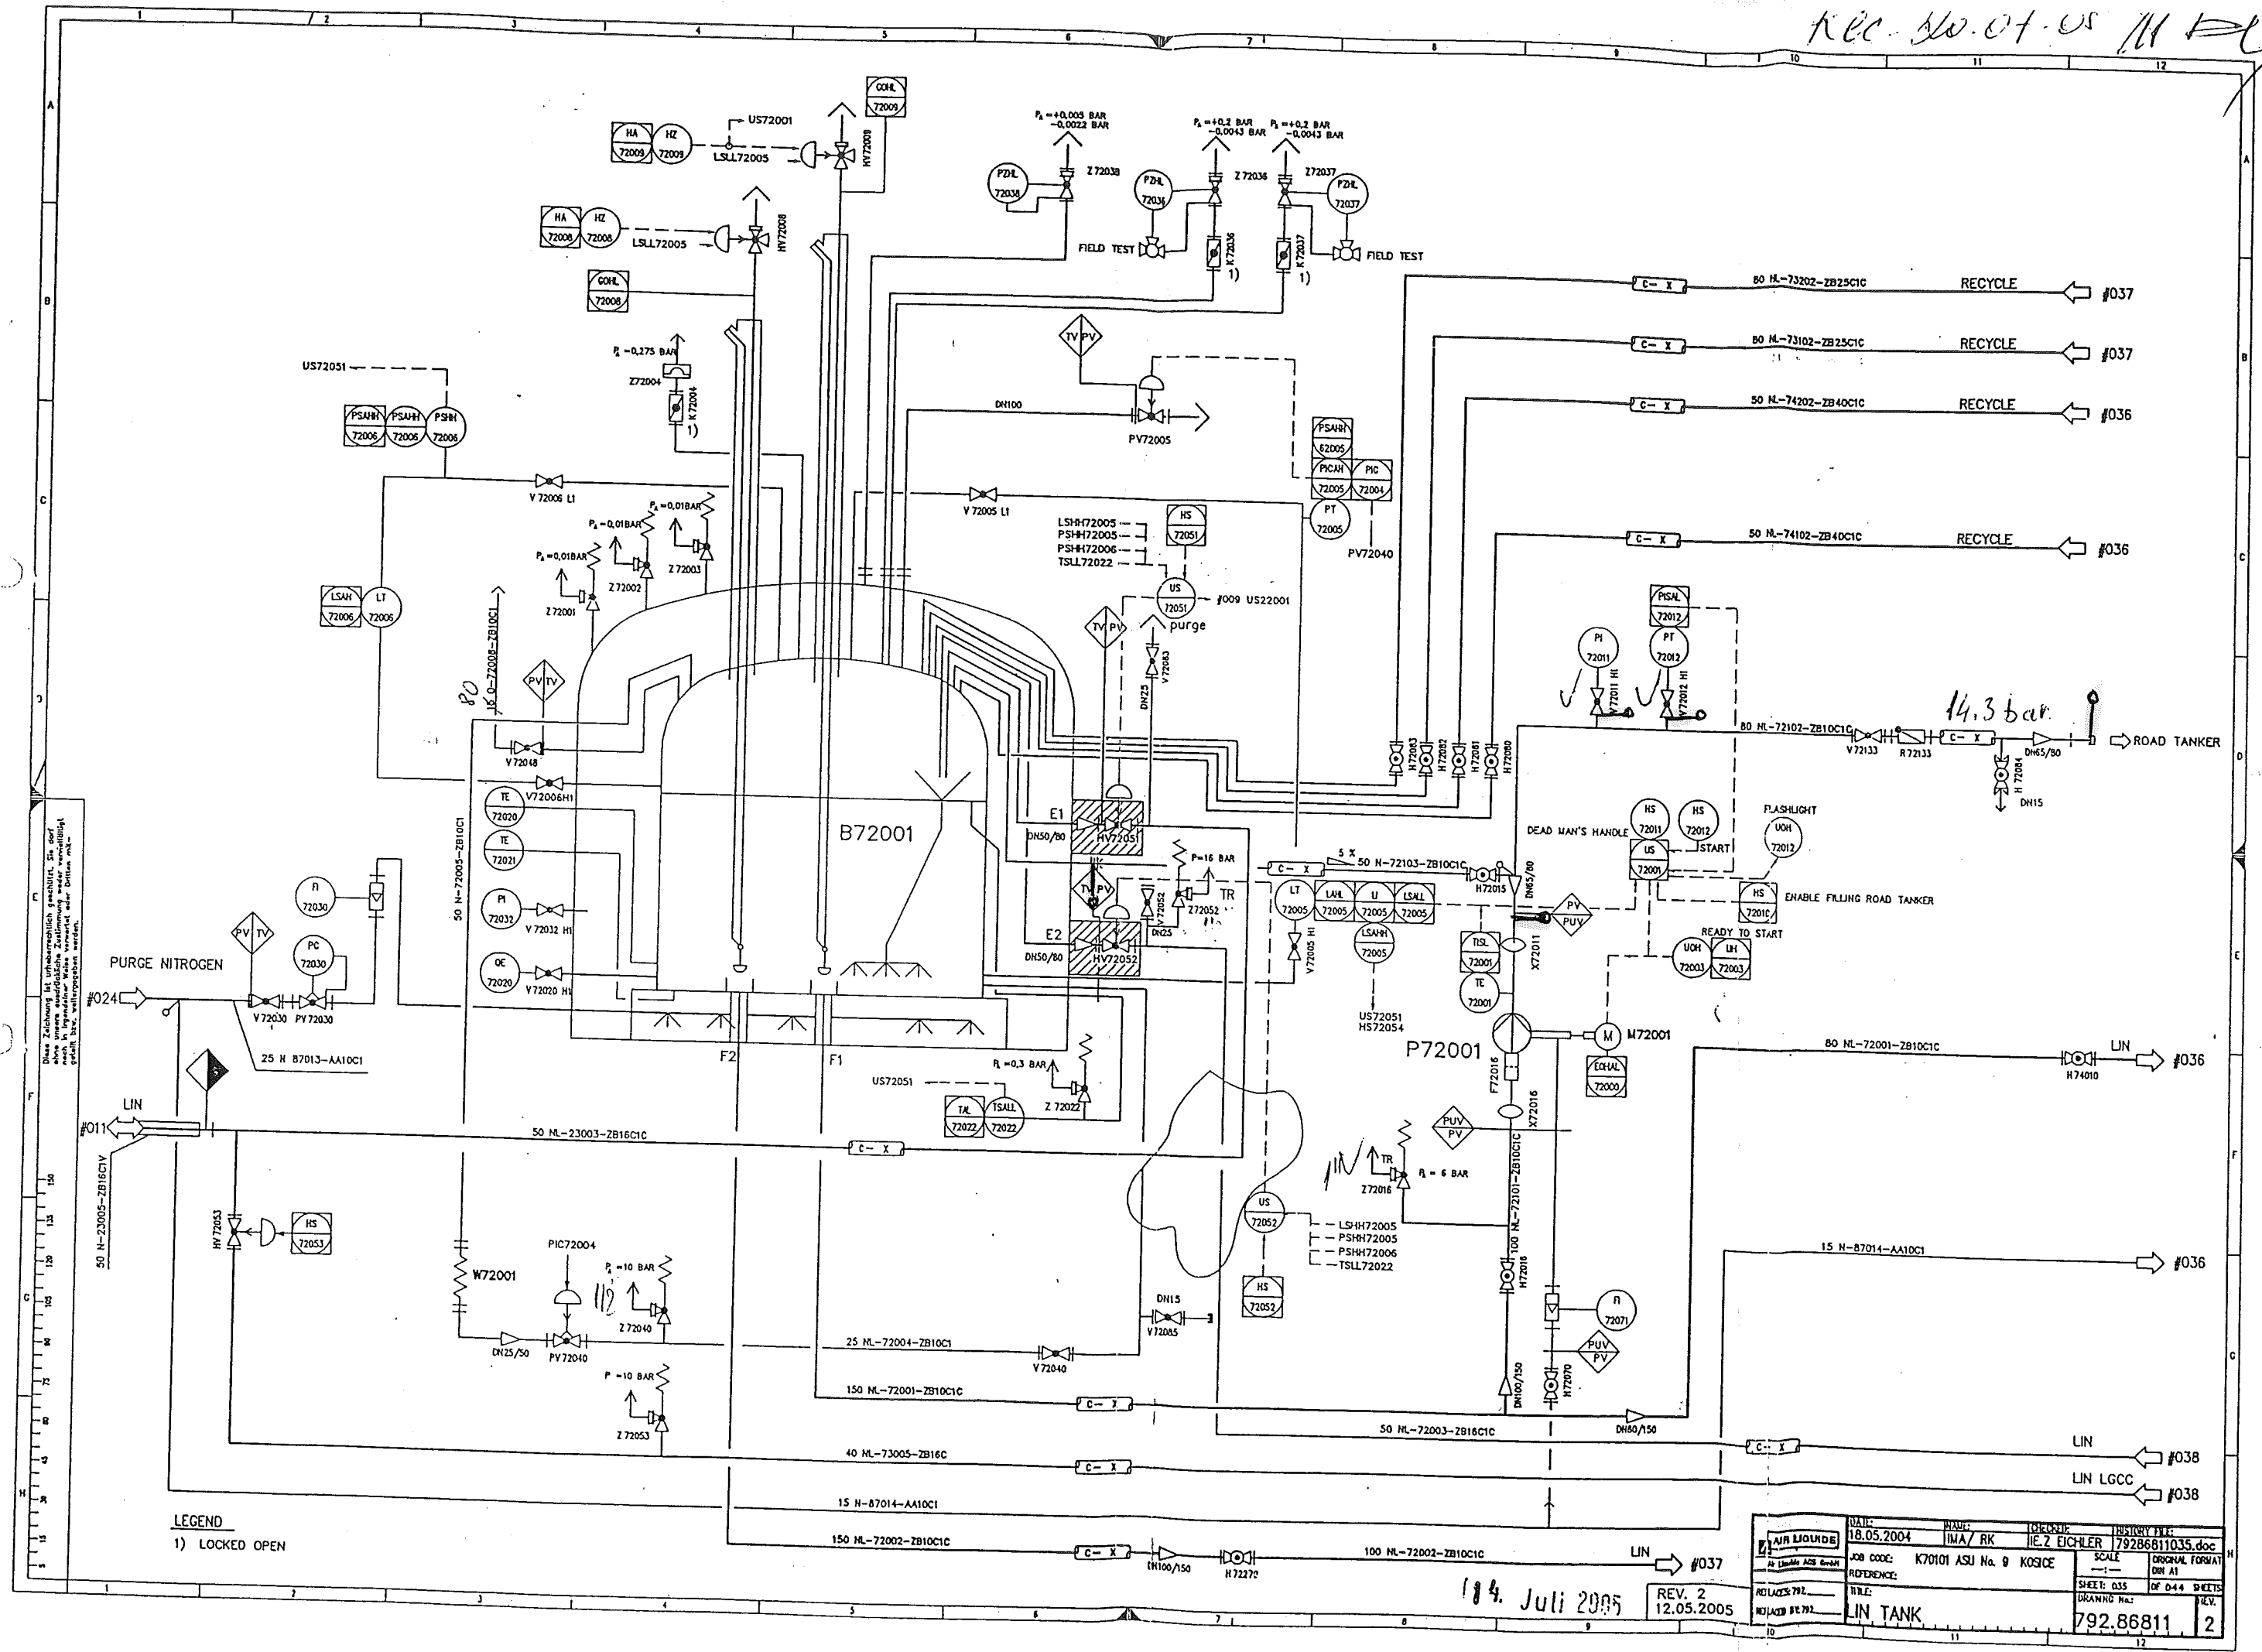

LEGEND
1) LOCKED OPEN

14. Juli 2005
REV. 2
12.05.2005

DATE: 18.05.2004	PROJECT: IMA / RK	DESIGNER: H. Z. EICHLER	REVISION: 792.86811035.doc
JOB CODE: K70101 ASU No. 9	KOSICE	SCALE: 1:1	ORIGINAL FORMAT: DIN A1
REFERENCE:		SHEET: 035	OF 044 SHEETS
DRAWING No.: 792.86811			REV. 2

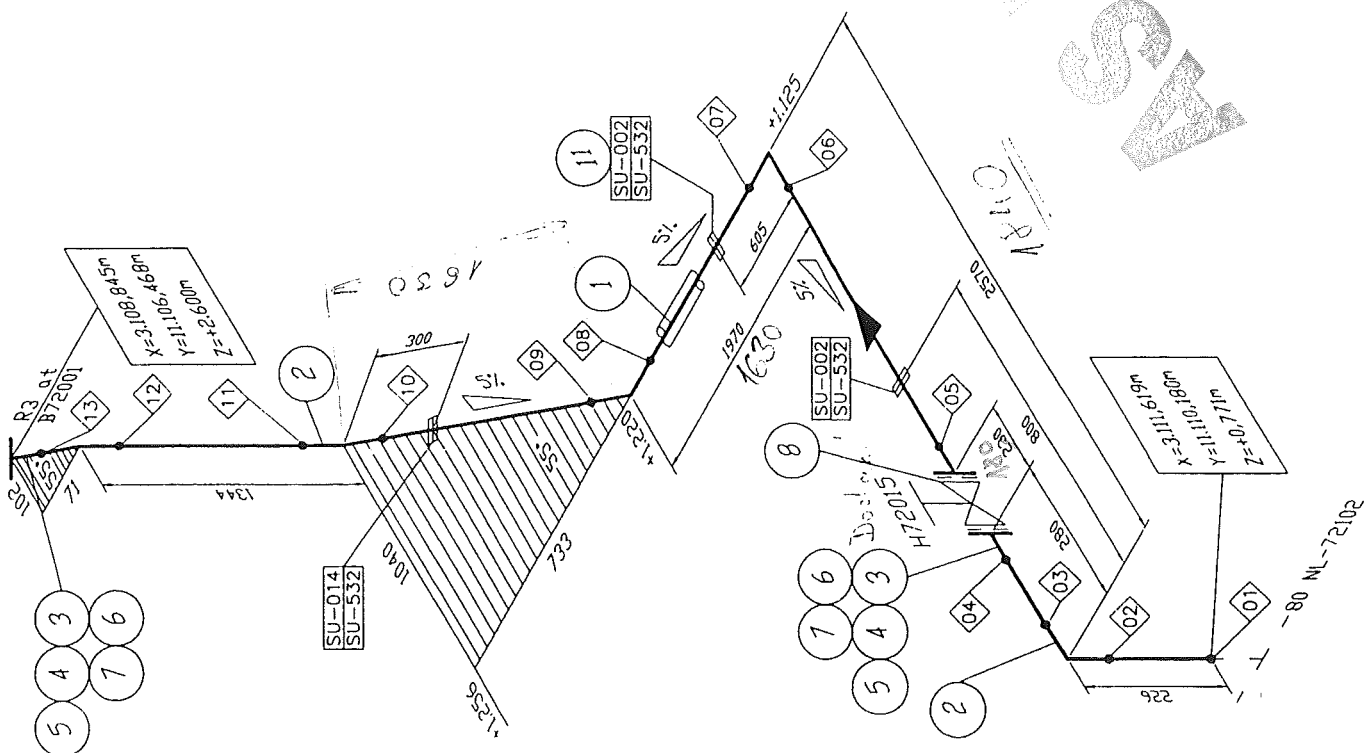

Welding No.	DN	Diameter	Welder No.	Protocol No.
01	50	60.3		
02	50	60.3		
Remarks:


- Responsibility of the assembling company:
- Situation of mounting seams
- Situation of pass-lengths
- Check of measure details and pipe courses on the construction site
- Situation of the spindle at valve

Accompanying drawings:
- 80 N-72102 ZB10C1C

Accompanying lists:

- Parts list:
50 N-72103-Z810C1C

Pipe standard:
- AL Standard No.:
50030 (ZB10C1)

 AIR LIQUIDE	Date : 27.10.2004		Name : _____		Checked: _____		History file: 79287106.doc		
	Job code: K70101		Reid./IES		Hr. Gons				
Air Liquide AGS GmbH	Reference: ASU Kosice				Scale _____		Original format DIN A3		
					Sheet: 001		of 001 Sheets		
Title: 50 N-72103				Drawing No.: 792.87106		Rev. _____		A	
Replaces: 79 _____									
Replaced by: 79 _____									

Made by : Ing. Supak
Date : 11.10.2005
revision : 0

VAM Anlagentechnik und Montagen

01 - 5 - 6801 - 01 KOSICE AIR LIQUIDE TANKFARM - AS BUILT

Line Number : 50 N-72103 ZB10C1

	Weight (kg)
pipe mat.:	33,06
con. valves	-
man. valves:	19,40
pr. supports:	31,90
sek. supports	77,22
summe:	161,58

AS BUILT

Stückliste 01 50 N-72103 ZB10C1 Revision: A									
Teilenummer	NW1	NW2	Teilebezeichnung	Einzelgew.	Menge	EP-Lieferung	EP-Montage	gesamt	Stunden ges.
FEHLER diese Liste bitte nur mit Menu 1 sortiert nach BG - Leitung - Rokls verwenden									

ELBOW11	50	2	Elbow 90°, type 3 1.4541 DIN 2605-1 60,3x2	0,35 kg	4,00				
ELBOW6	50	2	Elbow 45°, type 3 1.4541 DIN 2605-1 60,3x2	0,18 kg	1,00				
FLANGES	50	0	Welding neck flange 1.4541 DIN EN 1092-1	3,00 kg	3,00				
GASKET5	50	2	Gasket Graphite w. CrNi-Inlay DIN EN 1514-1 107x2x61x		5,00				
HEXNUT1	16	0	Hexagon head nut A2-70 DIN EN ISO 4032	0,03 kg	12,00				
PIPE2	50	2	Pipe, welded 1.4541 DIN EN ISO 1127 60,3x2	2,92 kg	7,00				
SCREW4A	16	0	Hexagon head screw A2-70 DIN EN ISO 4014 70	0,14 kg	12,00				
WASH1	17	0	Washer B A2-70		12,00				
Summe: 01 50 N-72103 ZB10C1				33,06 kg					

Liefersumme:	
Montagesumme:	
Gesamtsumme:	
Gesamt-Stunden:	
Gesamtgewicht:	33,06 kg

Stückliste 01 50 N-72103 MAN VAL BY AL Revision:									
--------------------------------------------------	--	--	--	--	--	--	--	--	--

Teilenummer	NW1	NW2	Teilebezeichnung	Einzelgew.	Menge	EP-Lieferung	EP-Montage	gesamt	Stunden ges.
-------------	-----	-----	------------------	------------	-------	--------------	------------	--------	--------------

FEHLER diese Liste bitte nur mit Menu 1 sortiert nach BG - Leitung - Rokls verwenden

S0H72015	50	0	Shut-off valve, H72015 assembling only	19,40 kg	1,00				
Summe: 01 50 N-72103 VALVES BY AL				19,40 kg					

Liefersumme:	
Montagesumme:	
Gesamtsumme:	
Gesamt-Stunden:	
Gesamtgewicht:	19,40 kg
** Ende der Ausgabe	

ASBUILT

Stückliste 01 50 N-72103 PRI SUP 000000 Revision:									
Teilenummer	NW1	NW2	Teilebezeichnung	Einzelgew.	Menge	EP-Lieferung	EP-Montage	gesamt	Stunden ges.
FEHLER diese Liste bitte nur mit Menu 1 sortiert nach BG - Leitung - Rokls verwenden									
SU002	50	0	HALTERUNGEN PRO ROHRLEITUNG X6CRNiTi18-10 / S137-2	10,8 kg	2,00				
SU014	50	0	HALTERUNGEN PRO ROHRLEITUNG X6CRNiTi18-10 / S137-2	10,30 kg	1,00				
Summe: 01 50 N-72103 PRI SUP 000000				31,9 kg					

Liefersumme:	
Montagesumme:	
Gesamtsumme:	
Gesamt-Stunden:	
Gesamtgewicht:	31,9 kg
** Ende der Ausgabe	

ASBULT

Stückliste 01 50 N-72103 SEK SUP 000000 Revision:									
Teilenummer	NW1	NW2	Teilebezeichnung	Einzelgew.	Menge	EP-Lieferung	EP-Montage	gesamt	Stunden ges.
FEHLER diese Liste bitte nur mit Menu 1 sortiert nach BG - Leitung - Rokis verwenden									

SU532	0	0	SUPORT DWG.792.87247 SHEET532 St37-2	38,61 kg	2,00				
Summe: 01 50 N-72103 SEK SUP 000000				77,22 kg					

Liefersumme:	
Montagesumme:	
Gesamtsumme:	
Gesamt-Stunden:	
Gesamtgewicht:	77,22 kg
** Ende der Ausgabe	

ASBUILT