

Project No. : K70101

Project Name : ASU KOSICE TF

Client :

PRESSURE TEST CERTIFICATE

Subcontractor : VAM

Subcontract No. : 5.6801

VAM
VOEST MONTAGE

TEST NUMBER : 04/08/05

SYSTEM :

RISK CATEGORY : I.

PID No.	Line Size	Line No.	Area	Isometric No.	Material Class
037/040		80 NL 73001	TF	80NL73001	1.4541
038/039		80 NL 73003	TF	80NL73003	1.4541
039/039		25 NL 73005	TF	25NL73005	1.4541
037/037		80 NL 73101	TF	80NL73101	1.4541
037/035		80 NL 73102	TF	80NL73102	1.4541

Test Pressure: 35,7 bar

Test Duration: 30 min

Test Medium: N

Manometers No.: 0 - 60 bar, 031224

Special requirements / comments:

WITNESSED AND
ACCEPTED ON BEHALF
OF

WITNESS

SUBCONTRACTOR

ALE

CLIENT

NOTIFIED BODY

SIGNATURE

DATE

10.8.2005

E-FRM-9-5-8-9

VAM GmbH & Co Anlagentechnik und Montagen A. Bernoláka 10, Ružomberok		PROTOKOL O STAVEBNEJ A TLAKOVÝCH SKÚŠKACH ODOLNOSTI A TESNOSTI POTRUBIA č. 04/08/05			
Miesto stavby:		AIR LIQUIDE - U. S. STEEL s. r. o. Košice ASU No. 9 Košice			
Označenie skúšaného potrubia:		80 NL 73001, 80 NL 73003, 25 NL 73005, 80 NL 73101, 80 NL 73102			
Prevádzkové podmienky:		Najvyšší pracovný pretlak: 2,5 MPa		Najvyššia pracovná teplota: - 196 ° C	
Parametre rozvodu:		Menovitá svetlosť: DN 25, 80		Materiál: tr. 1.4541	
Potrubie bolo podrobené stavebnej a tlakovým skúškam podľa STN 130020, NV 576/02 a STN 38 6461					
Stavebná skúška		Skúška odolnosti		Skúška tesnosti	
Dátum skúšky:	10.8.2005	Dátum skúšky:	10.8.2005	Dátum skúšky:	10.8.2005
- umiestnenie výstroja potrubia - funkcie uzatváracích zariadení - dokončenie a kvalita zvaračských prác - správnosť uloženia a jeho spádovanie - úplnosť dokumentácie		Skúšobný pretlak:	3,57 MPa	Skúšobný pretlak:	2,5 MPa
		Skúšobné médium:	N₂	Skúšobné médium:	N₂
		Skúšobná doba:	30 min.	Skúšobná doba:	po dobu prehlídky
		Použité meracie prístroje:		Použité meracie prístroje:	
		kontrolný deformačný manometer 0 – 6 MPa Ø 160 mm v. č. 031224		kontrolný deformačný manometer 0 – 6 MPa Ø 160 mm v. č. 031224	

Potrubie vyhovuje daným prevádzkovým podmienkam. Skúška odolnosti a tesnosti bola v zmysle hore uvedených nariadení a noriem úspešná.


Za objednávateľa



Za zhotoviteľa

V Košiciach dňa 10.8.2005

KCC 20.07.05 M 12

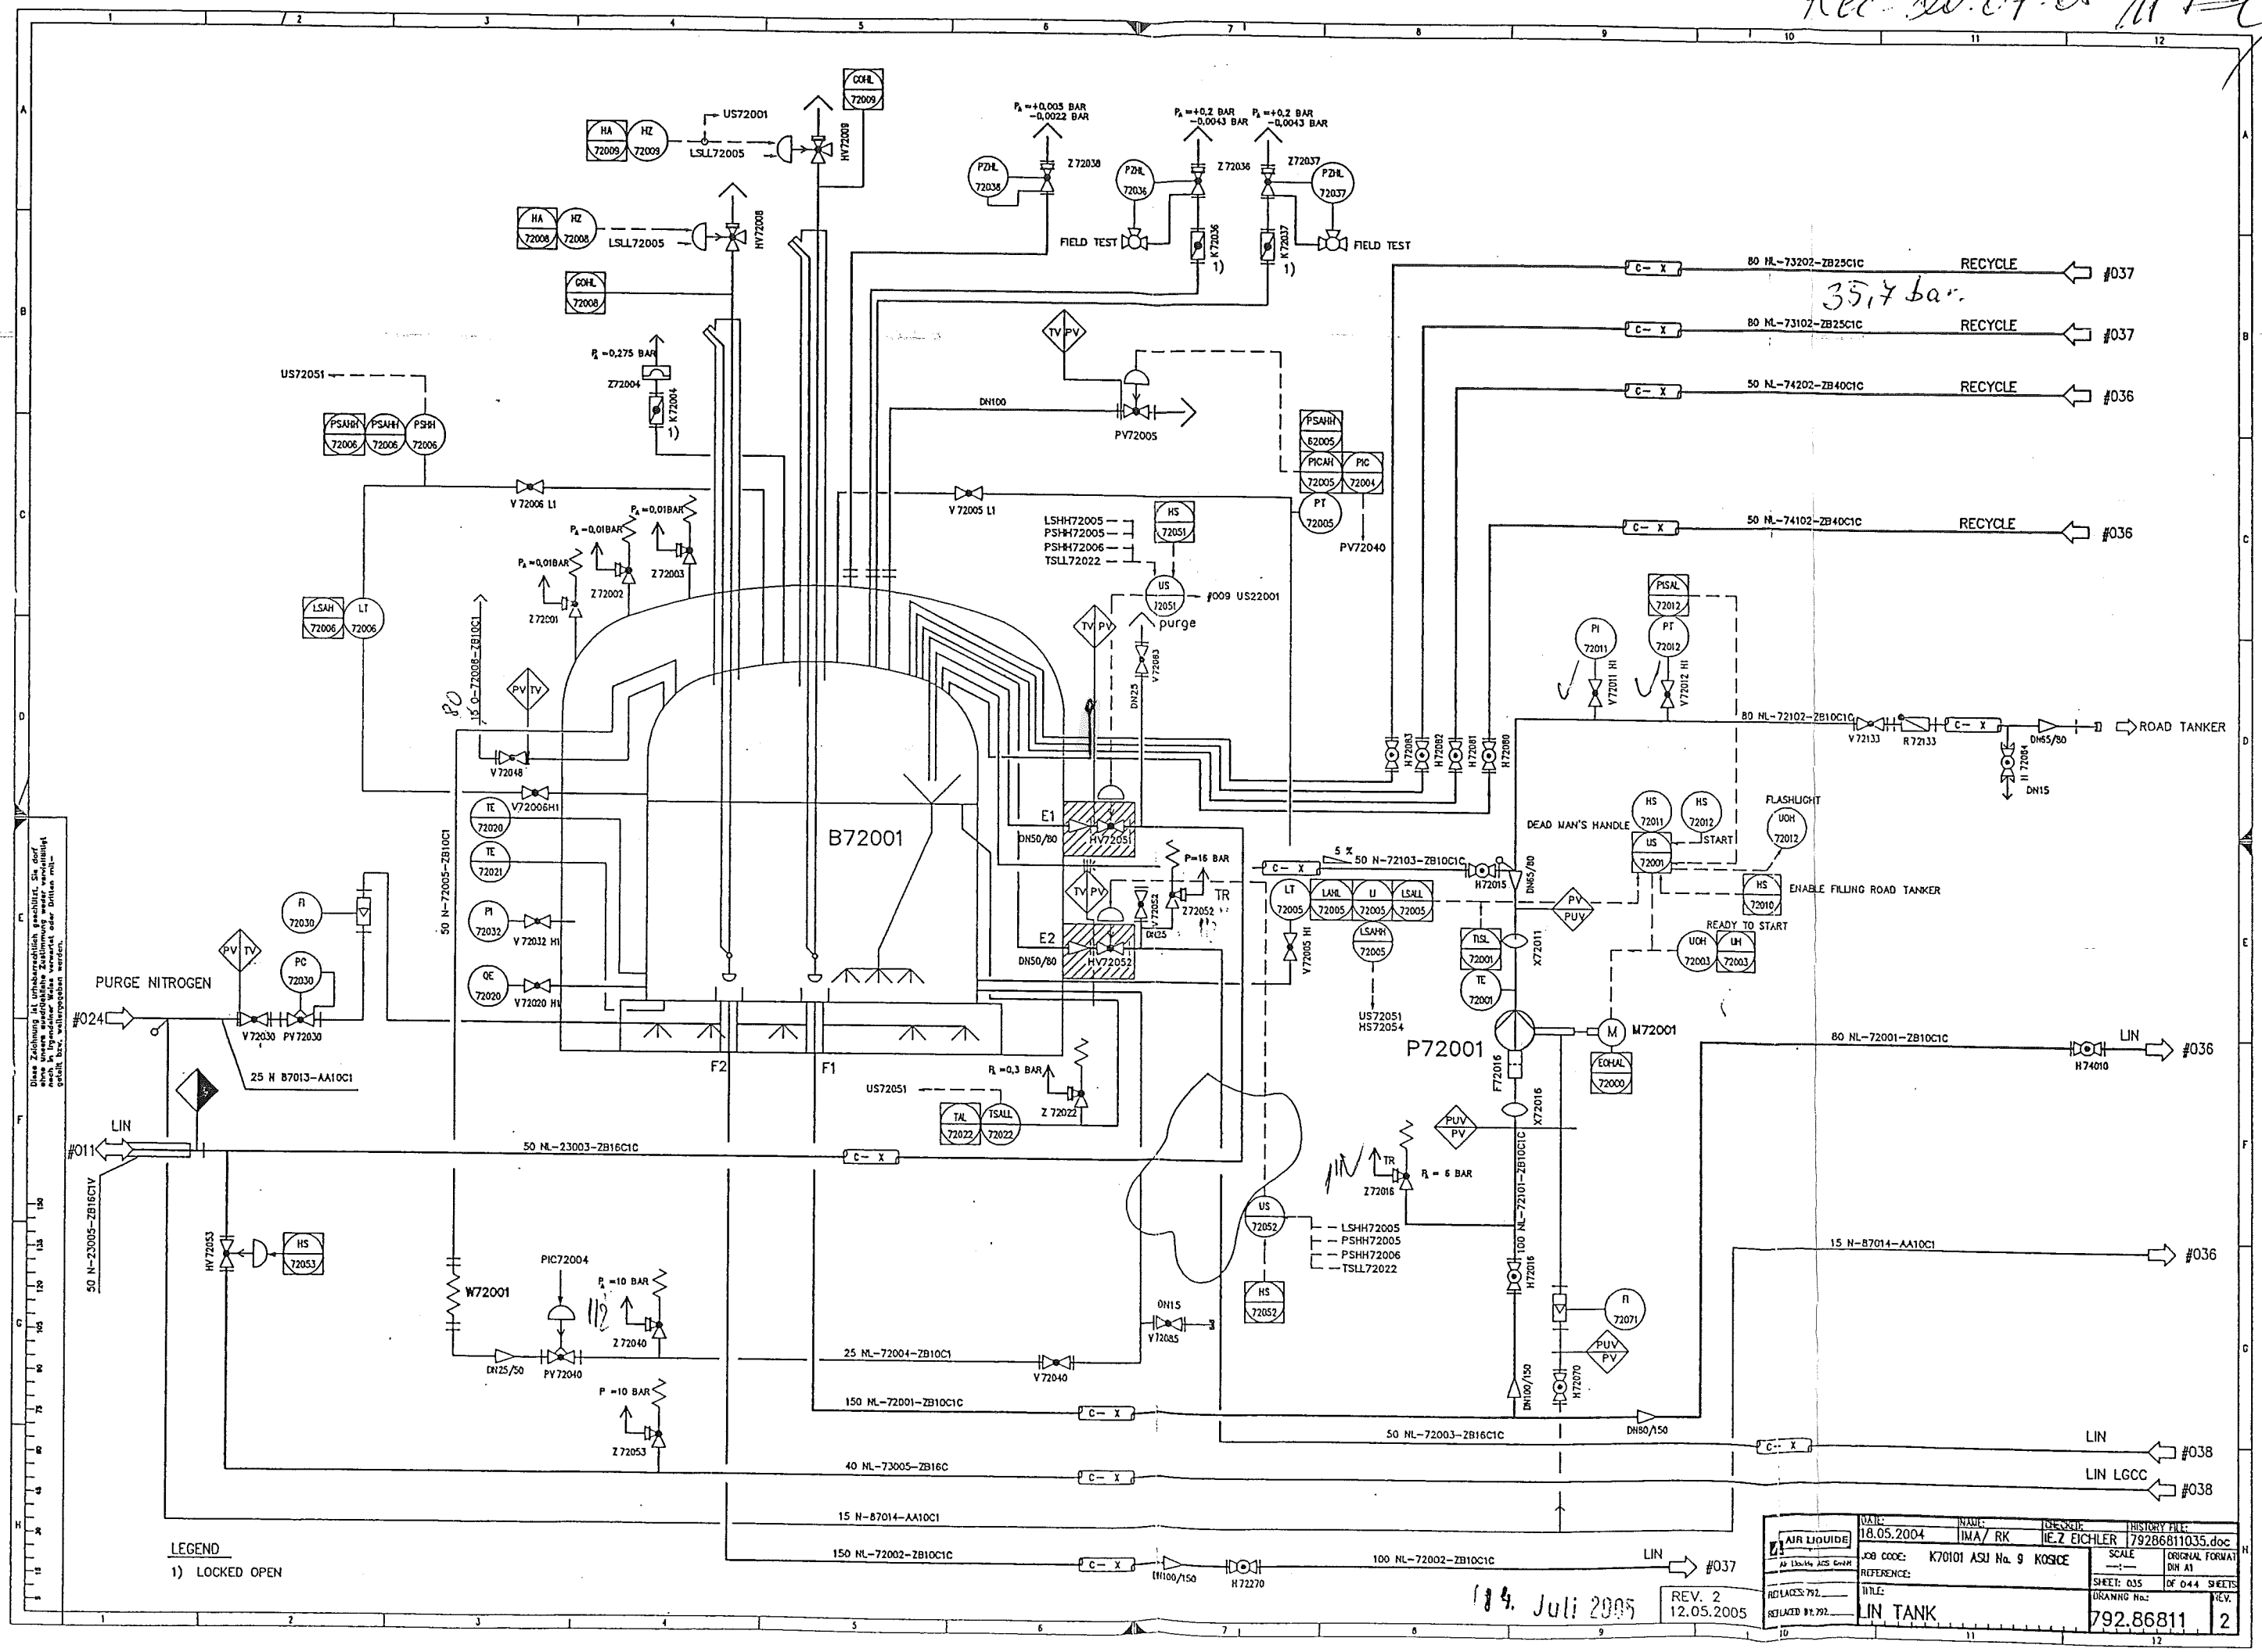


LEGEND
1) LOCKED OPEN

REV. 2
12.05.2005

DATE:	18.05.2004	NAME:	IMA / RK	DESIGNER:	IE.2 EICHLER	HISTORY FILE:	79286811035.doc
JOB CODE:	K70101 ASJ No. 9 KOSICE	SCALE:	1:1	ORIGINAL FORMAT:	DIN A1	SHEET:	035 OF 044 SHEETS
REFERENCE:		TITLE:	LIN TANK	DRAWING No.:	792.86811	REV.:	2


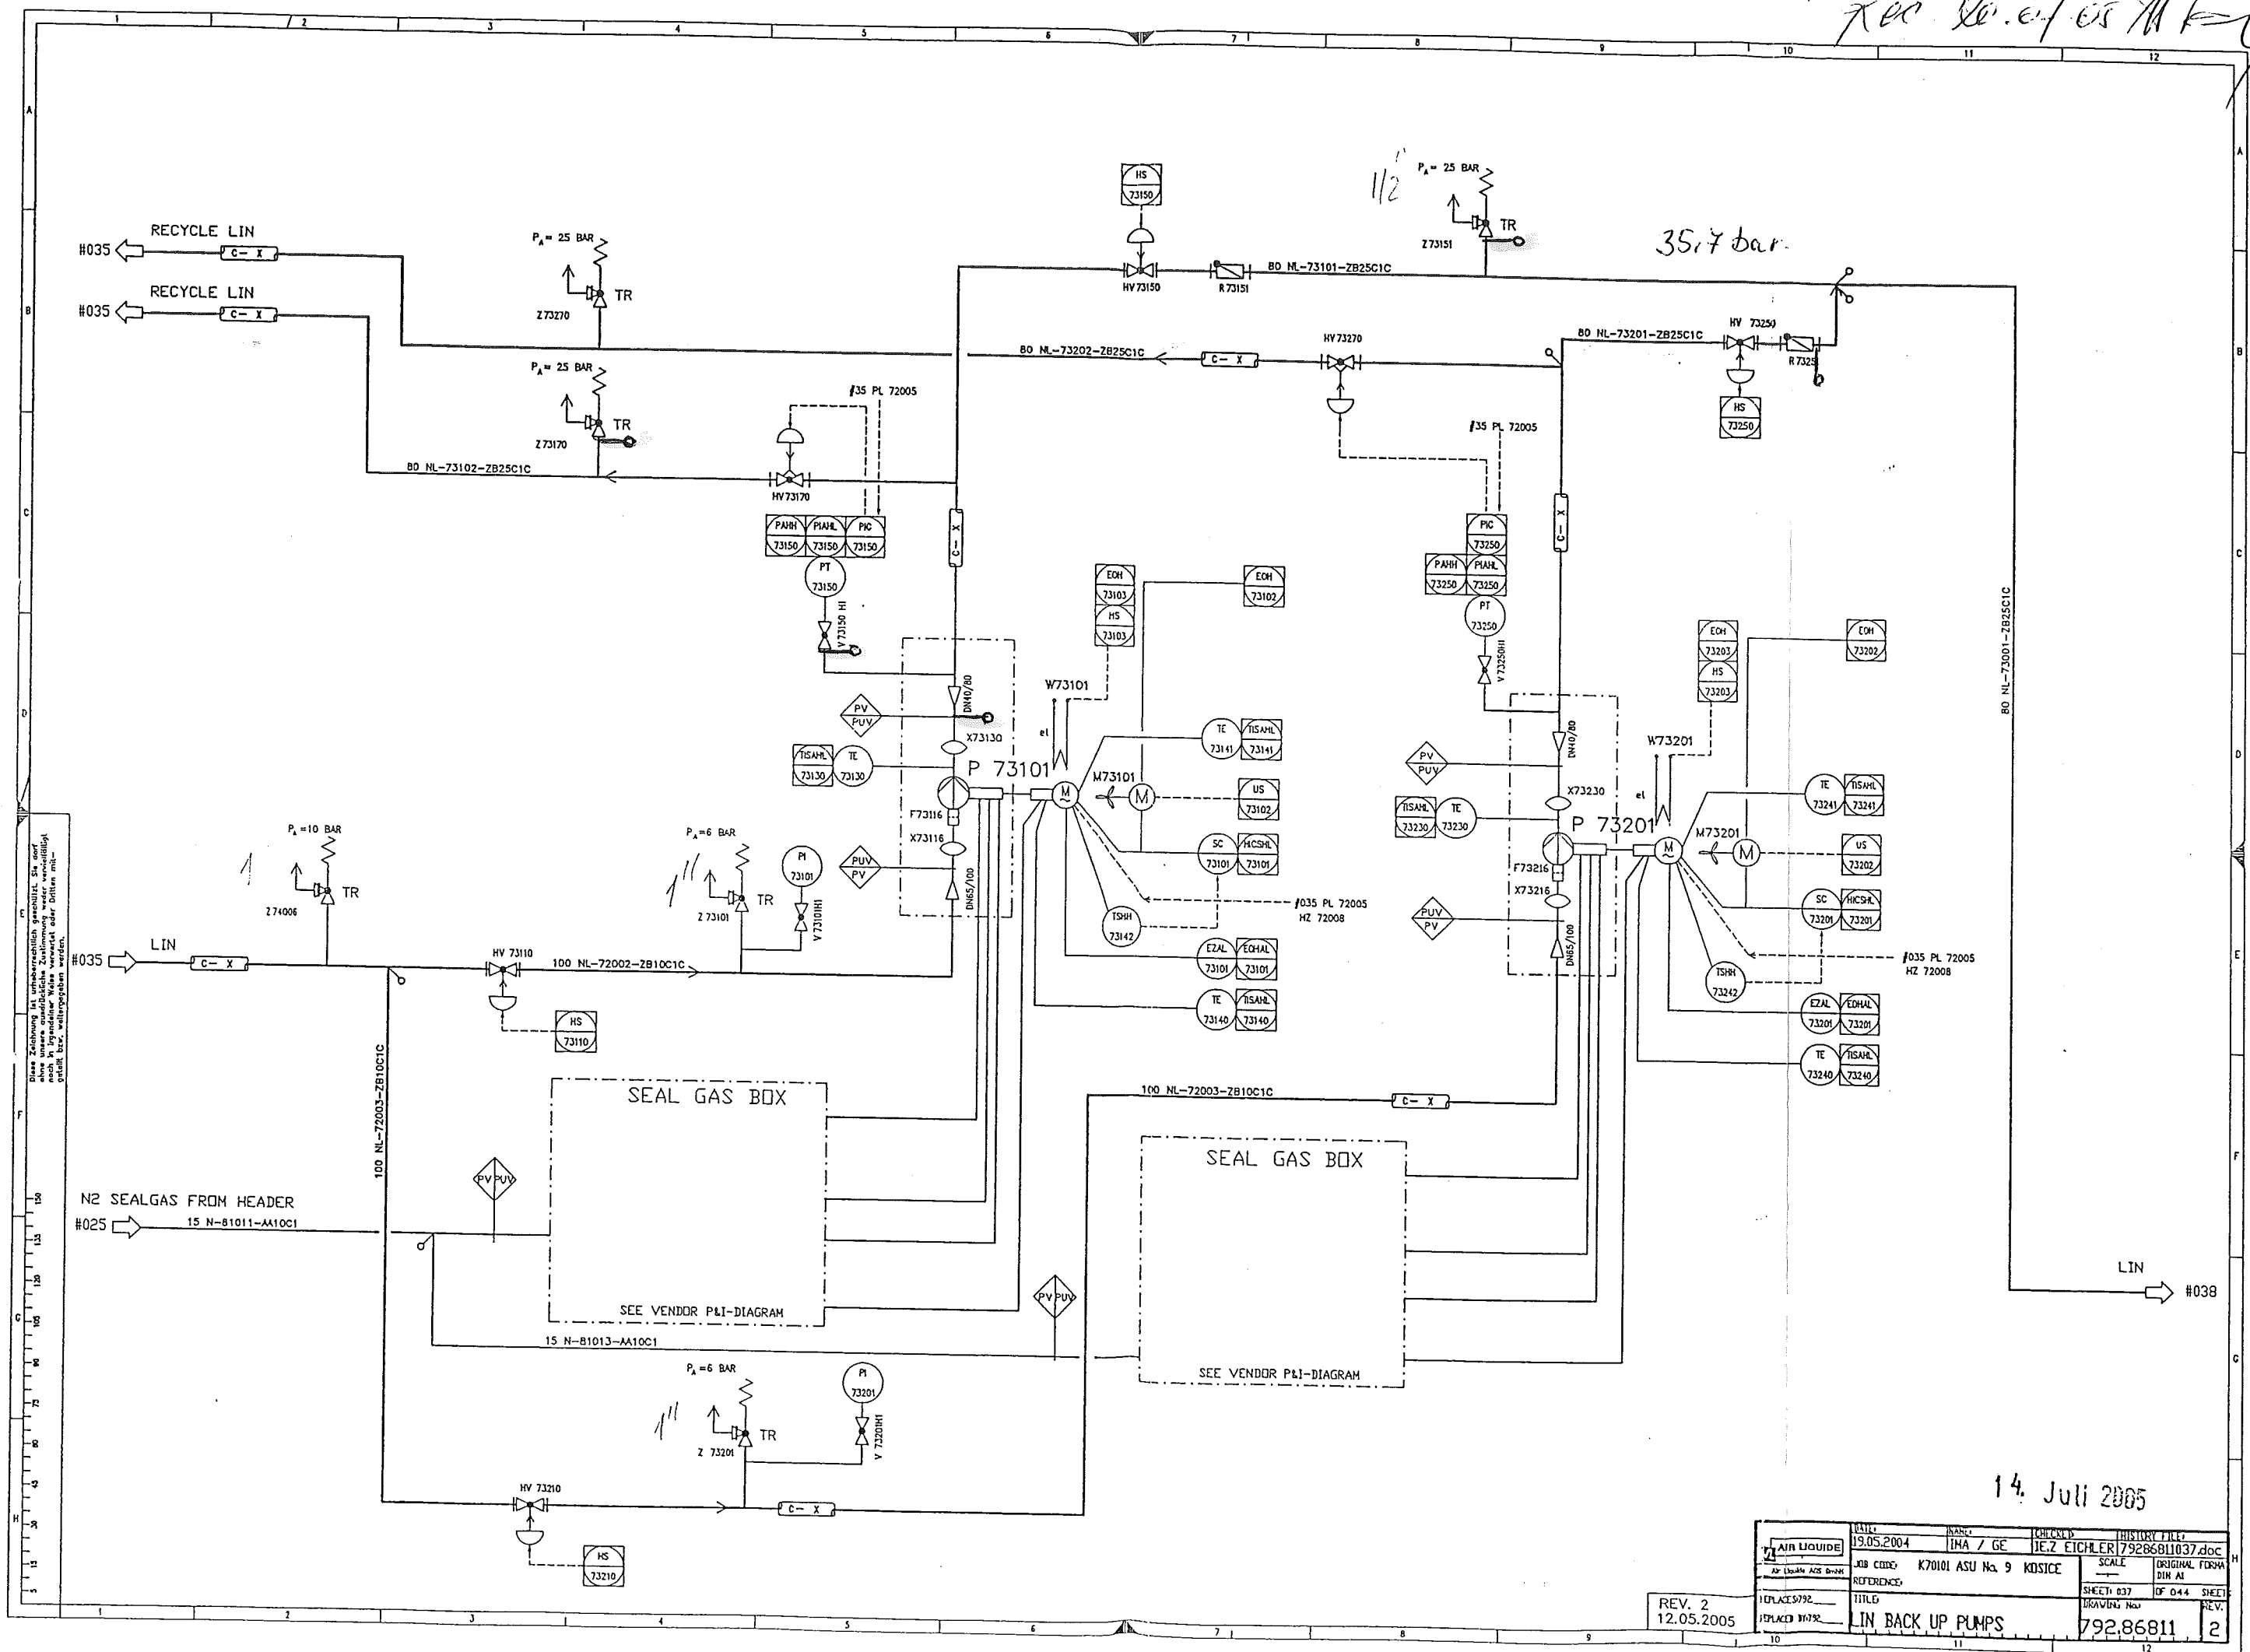

Diese Zeichnung ist urheberrechtlich geschützt. Sie darf ohne unsere schriftliche Zustimmung weder vervielfältigt noch in irgendeiner Weise verwendet oder Dritten mitgeteilt werden.


35.7 bar

14. Juli 2005

REV. 2
12.05.2005

DATE	19.05.2004	NAME	IMA / GE	CHANGED	BY	DATE
FILE	79286811037.doc	BY	IEZ EICHLER	DATE		
JOB CODE	K70101 ASU No. 9 KOSICE	SCALE	ORIGINAL FORM			
REFERENCE						
PLANT	792	TITLE	LIN BACK UP PUMPS	SHEET	037	OF 044
REVISION		DRAWING No.	792.86811	REV.		

ABC. 20.07.05/Hy

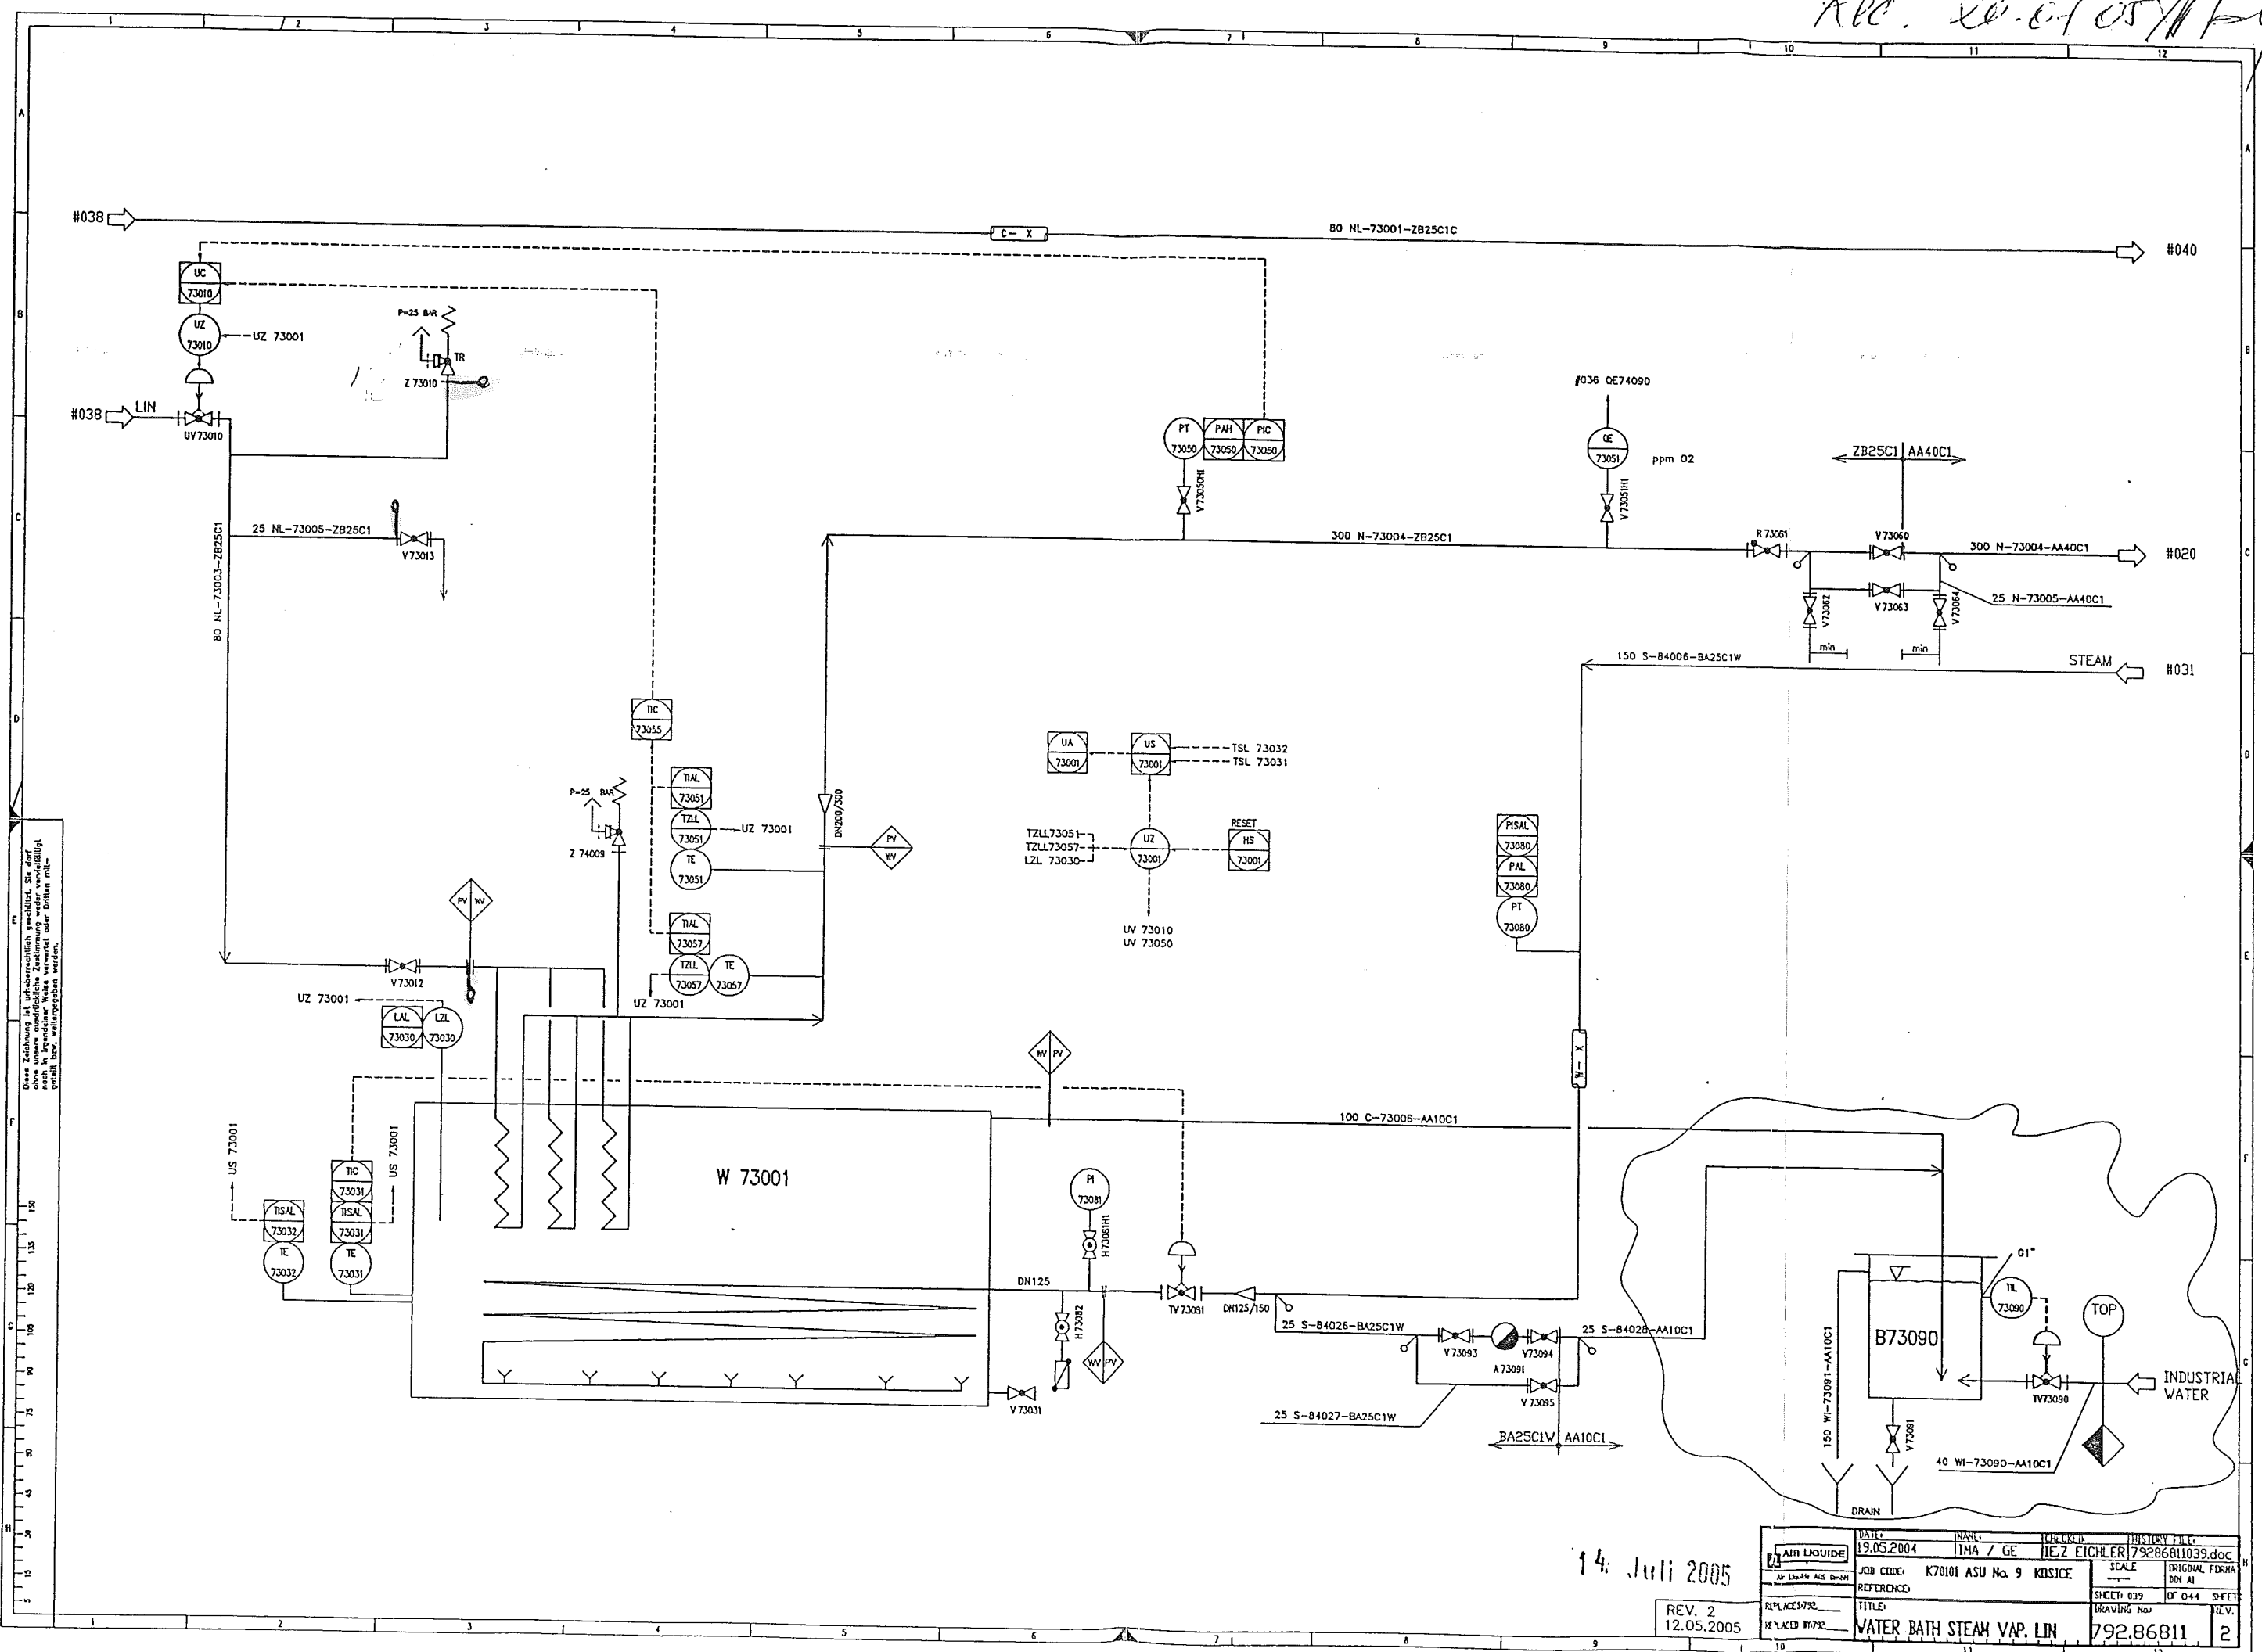


Diese Zeichnung ist urheberrechtlich geschützt. Sie darf
nicht in irgendeiner Weise vervielfältigt oder Dritten mit-
geteilt bzw. weitergegeben werden.

14. Juli 2005

REV. 2
12.05.2005

DATE: 19.05.2004	NAME: IMA / GE	PROJECT: IEZ EICHLER 79286811039.doc
JOB CODE: K70101 ASU No. 9 KOSICE	SCALE: ---	ORIGINAL FORM: B04 AI
REFERENCE:	SHEET: 039	OF 044 SHEET
TITLE: WATER BATH STEAM VAP. LIN	DRAWING No: 792.86811	REV. 2

Rev. 20.07.05

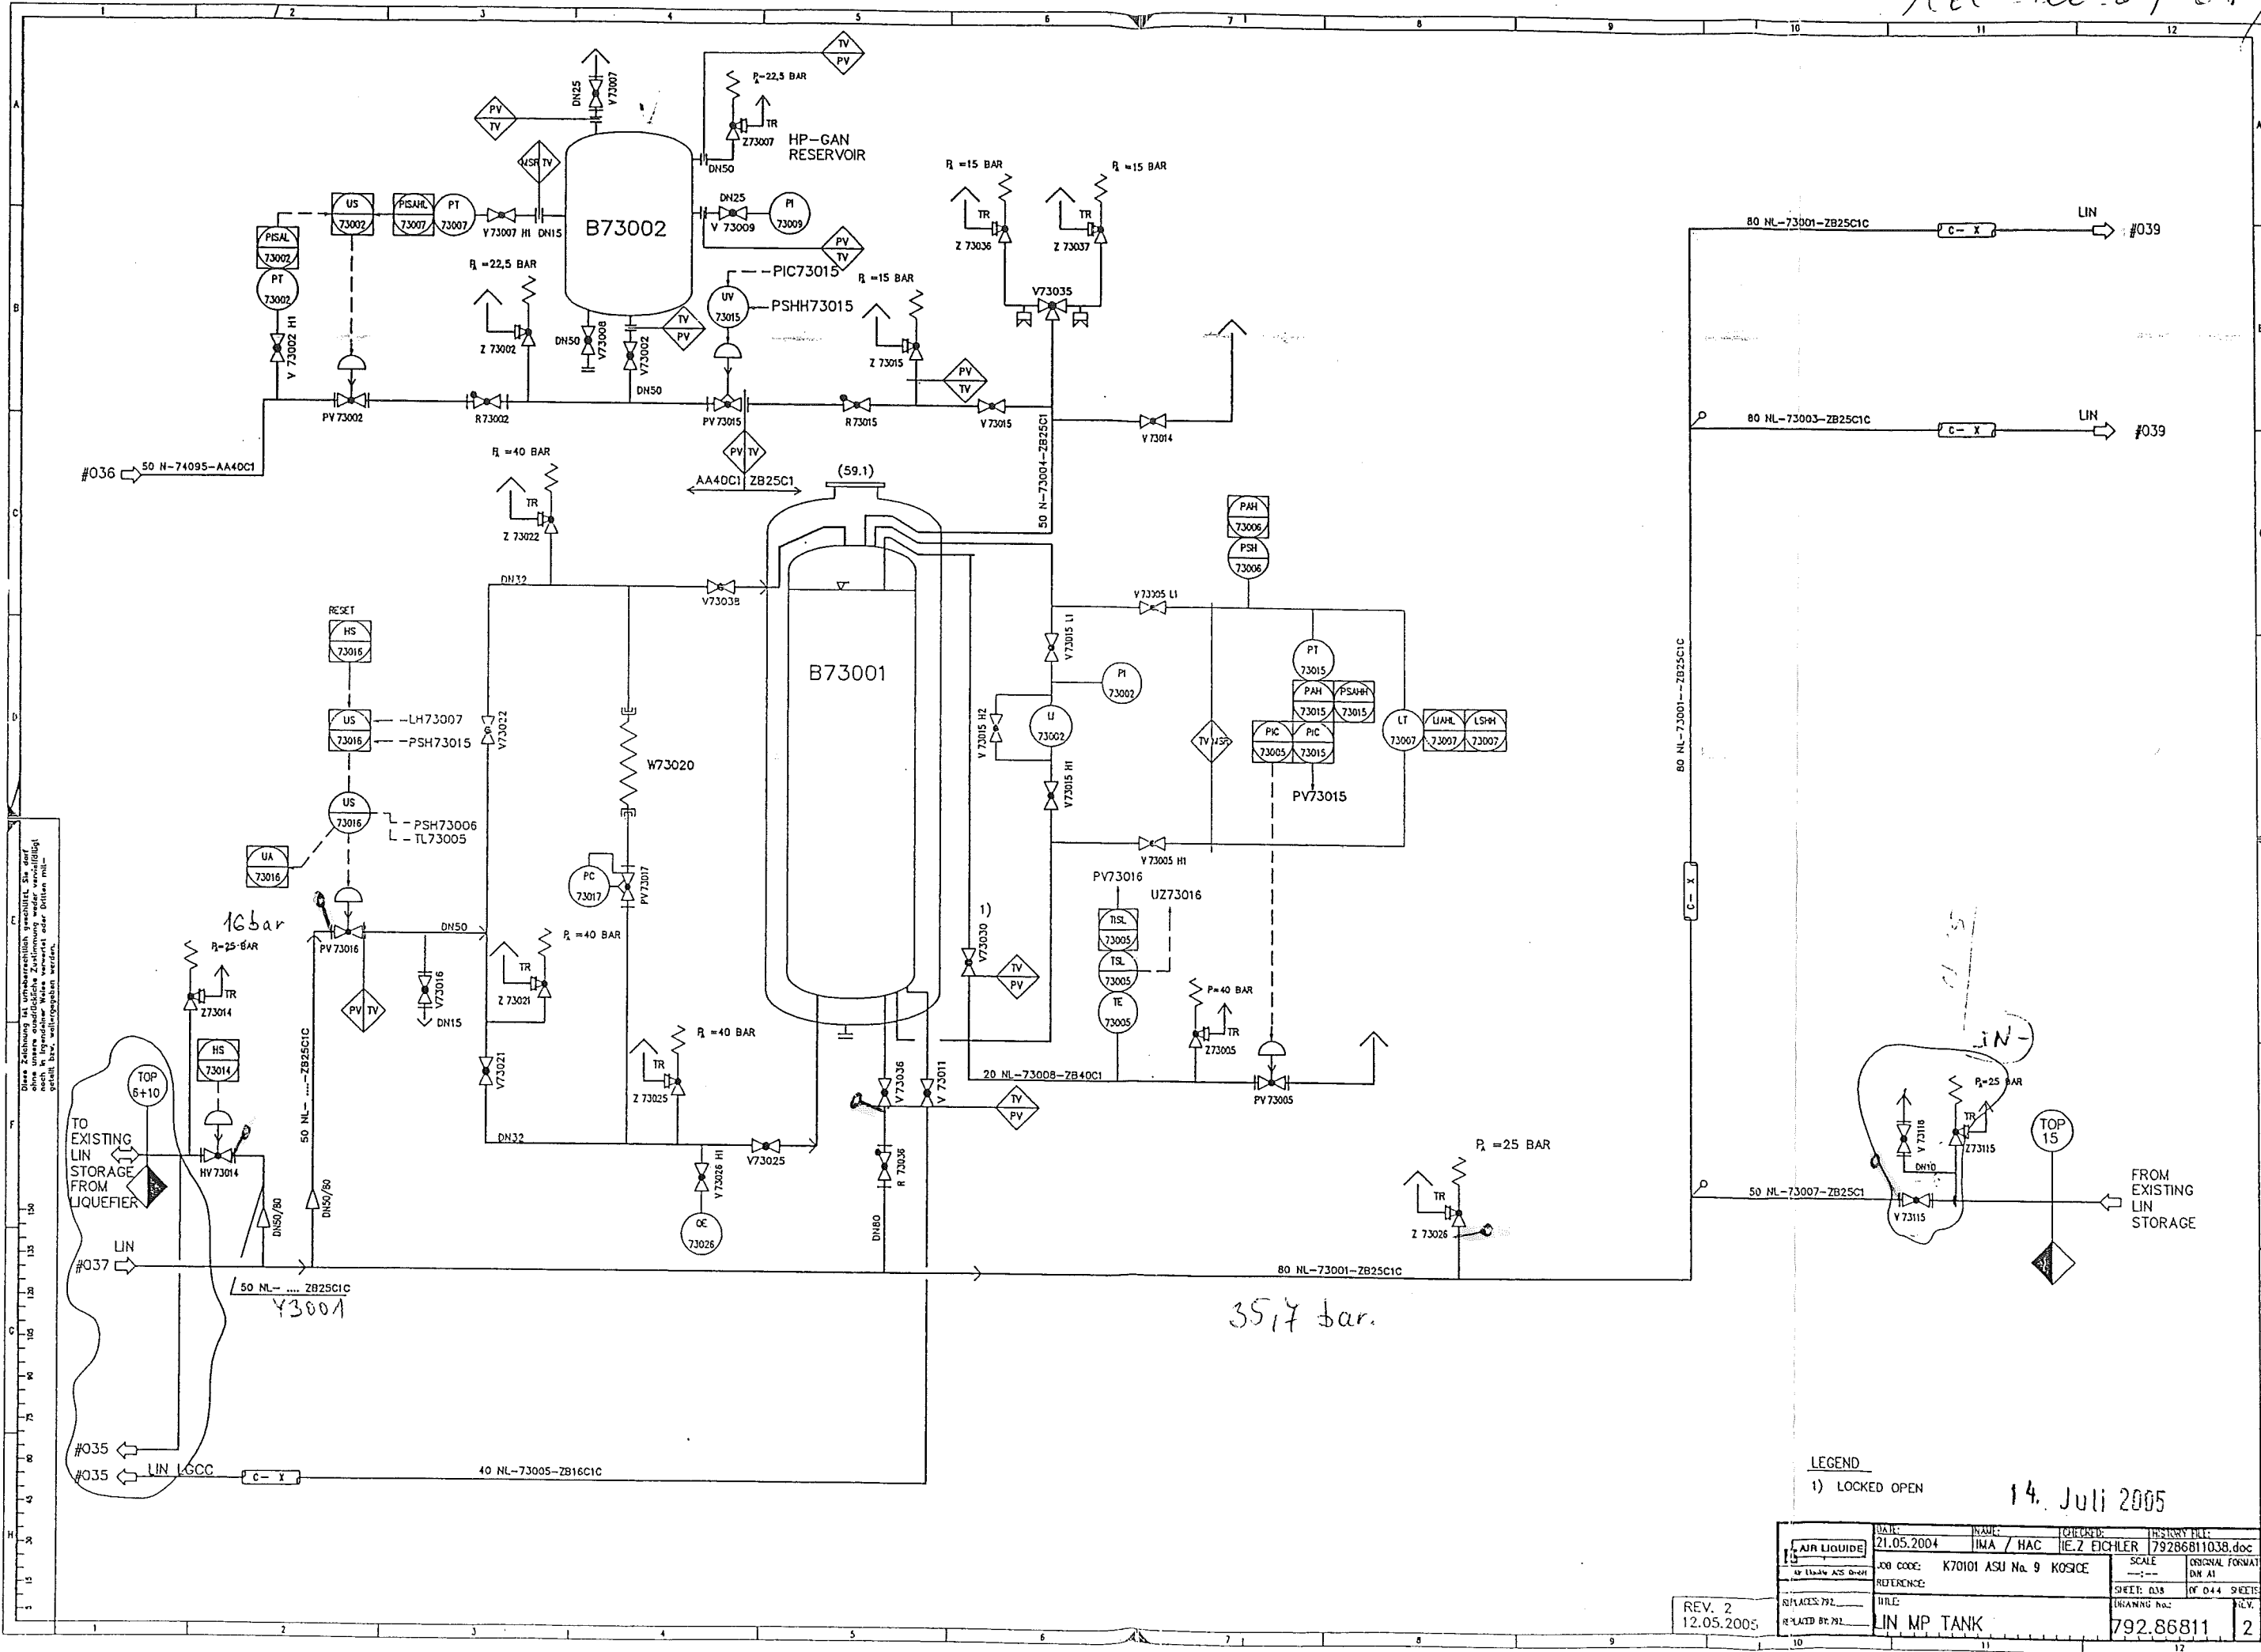


LEGEND
1) LOCKED OPEN

14. Juli 2005

DATE: 21.05.2004	NAME: IMA / HAC	CHECKED: IE.2 EICHLER	ISSUED BY: 79286811038.doc
JOB CODE: K70101 ASU No. 9 KOSICE	SCALE: ---	ORIGINAL FORMAT: DIN A1	
REFERENCE:	DRAWING NO: 792.86811	SHEET: 038	OF 044 SHEETS
TITLE: LIN MP TANK	REV. 2 12.05.2005		2

Rev. 07.05.11

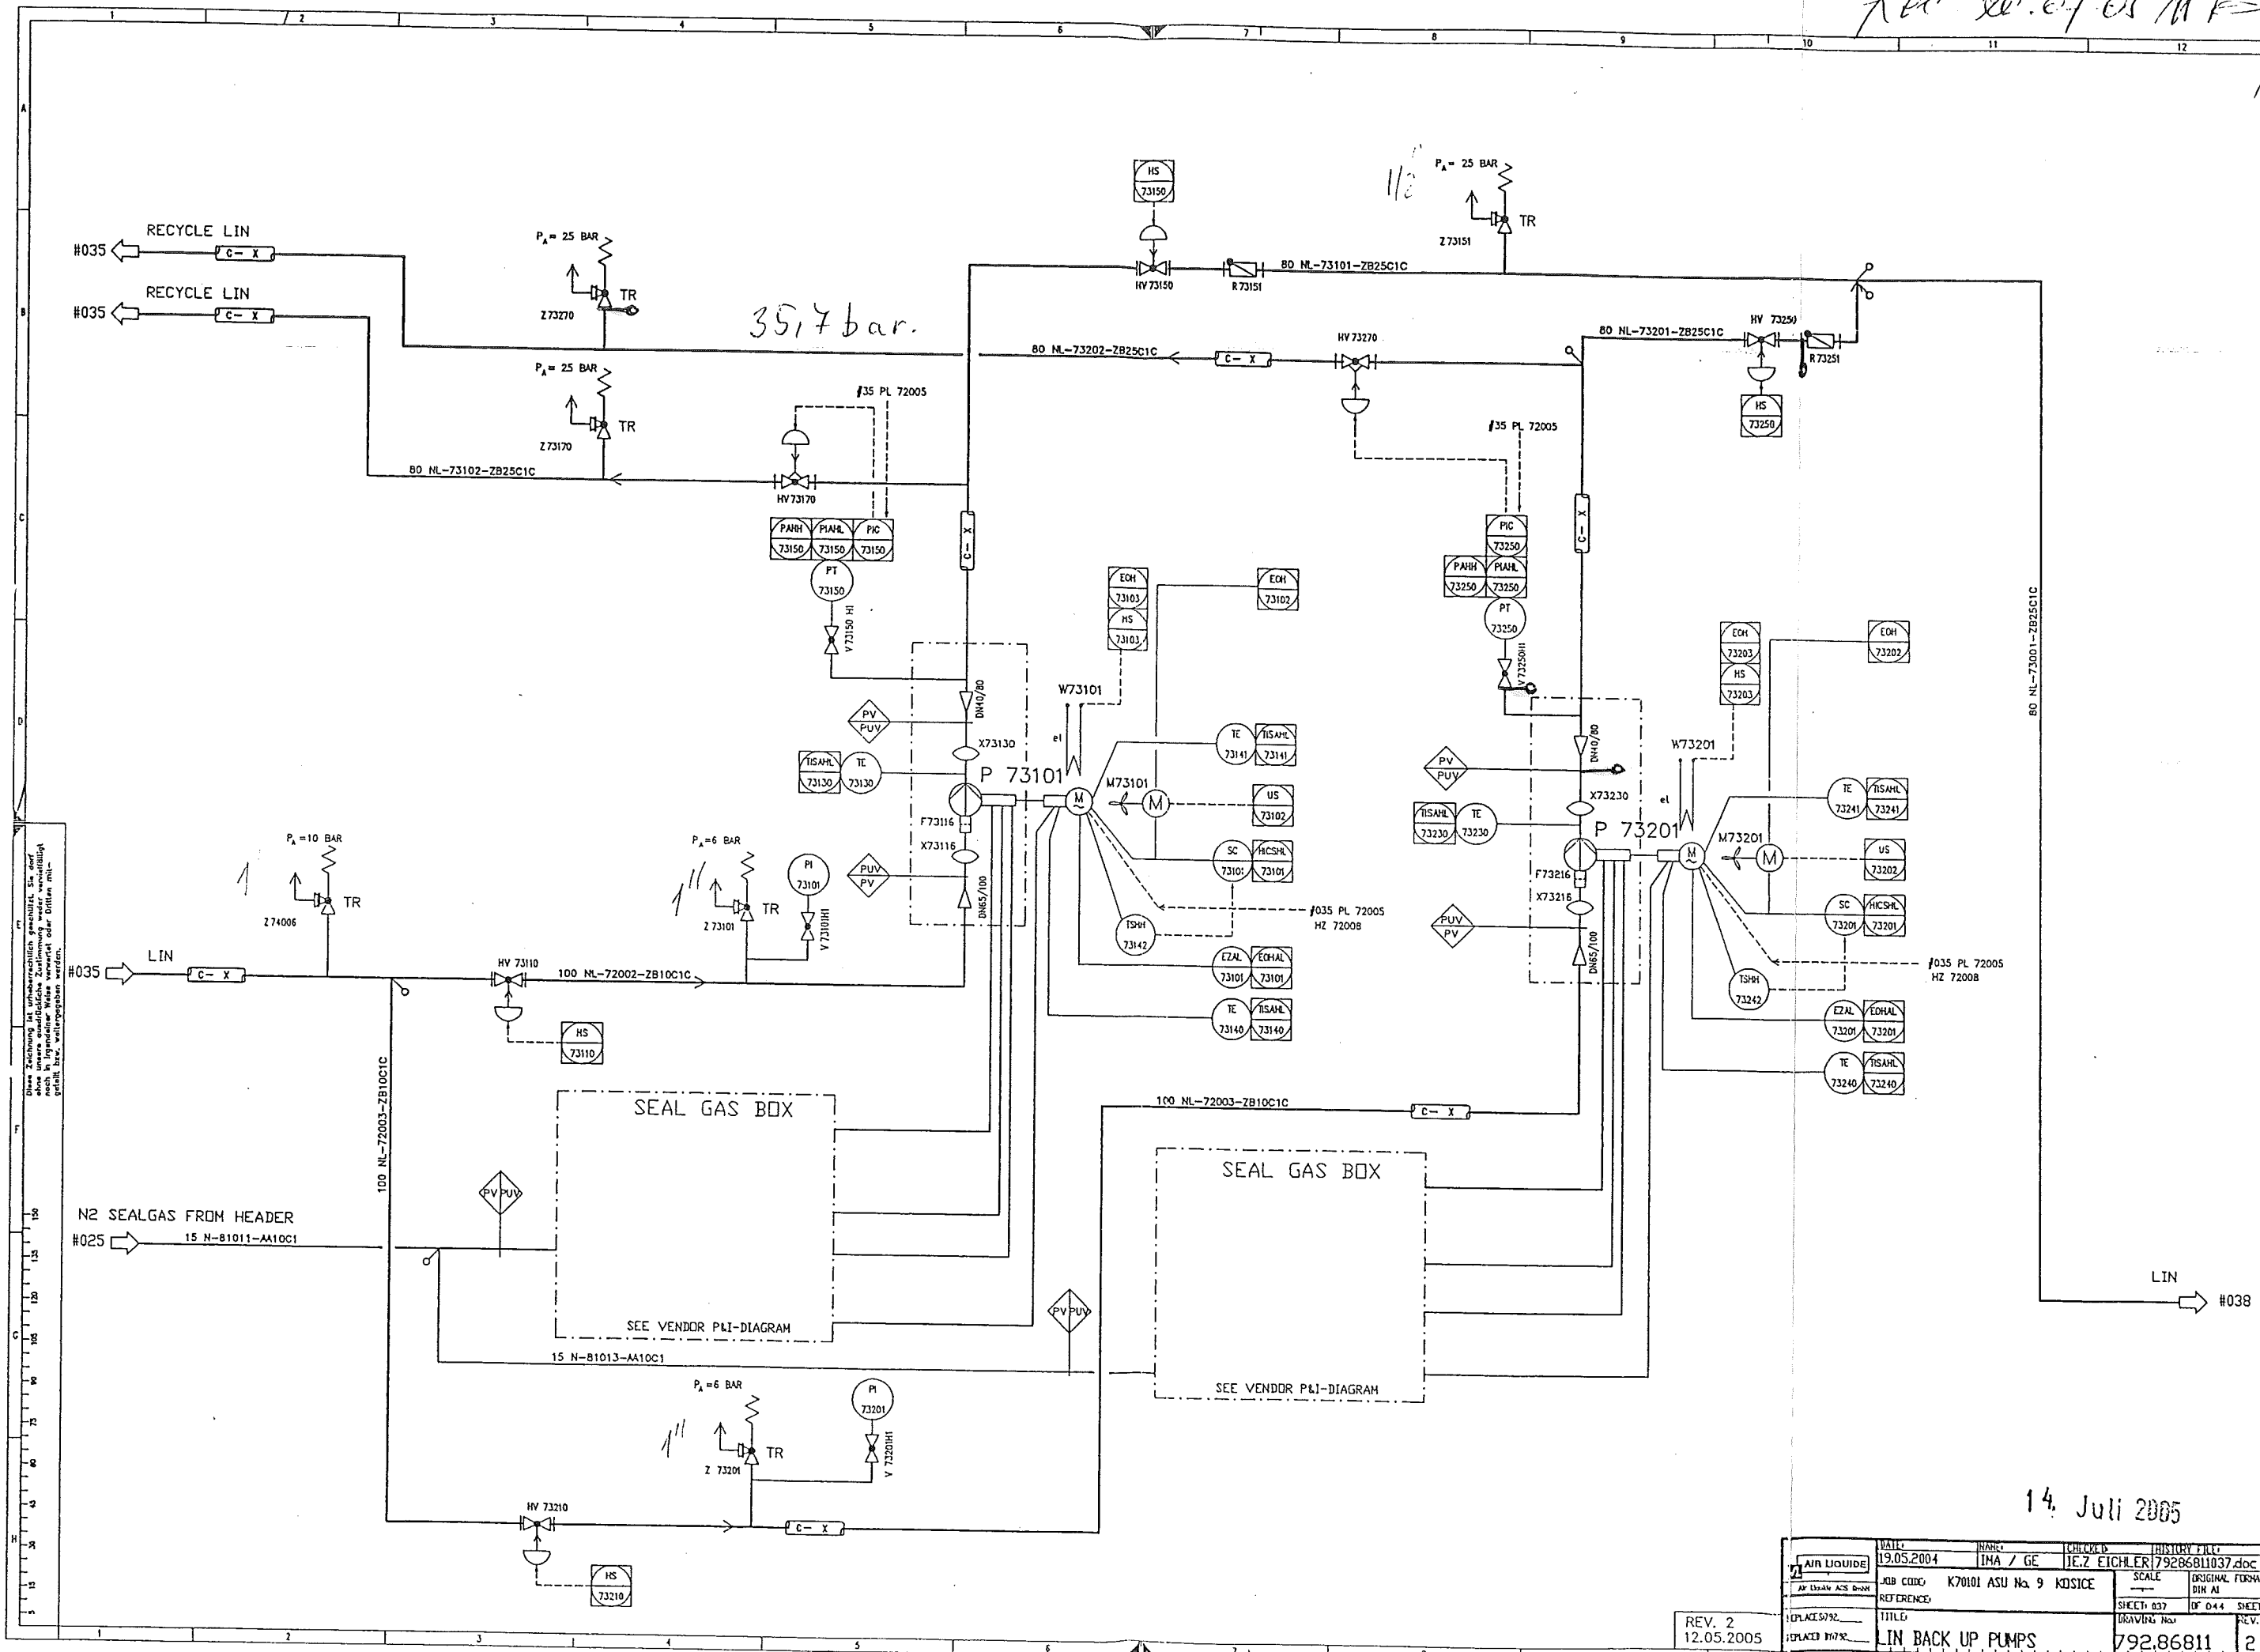



14. Juli 2005

REV. 2
12.05.2005

DATE: 19.05.2004	NAME: IMA / GE	CHECKED: IEZ EICHLER	HISTORY FILE: 79286811037.doc
JOB CODE: K70101 ASU No. 9	SCALE: 1:1	ORIGINAL FORM: BIN AI	
REFERENCE: 79286811037	TITLE: LIN BACK UP PUMPS	SHEET: 037	OF 044
REPLACES: 79286811037	DRAWING No: 792,86811	REV. 2	

Rev. 20.07.05 / 11.11.07



AIR LIQUIDE

Piping list

Project: ASU KOSICE TF
Project No.: K70101
List state: Rev1B

Diagram No.: 792.86811
Revision: 1
Date: 12.05.2005
Diagram state: Rev1

DN	Fluid	Piping No.	Piping classification	P & I Sheet	Piperouting from... to...	Pipe dimension (mm)	Material	max. permitting Operating		Test Medium	Test Press. (bar II)	Coating	Heat Tracing	Insulation			Fluidgroup	Category n. 97/23/EG	Flexibility-test	Remarks
								Press. (bar)	Temp. (°C)					Type	Thickn. (mm)	Weight (kg/m)				
50	N	72103	ZB10C1	035	80 NL 72102 ZB10C1	60,3	1.4541	10	-196	N	11		-	C			2	-		Tank farm
80	NL	73001	ZB25C1	037	P 73101/P73201	88,9	1.4541	25	-196	N	27,5		-				2	I		Tank farm
80	NL	73003	ZB25C1	038	80 NL 73001 ZB25C1	88,9	1.4541	25	-196	N	27,5		-	C			2	I		Tank farm
300	N	73004	AA40C1	039	300 N 73004 AA40C1	323,9	1.0254	25	-40	N	27,5		-				2	III		Tank farm
300	N	73004	ZB25C1	039	TOP 2 MP GAN	323,9	1.4541	25	-40	N	27,5		-				2	III		Tank farm
50	N	73004	ZB25C1	038	TF W 73001	60,3	1.4541	15	-40	N	16,5		-				2	-		Tank farm
25	NL	73005	ZB25C1	039	80 NL 73003 ZB25C1	33,7	1.4541	25	-196	N	27,5		-				2	-		Tank farm
25	N	73005	AA40C1	039	300 N 73004 ZB25C1	33,7	1.0254	25	-40	N	27,5		-				2	-		Tank farm
40	NL	73005	ZB16C1	035	TF B 73001	48,3	1.4541	10	-196	N	11		-	C			2	-		Tank farm
100	C	73006	AA10C1	039	50 NL 23003 ZB16C1	114,3	1.0254	0	60				-				2	-		no pressure apparat
50	NL	73007	ZB25C1	038	TF W 73001	60,3	1.4541	25	-196	N	27,5		-				2	I		Tank farm
20	NL	73008	ZB40C1	038	TOP 15	26,9	1.4541	40	-196	N	44		-				2	-		Tank farm
80	NL	73101	ZB25C1	037	80 NL 73001 ZB25C1	88,9	1.4541	25	-196	N	27,5		-	C			2	I		Tank farm

VAM

VOEST MONTAGE

25 NL 73005				
Welding	DN	Q	Welder No	Protoc.No
1	25	33,7	97	----
2	25	33,7	96	----
3	25	33,7	96	----
4	25	33,7	96	----
5	25	33,7	96	----
6	25	33,7	96	----
7	25	33,7	96	----

Remarks:

Responsibility of the assembling company:

- Situation of mounting seams
- Situation of pass-lengths
- Check of measure details and dimensions on the construction site
- Situation of the spindle at valve

Accompanying drawings:

- 80 NL-73903

Accompanying lists:

- Parts list:


25 NL-73005


Pipe Standard:

- AL Standard No.:
50026 / 7B25C1

Rec. 222-112

B	-----	13.04.05	AP/P21	-----
A	-----	17.12.04	WP/P22	-----
Rev	Revisions	Date	Name	DRG-#3
Checked:		History file:		
-		79287106.doc		
		Scale	Original format	
		---	DWG A3	
		Sheet: 001	of 001 Sheets	
		Drawing No.:	Rev.	
		792.87106		B

 AIR LIQUIDE	Date : 29.10.2004		Name : WIP/Rad.		Checked: -	History file: 79287106.doc	
	Job code: K70101		Reference: ASU Kosice		Scale: ---:--- Original format: Data A3		
Air Liquide AGS GmbH		Title: 25 NL 73005		Drawing No.: 792.87106		Sheet: 001 of 001 Sheets	
Replaces: 79		Replaced by: 79		Page: B			

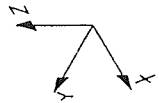

Made by : Ing. Supak
Date : 11.10.2005
revision : 0

VAM Anlagentechnik und Montagen

01 - 5 - 6801 - 01 KOSICE AIR LIQUIDE TANKFARM - AS BUILT

Line Number : 25 NL-73005 ZB25C1

	Weight (kg)
pipe mat.:	4,24
con. valves	-
man. valves:	7,00
pr. supports:	-
sek. supports	-
summe:	11,24

AS BUILT

VAM Anlagentechnik und Montagen
01 - 5-6801-01 KOSICE AIR LIQUIDE TANKFARM

Stückliste 01 25 NL-73005 ZB25C1 Revision: B

Teilenummer	NW1	NW2	Teilebezeichnung	Einzelgew.	Menge	EP-Lieferung	EP-Montage	gesamt	Stunden ges.
-------------	-----	-----	------------------	------------	-------	--------------	------------	--------	--------------

FEHLER diese Liste bitte nur mit Menu 1 sortiert nach BG - Leitung - Rokls verwenden

ELBOW12	25	2	Elbow 90°, type 3 1.4541 DIN 2605-1 33,7x2	0,09 kg	2,00				
FLANGE6	25	0	Welding neck flange 1.4541 DIN EN 1092-1	1,00 kg	2,00				
GASKET6	25	2	Gasket Graphite w. CrNi-Inlay DIN EN 1514-1 70x2x35x		1,00				
NUT4	12	0	Hexagon nut A4-70 DIN EN ISO 4032	0,02 kg	4,00				
PIPE8	25	2	Pipe 1.4541 DIN EN ISO 1127 33,7x2	1,58 kg	1,00				
SCREW7	12	0	HEXAGON HEAD SCREW A4-70 DIN EN ISO 4014 60	0,10 kg	4,00				
WASH2	13	0	Washer B A4-70		4,00				
Summe: 01 25 NL-73005 ZB25C1				4,24 kg					

Liefersumme:	
Montagesumme:	
Gesamtsumme:	
Gesamt-Stunden:	
Gesamtgewicht:	4,24 kg
** Ende der Ausgabe	

AS BUILT

Stückliste 01 25 NL-73005 MAN VAL BY AL Revision: B

Teilenummer	NW1	NW2	Teilebezeichnung	Einzelgew.	Menge	EP-Lieferung	EP-Montage	gesamt	Stunden ges.
-------------	-----	-----	------------------	------------	-------	--------------	------------	--------	--------------

FEHLER diese Liste bitte nur mit Menu 1 sortiert nach BG - Leitung - Rokis verwenden

VW73013	25	0	Valve V73013 by AL-AGS	7,00 kg	1,00				
			Summe: 01 25 NL-73005 VALVES BY AL	7,00 kg					

Liefersumme:
Montagesumme:
Gesamtsumme:
Gesamt-Stunden:
Gesamtgewicht:
** Ende der Ausgabe

7,00 kg

ASBUILT