


150 W1 64091  
ZB 10 C 1


B 64090 (P1 D - 034)

40 W1 64090  
ZB 10 C 1

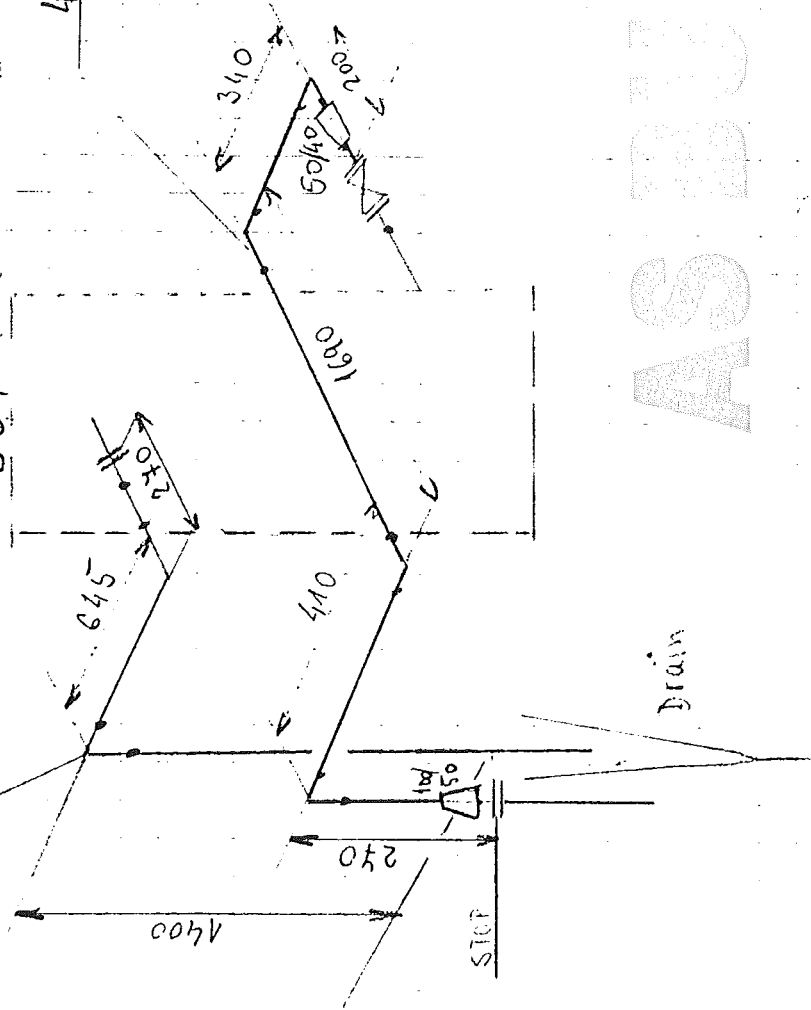

AS BUILT

Rev. 10.01 05 HPL

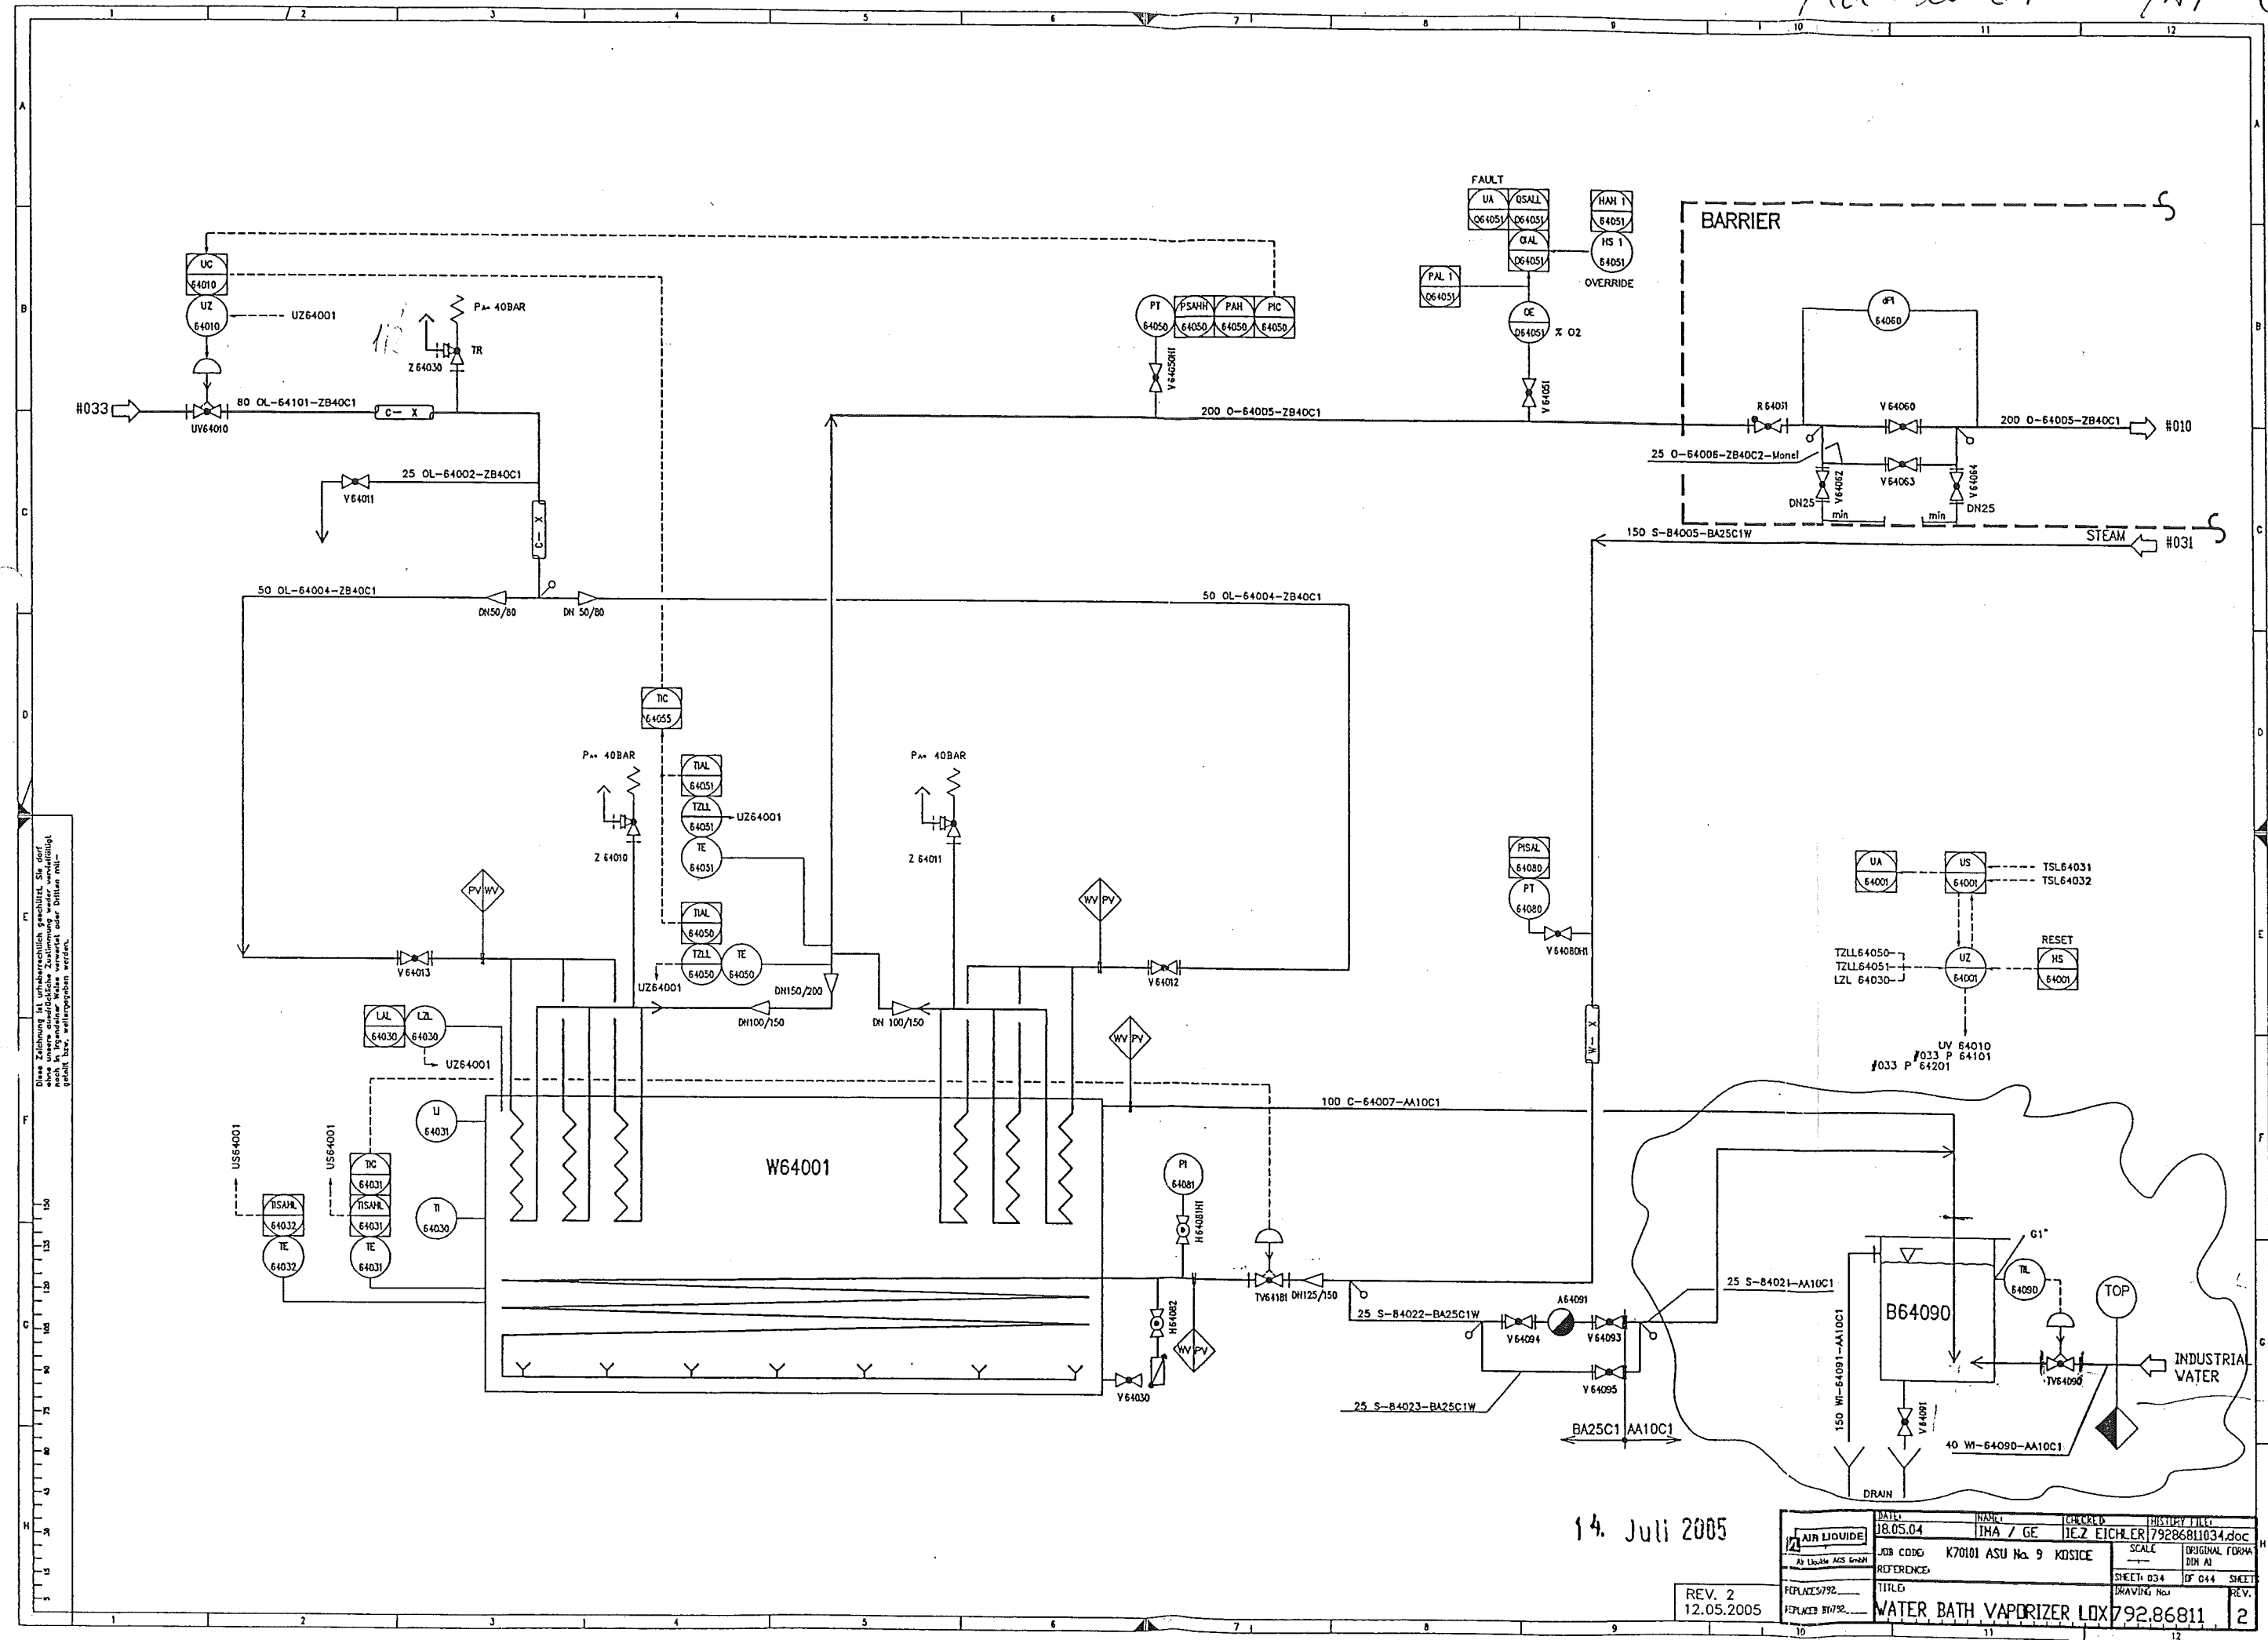

Diese Zeichnung ist urheberrechtlich geschützt. Sie darf ohne schriftliche Zustimmung der Erfindung nicht veröffentlicht werden.

14. Juli 2005

REV. 2  
12.05.2005

JOB CODE	K70101 ASU No. 9 KOSICE	ORIGINAL FORM	DIN A4	SHEET	034
REFERENCE		DRAWING No.	792.86811	REV.	2
TITLE	WATER BATH VAPORIZER LOX				

Made by : Ing. Supak  
Date : 11.10.2005  
revision : 0

## VAM Anlagentechnik und Montagen

01 - 5 - 6801 - 01 KOSICE AIR LIQUIDE TANKFARM - AS BUILT

Line Number : 40WI64090 ZB10C1

	Weight (kg)
pipe mat.:	13,82
con. valves	14,00
man. valves:	-
pr. supports:	-
sek. supports	-
summe:	27,82

AS BUILT

## Stückliste 03 40WI64090 ZB10C1 Revision:

Teilenummer	NW1	NW2	Teilbezeichnung	Einzelgew.	Menge	EP-Lieferung	EP-Montage	gesamt	Stunden ges.
-------------	-----	-----	-----------------	------------	-------	--------------	------------	--------	--------------

FEHLER diese Liste bitte nur mit Menu 1 sortiert nach BG - Leitung - Rokls verwenden

ELBOW13	50	2	Elbow 90°, type 3 1.4541 DIN 2605-1 60,3x2	0,35 kg	3,00				
FLANGE5	100	0	Welding neck flange 1.4541 DIN EN 1092-1	4,50 kg	1,00				
FLANGE7	40	0	Welding neck flange 1.4541 DIN EN 1092-1	2,00 kg	1,00				
GASKET2	100	2	Gasket Graphite w. CrNi-Inlay DIN EN 1514-1		1,00				
GASKET5	40	2	Gasket Graphite w. CrNi-Inlay DIN EN 1514-1 92x2x49x		2,00				
HEXNUT1	12	0	Hexagon head nut A2-70 DIN EN ISO 4032	0,02 kg	8,00				
HEXNUT1	16	0	Hexagon head nut A2-70 DIN EN ISO 4032	0,03 kg	8,00				
PIPE12	50	2	PIPE 1.4541 DIN EN ISO 1127 60,3x2	2,92 kg	1,00				
RED4	100	2,6	Reducer, concentric 1.4541 DIN 2616-2 114,3x2,6x88,9x2,3	0,65 kg	1,00				
RED5B	80	2,3	Reducer, concentric 1.4541 DIN 2616-1 88,9x2,3x60,3x2	0,38 kg	1,00				
SCREW5	16	0	Hexagon head screw A2-70 DIN EN ISO 4014 70	0,14 kg	8,00				

Stückliste 03 40WI64090 CON VAL BY AL Revision:									
Teilenummer				NW1		NW2		Teilebezeichnung	
				Einzelgew.		Menge		EP-Lieferung	
								EP-Montage	
								gesamt	
								Stunden ges.	

FEHLER diese Liste bitte nur mit Menu 1 sortiert nach BG - Leitung - Rokls verwenden

VTV64090	40	0	VALVE TV64090 by AL-AGS	14,00 kg	1,00				
Summe: 03 40WI64090 VALVES BY AL				14,00 kg					

Liefersumme:	
Montagesumme:	
Gesamtsumme:	
Gesamt-Stunden:	
Gesamtgewicht:	14,00 kg
** Ende der Ausgabe	