



Free-20.04 05 MFL

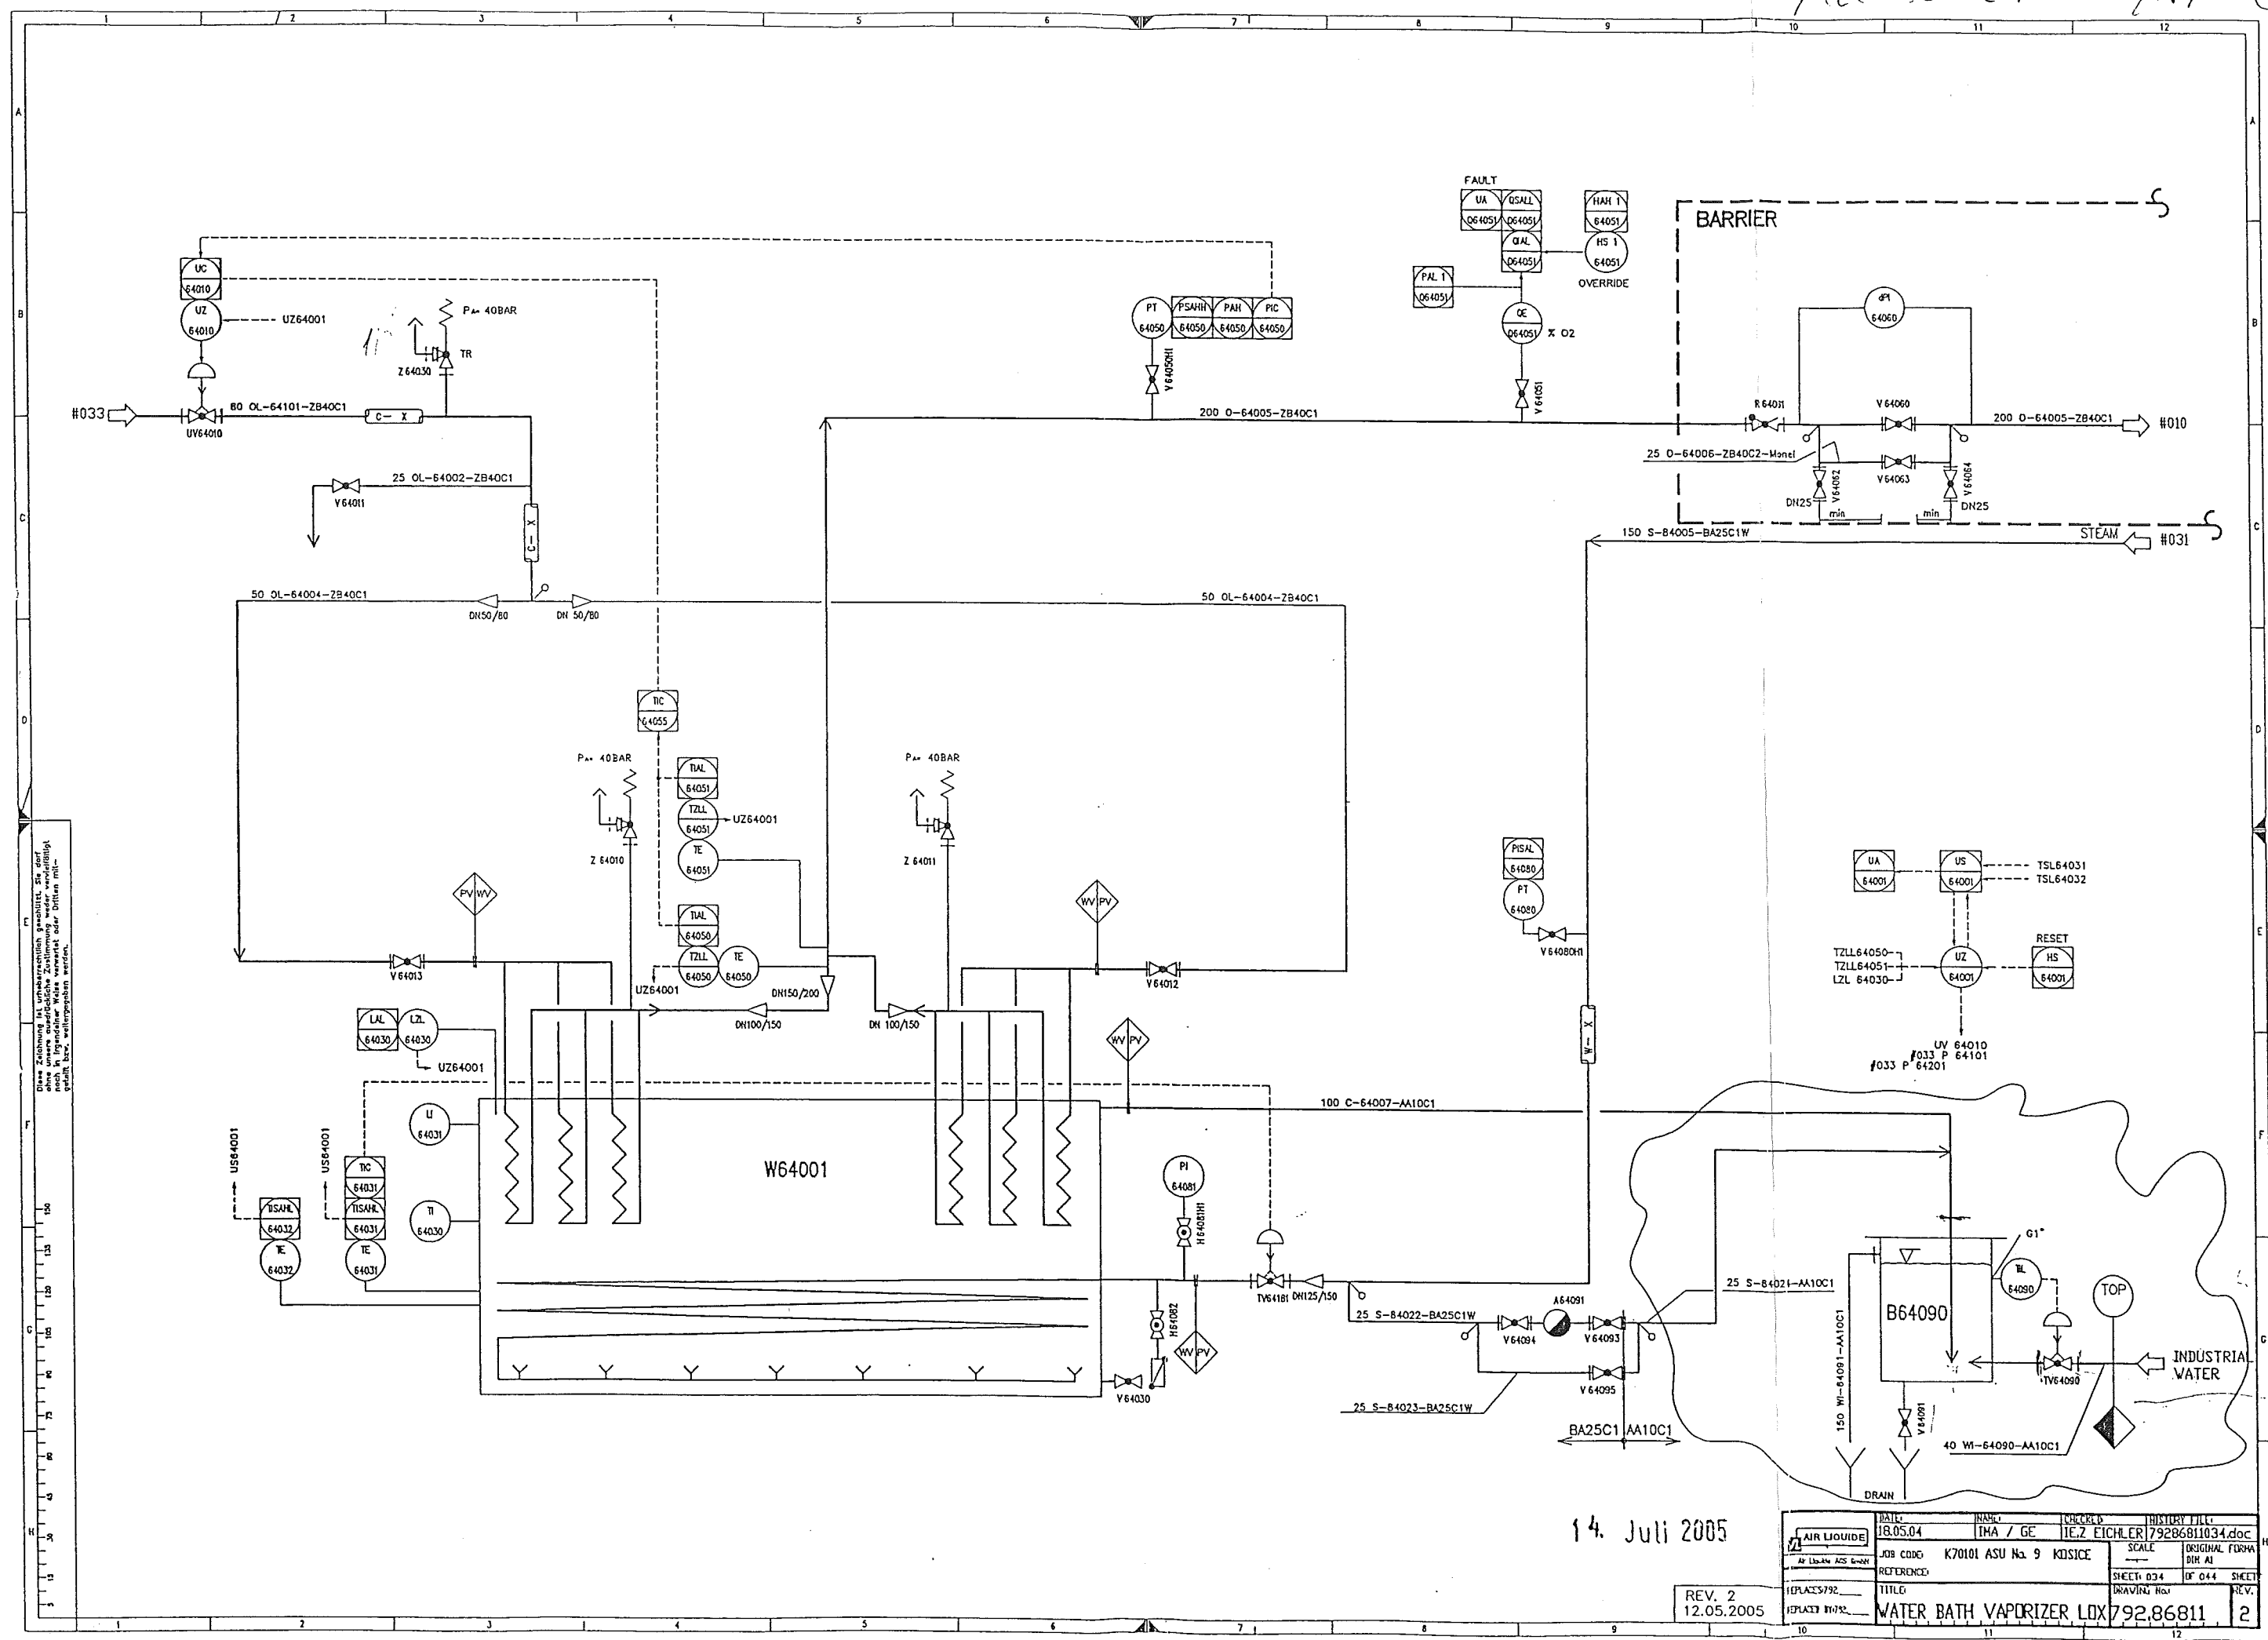

14. Juli 2005

<div style="border: 1px solid black; padding: 2px; display: inline-block;"> <div style="border: 1px solid black; width: 10px; height: 10px; margin-bottom: 2px;"></div> AIR LIQUIDE </div>	DATE:	INSTR.:	CHECKED:	HISTORY FILE:
	18.05.04	IMA / GE	IEZ EICHLER	79286811034.doc
AIR LIQUIDE ASU BATH	JOB CODE:	K70101 ASU No. 9 KOSICE		SCALE
	REFERENCE:			ORIGINAL DRAWING DIR
REPLACES 792	TITLE:	SHEET 034		OF 044 SHEET
REPLACES 71032	WATER BATH VAPORIZER LOX		DRAWING NO.	REV.
			792.86811	2

W 6400

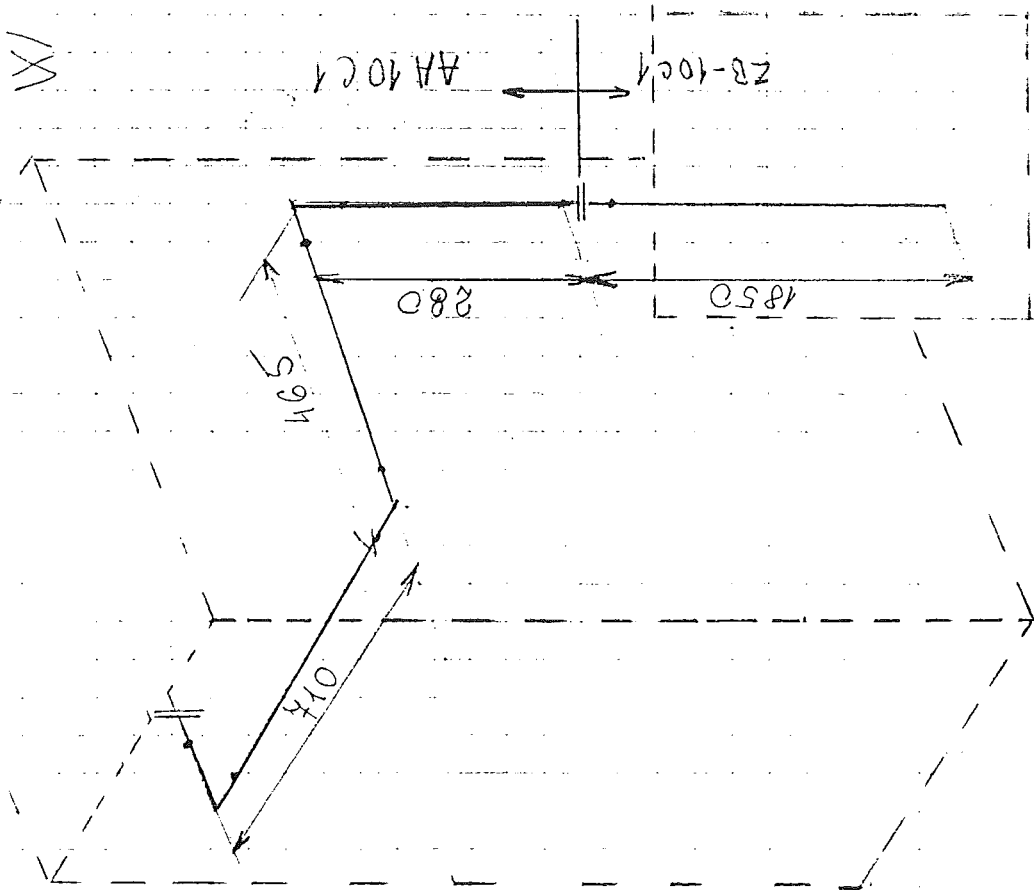

B 64000

100 C 64004

AS BUILT

Made by : Ing. Supak
Date : 11.10.2005
revision : 0

VAM **Anlagentechnik und Montagen**
01 - 5 - 6801 - 01 KOSICE AIR LIQUIDE TANKFARM - AS BUILT
Line Number : 100 C-64007 AA10C1

	Weight (kg)
pipe mat.:	62,07
con. valves	-
man. valves:	-
pr. supports:	-
sek. supports	-
summe:	62,07

AS BUILT

Stückliste 02 100 C-64007 AA10C1 Revision: 0				
--	--	--	--	--

Teilenummer	NW1	NW2	Teilbezeichnung	Einzelgew.	Menge	EP-Lieferung	EP-Montage	gesamt	Stunden ges.
-------------	-----	-----	-----------------	------------	-------	--------------	------------	--------	--------------

FEHLER diese Liste bitte nur mit Menu 1 sortiert nach BG - Leitung - Rokls verwenden

ELBOW8	100	3,6	Elbow 90°, type 3 1.0254 DIN 2605-1 114,3x3,6	2,35 kg	3,00				
FLANGE1	100	0	Welding neck flange 1.0038 DIN EN 1092-1	4,50 kg	2,00				
FLANGE5	100	0	Welding neck flange 1.4541 DIN EN 1092-1	4,50 kg	1,00				
GASKET2	100	2	Gasket Graphite w. CrNi-Inlay DIN EN 1514-1		3,00				
NUT9	16	0	HEXAGON NUT 5-2	0,03 kg	16,00				
PIPE11	100	2,6	PIPE 1.4541 DIN EN ISO 1127 114,3x2,6	7,27 kg	2,00				
PIPE5	100	3,6	Pipe 1.0254 DIN EN ISO 1127 114,3x3,6	9,83 kg	2,50				
SCREW12	16	0	HEXAGON HEAD SCREW 5,6 SATZ 70	0,12 kg	16,00				
WASH11	17	0	WASHER B 5-2		16,00				
Summe: 02 100 C-64007 AA10C1				62,07 kg					

Liefersumme:
Montagesumme:
Gesamtsumme:
Gesamt-Stunden:

ASBUILT

VAM Anlagentechnik und Montagen
01 - 5-6801-01 KOSICE AIR LIQUIDE TANKFARM

Stückliste 02 100 C-64007 AA10C1 Revision: 0													
Teilenummer			NW1		NW2		Teilebezeichnung	Einzelgew.	Menge	EP-Lieferung	EP-Montage	gesamt	Stunden ges.

FEHLER diese Liste bitte nur mit Menu 1 sortiert nach BG - Leitung - Rokls verwenden

Gesamtgewicht:	62,07 kg
** Ende der Ausgabe	

ASBUL