
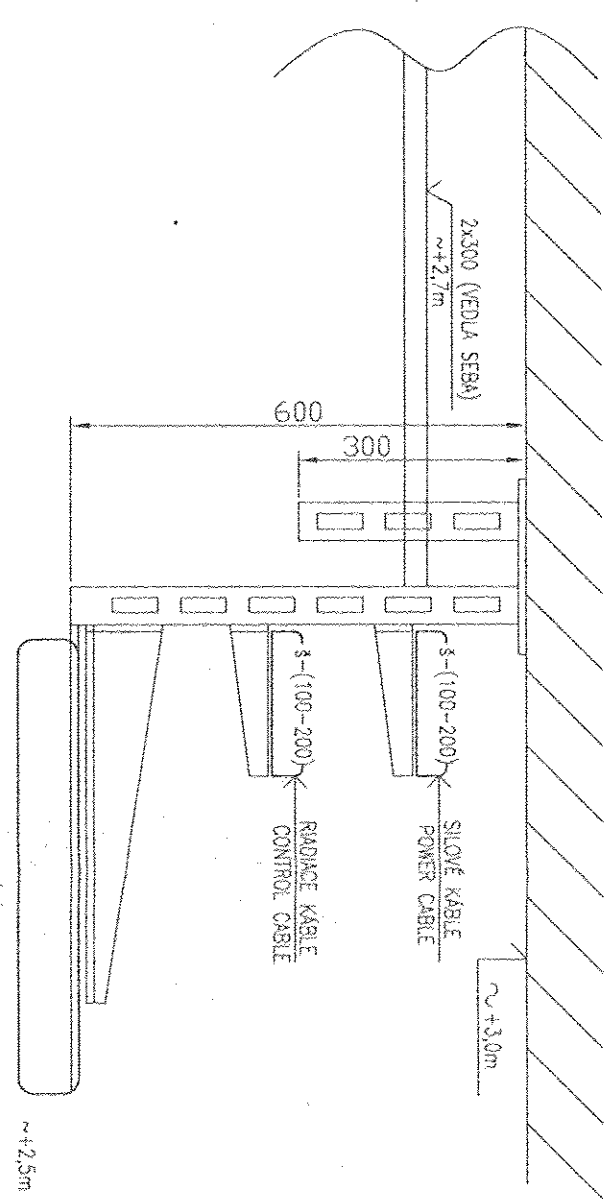
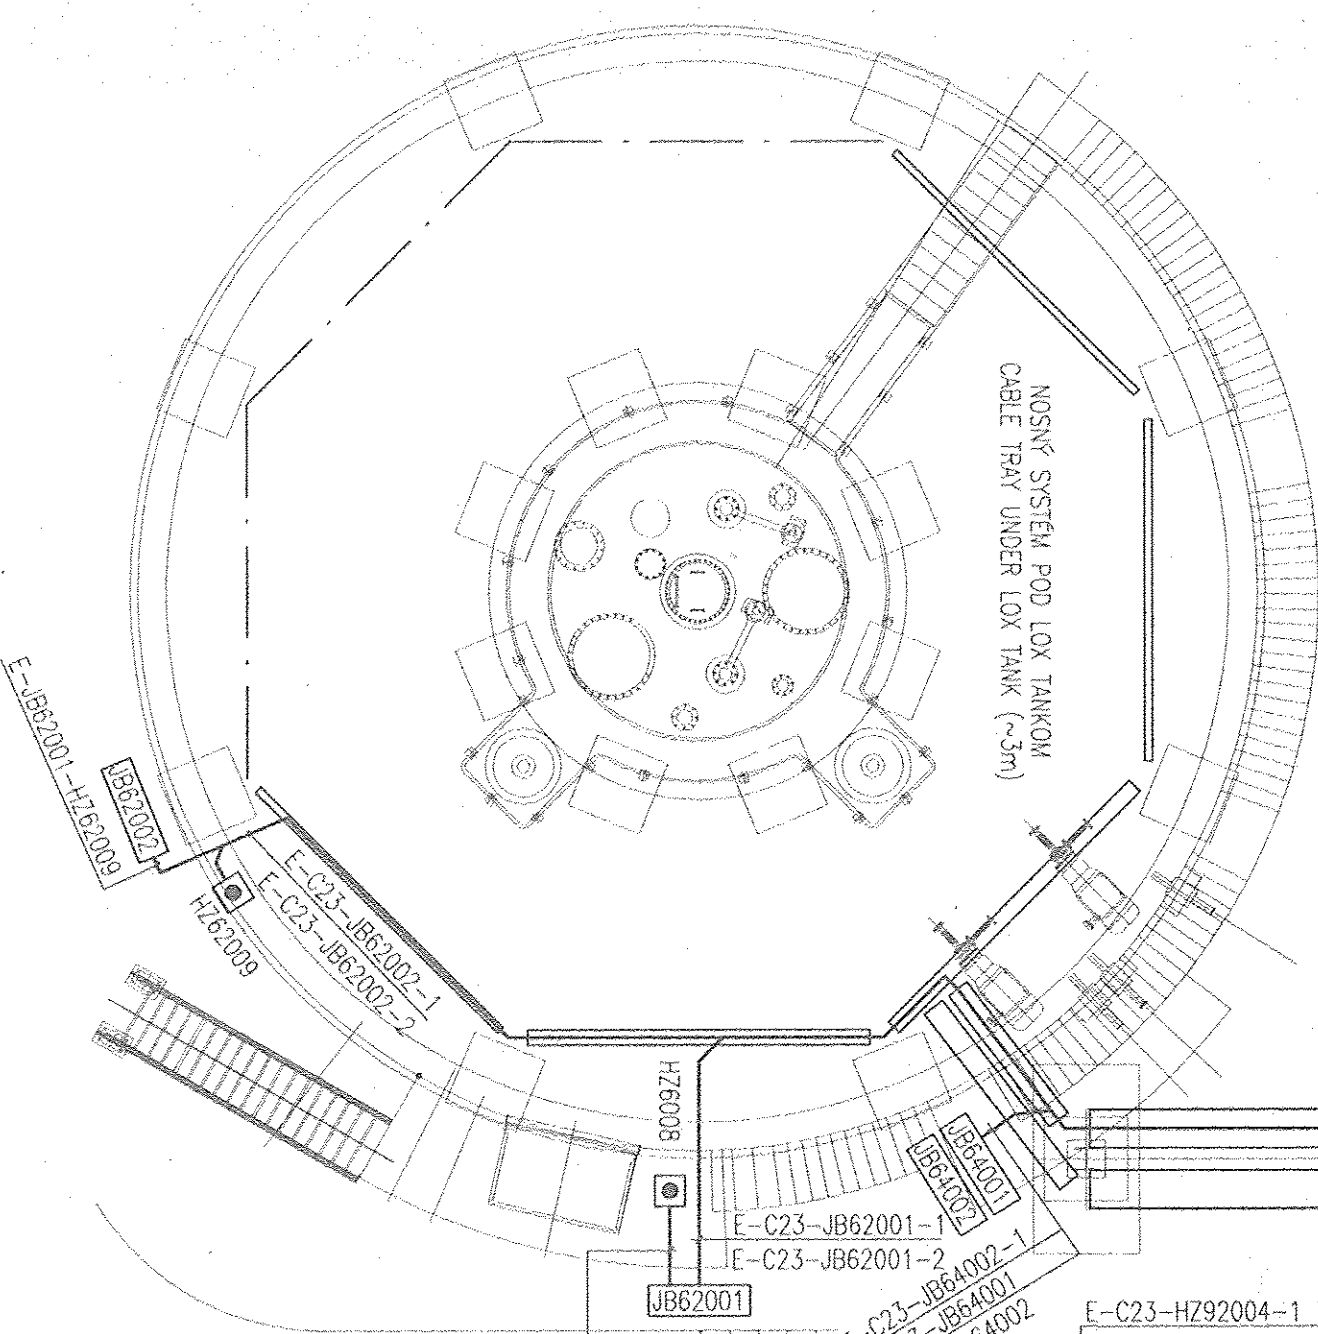



POKRAČOVANIE

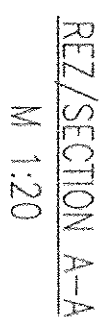


POZNÁMKY/NOTICES:

1. SÍLOVÉ KÁBLÉ – VROCNÝ ŽLÁB
2. RADIACE KÁBLÉ – SPODNÝ ŽLÁB
3. PRÍ MENŠOM POČTE KÁBLOV JE MOŽNÉ POUŽÍť MIMO HLAVNÝ TRÁS (MOSŤ) ÚZIE ŽLÁBI, ALEBO V JEDNOM ŽLÁBE PREPÁZKOU ODEDEL' SÍLOVÉ A RADIACE KÁBLÉ

**LEGENDA:**

- |   |  |
|---|--|
| 1B.....   | - STOKOVNICA SKRŇA<br>JUNCTION BOX   |
|  HZ..... | - NÁZOVÉ VÝPNETE - TANČOVÉ HOSP.<br>EMERGENCY STOP - TANK FARM             |
| PLC-C23   | - RADIČI SYSTEM C23 - TANČ. HOSP.<br>CONTROL SYSTEM C23 - TANK FARM        |
| MCC-1WMD  | - SÚVŇA ROZVÁZÁČ - TANČOVÉ HOSP.<br>LOW VOLT. MAIN DISTRIBUTOR - TANK FARM |

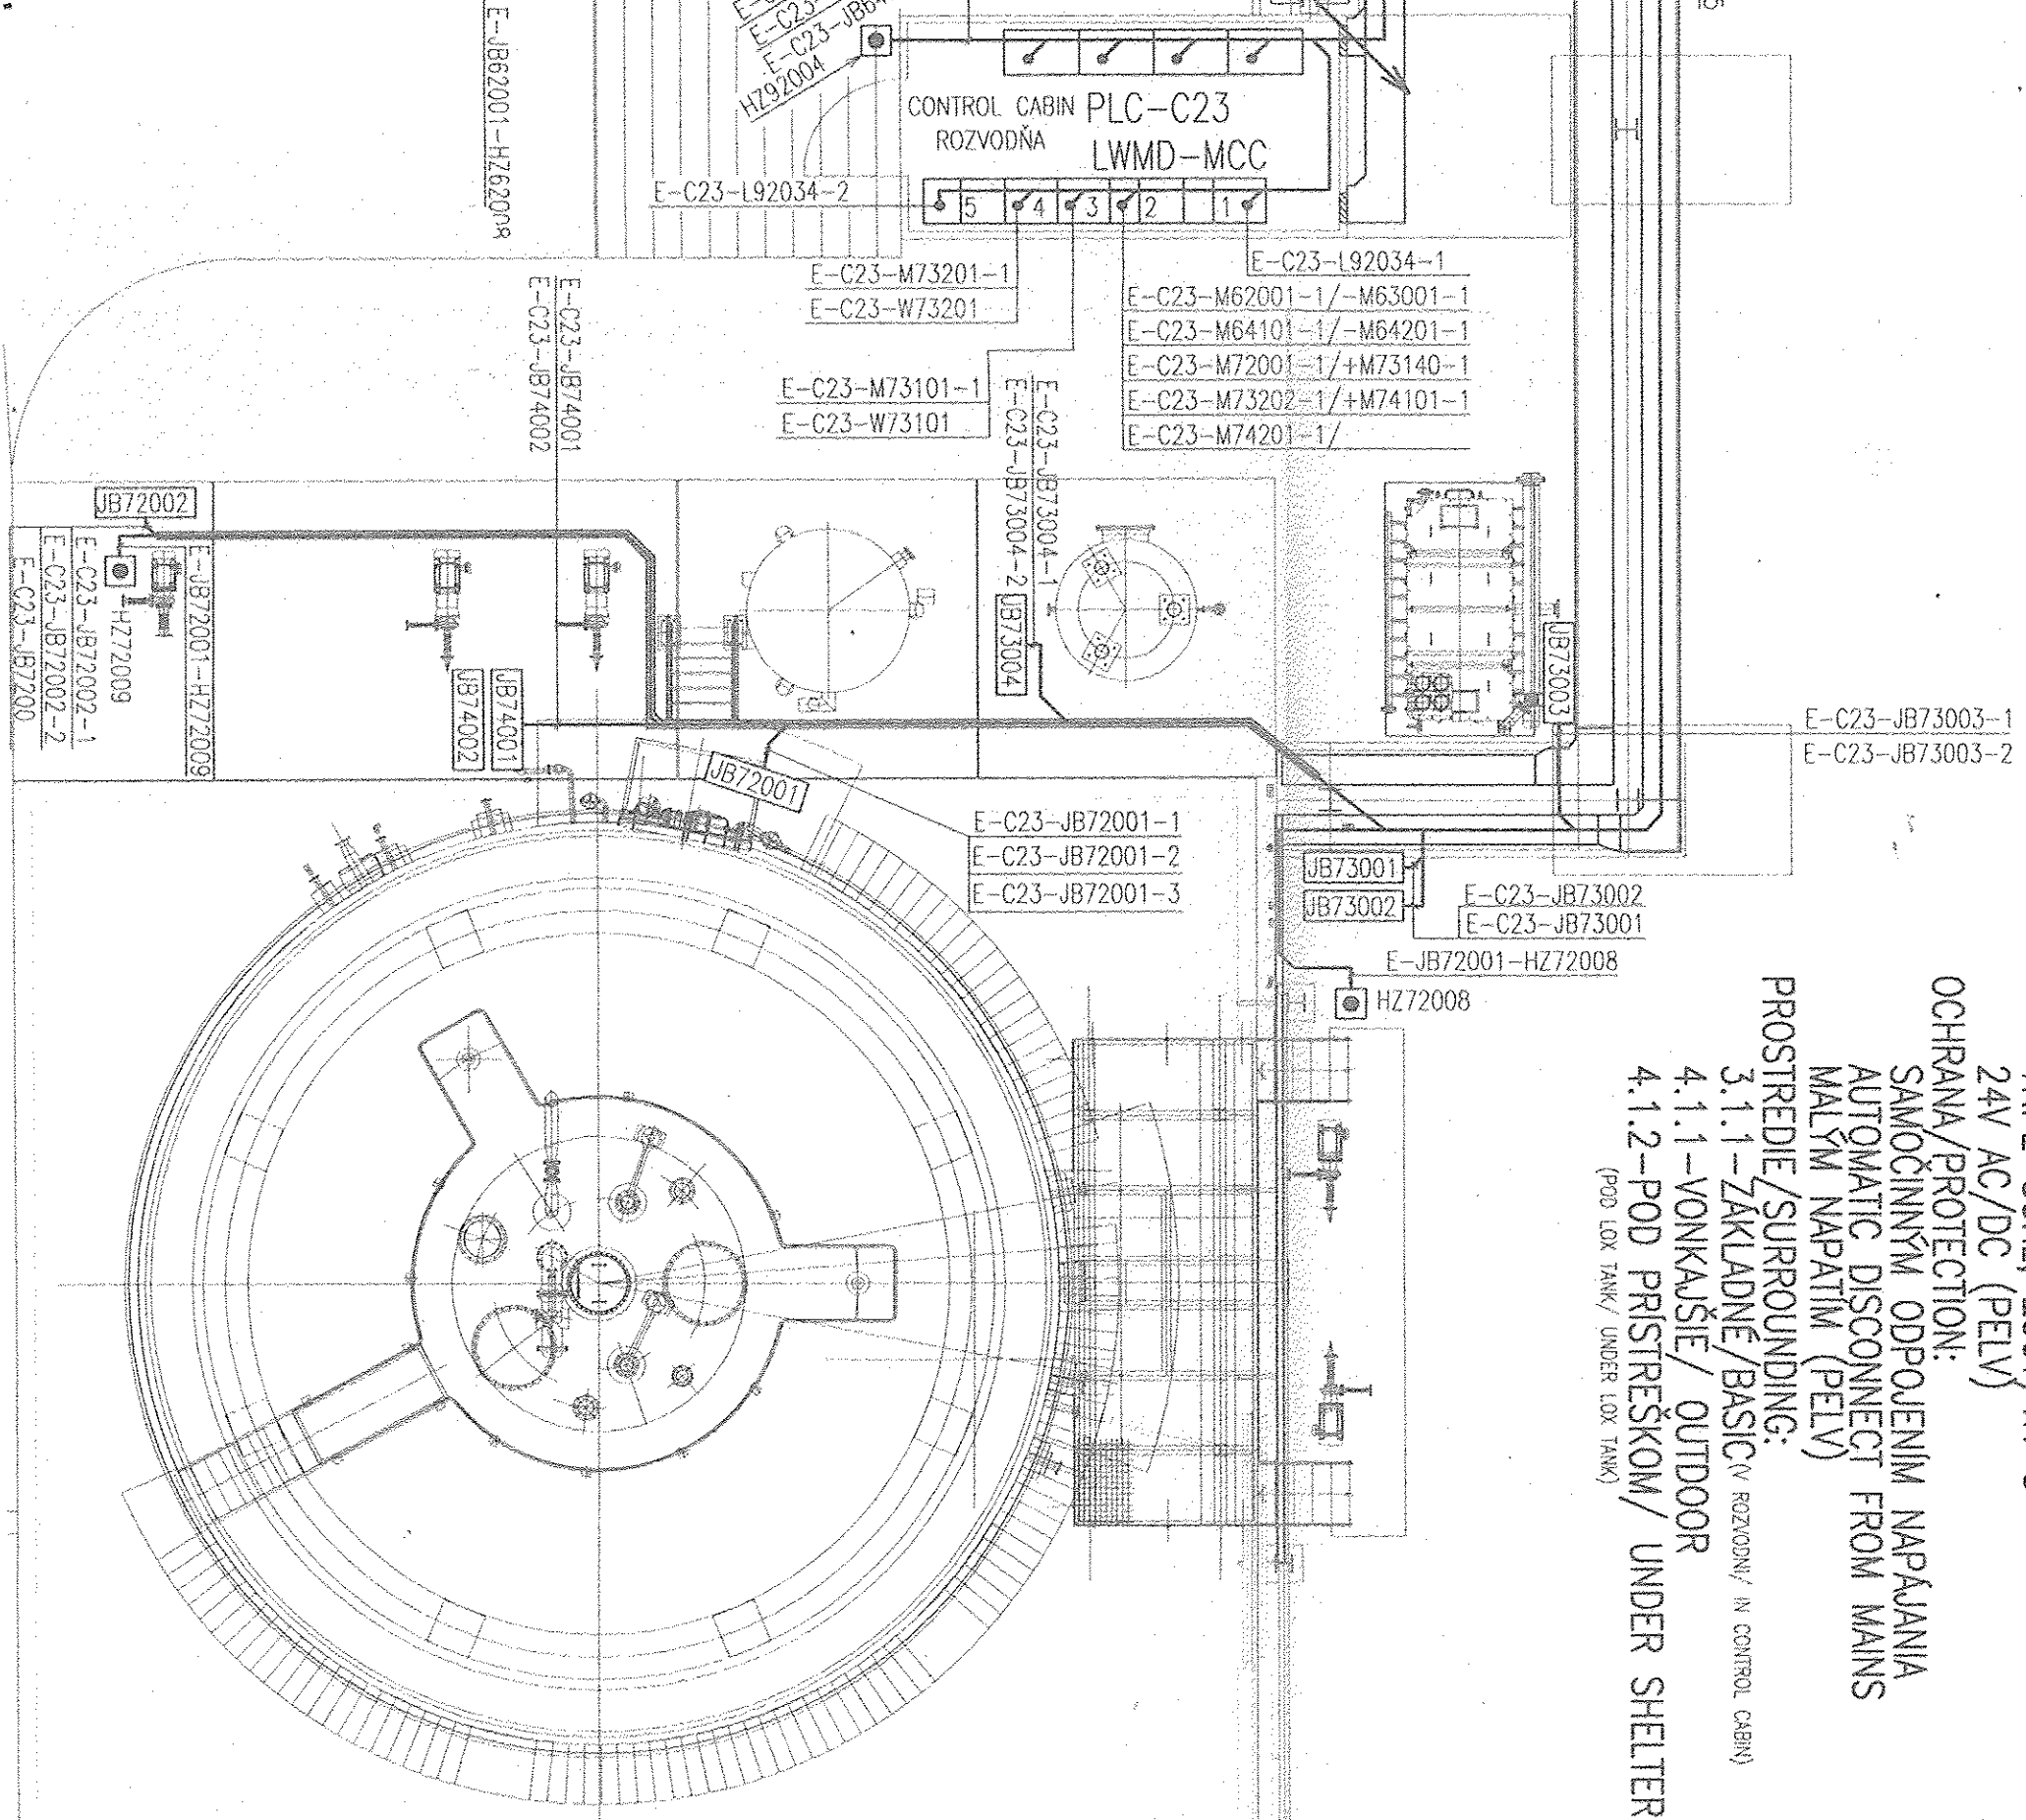

NAPÁJŇOVÁ SÚSTAVA/VOLTAGE SYSTEM:  
1NBT-501K-630V/TN-C

24V AC/DC (PELV)

**OCHRANA/PROTECTION:**

SAMOCINNYM ODPJENIM NAPAANIA  
AUTOMATIC DISCONNECT FROM MAINS



311-74K1ADNE/BASIC

411-VONKAJŠIE / OUTDOOR

412-PND PRISTREŠKOM/ UNDER SHELTER

(POB LOX TANK/ UNDER LOX TANK)

VATECH			
EIN EBG SR			
PRV	DATE	NAME	HISTORY FILE
3	01/2006	INGSTUDENY	INGBARONK
4	06/2005	INGSTUDENY	SAURKOV SPAN
0		INGBARONK	PRALZOVN PROJECT
		CHECKED	

<b>AIR LIQUIDE</b>			
JOB CODE:	K70101	SHEET	ORIGINAL FORMAT
REFERENCE:	ASU No. 9 KOŠICE	1-100	A2
		SHEET 002	OF 008 SHEETS

REPLACES: 73	TITLE: UNIT - LN. 100 TANKS AND CHIMNEY	CR. No. 03EE-02	-VACU
