


KOŠICE 1 22. 6. 2005

ÚPRAVA ZÁKLADOVÝCH PŮSOU

P. ROSCHKA

STAVBA - 144-007
ROZPOČET 787

ZMENÁ ZÁKLADOV POD TRAFU

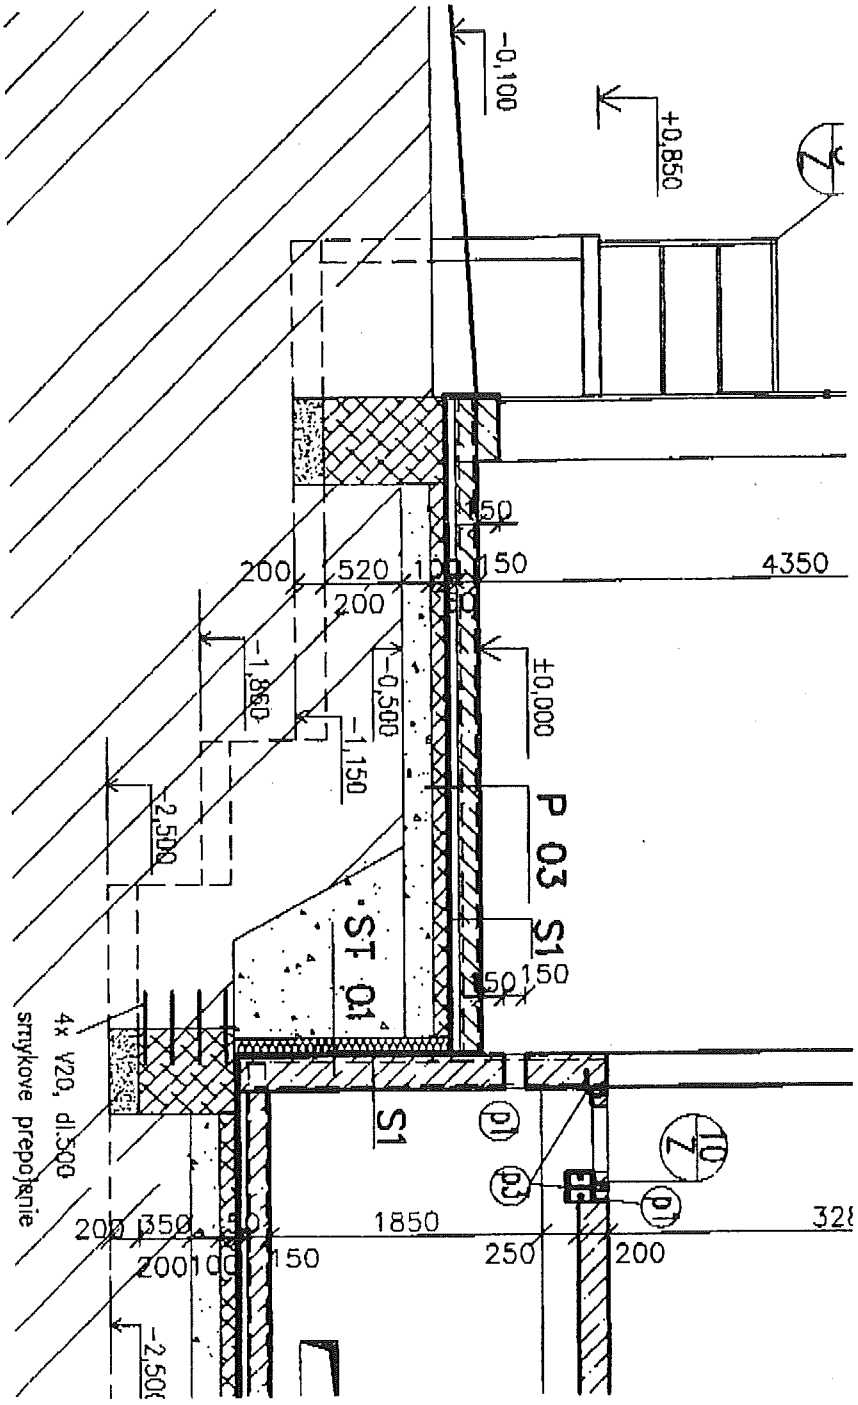

PROJEKT SKUTOČNÉHO

VYHOTOVENIA

Ing. PRKALA
P. FEJKO