


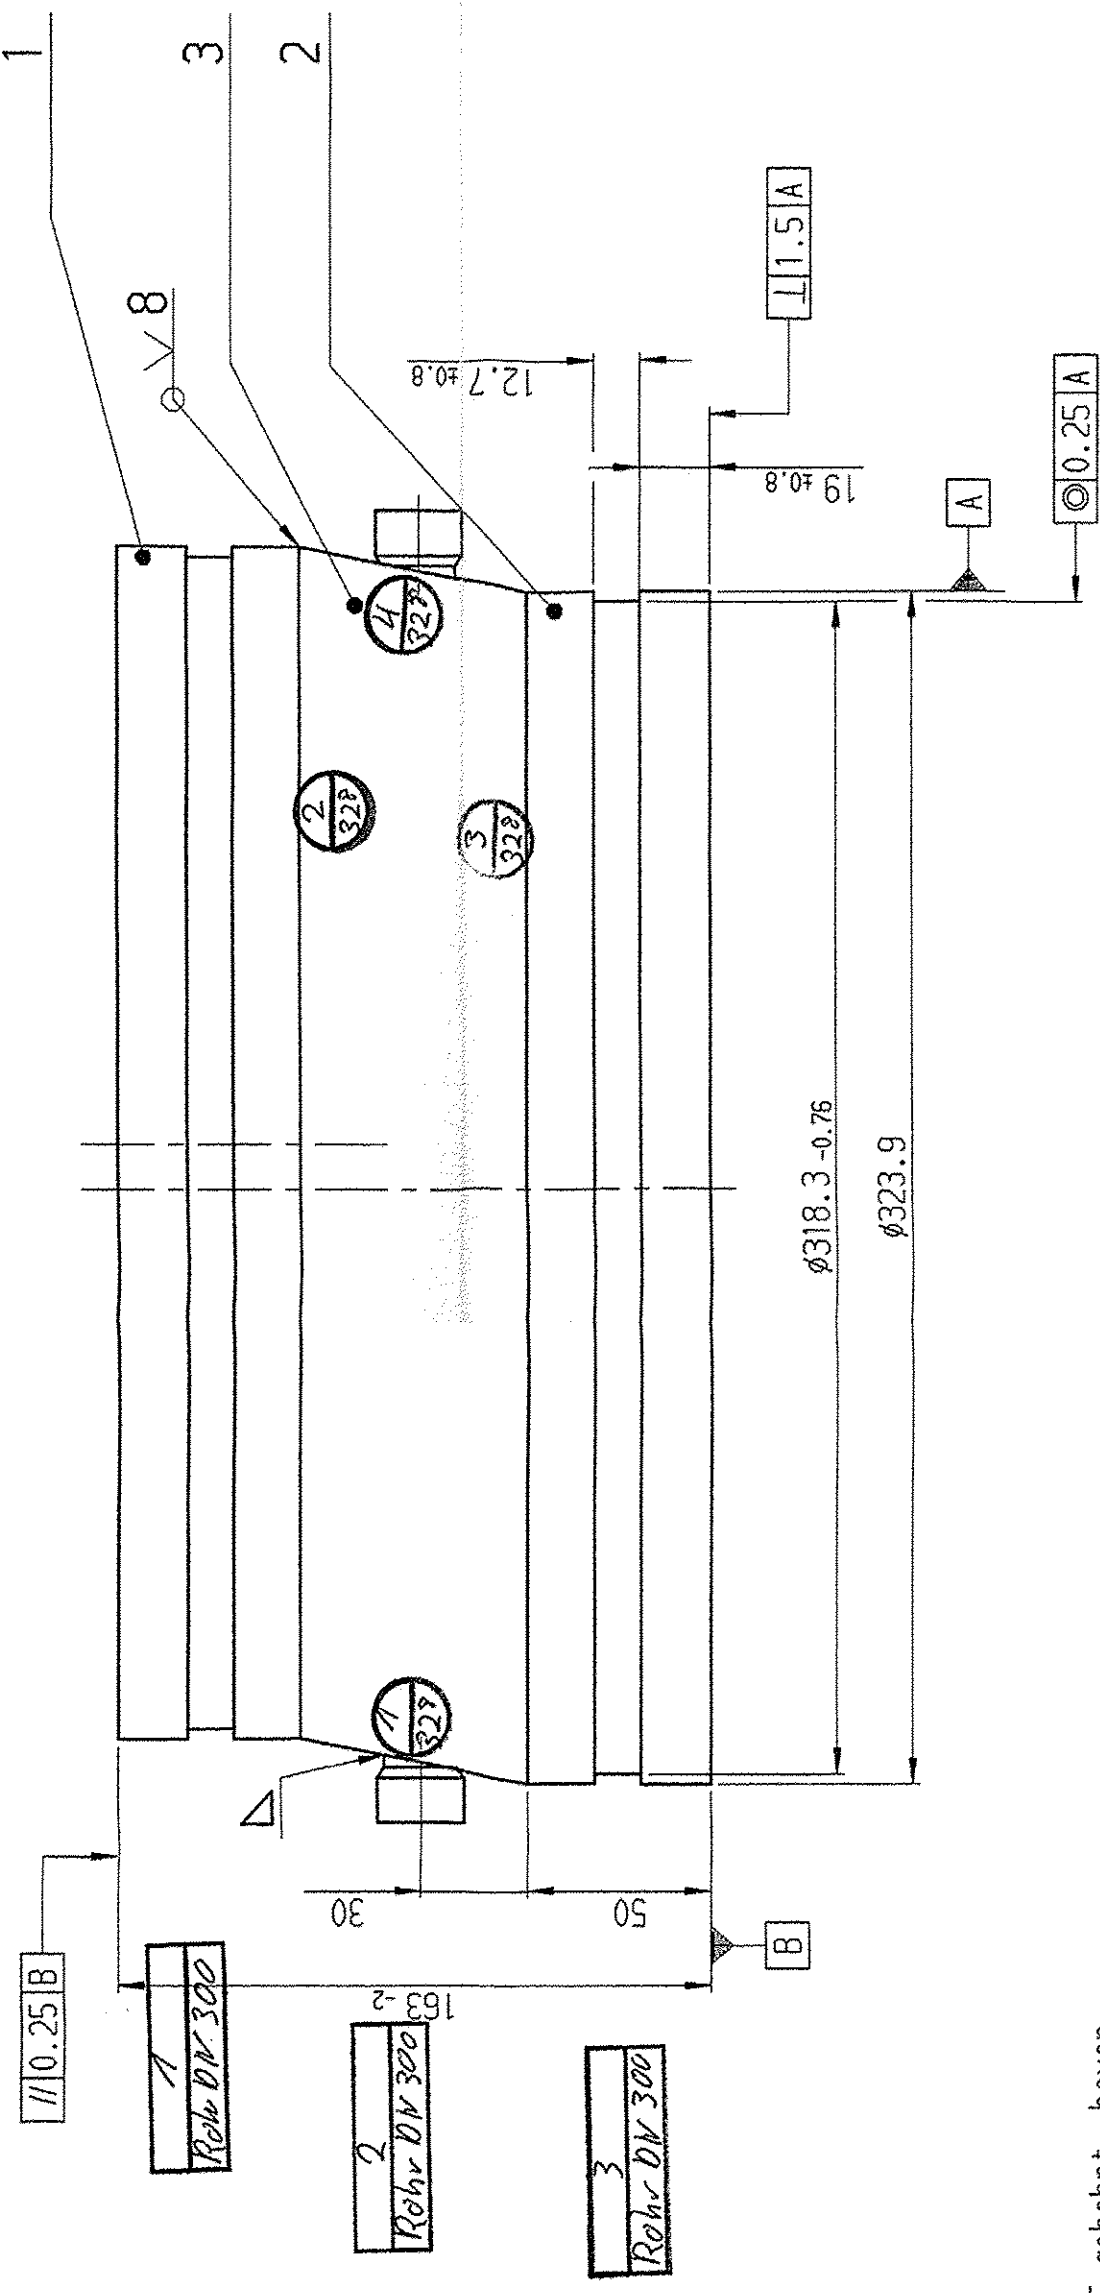

4

Ausführung nach Druckgeräterichtlinie 97/23/EG
Design acc. to PED 97/23/EC
Ausführung und Prüfung der Schweißarbeiten
nach WN 032.00.00

Zeichnung darf nur mit dem CAD-System geändert werden !

[illegible]

Tolerances : if not indicated according to: dimensions, rules must be applied, graph: ATLAS COPCO STANDARD/Klasse/Class #)		Worked surface bear/bearbeitung		Savings class Sparmaß/Klasse	
		135K6/		1102 K/	
Name GasLeitung					
Drawing Zeichnung		5t		Material-class Material-Klasse	
Material Werkstoff				272-81 AP	
		CAD			
Scale Maßstab 1:2.0		Fox		Eng Owner Zeich. Eigent.	
Drawn Gezeichnet P14		Blank no. Zeichnungs-Nr.		Eng Zeich.	
Size, chd. Nenngröße		Blank st. Rohmaterial		Eng Zeich.	
Transferred fr. Entfallen von		kg		Blatt/Sheet ()	
1/5		6970301462		1/5	

Modified from
Beschreibung der Änderung (Kurztex)

final	
-------	--

final	
-------	--