


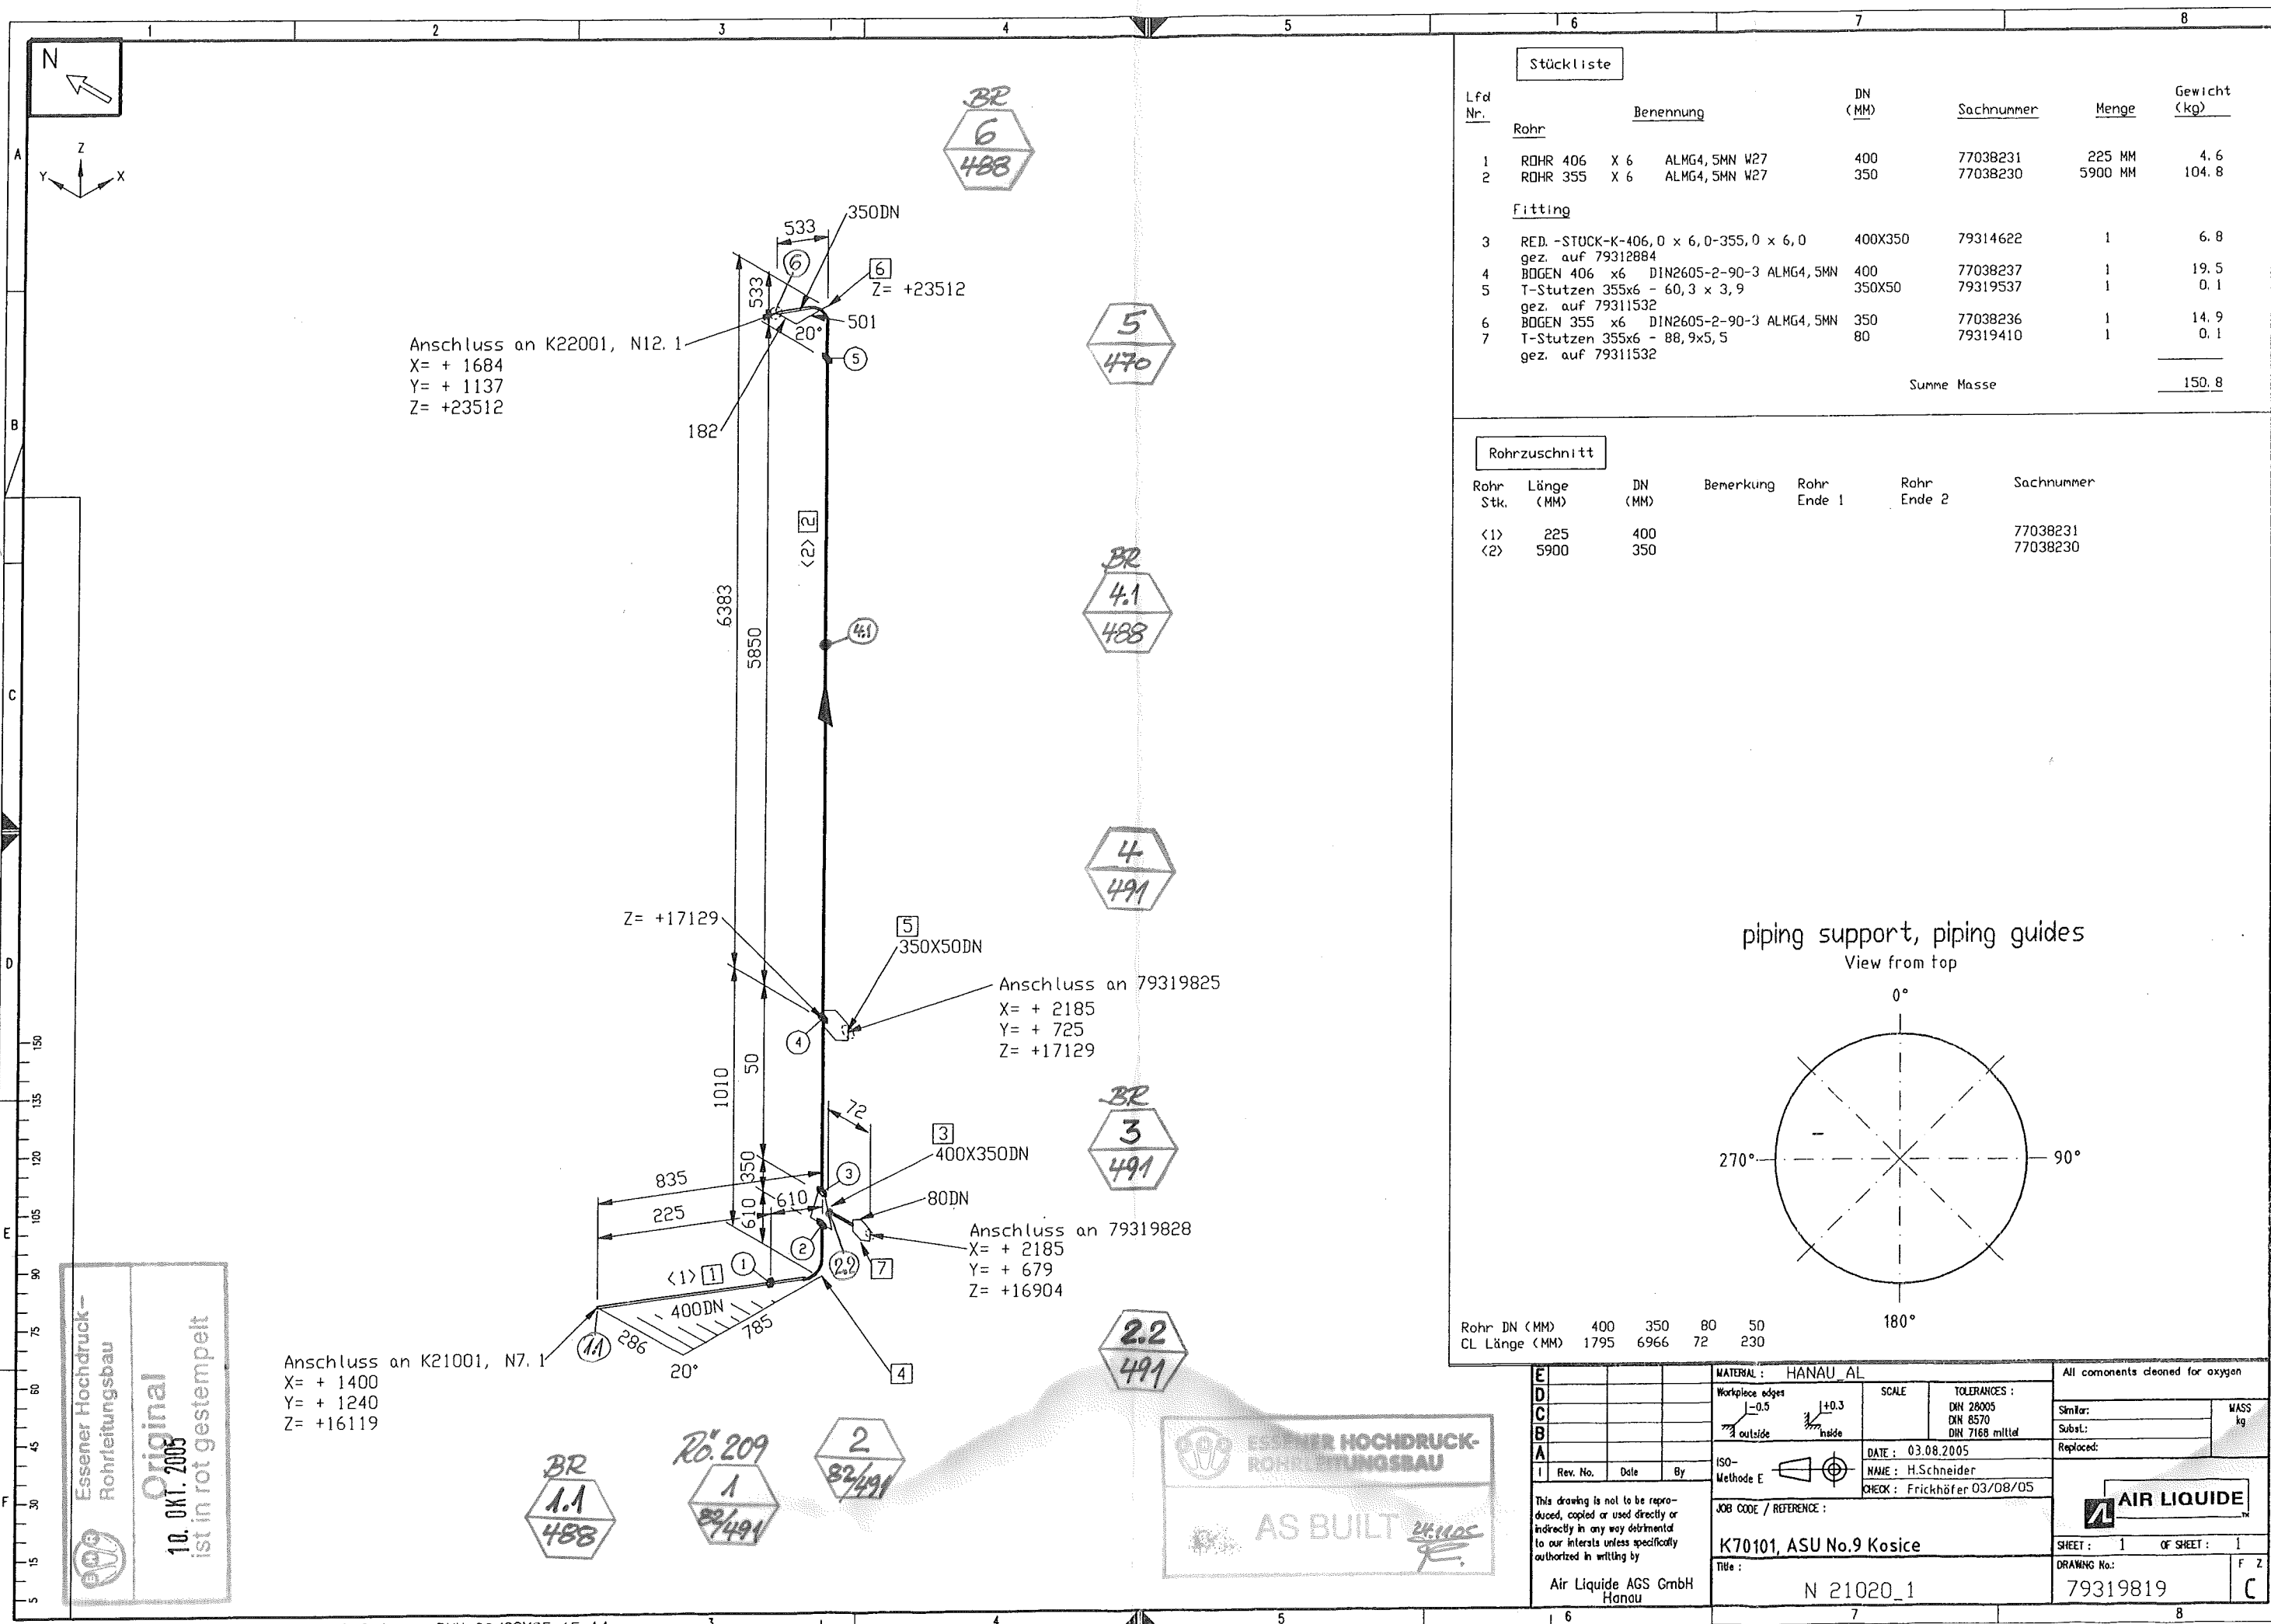


Stückliste

Lfd. Nr.	Benennung	DN (MM)	Sachnummer	Menge	Gewicht (kg)
Rohr					
1	ROHR 406 X 6 ALMG4, 5MN W27	400	77038231	225 MM	4.6
2	ROHR 355 X 6 ALMG4, 5MN W27	350	77038230	5900 MM	104.8
Fitting					
3	RED. -STÜCK-K-406, 0 x 6, 0-355, 0 x 6, 0 gez. auf 79312884	400X350	79314622	1	6.8
4	BÜGEN 406 x6 DIN2605-2-90-3 ALMG4, 5MN	400	77038237	1	19.5
5	T-Stutzen 355x6 - 60,3 x 3,9 gez. auf 79311532	350X50	79319537	1	0.1
6	BÜGEN 355 x6 DIN2605-2-90-3 ALMG4, 5MN	350	77038236	1	14.9
7	T-Stutzen 355x6 - 88,9x5,5 gez. auf 79311532	80	79319410	1	0.1
Summe Masse					150.8

Rohrzuschnitt

Rohr Stk.	Länge (MM)	DN (MM)	Bemerkung	Rohr Ende 1	Rohr Ende 2	Sachnummer
<1>	225	400				77038231
<2>	5900	350				77038230

pipng support, piping guides
View from top

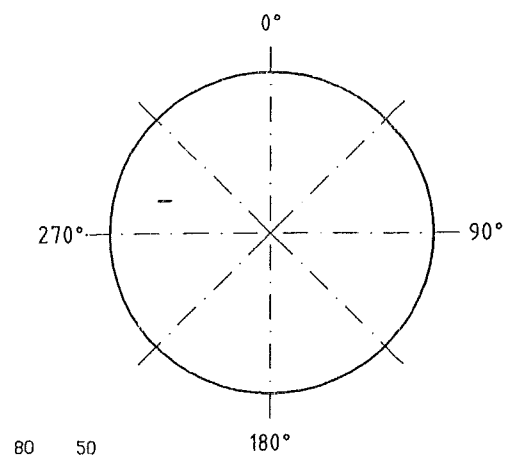

Rohr DN (MM)	400	350	80	50
CL Länge (MM)	1795	6966	72	230

Essener Hochdruck-
Rohrleitungsbau
Original
10. OKT. 2005
ist in rot gestempelt

ESSNER HOCHDRUCK-
ROHRLEITUNGSBAU
AS BUILT

MATERIAL: HANAU AL			All components cleaned for oxygen	
Workplace edges -0.5 outside		SCALE		TOLERANCES: DN 28005 DN 8570 DN 7168 mittel
ISO-Methode E		DATE: 03.08.2005 NAME: H.Schneider CHECK: Frickhöfer 03/08/05		
JOB CODE / REFERENCE: K70101, ASU No.9 Kosice				
TITLE: N 21020_1				
SHEET: 1 OF SHEET: 1				MASS kg
DRAWING No.: 79319819				F Z