

Anschluss an 79319885
X= + 1567
Y= - 1232
Z= +25000

R_{0.327}
32
488
BR

BR
29
488

121MM Biegeradius
Z= +18464

121MM Biegeradius
Z= +18434


121MM Biegeradius
Z= +25000

85°
121MM Biegeradius
Z= +18403

85°
121MM Biegeradius
Z= +18494


85°
121MM Biegeradius
Z= +18153

Anschluss von
Bl. 2

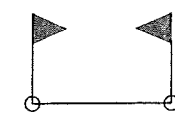

=VENTILKASTEN 2, Vormontage
valve box 2, pre-fabricating

pipng support, piping guides
View from top

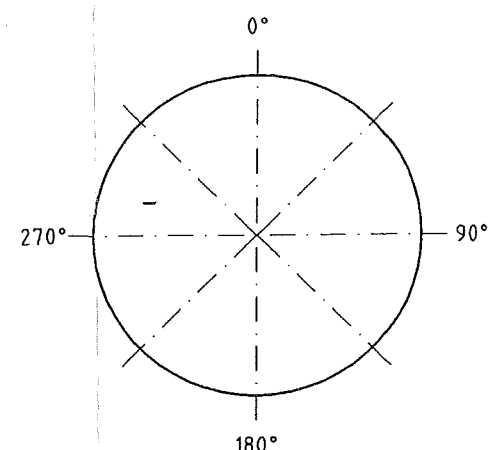

Essener Hochdruck-
Rohrleitungsbau
Original
10. Okt. 2005
ist in rot gestempelt

ESSENER HOCHDRUCK-
ROHRLEITUNGSBAU
AS BUILT

E					MATERIAL : HANAU AL	All components cleaned for oxygen	
D					Workpiece edges	SCALE	TOLERANCES :
C					-0.5		DIN 28005
B					outside	inside	DIN 8570
A							DIN 7168 mittel
I	Rev. No.	Date	By		ISO-Methode E	DATE : 15.07.2005	Similar:
						NAME : H.Schneider	Subst:
						CHECK : Frickhöfer 15/07/05	Replaced:
					JOB CODE / REFERENCE :		
					K70101, ASU No.9 Kosice		
					Title :		
					Air Liquide AGS GmbH Hanau		
					A 21004		
						DRAWING No.:	F Z
						79319826	C