
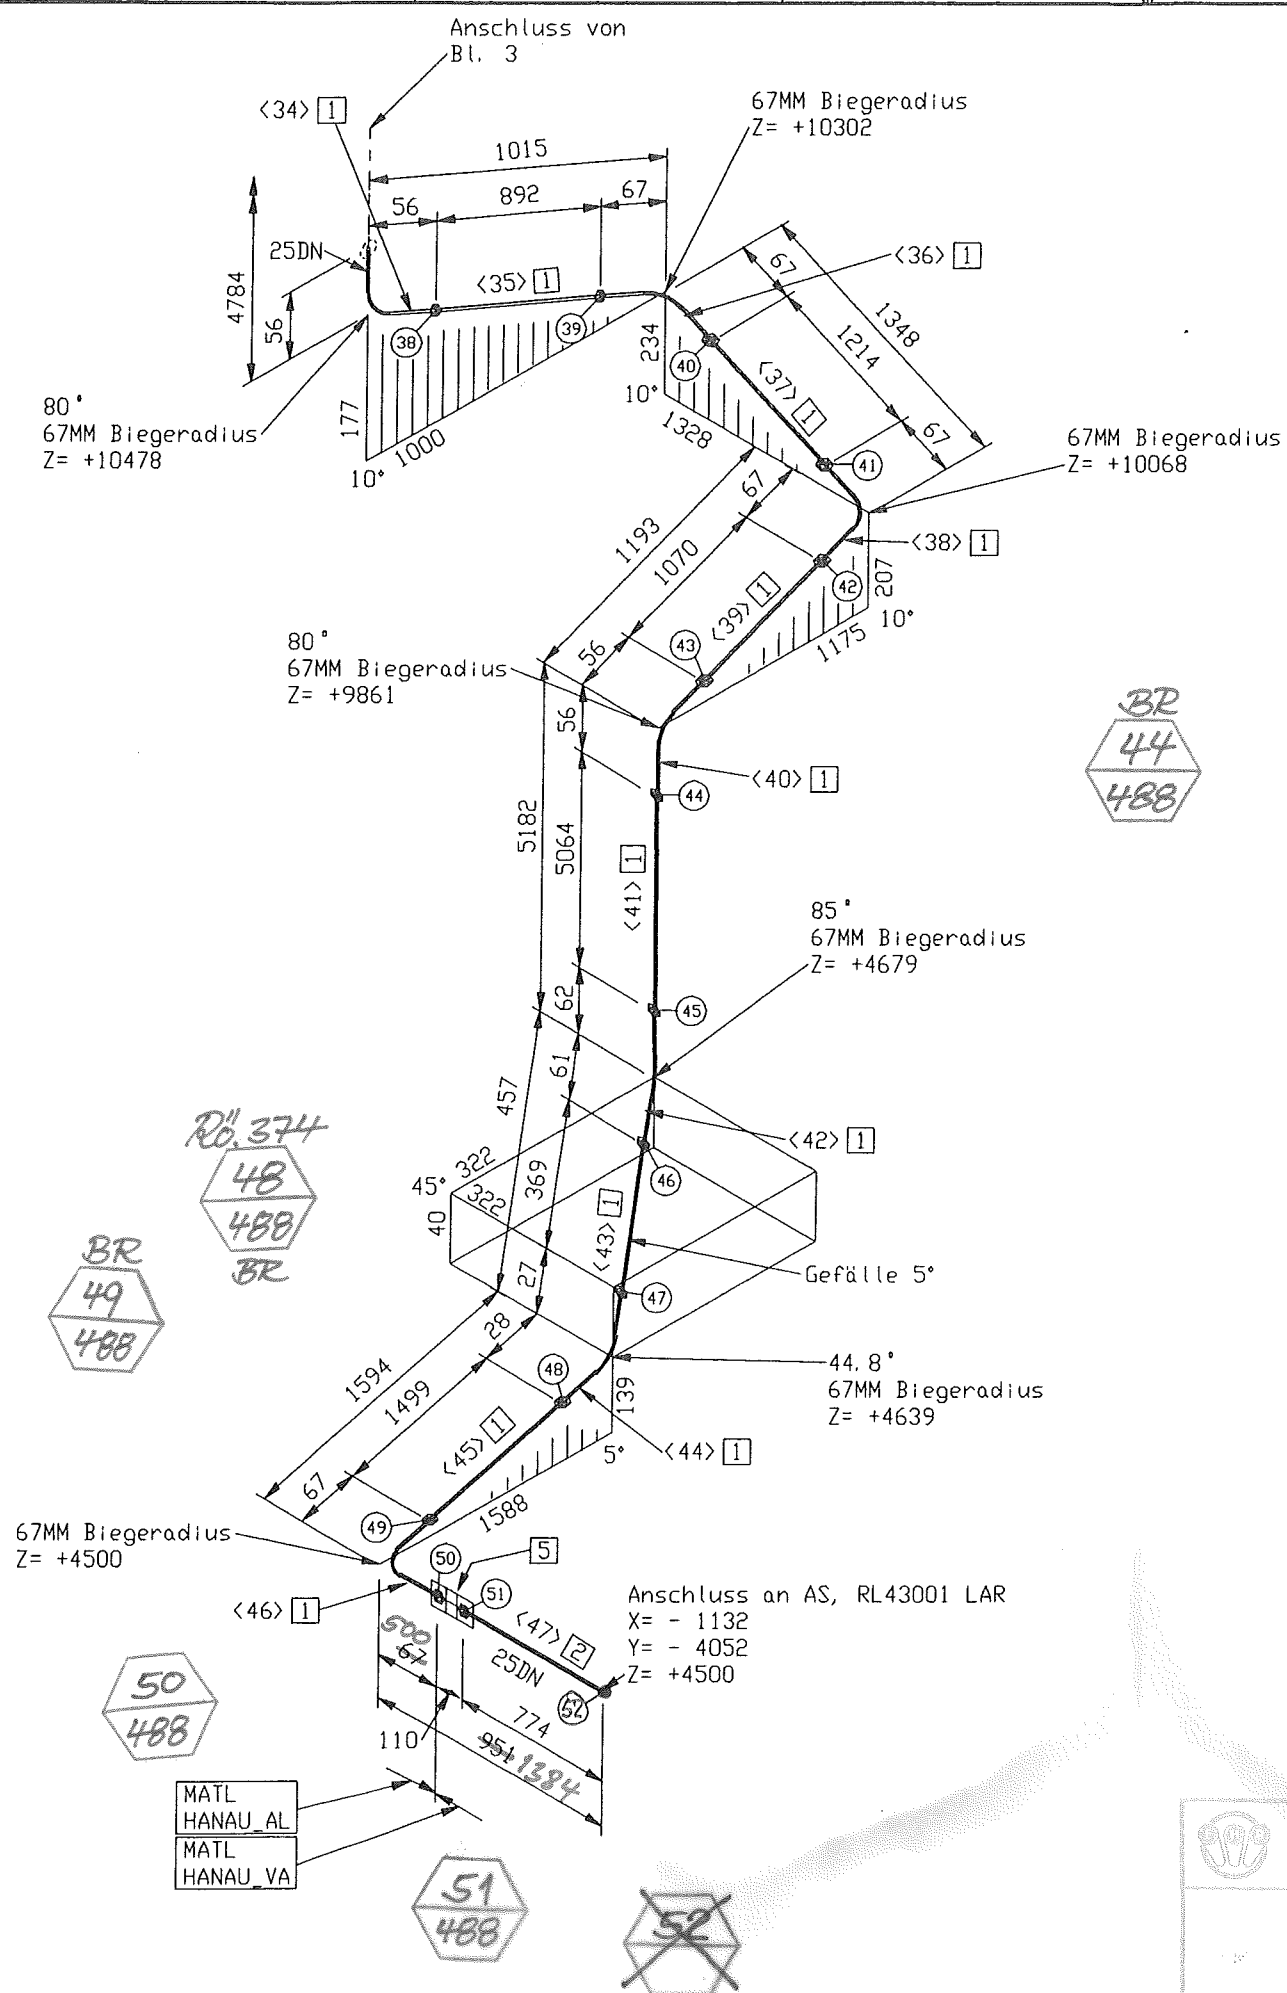
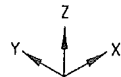




=VENTILKASTEN 2, Vormontage
valve box 2, pre-fabricating

pipng support, piping guides
View from top

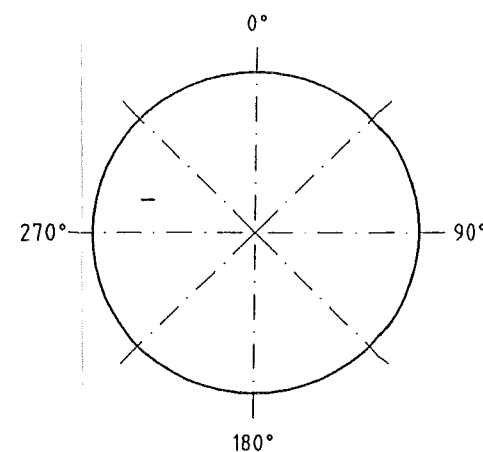

Essener Hochdruck-
Rohrleitungsbau
Original
10. OKT. 2005
ist in rot gestempelt

ESSENER HOCHDRUCK-
ROHRLEITUNGSBAU
AS BUILT

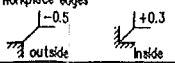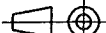E				MATERIAL : HANAU_AL		All components cleaned for oxygen		
D					SCALE	TOLERANCES : DIN 28005 DIN 8570 DIN 7168 mittel	Similar: Subst.:	MASS kg
C								
B				ISO- Methode E 	DATE : 19.07.2005 NAME : H.Schneider CHECK : Frickhöfer 19/07/05	JOB CODE / REFERENCE : K70101, ASU No.9 Kosice	 AIR LIQUIDE TM	SHEET : 4 OF SHEET : 4
A								
I	Rev. No.	Date	By	Title :	RL 43001		DRAWING No.: 79319830	F
This drawing is not to be reproduced, copied or used directly or indirectly in any way detrimental to our interests unless specifically authorized in writing by				Air Liquide AGS GmbH Hanau				