



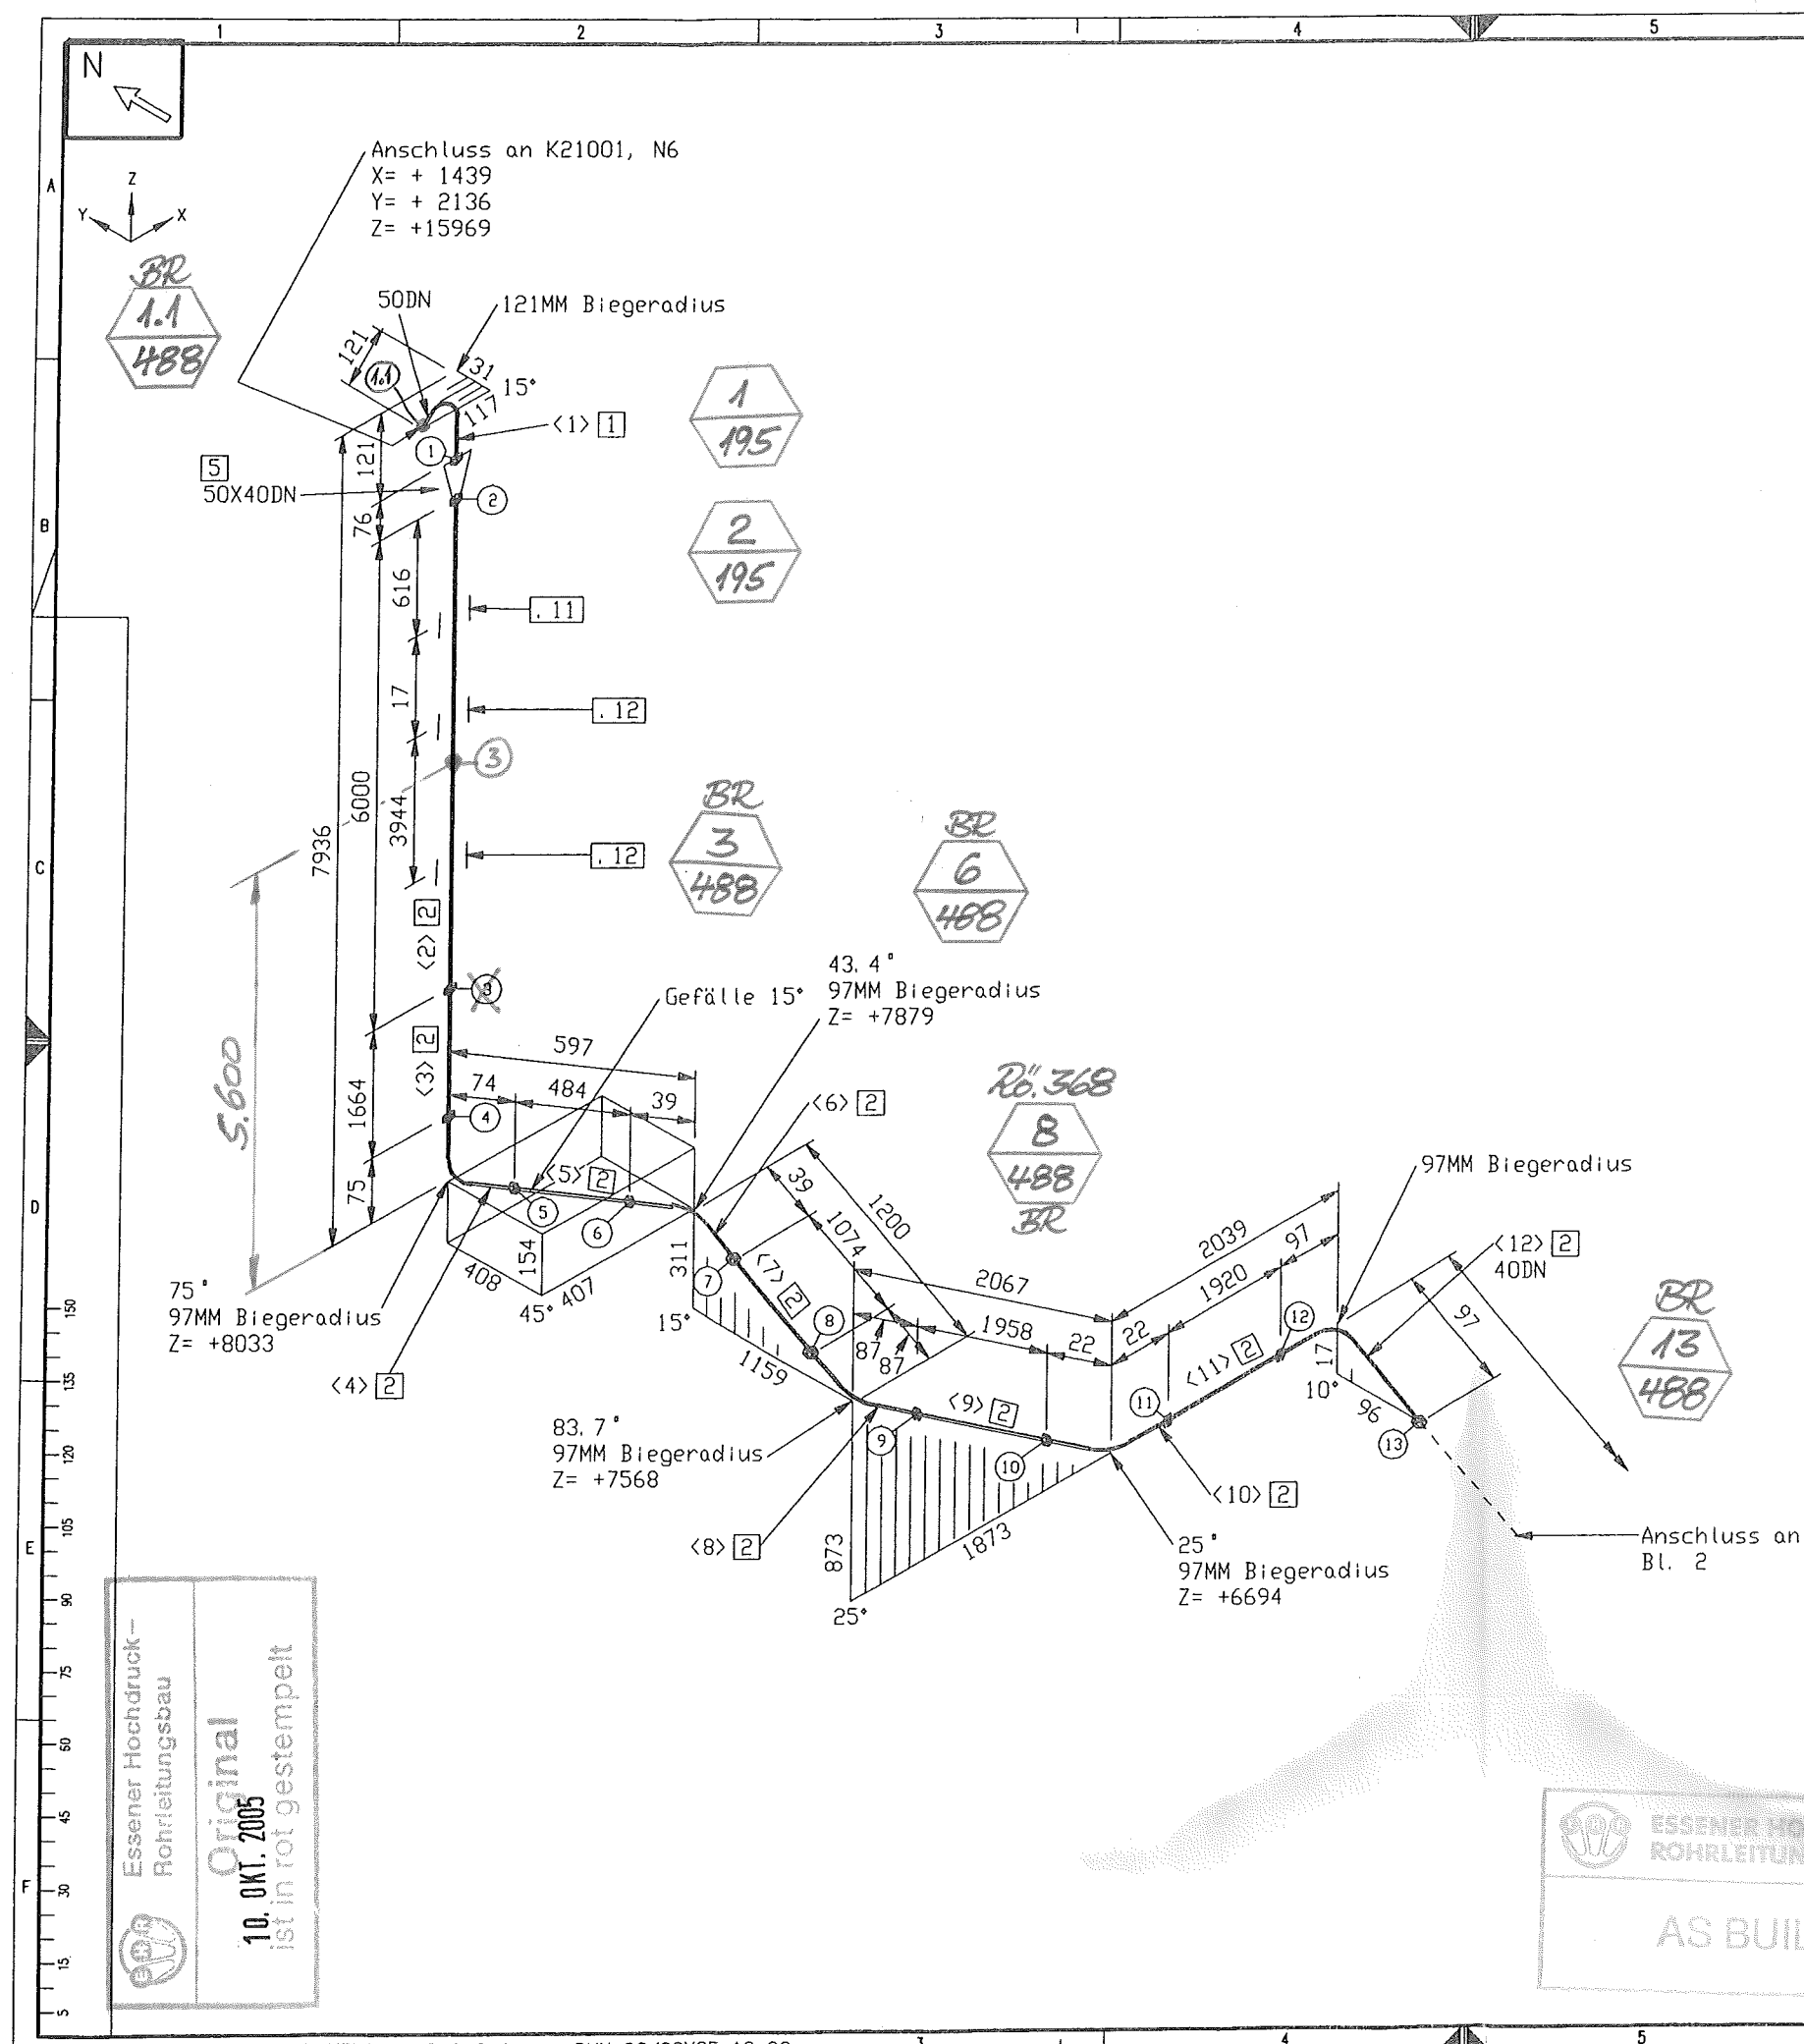

Stückliste						
Lfd Nr.	Benennung	DN (MM)	Sachnummer	Menge	Gewicht (kg)	
<u>Rohr</u>						
1	ROHR 60,3 X 3,9 ALMG4,5MN W27	50	77038146	190 MM	0.4	
2	ROHR 48,3 X 5,1 ALMG4,5MN W27	40	77038145	18624 MM	34.8	
3	ROHR 33,4 X 3,4 ALMG4,5MN W27	25	77038144	2058 MM	1.8	
4	ROHR 21,3 x 2,0 1.4541	25	0002063	335 MM	0.3	
<u>Fitting</u>						
5	RED. -STÜCK-K- 60,3 x 3,9- 48,3 x 5,1 gez. auf 79313824	50X40	793.14614	1	0.2	
6	RED. -STÜCK-K- 48,3 x 5,1- 33,4 x 5,1 gez. auf 79313824	40X25	793.14612	2	0.2	
7	T-Stutzen 48,3x5,1 - 33,4x3,4 gez. auf 79311532	40X25	793.13694	2	0.1	
8	TRANSITIONJOINT DN 25-DN15/PN40	25	770.38356	1	0.2	
<u>Ventil</u>						
9	Eck-Ventil AL DN 40 / PN 40 Handrad	40	770.38859	1	50.0	
10	Eck-Ventil AL DN 25 / PN 40	25	770.38864	1	40.0	
<u>Halterung</u>						
11	Rohrhalterung gezeichnet auf 79312892	40	79319419	1	0.3	
12	Rohrführung gezeichnet auf 79319400	40	79319429	2	1.0	
13	Bordscheibe gez. auf 79312379	25	79314042	1	0.3	
Summe Masse					129.6	

pipng support, piping guides
View from top

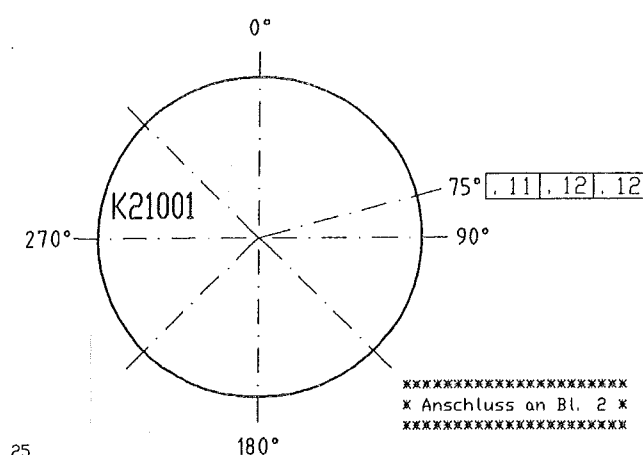

Rohr DN (MM)	50	40	25
CL Länge (MM)	266	18955	2844

MATERIAL: HANAU, AL		All components cleaned for oxygen	
Workplace edges	SCALE	TOLERANCES:	Stiller:
±0.5		DN 28005	MASS
outside		DN 8570	kg
inside		DN 7168 mittel	Subst.:
ISO-Methode E	DATE: 22.08.2005	Replaced:	
Rev. No.	NAME: H.Schneider		
Date	CHECK: Frickhöfer 22/08/05		
By			
JOB CODE / REFERENCE:		SHEET: 1 OF SHEET: 5	
K70101, ASU No.9 Kosice		DRAWING No.: 79319858	
Title:		F Z	
Air Liquide AGS GmbH Hanau		NL 73001	

Essener Hochdruck-
Rohrleitungsbau
Original
10. OKT. 2005
ist in rot gestempelt

ESSENER HOCHDRUCK-
ROHRLEITUNGSBAU
AS BUILT 02.01.06