

26.347
44
195
BR

BR
42
195

40
195

97MM Biegeradius

Anschluss von
Bl. 2

40X25DN
Abzweigrichtung
nach Süden, 12° nach Osten

Anschluss an 79319785
X= + 5703
Y= - 1019
Z= +5297


97MM Biegeradius

97MM Biegeradius

BR
47
195

Anschluss an
Bl. 5

pipng support, piping guides
View from top

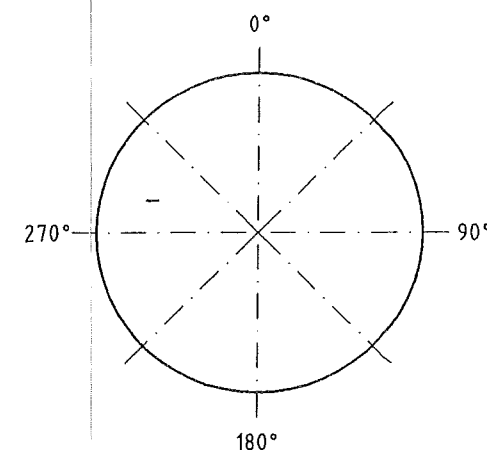

Essener Hochdruck-
Rohrleitungsbau
Original
10. OKT. 2005
ist in rot gestempelt

ESSENER HOCHDRUCK-
ROHRLEITUNGSBAU
AS BUILT

E			MATERIAL: HANAU_AL			All components cleaned for oxygen		
D			Workpiece edges			SCALE		
C			-0.5			TOLERANCES:		
B			outside			DIN 28005		
A			inside			DIN 8570		
I			ISO-			DATE: 22.08.2005		
Rev. No.			Method E			NAME: H.Schneider		
Date			CHECK: Frickhöfer 22/08/05			Replaced:		
By			JOB CODE / REFERENCE:			AIR LIQUIDE		
This drawing is not to be reproduced, copied or used directly or indirectly in any way detrimental to our interests unless specifically authorized in writing by			K70101, ASU No.9 Kosice			SHEET: 4 OF SHEET: 5		
Air Liquide AGS GmbH Hanau			Title: NL 73001			DRAWING No: 79319858		