


Anschluss von
Bl. 4

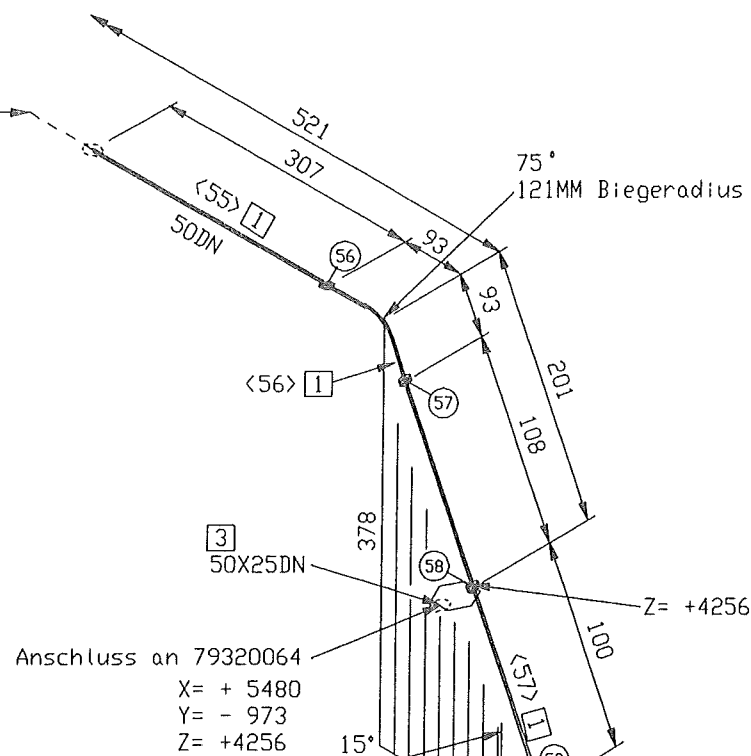

58
491

BR
59
488

BR
60
195

BR
64
195

20.379
66
195


BR
67
195

5
88.7°
Z= +3972

5
Z= +3915


5

Anschluss an 79320097
X= + 5945
Y= - 1048
Z= +3915

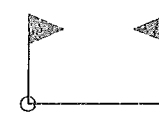

=VENTILKASTEN 2, Vormontage
valve box 2, pre-fabricating

piping support, piping guides
View from top

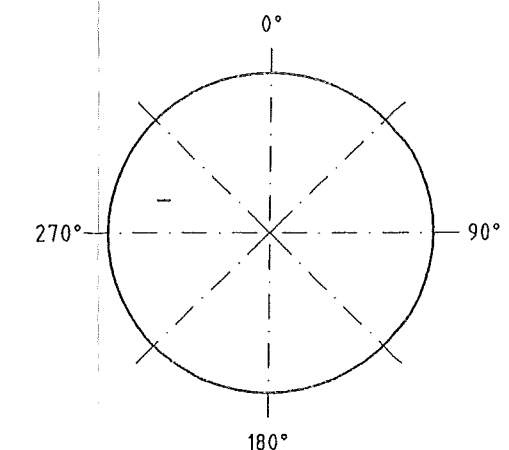

Essener Hochdruck-
Rohrleitungsbau
Original
10. OKT. 2005
ist in rot gestempelt

ESSENER HOCHDRUCK-
ROHRLEITUNGSBAU
AS BUILT 12.01.06
E1

E				MATERIAL : HANAU AL			All components cleaned for oxygen		
D				Workpiece edges -0.5 outside		SCALE	TOLERANCES : DIN 28005 DIN 8570 DIN 7168 mittel	Similar: Subst.:	MASS kg
C									
B				ISO- Methode E		DATE : 19.07.2005	NAME : H.Schneider	Replaced:	
A	000000	23.08.05	HS						
I	Rev. No.	Date	By	JOB CODE / REFERENCE :			AIR LIQUIDE		
This drawing is not to be reproduced, copied or used directly or indirectly in any way detrimental to our interests unless specifically authorized in writing by				K70101, ASU No.9 Kosice			SHEET : 6 OF SHEET : 6		
				Title :			DRAWING No.:		
Air Liquide AGS GmbH Hanau				□ 61111			79319860		
							F Z C		