


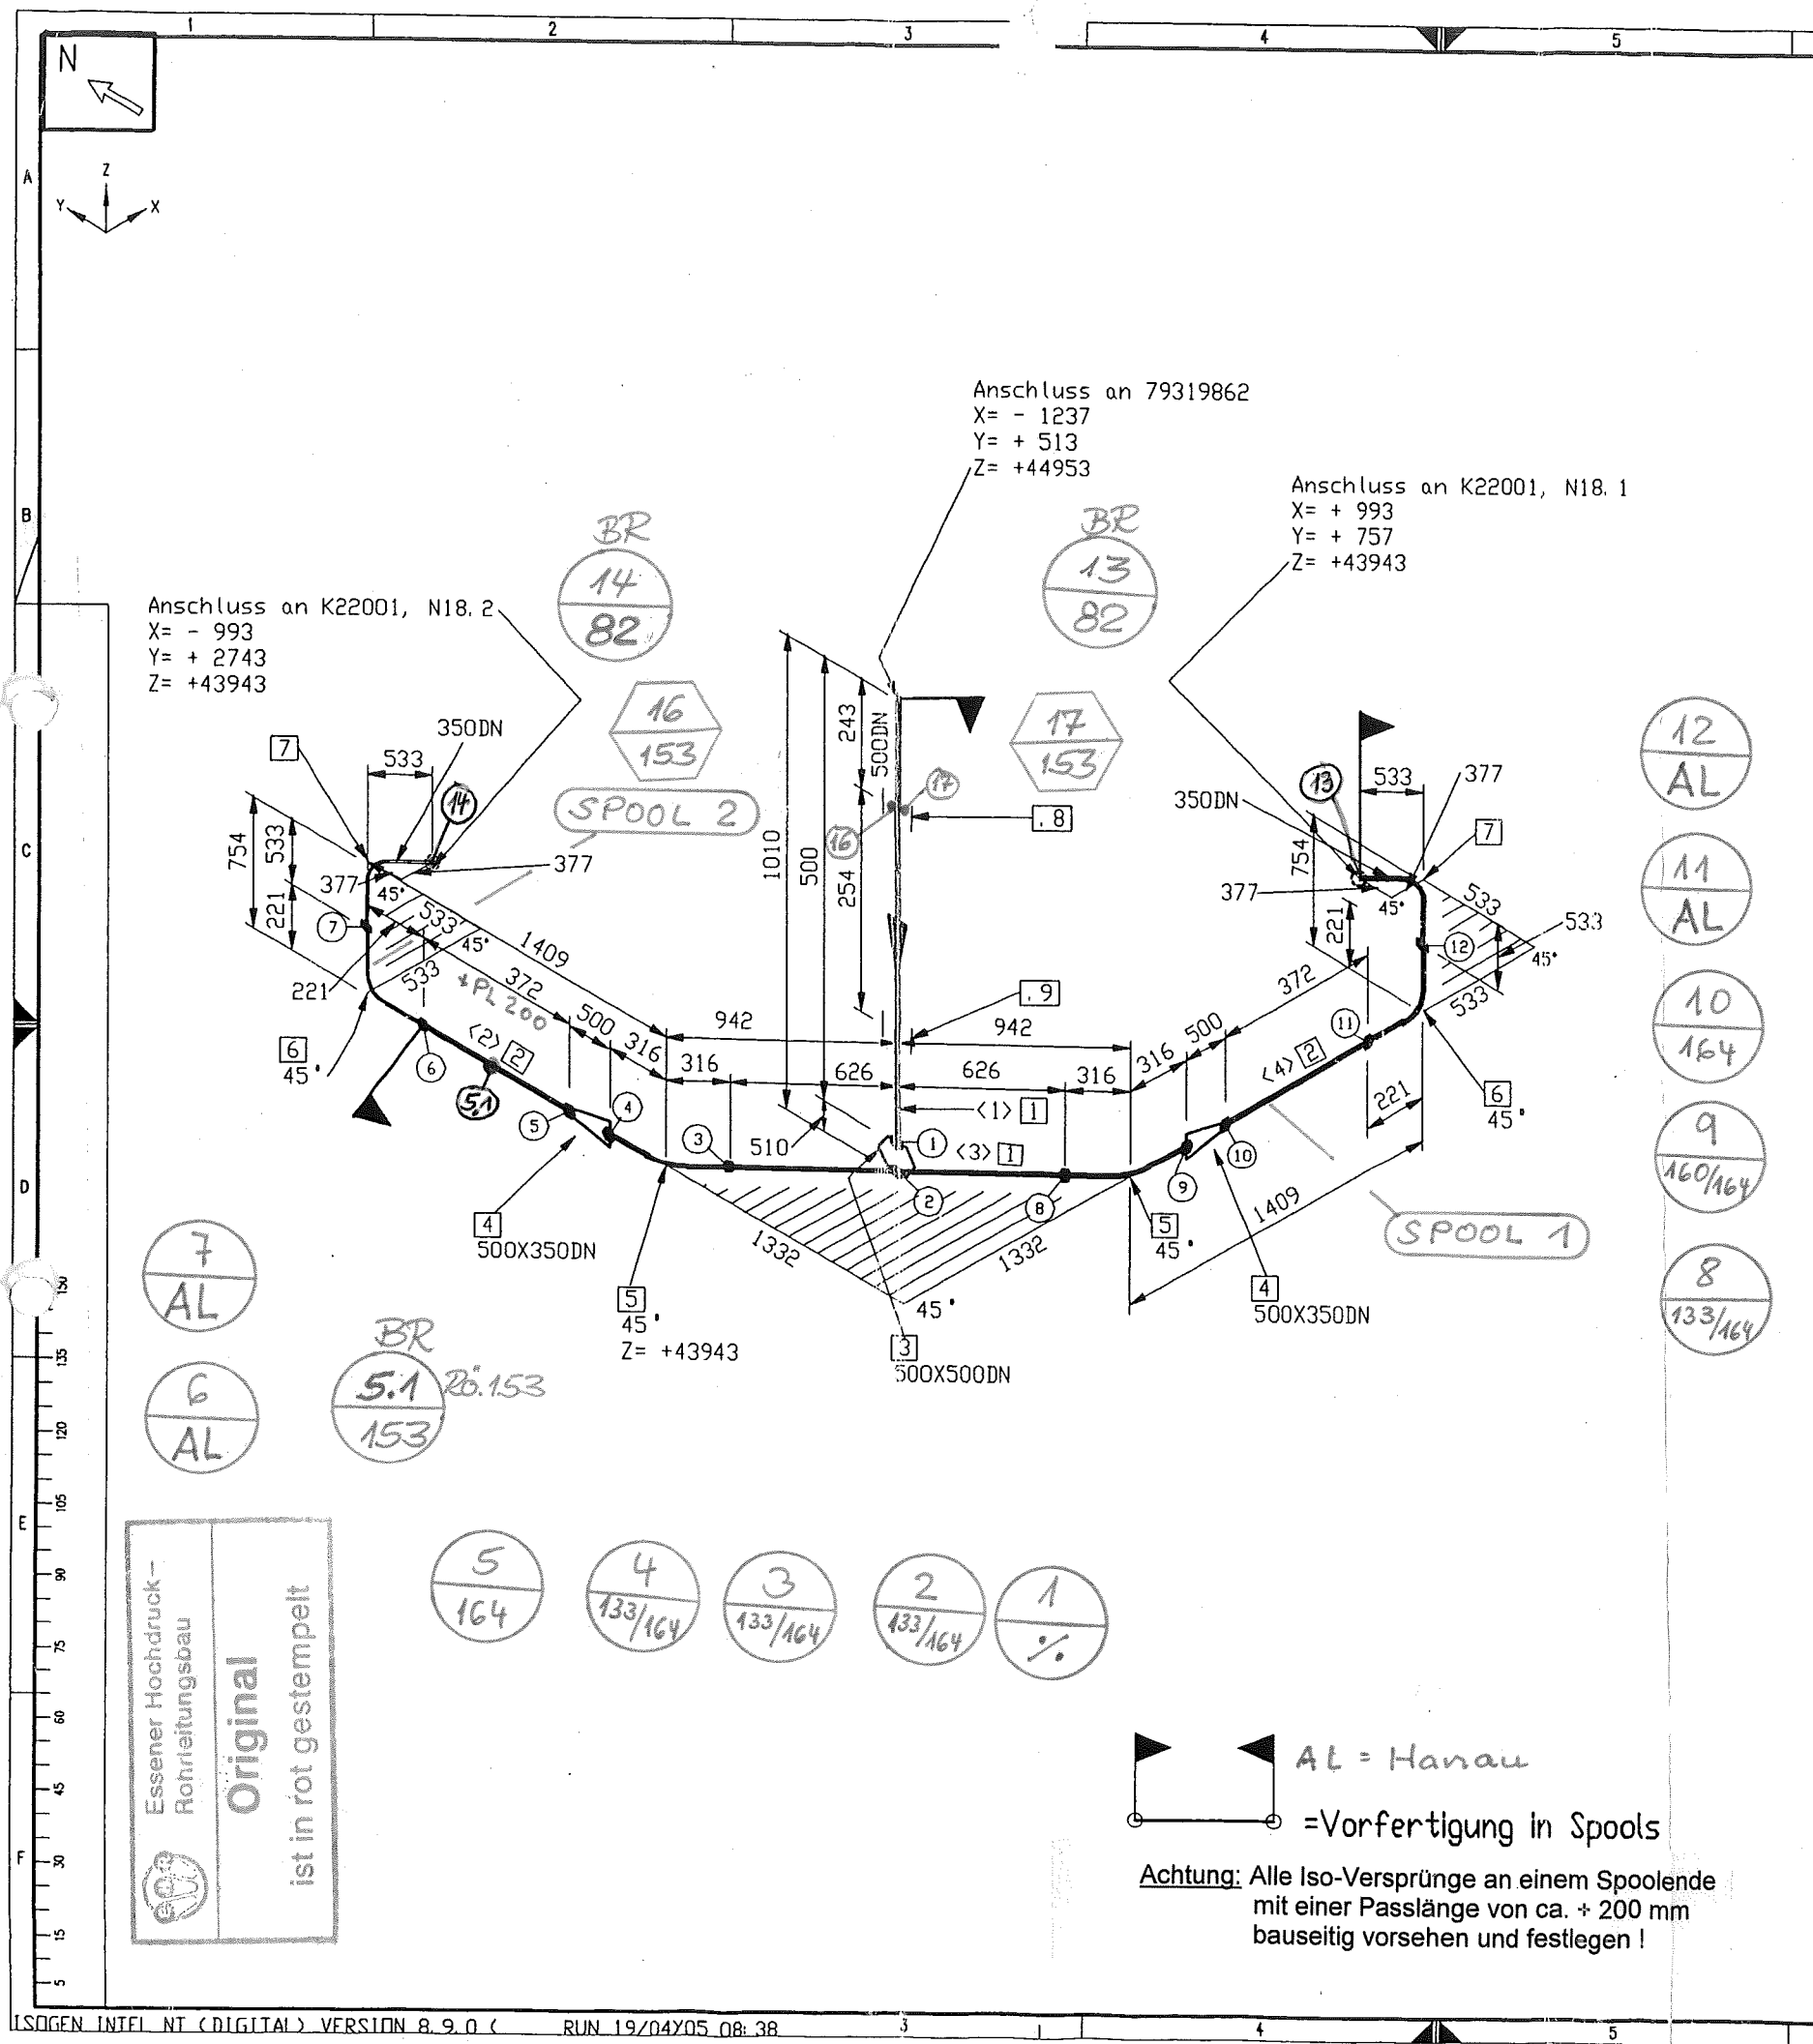

1		6		7		8	
Stückliste							
Lfd Nr.	Benennung			DN (MM)	Sachnummer	Menge	Gewicht (kg)
Rohr							
1	ROHR 508	X 6	ALMG4, 5MN W27	500	77038223	1752 MM	44.8
2	ROHR 355	X 6	ALMG4, 5MN W27	350	77038230	944 744 MM	13.2
Fitting							
3	T-Stutzen 508x6			500X500	79318858	1	9.1
4	RED.-STÜCK-K-508, 0 x 6, 0-355, 0 x 6, 0			500X350	793.13145	2	22.0
5	BOGEN 508 x6	DIN2605-2-90-3	ALMG4, 5MN	500	77038238	2	61.2
Stutzen auf 45							
6	BOGEN 355 x6	DIN2605-2-90-3	ALMG4, 5MN	350	77038236_1	2	29.7
Stutzen auf 45							
7	BOGEN 355 x6	DIN2605-2-90-3	ALMG4, 5MN	350	77038236	2	29.7
Halterung							
8	Rohrhalterung gezeichnet auf 79312892			500	79313052	1	6.6
9	Führung A gezeichnet auf 79318176, L1=776			500	79319876	1	26.0
Summe Masse							242.3

Rohrzuschnitt							
Rohr Stk.	Länge (MM)	DN (MM)	Bemerkung	Rohr Ende 1	Rohr Ende 2	Sachnummer	
<1>	500	500				77038223	
<2>	372	350				77038230	
<3>	1252	500				77038223	
<4>	372	350				77038230	

MATERIAL KONTR.		
CECK OF MAT.		
SCHWEISSEN		
WELDING		
MECHAN. FERTIGST.		
MECHAN. COMPL.		
DRUCKPROBE		
PRESSURE TEST		
EHR-PROJ.-NO.:	C-13005	
ESSENER HOCHDRUCK-ROHRLEITUNGSBAU GMBH		Alr Liquide AGS GmbH

Rohrhalterungen und Rohrführungen

Ansicht von oben

AS BUILT

29.10.05

Rohr DN (MM)	500	350
CL Länge (MM)	4526	3760

E				Werkstoff : HANAU_AL		Alle mit Sauerstoff in Berührung kommenden Teile (O ₂ - und fettfrei)	
D				Werkstückkonten		Maßstab	Algemeintoleranzen
C				-0.5			DN 28005
B				+0.3			DN 8570
A	301734	18.06.2005	H.Schneider	ISO-Methode E		Datum : 19.04.2005	DN 7168 mittel
X Änd. Mittlg. Datum Bearb.				Name : H.Schneider		Erst:	
Diese Zeichnung ist urheberrechtlich geschützt. Sie darf ohne unsere ausdrückliche Zustimmung weder vervielfältigt noch in irgendeiner Weise weitergegeben werden.				Gepr.: Lötig		19/04/05	
Air Liquide AGS GmbH Handau				Bezug / Projekt : K70101, ASU No.9 Kosice		Blatt-Nr. : 1 Blattzahl : 1	
				Benennung : □ 40012		Sach-Nr. : 79319861	
						Format : C	