


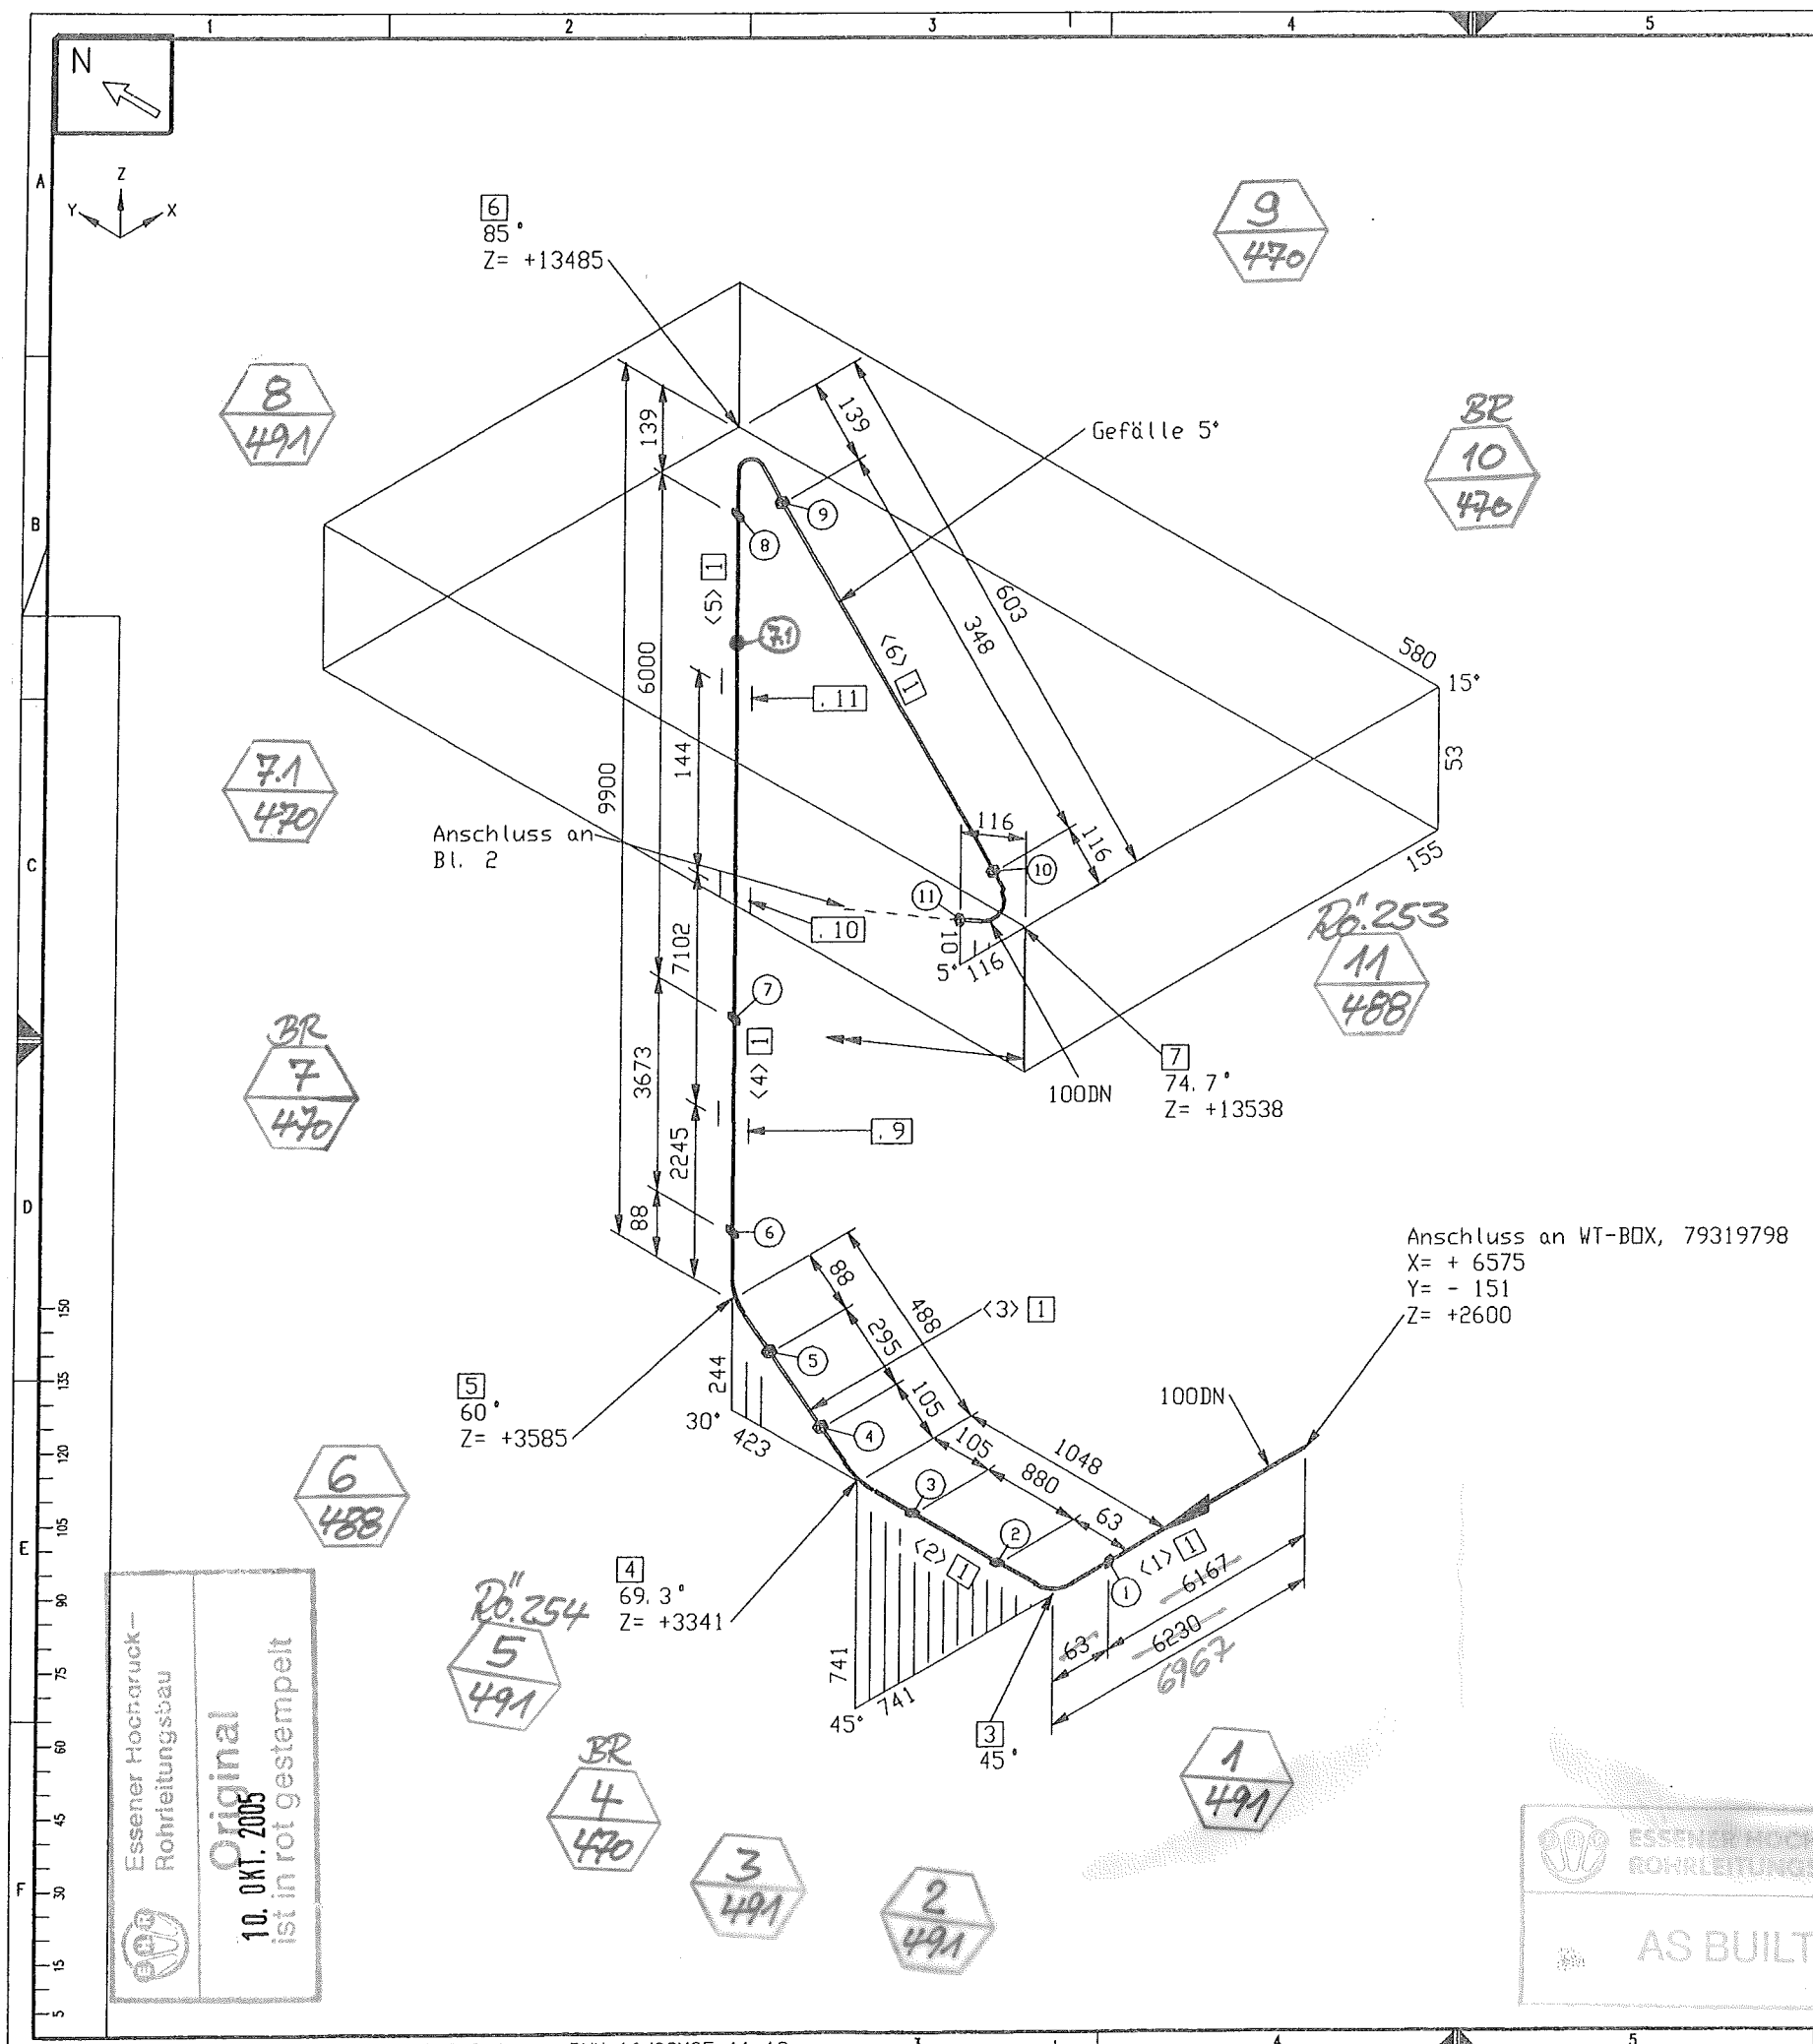

Stückliste

Lfd. Nr.	Benennung	DN (MM)	Sachnummer	Menge	Gewicht (kg)
1	ROHR 114,3 X 6 ALMG4, 5MN V27	100	77038148	28338 MM	156.2
Fitting					
2	RED. -STÜCK-K-168, 3 x 6, 0-114,3 x 6, 0	150X100	79313684	1	1.0
3	gez. auf 79312884				
3	BOGEN 114,3x6 DIN2605-2-90-3 ALMG4, 5MN	100	77038157	1	1.3
4	Stutzen auf 45				
4	BOGEN 114,3x6 DIN2605-2-90-3 ALMG4, 5MN	100	77038157_1	1	1.3
5	Stutzen auf 69.3				
5	BOGEN 114,3x6 DIN2605-2-90-3 ALMG4, 5MN	100	77038157_2	1	1.3
6	Stutzen auf 60				
6	BOGEN 114,3x6 DIN2605-2-90-3 ALMG4, 5MN	100	77038157_3	2	2.6
7	Stutzen auf 85				
7	BOGEN 114,3x6 DIN2605-2-90-3 ALMG4, 5MN	100	77038157_4	1	1.3
8	Stutzen auf 74.67				
8	BOGEN 114,3x6 DIN2605-2-90-3 ALMG4, 5MN	100	77038157_5	2	2.6
Halterung					
9	Führung A gezeichnet auf 79318176, L1=210	100	79320150	1	3.0
10	Führung A gezeichnet auf 79318176, L1=255	100	79320100	1	8.3
11	Rohrhalterung gezeichnet auf 79312892	100	79313053	2	3.2
12	Führung B gezeichnet auf 79318176, L1=398	100	79320099	1	11.9
Summe Masse				194.1	

Rohrzuschnitt

Rohr Stk.	Länge (MM)	DN (MM)	Bemerkung	Rohr Ende 1	Rohr Ende 2	Sachnummer
<1>	6167	100				77038148
<2>	880	100				77038148
<3>	295	100				77038148
<4>	3673	100				77038148
<5>	6000	100				77038148
<6>	348	100				77038148
<7>	1018	100				77038148
<8>	713	100				77038148
<9>	3244	100				77038148
<10>	6000	100				77038148


Rohr DN (MM)	150	100
CL Länge (MM)	140	30247

E MATERIAL: HANAU AL D Workpiece edges C 1-0.5 B 1-0.3 A 1-0.1			SCALE: 1:1 TOLERANCES: DIN 28005, DIN 8570, DIN 7168 milled		All components cleaned for oxygen Similar: Subst.: Replaced:	
DATE: 16.08.2005 NAME: H.Schneider CHECK: Frickhöfer 16/08/05			ISO-Methode E		AIR LIQUIDE	
JOB CODE / REFERENCE: K70101, ASU No.9 Kosice			SHEET: 1 OF SHEET: 2		F Z	
Title: DL 61105			DRAWING No.: 79319866		C	

Essener Hochdruck-Rohrleitungsbau
 Original
 10. OKT. 2005
 ist in rot gestempelt

ESSENER HOCHDRUCK-ROHRLEITUNGSBAU
 AS BUILT

ISOGEN INTEL NT (DIGITAL) VERSION 8.9.0 C RUN 16/08/05 11:18