


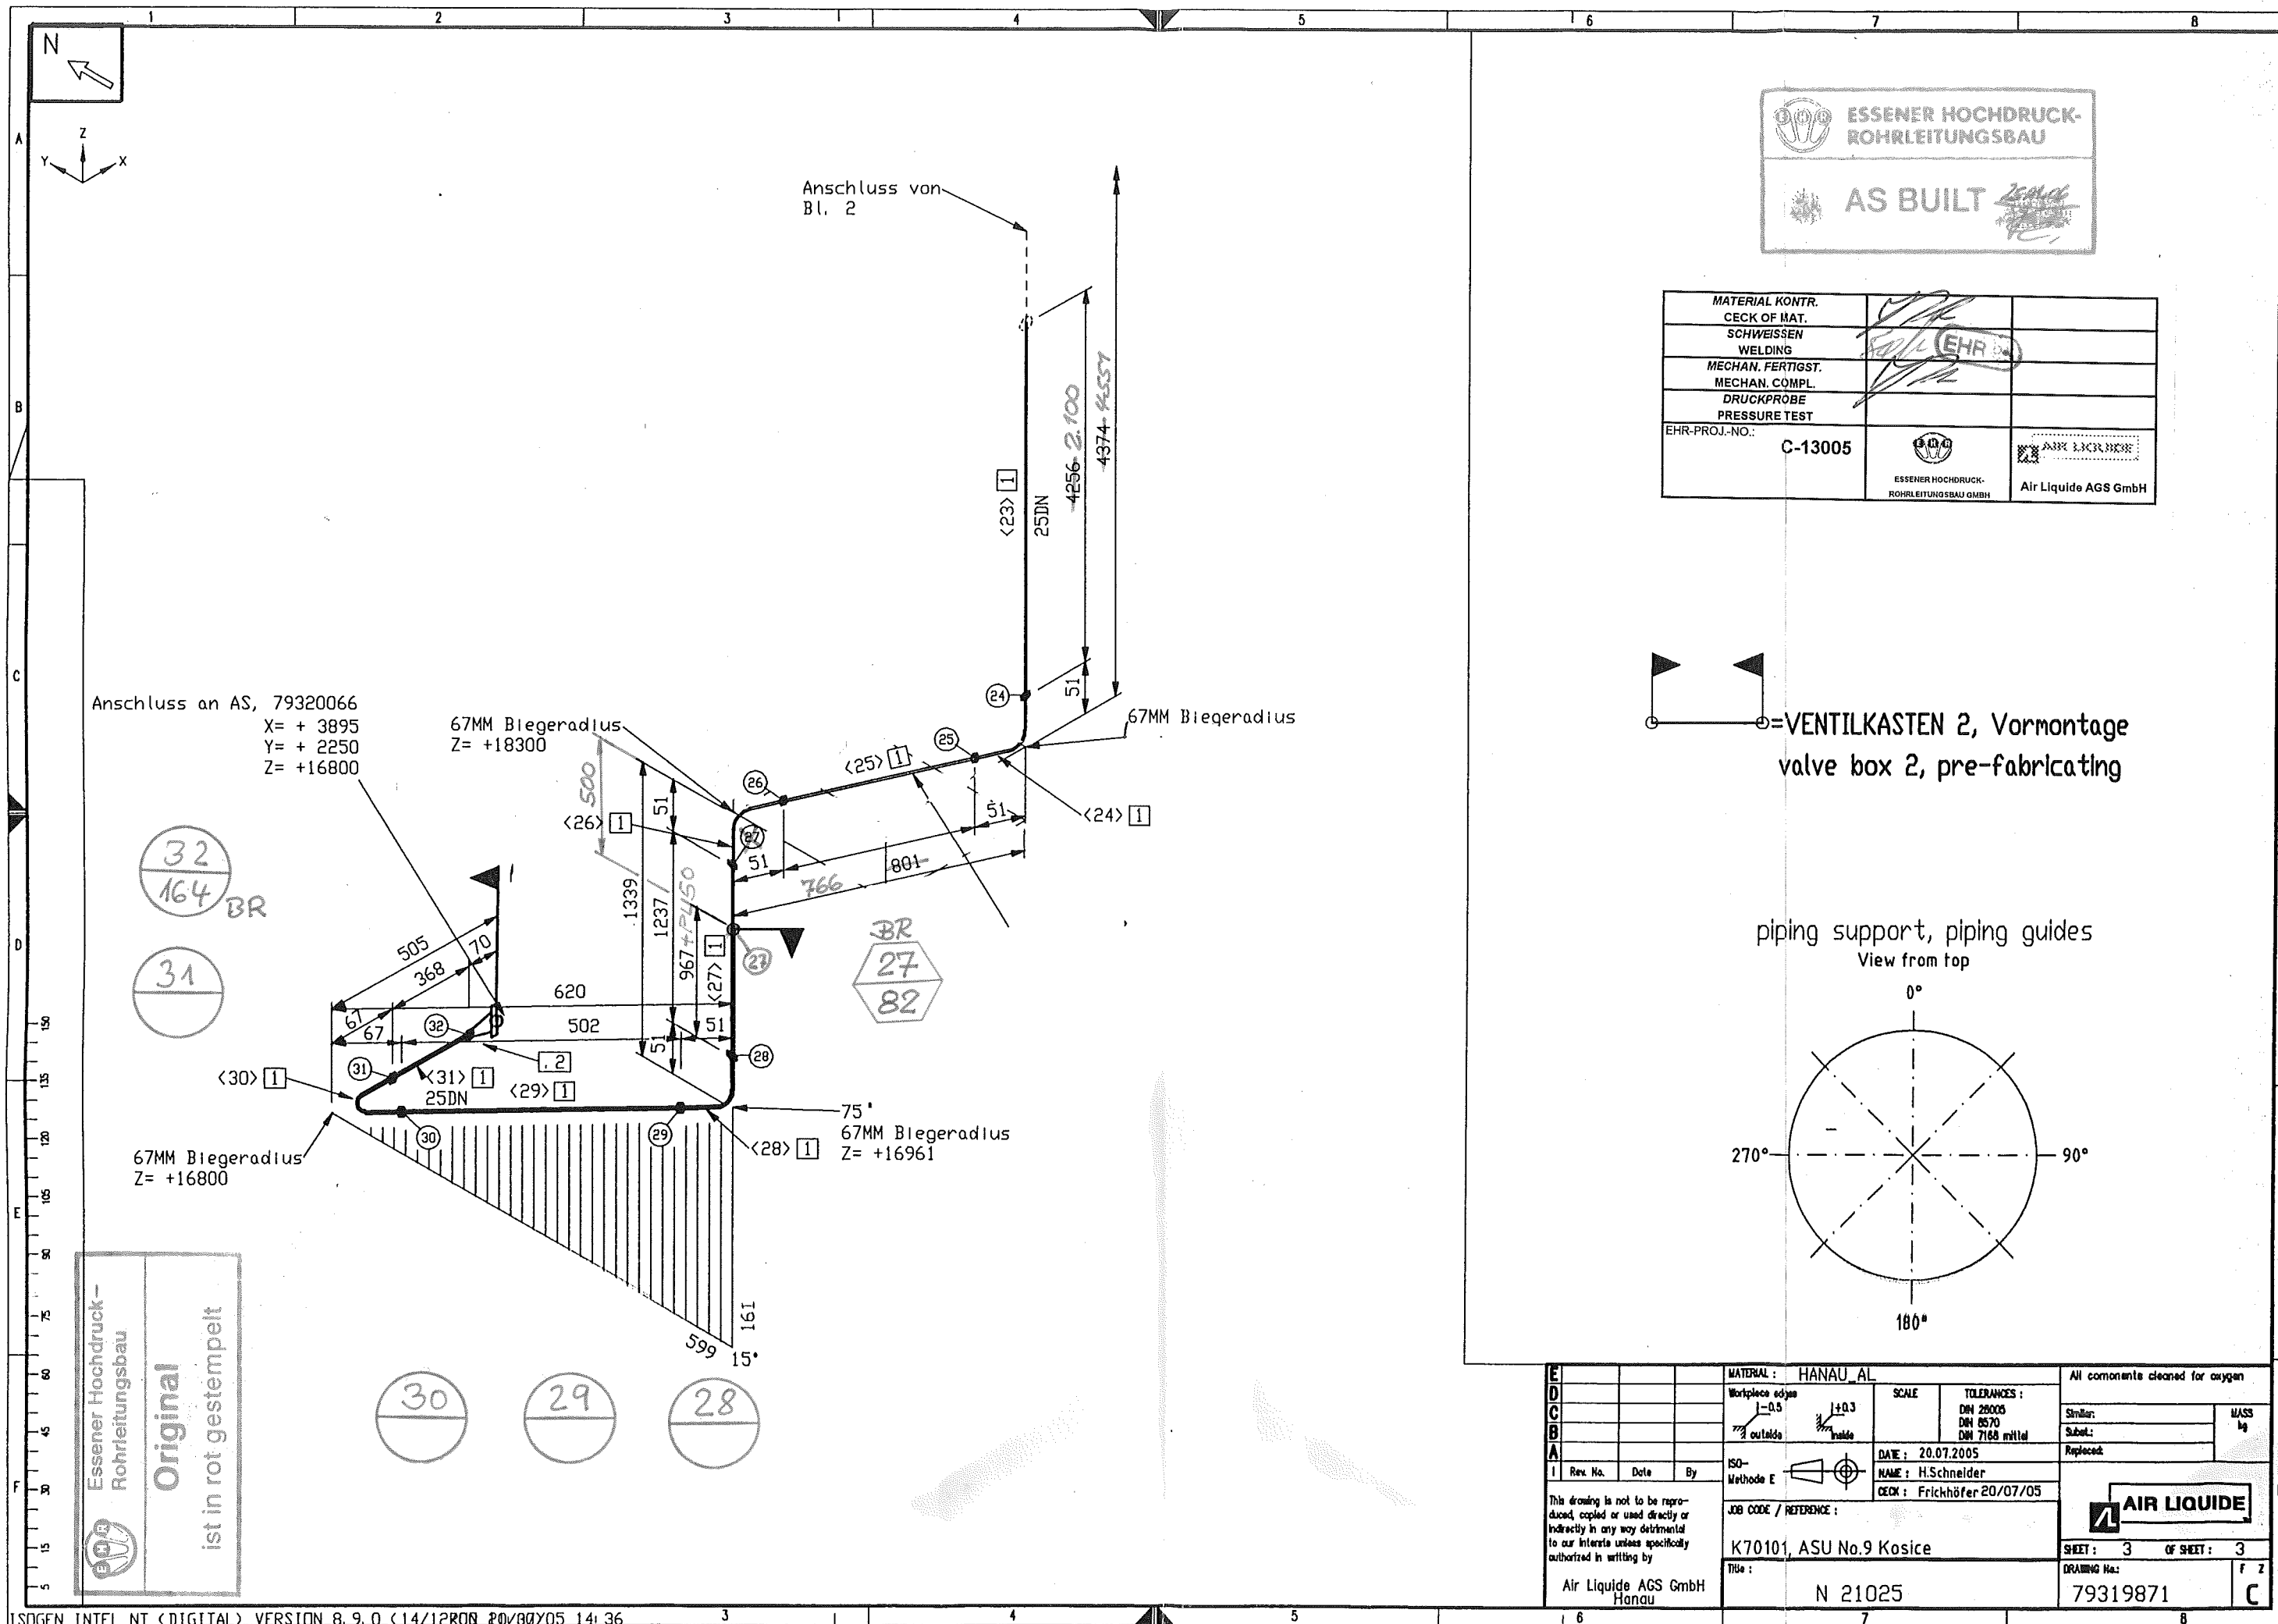


ESSENER HOCHDRUCK-
ROHRLEITUNGSBAU

AS BUILT

MATERIAL KONTR.		
CECK OF MAT.		
SCHWEISSEN		
WELDING		
MECHAN. FERTIGST.		
MECHAN. COMPL.		
DRUCKPROBE		
PRESSURE TEST		
EHR-PROJ.-NO.:	C-13005	
	ESSENER HOCHDRUCK- ROHRLEITUNGSBAU GMBH	Air Liquide AGS GmbH

= VENTILKASTEN 2, Vormontage
valve box 2, pre-fabricating

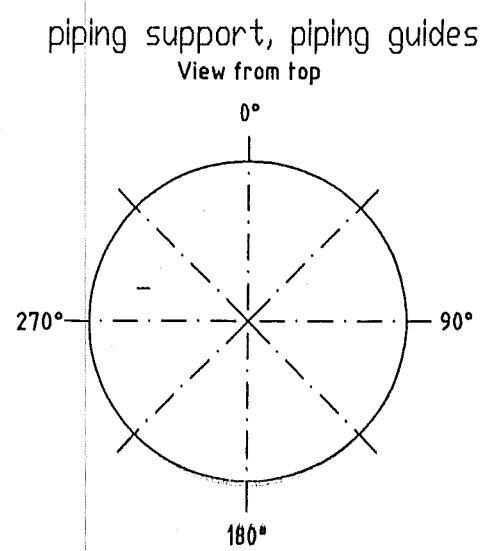

Esener Hochdruck-
Rohrleitungsbau

Original

ist in rot gestempelt

MATERIAL : HANAU AL			SCALE		TOLERANCES :		All components cleaned for oxygen	
Workpiece edges			1:0.5		+0.3		Similar:	
2 outside			1:0.3		-0.3		Subst:	
ISO- Methode E			DATE : 20.07.2005		NAME : H.Schneider		Replaced:	
JOB CODE / REFERENCE :			CECK : Frickhöfer 20/07/05		AIR LIQUIDE		SHEET : 3 OF SHEET : 3	
K70101, ASU No.9 Kosice			TITLE :		DRAWING No.:		79319871	
Air Liquide AGS GmbH Hanau			N 21025				F Z	
							C	