



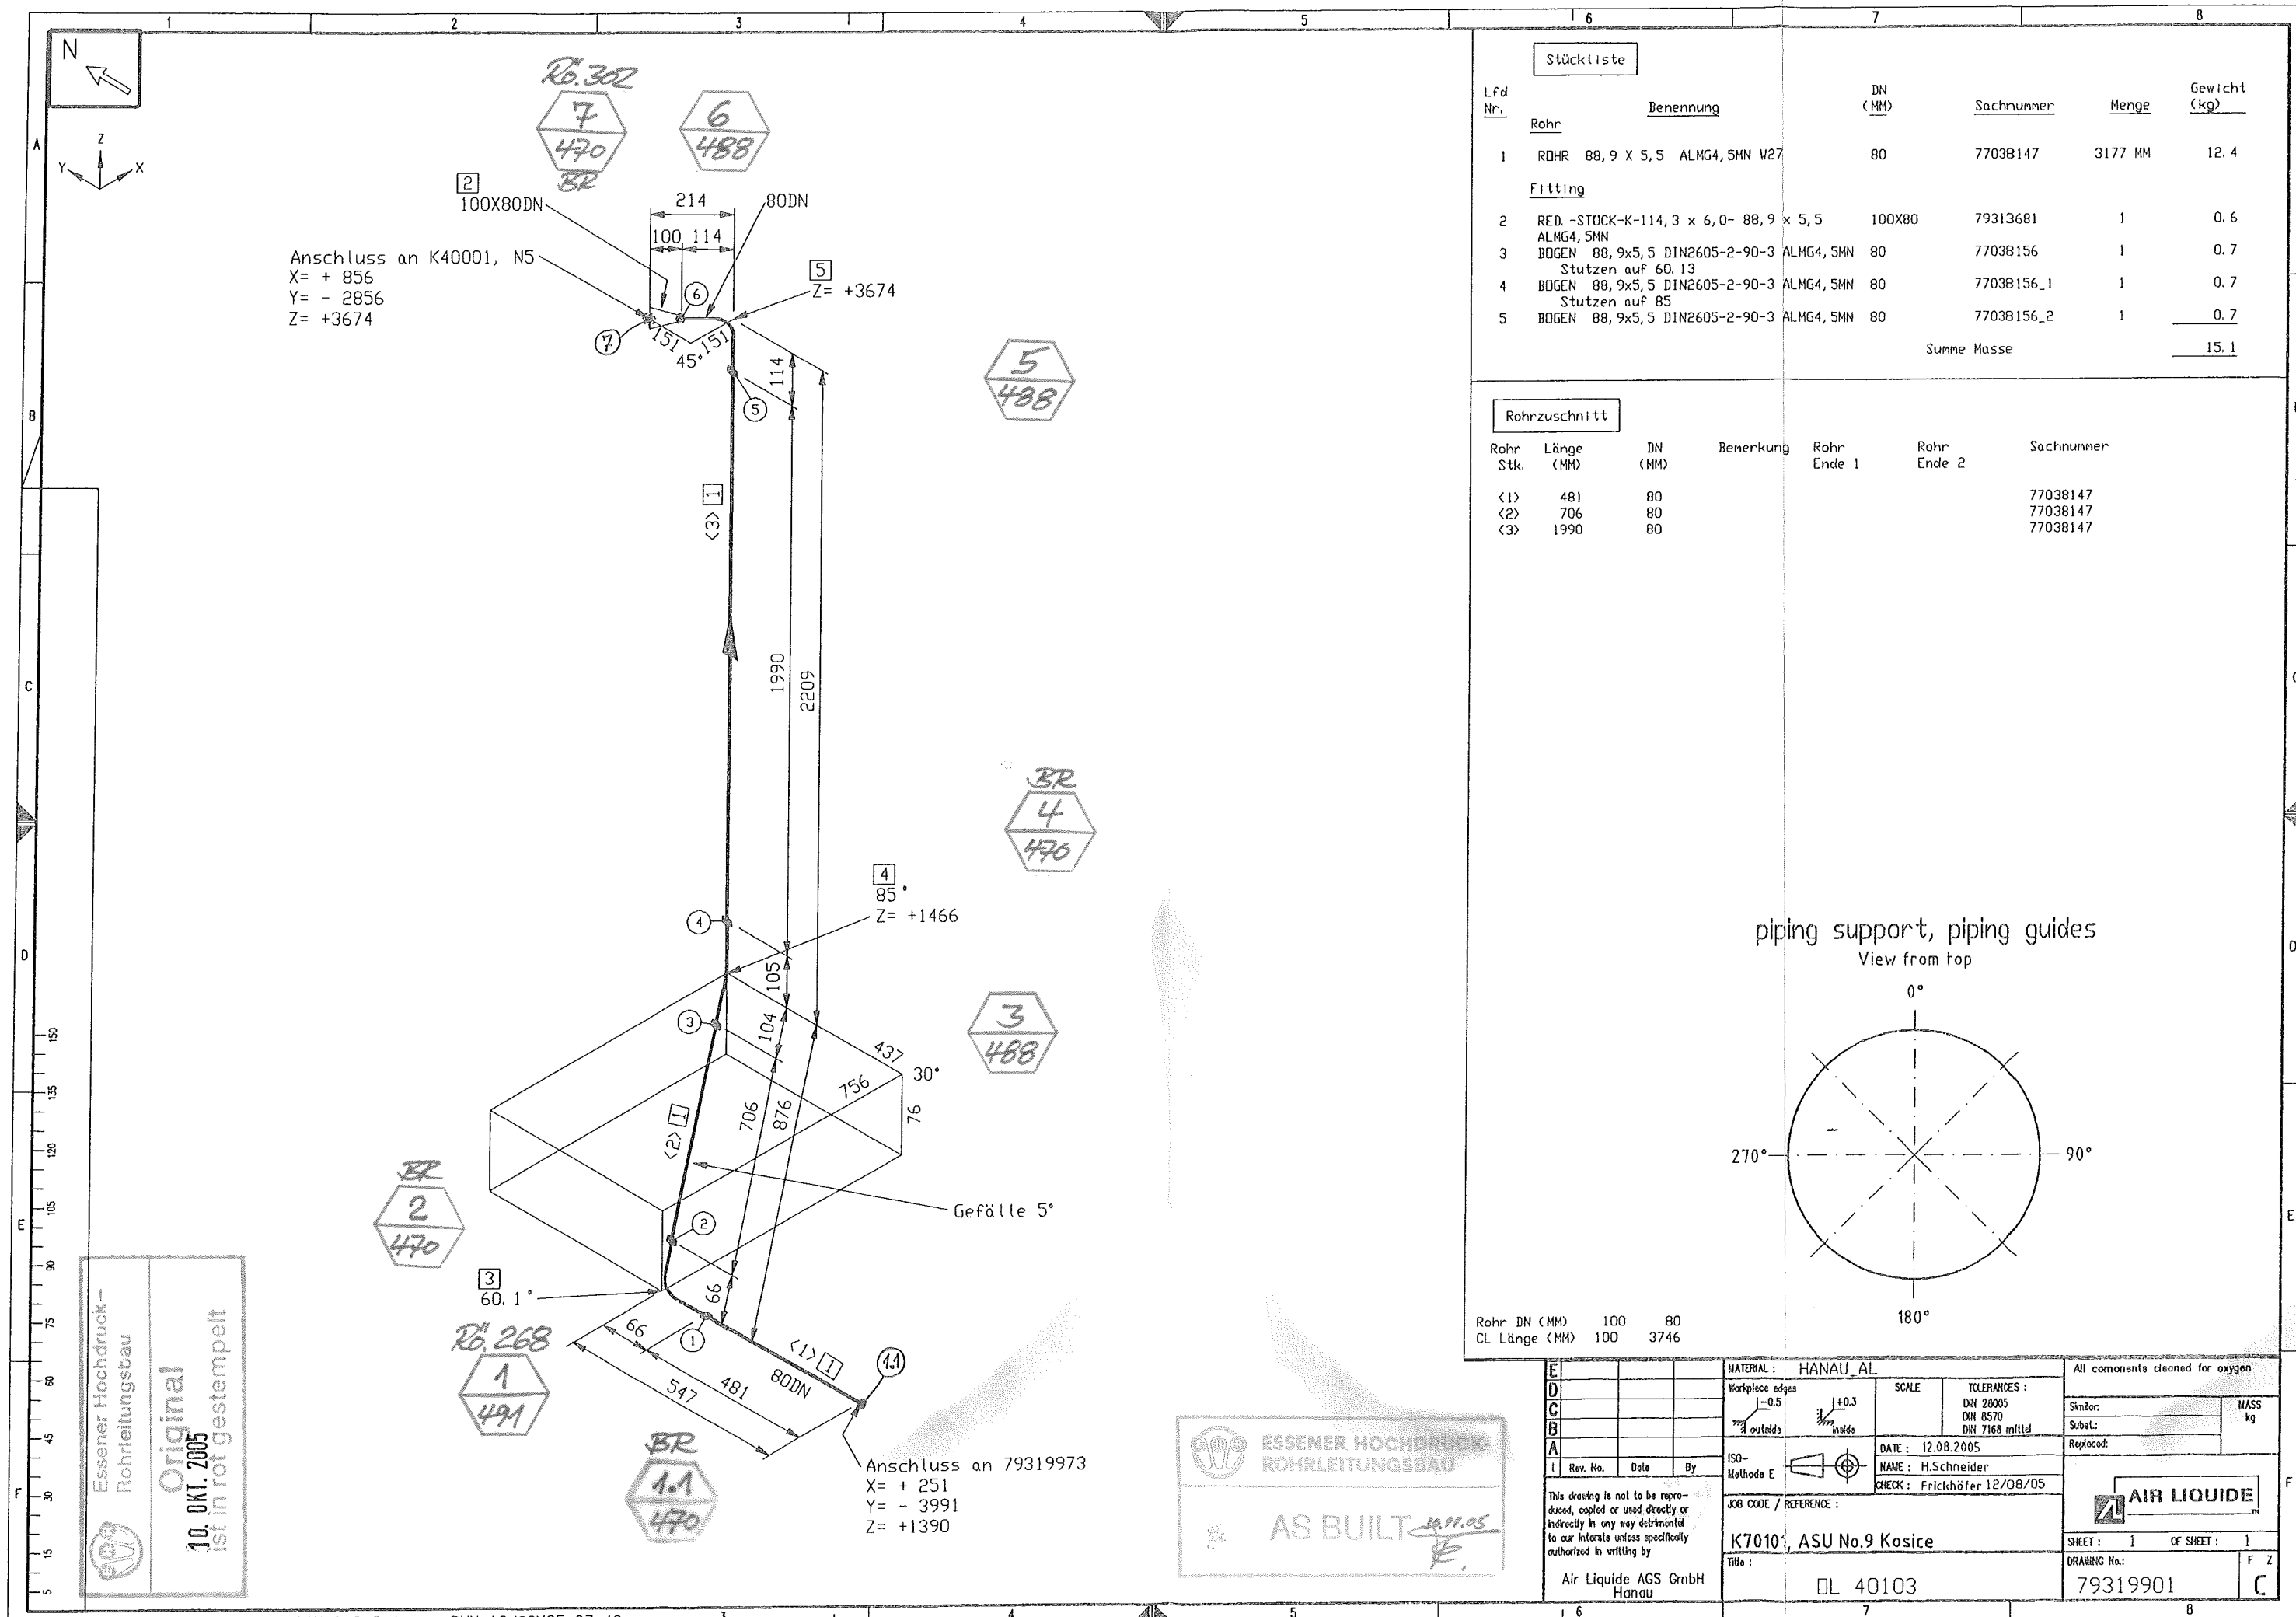

Stückliste					
Lfd. Nr.	Benennung	DN (MM)	Sachnummer	Menge	Gewicht (kg)
Rohr					
1	ROHR 88,9 x 5,5 ALMG4,5MN W27	80	77038147	3177 MM	12.4
Fitting					
2	RED.-STÜCK-K-114,3 x 6,0- 88,9 x 5,5 ALMG4,5MN	100X80	79313681	1	0.6
3	BOGEN 88,9x5,5 DIN2605-2-90-3 Stutzen auf 60.13	ALMG4,5MN 80	77038156	1	0.7
4	BOGEN 88,9x5,5 DIN2605-2-90-3 Stutzen auf 85	ALMG4,5MN 80	77038156_1	1	0.7
5	BOGEN 88,9x5,5 DIN2605-2-90-3	ALMG4,5MN 80	77038156_2	1	0.7
Summe Masse					15.1

Rohrzuschnitt						
Rohr Stk.	Länge (MM)	DN (MM)	Bemerkung	Rohr Ende 1	Rohr Ende 2	Sachnummer
<1>	481	80				77038147
<2>	706	80				77038147
<3>	1990	80				77038147

piping support, piping guides
View from top

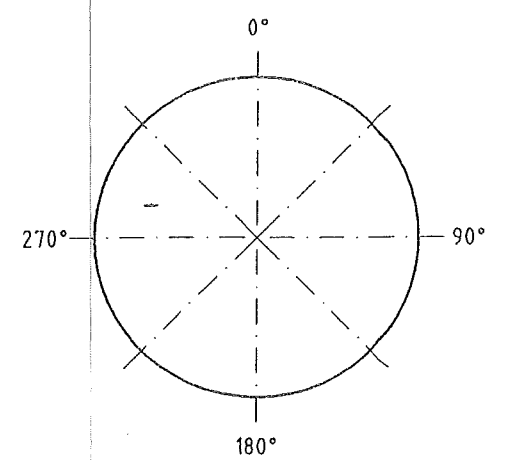

Rohr DN (MM) 100 80
CL Länge (MM) 100 3746

Essener Hochdruck-
Rohrleitungsbau
Original
10. OKT. 2005
ist in rot gestempelt

ESSENER HOCHDRUCK-
ROHRLEITUNGSBAU
AS BUILT 10.11.05

MATERIAL: HANAU_AL		All components cleaned for oxygen			
Workpiece edges	SCALE	TOLERANCES:	Skizze:		
±0.5		DN 28005	MASS		
±0.3		DN 8570	kg		
±0.2		DN 7168 mitted	Subst:		
ISO-Methoden E	DATE: 12.08.2005	Replaced:			
NAME: H.Schneider	CHECK: Frickhöfer 12/08/05	AIR LIQUIDE			
JOB CODE / REFERENCE:	K7010, ASU No.9 Kosice				
Titel:	DL 40103				
Air Liquide AGS GmbH Hanau		DRAWING No.:	F Z		
		79319901	C		