
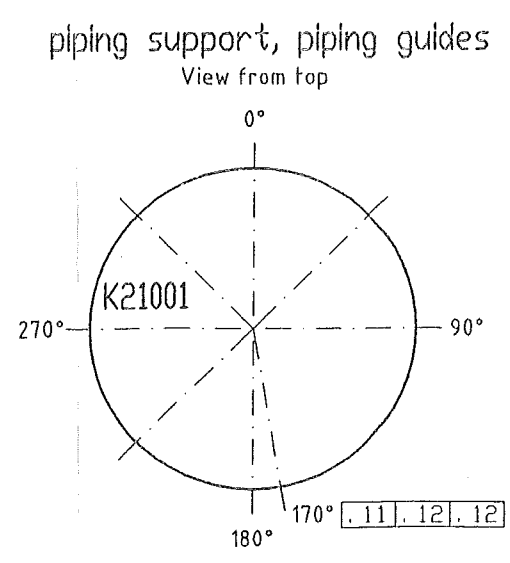


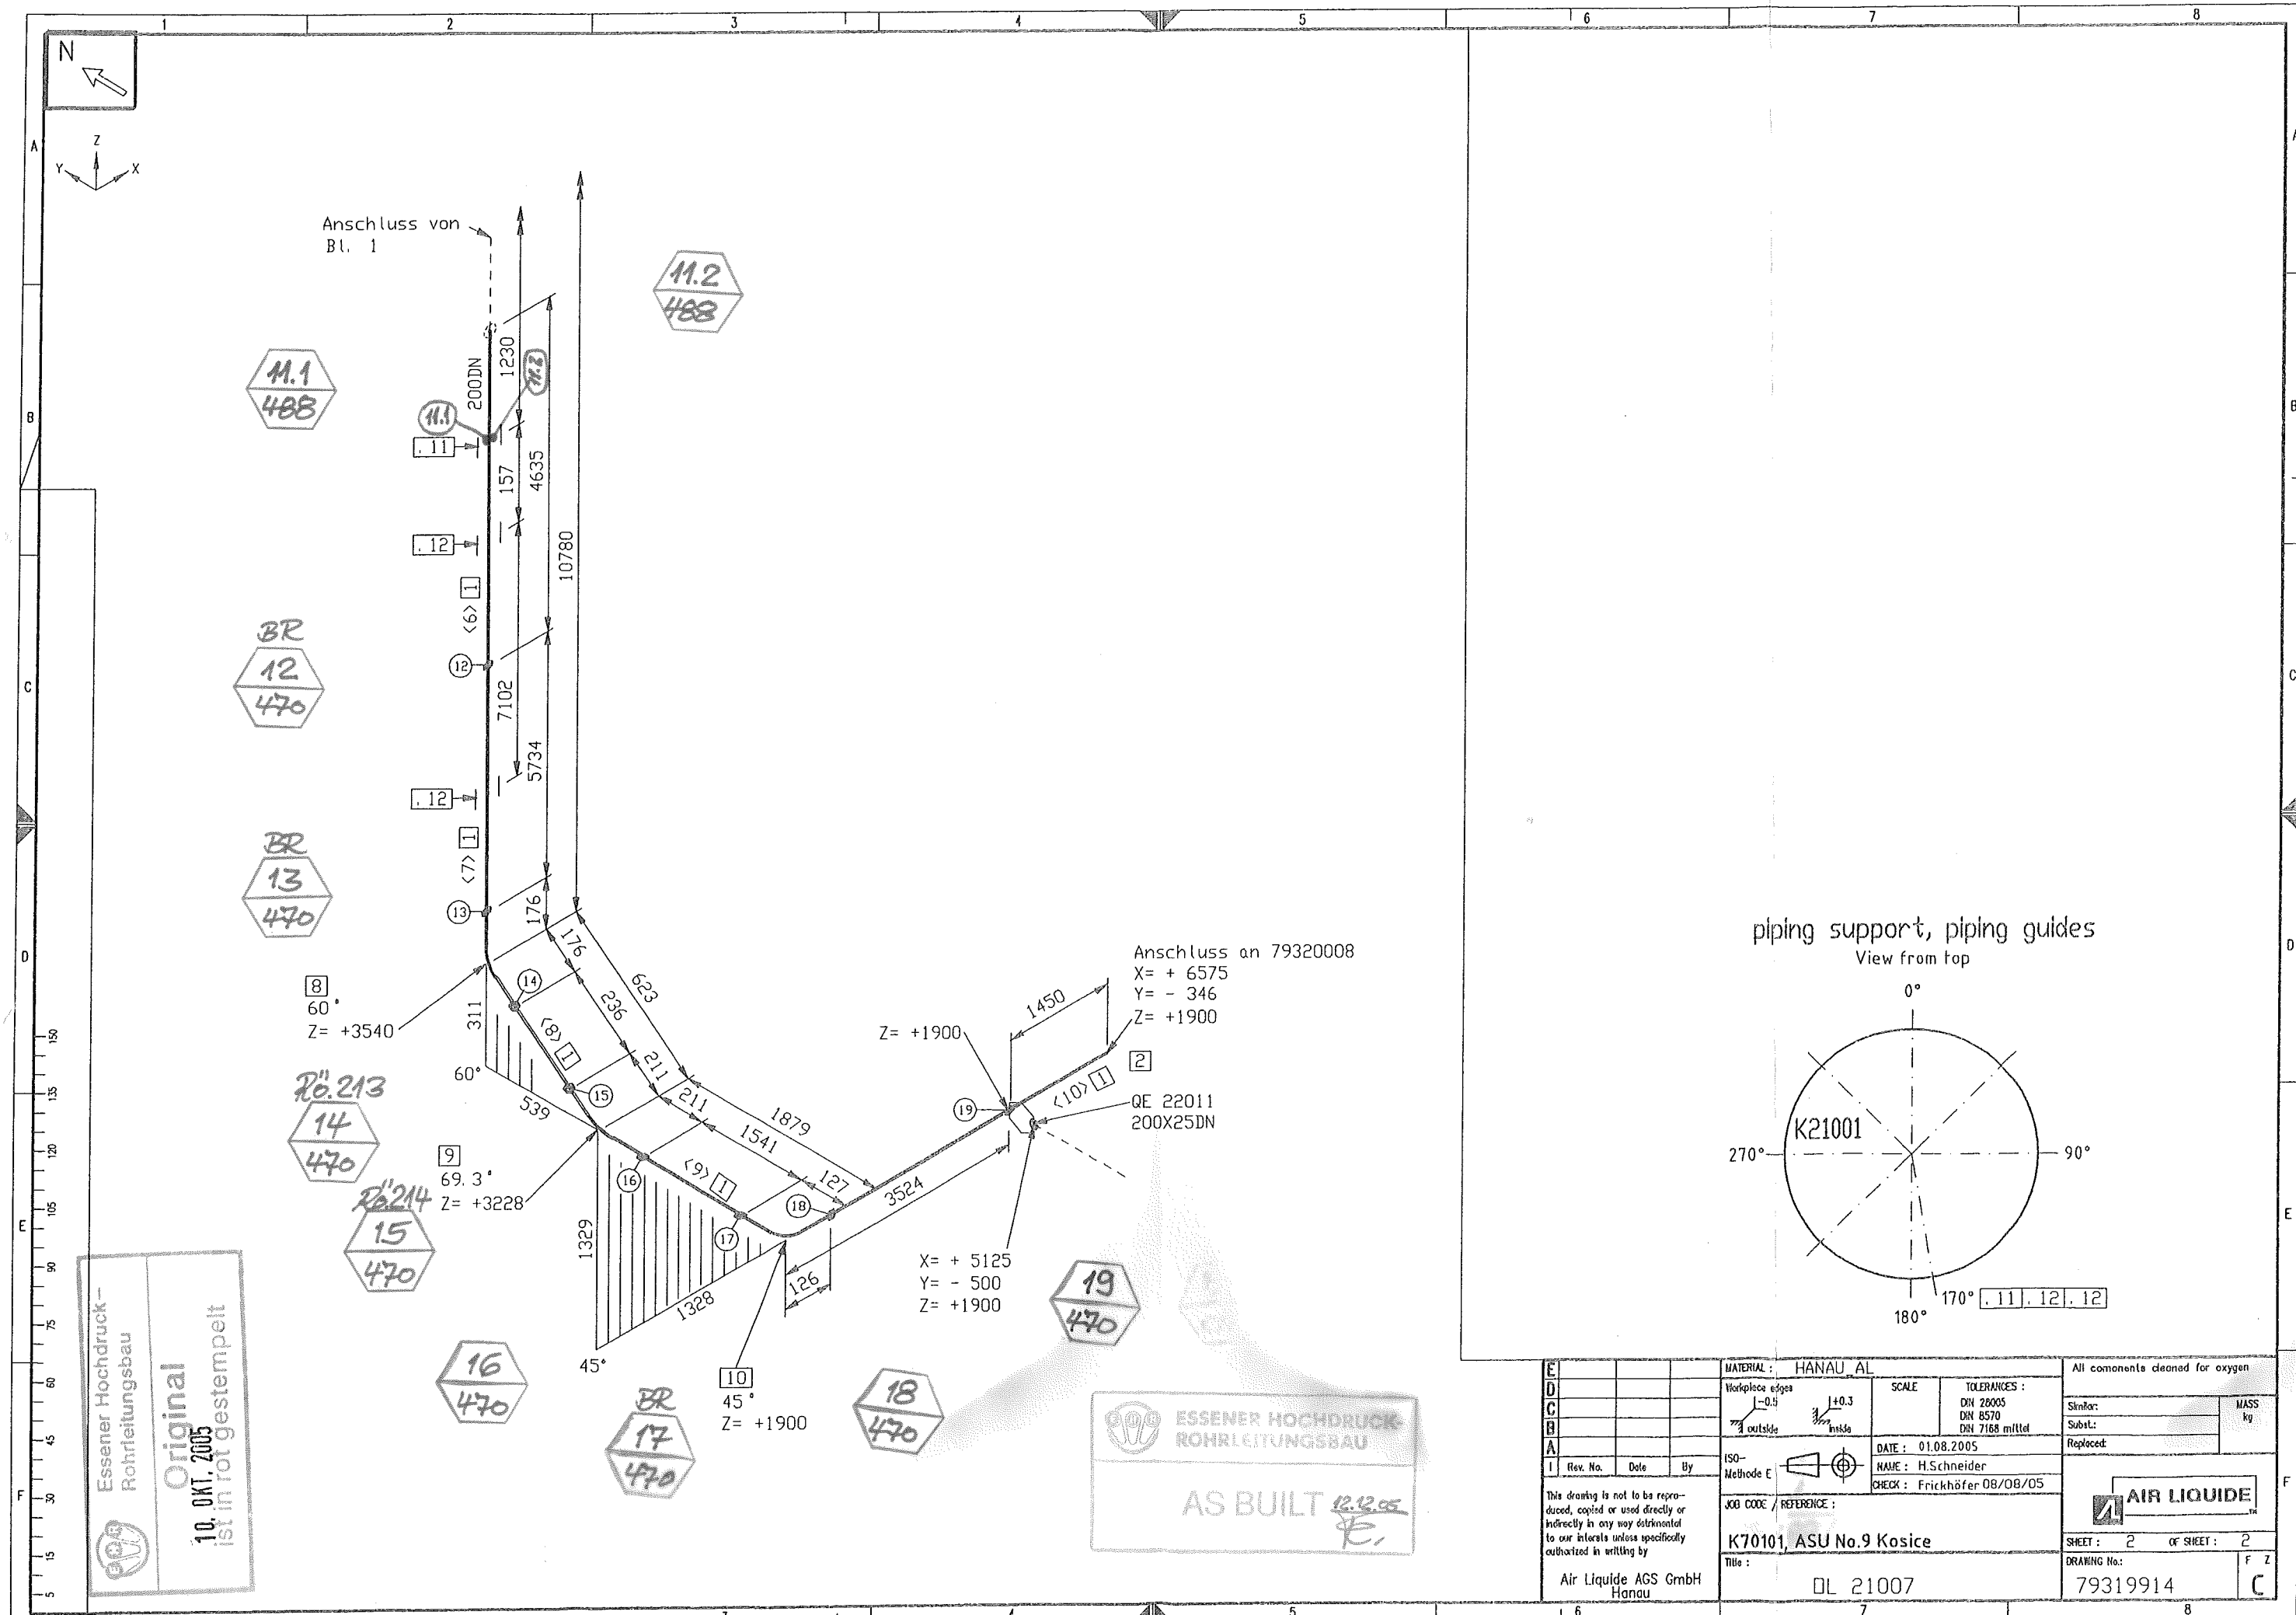

Essener Hochdruck-
Rohrleitungsbau
Original
10. OKT. 2005
ist in rot gestempelt

ESSENER HOCHDRUCK-
ROHRLEITUNGSBAU
AS BUILT 12.12.05
E.

MATERIAL : HANAU AL			All components cleaned for oxygen		
Workpiece edges -0.5 outside +0.3 inside			SCALE	TOLERANCES : DN 28005 DN 8570 DN 7168 mittel	MASS kg
ISO- Methode E			DATE : 01.08.2005	NAME : H.Schneider	Replaced
JCB CODE			CHECK : Frickhöfer 08/08/05	AIR LIQUIDE	
Title : K70101, ASU No.9 Kosice			SHEET : 2 OF SHEET : 2		F Z
Air Liquide AGS GmbH Hanau			DRAWING No.: 79319914		C
DL 21007					