


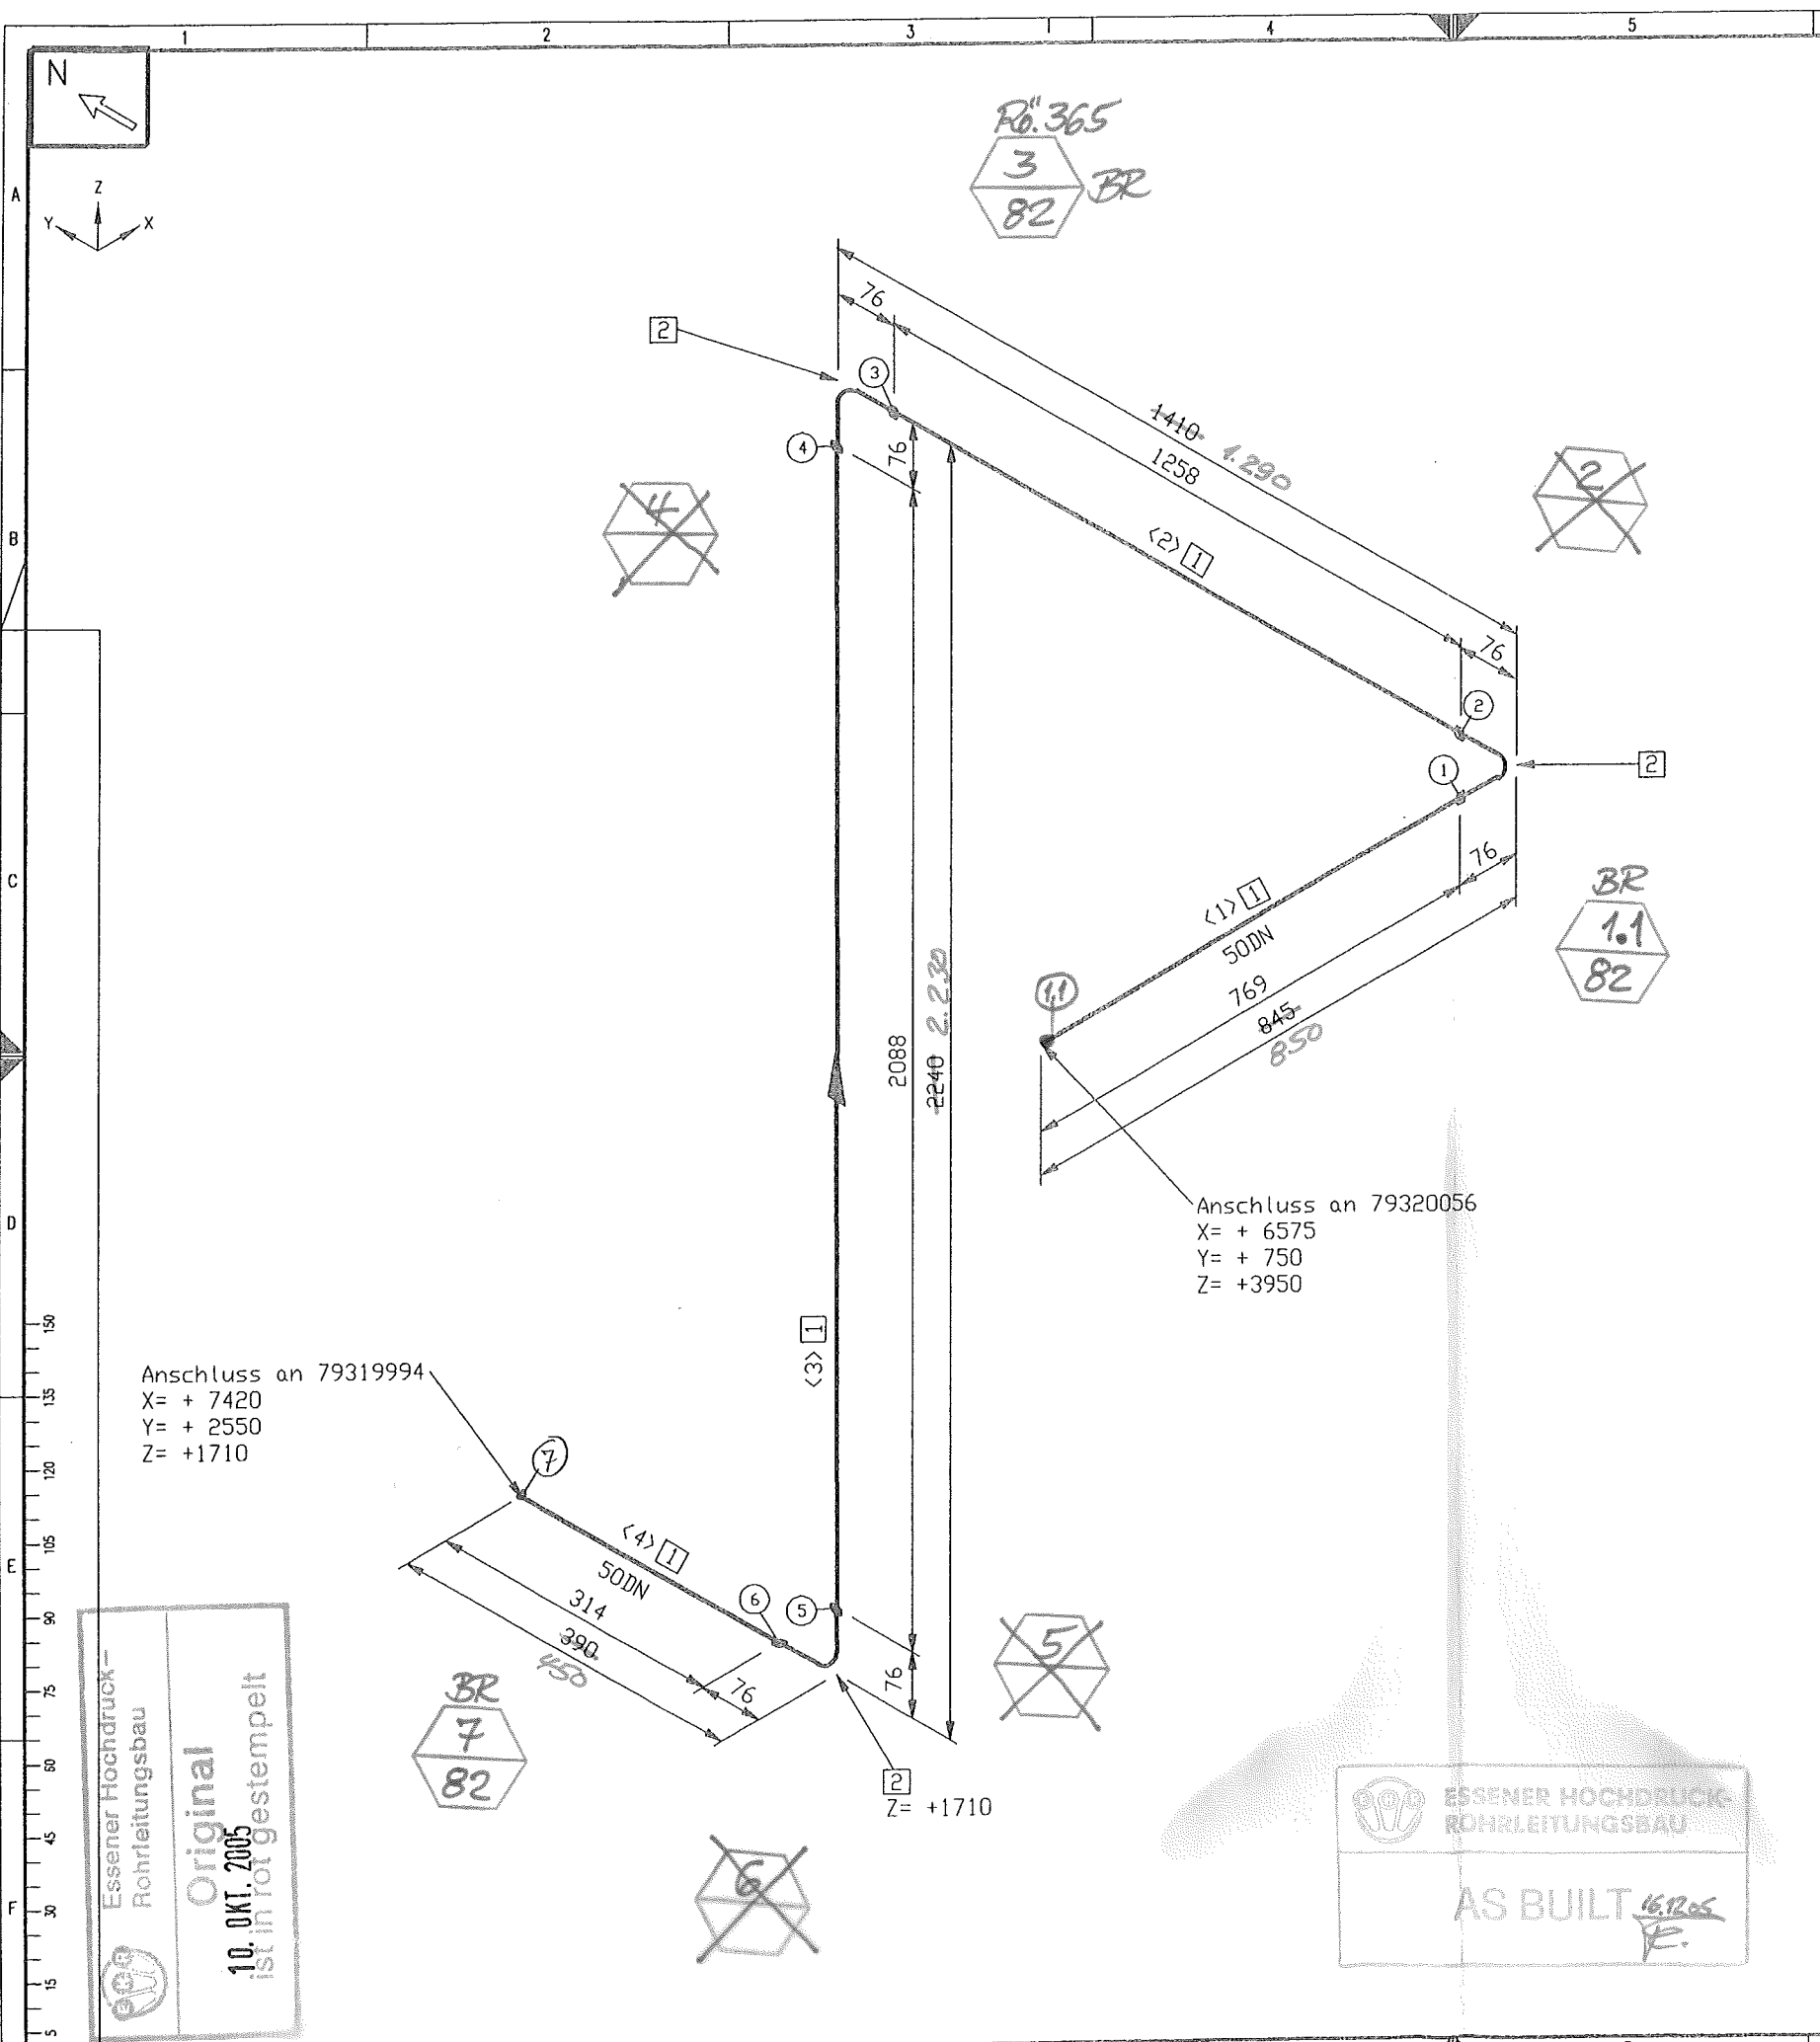

Stückliste

Lfd Nr.	Benennung	DN (MM)	Sachnummer	Menge	Gewicht (kg)
1	Rohr 60,3 X 3,9 ALMG4,5MN V27	50	77038146	4.820	8.3
2	BOGEN 60,3x3,9 DIN2605-2-90-3 ALMG4,5MN	50	77038155	3	0.7
ERSETZT DURCH BEUGUNGEN.					
Summe Masse					9.0

Rohrzuschnitt

Rohr Stk.	Länge (MM)	DN (MM)	Bemerkung	Rohr Ende 1	Rohr Ende 2	Sachnummer
<1>	769	50				77038146
<2>	1258	50				77038146
<3>	2088	50				77038146
<4>	314	50				77038146

pipng support, piping guides
View from top

Rohr DN (MM) 50
CL Länge (MM) 4885

E MATERIAL: HANAU AL D Workpiece edges C -0.5 outside +0.3 inside B ISO-Methode E A				SCALE TOLERANCES: DN 28005 DN 8570 DN 7168 mittel		All components cleaned for oxygen Similar: Subst.: Reposed:	
DATE: 22.08.2005 NAME: H.Schneider CHECK: Frickhöfer 22/08/05				JOB CODE / REFERENCE: K70101, ASU No.9 Kosice		AIR LIQUIDE	
This drawing is not to be reproduced, copied or used directly or indirectly in any way detrimental to our interests unless specifically authorized in writing by Air Liquide AGS GmbH Hanau				TITLE: NL 71202		SHEET: 1 OF SHEET: 1 DRAWING No.: 79320007 F Z C	

Essener Hochdruck-Rohrleitungsbau
Original
10. OKT. 2005
ist in rot gestempelt

ESSENER HOCHDRUCK-ROHRLEITUNGSBAU
AS BUILT 16.12.05
F.