



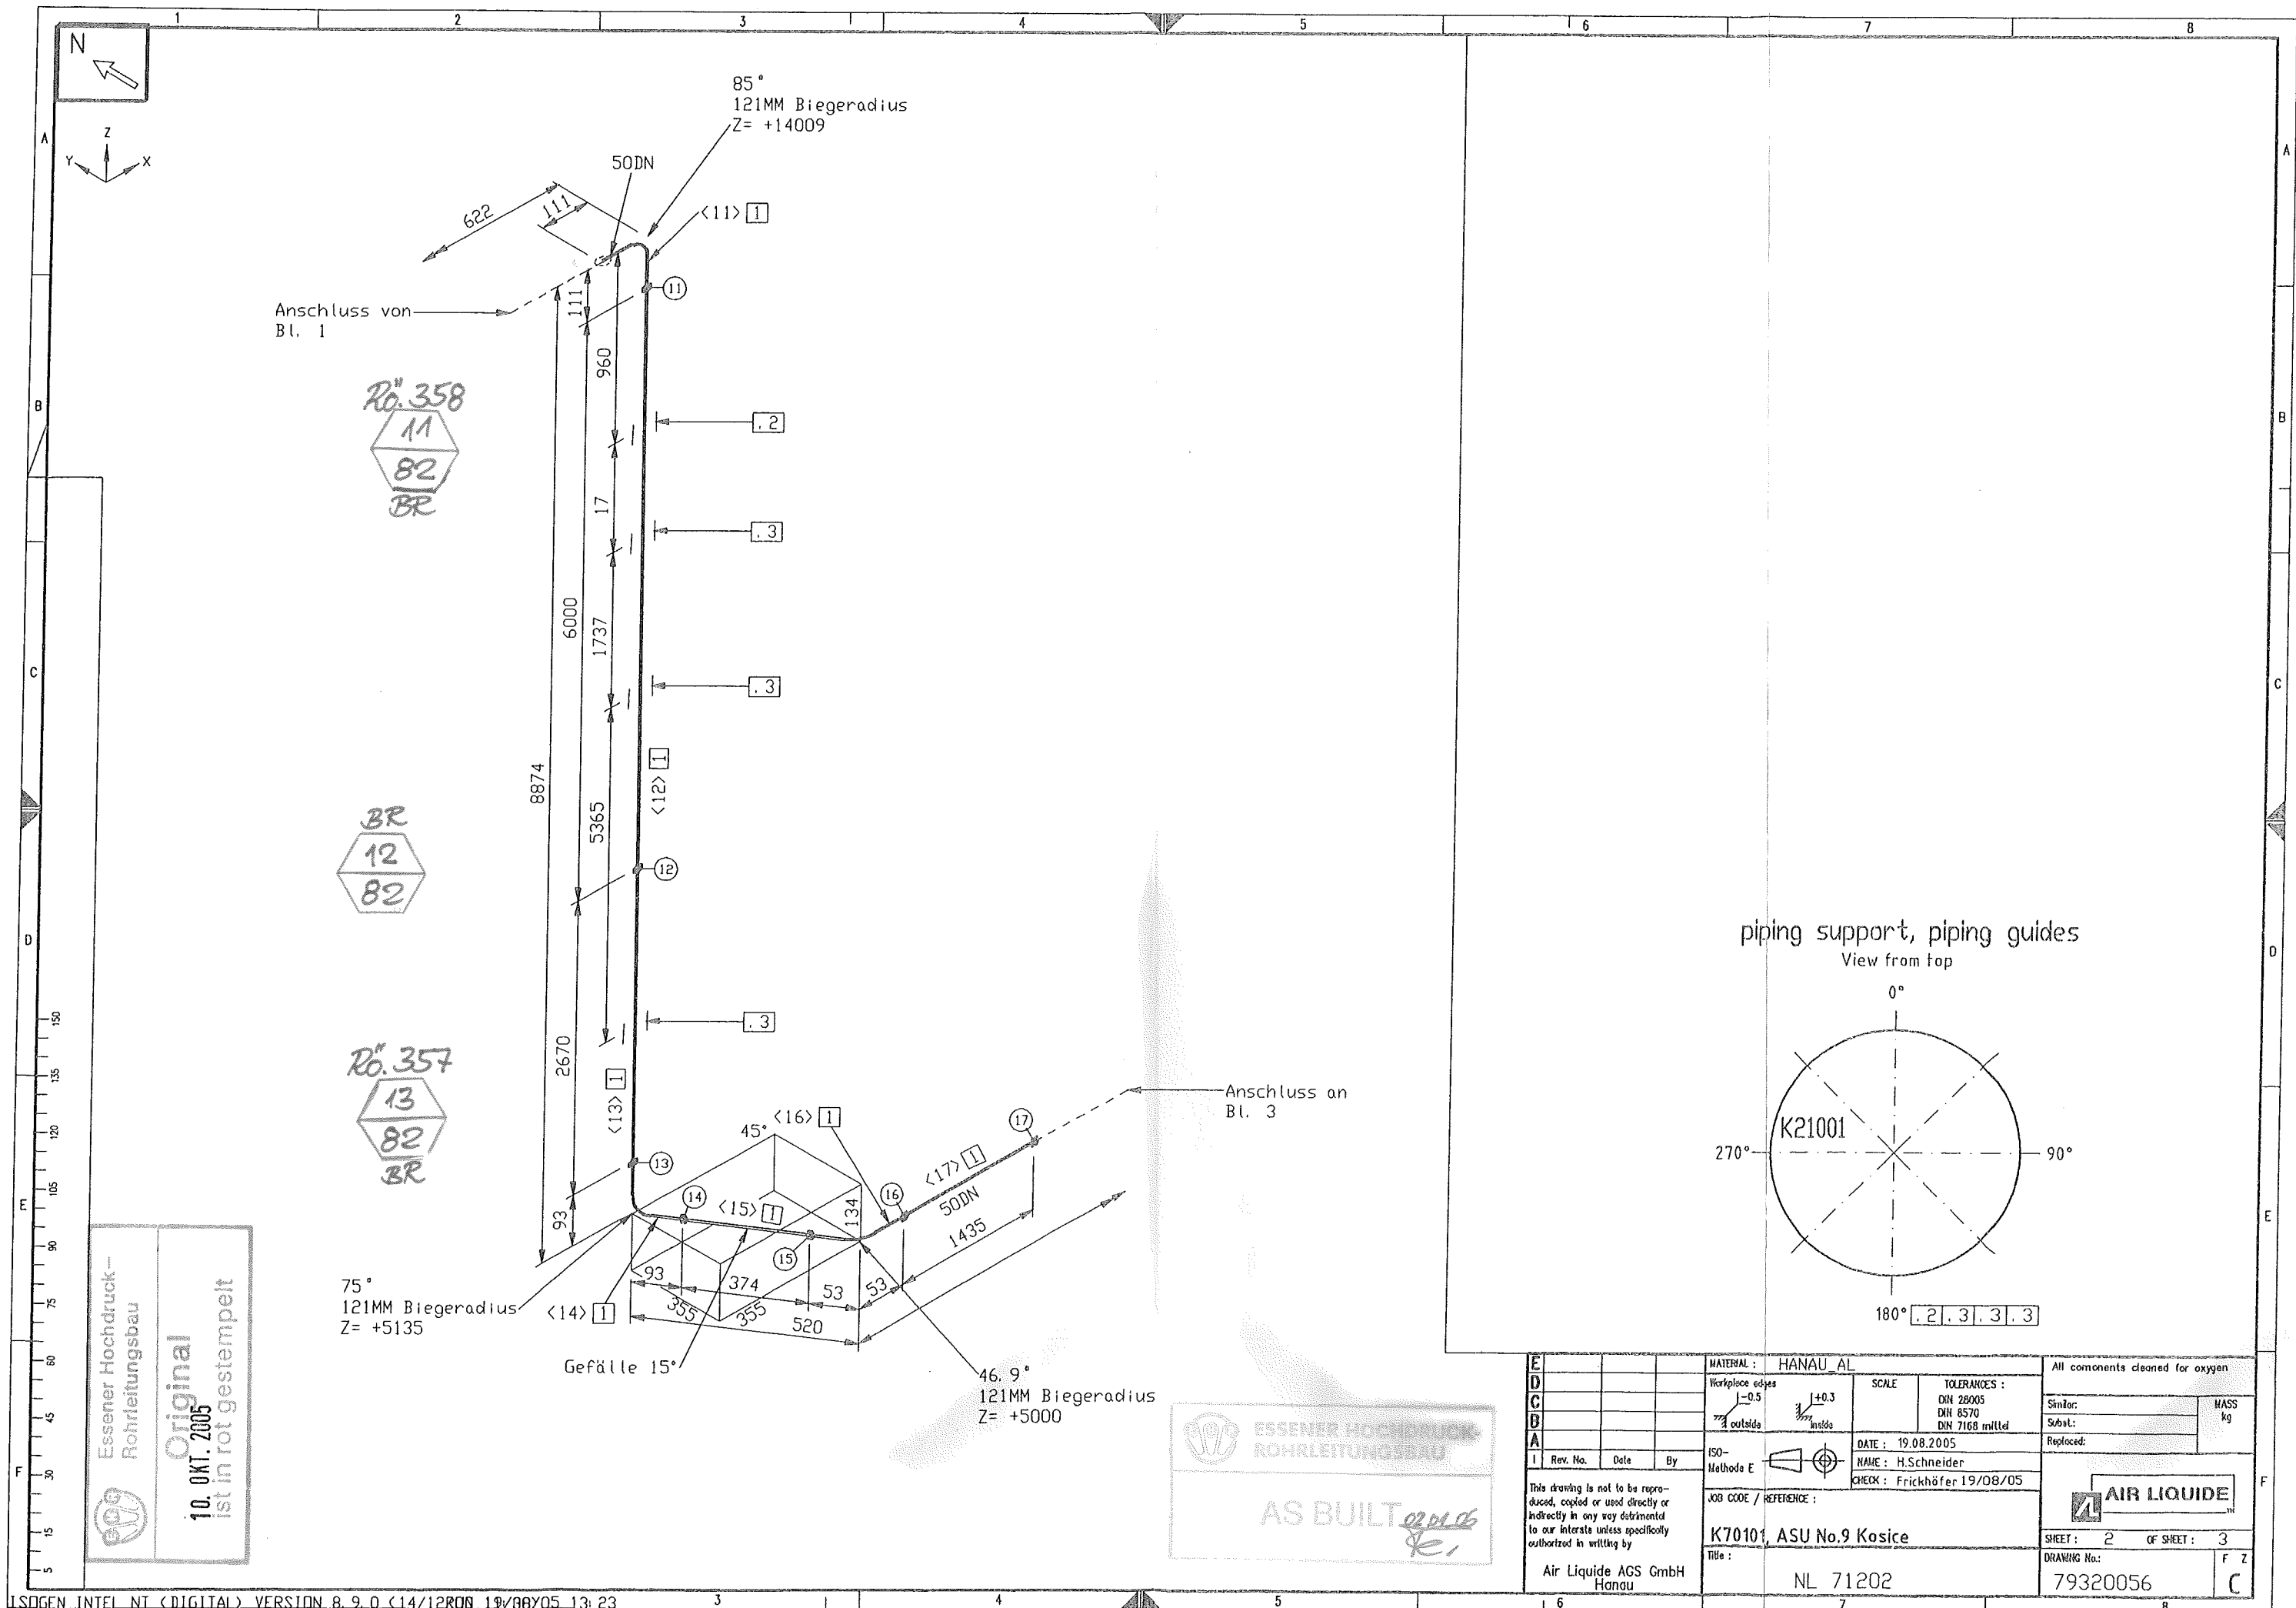

Anschluss von
Bl. 1


Anschluss an
Bl. 3

piping support, piping guides
View from top

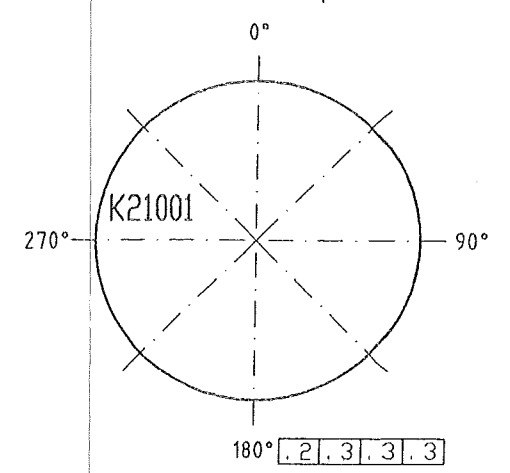

Essener Hochdruck-
Rohrleitungsbau
Original
10. Okt. 2005
ist in rot gestempelt

ESSENER HOCHDRUCK-
ROHRLEITUNGSBAU
AS BUILT

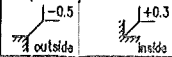E D C B A				MATERIAL : HANAU AL		All components cleaned for oxygen		
					SCALE	TOLERANCES : DIN 28005 DIN 8570 DIN 7168 mittel	Similar:	MASS kg
							Subst.:	
							Replaced:	
	I	Rev. No.	Date	By	ISO- Methode E		DATE : 19.08.2005 NAME : H.Schneider CHECK : Frickhöfer 19/08/05	 AIR LIQUIDE
This drawing is not to be reproduced, copied or used directly or indirectly in any way detrimental to our interests unless specifically authorized in writing by Air Liquide AGS GmbH Hanau				JOB CODE / REFERENCE :				
				K70101, ASU No.9 Kosice				
				Title :	NL 71202	DRAWING No.:	79320056	F Z C