


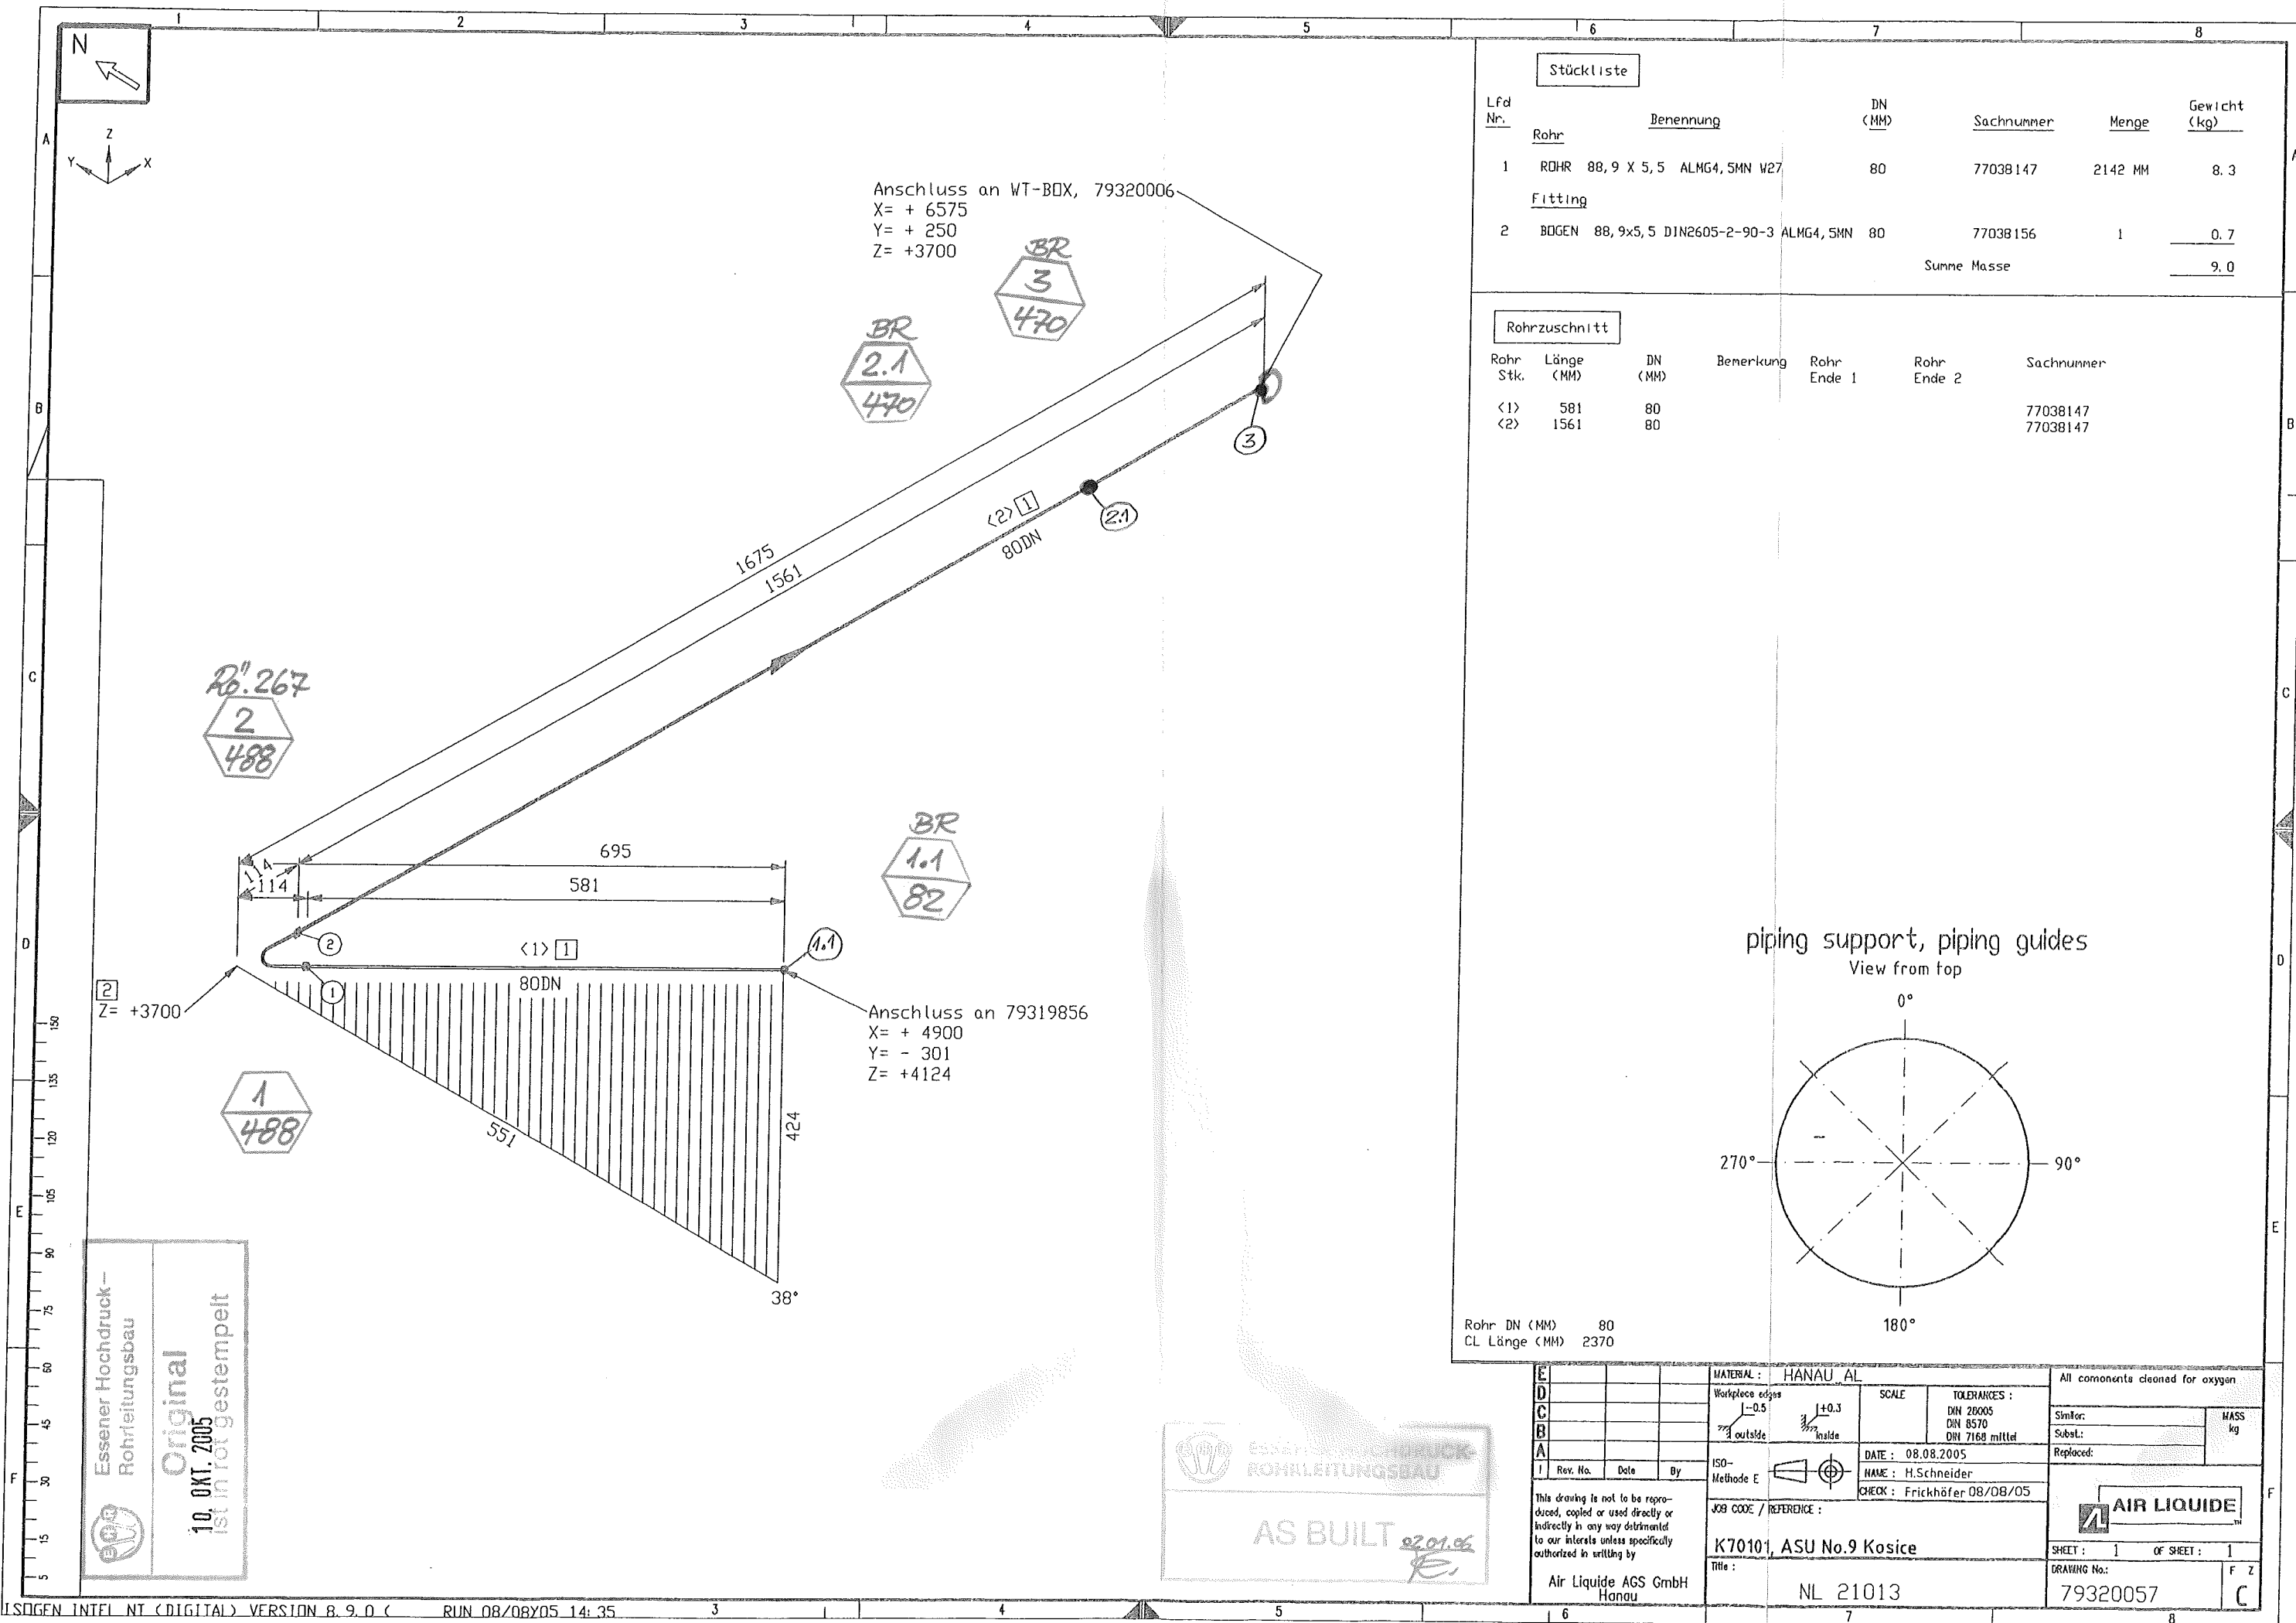


Stückliste

Lfd. Nr.	Benennung	DN (MM)	Sachnummer	Menge	Gewicht (kg)
1	ROHR 88,9 X 5,5 ALMG4, 5MN W27	80	77038147	2142 MM	8.3
Fitting					
2	BOGEN 88,9x5,5 DIN2605-2-90-3 ALMG4, 5MN	80	77038156	1	0.7
Summe Masse					9.0

Rohrzuschnitt

Rohr Stk.	Länge (MM)	DN (MM)	Bemerkung	Rohr Ende 1	Rohr Ende 2	Sachnummer
<1>	581	80				77038147
<2>	1561	80				77038147

piping support, piping guides
View from top

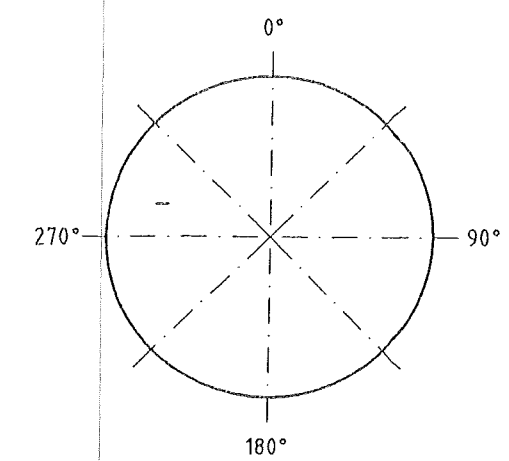

Rohr DN (MM) 80
CL Länge (MM) 2370

Essener Hochdruck-
Rohrleitungsbau
Original
ist in rot gestempelt

Essener Hochdruck-
Rohrleitungsbau
AS BUILT
02.01.06
E

Workpiece edges: -0.5 outside, +0.3 inside		DATE: 08.08.2005		NAME: H.Schneider		SHEET: 1 OF SHEET: 1	
ISO-Methode E		CHECK: Frickhöfer 08/08/05		AIR LIQUIDE		DRAWING No.: 79320057	
JOB CODE / REFERENCE: K70101, ASU No.9 Kosice		Title: NL 21013		F Z		C	
Air Liquide AGS GmbH Hanau							