

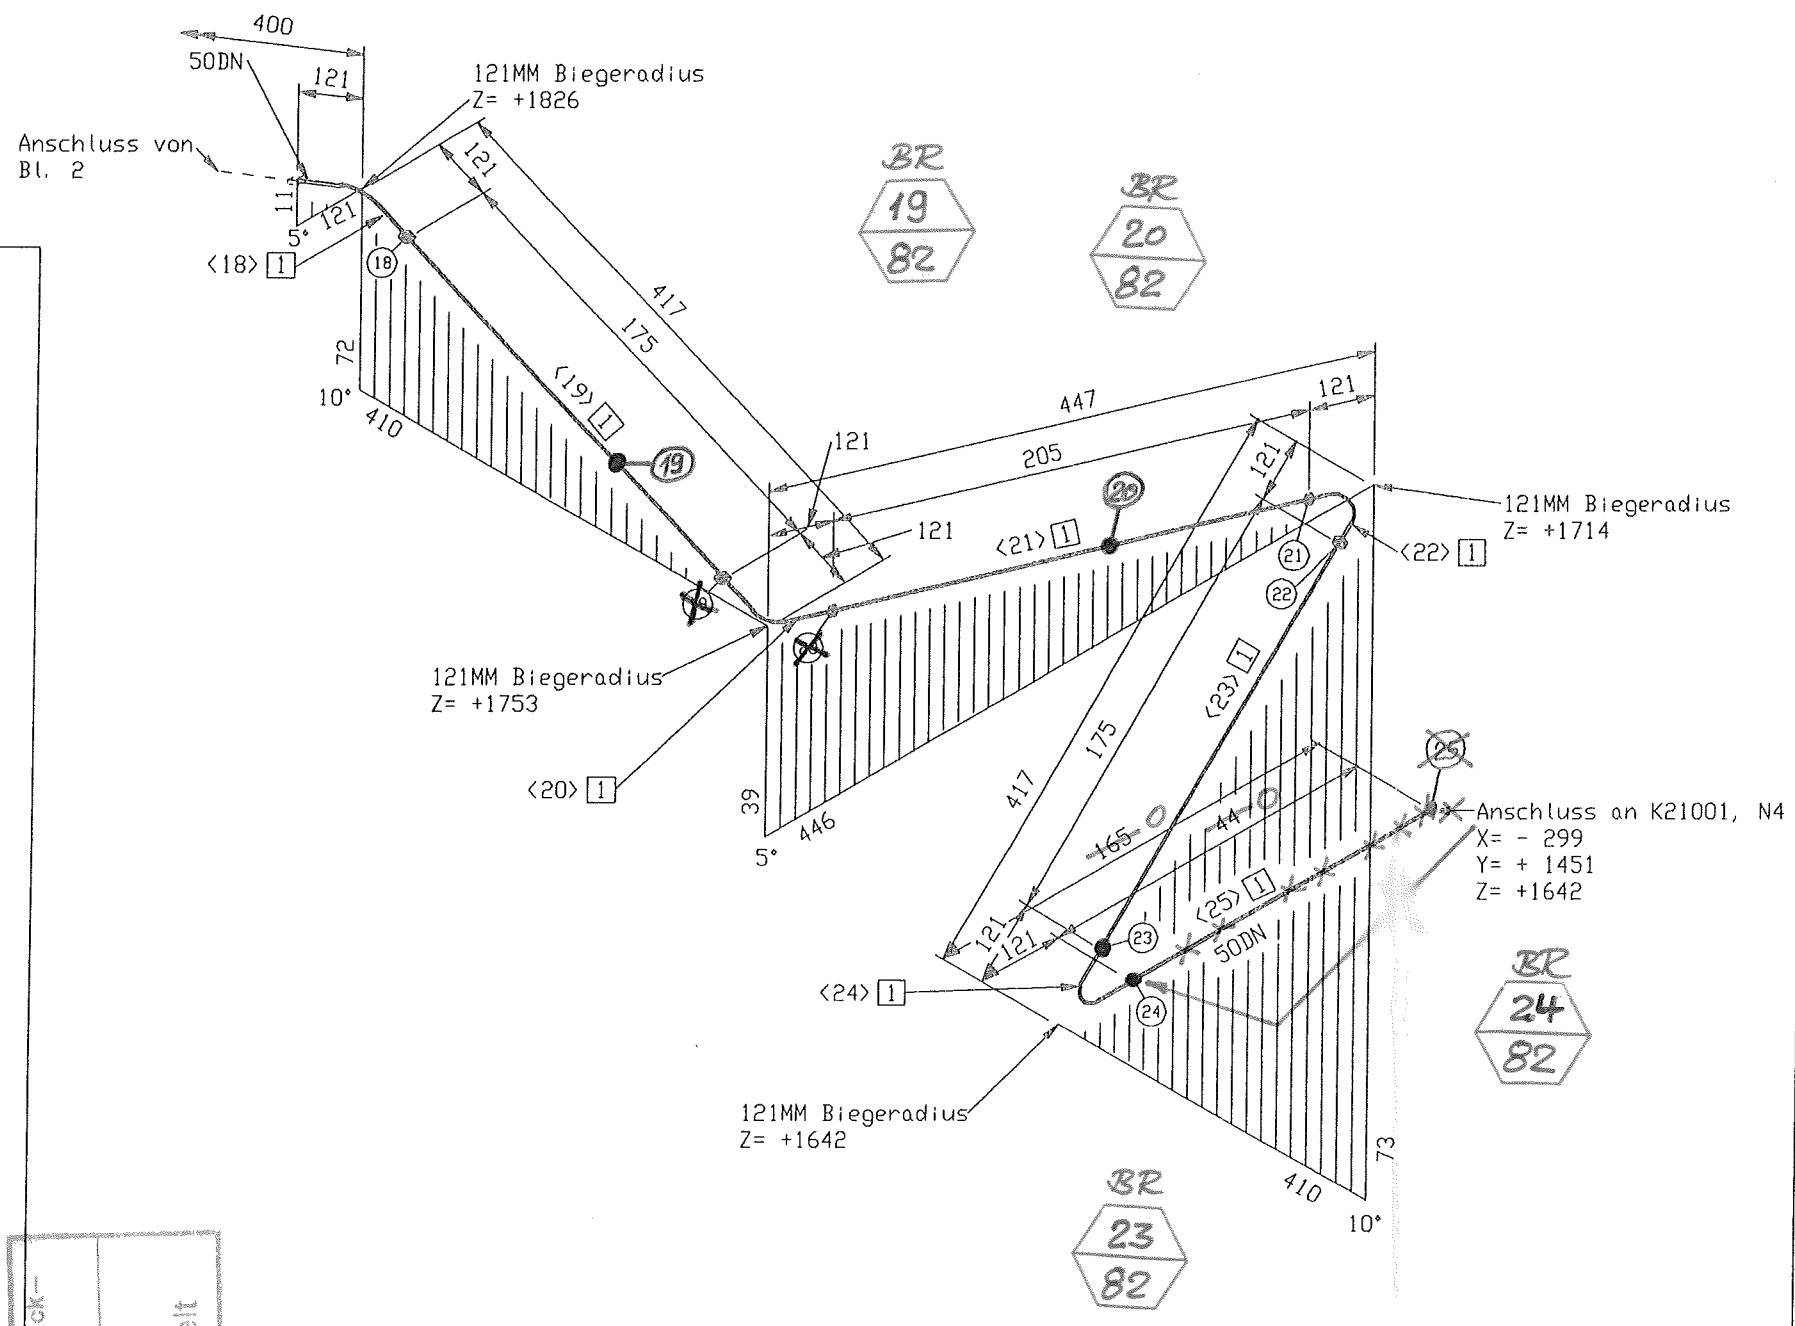


ISOMETRIE UM 45° GEDREHT GEZEICHNET

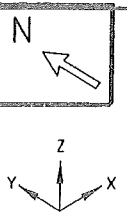

pipng support, piping guides
View from top

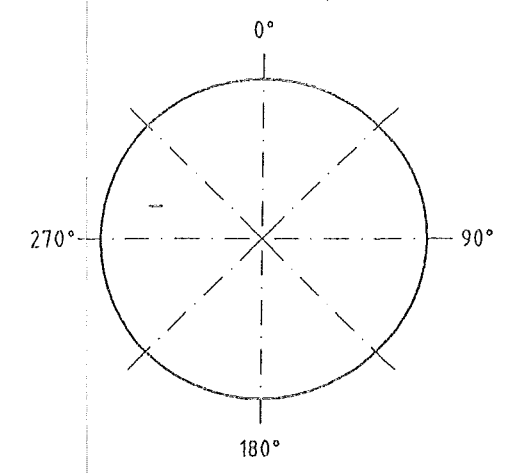

Essener Hochdruck-
Rohrleitungsbau
Original
10. Okt. 2005
ist in rot gestempelt

ESSENER HOCHDRUCK-
ROHRLEITUNGSBAU
AS BUILT

E D C B A			MATERIAL: HANAU_AL Workplace edges 1-0.3 outside inside		SCALE TOLERANCES: DIN 28005 DIN 8570 DIN 7168 mittel		All components cleaned for oxygen Sinter: Subst.: Replaced:	
Rev. No. Date By			ISO-Methode E		DATE: 09.08.2005 NAME: H.Schneider CHECK: Frickhöfer 09/08/05		MASS kg	
This drawing is not to be reproduced, copied or used directly or indirectly in any way detrimental to our interests unless specifically authorized in writing by			JOB CODE / REFERENCE: K70101, ASU No.9 Kosice		AIR LIQUIDE		SHEET: 3 OF SHEET: 3	
Air Liquide AGS GmbH Hanau			Title: DL 21024		DRAWING No.: 79320058		F Z C	