


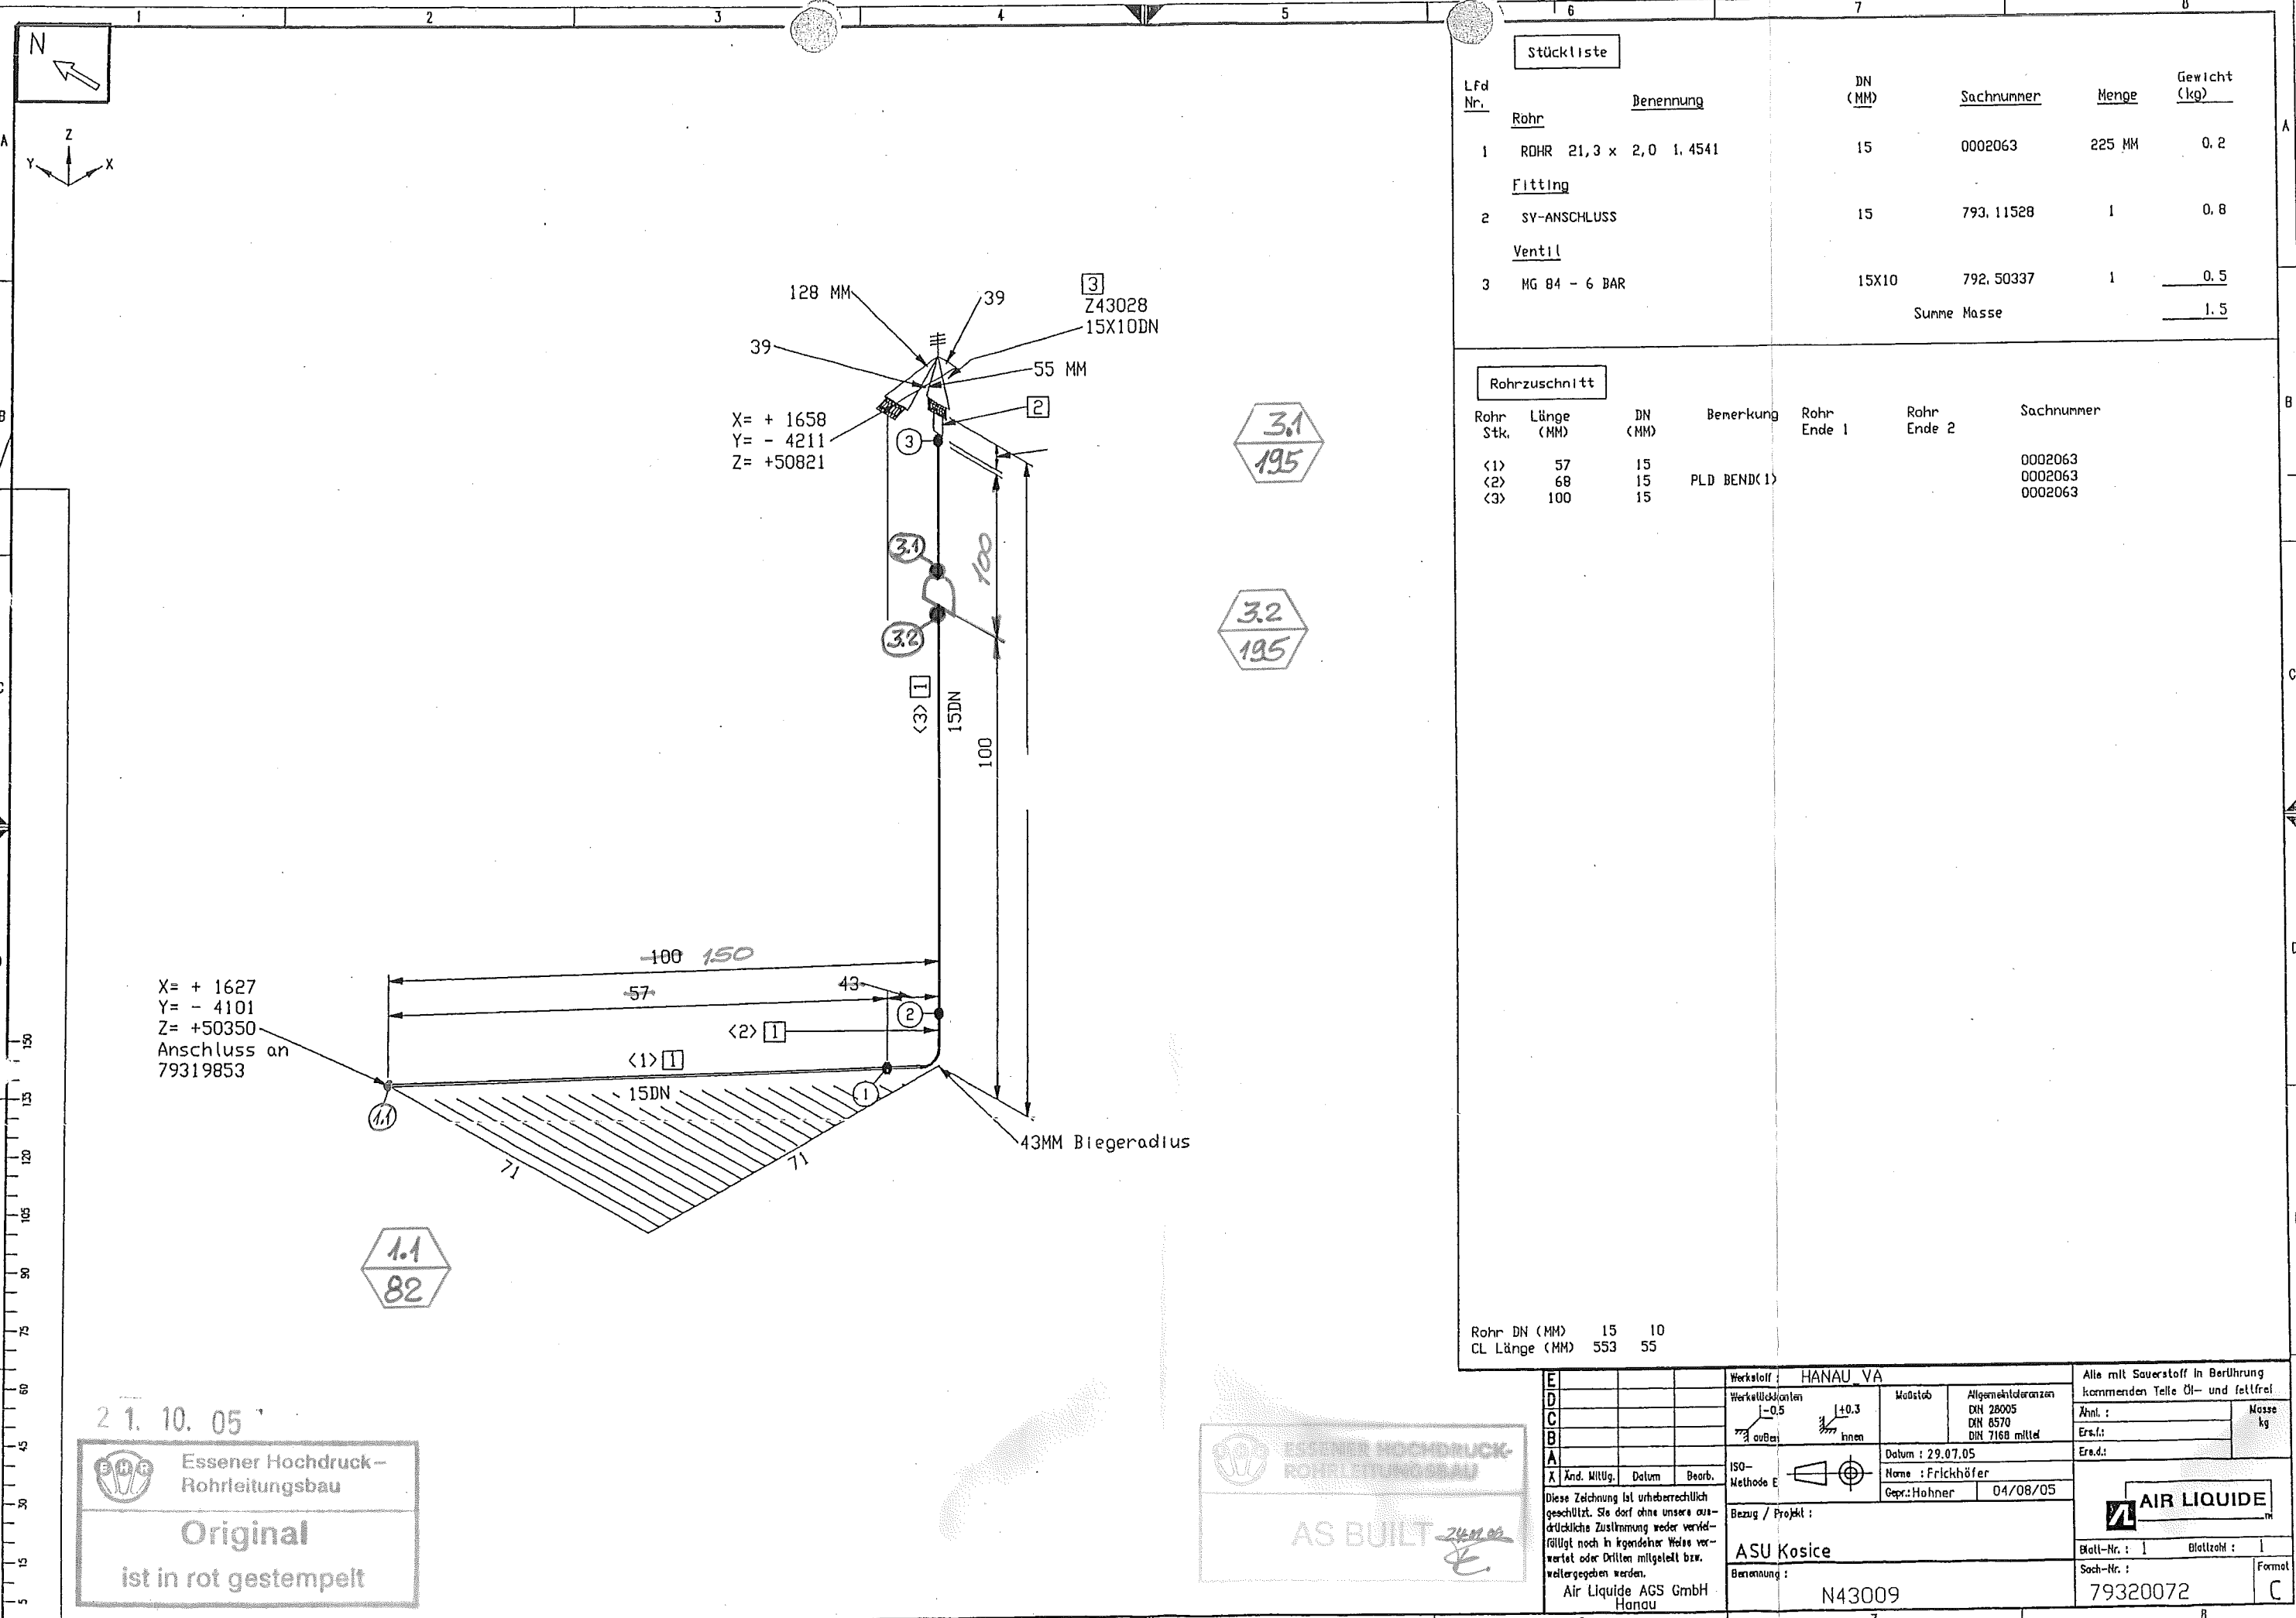

Stückliste					
Lfd. Nr.	Benennung	DN (MM)	Sachnummer	Menge	Gewicht (kg)
1	ROHR 21,3 x 2,0 1.4541	15	0002063	225 MM	0.2
Fitting					
2	SY-ANSCHLUSS	15	793.11528	1	0.8
Ventil					
3	MG 84 - 6 BAR	15X10	792.50337	1	0.5
Summe Masse					1.5

Rohrzuschnitt						
Rohr Stk.	Länge (MM)	DN (MM)	Bemerkung	Rohr Ende 1	Rohr Ende 2	Sachnummer
<1>	57	15	PLD BEND(1)			0002063
<2>	68	15				0002063
<3>	100	15				0002063

Rohr DN (MM) 15 10		CL Länge (MM) 553 55	
E		Werkstoff	HANAU VA
D		Werkstoffkanten	Maßstab
C			Allgemeintoleranzen
B			DIN 28005
A			DIN 8570
X			DIN 7168 mittel
Änd. Mitg.		Datum	29.07.05
Boarb.		ISO-Methode	04/08/05
Diese Zeichnung ist urheberrechtlich geschützt. Sie darf ohne unsere ausdrückliche Zustimmung weder vervielfältigt noch in irgendeiner Weise weitergegeben werden.		Name : Frickhöfer	
Air Liquide AGS GmbH Hanau		Gepr.: Hohner	
ASU Kosice		Blatt-Nr. : 1	
N43009		Blattzahl : 1	
		Sach-Nr. : 79320072	
		Format : C	

2.1. 10. 05

Essener Hochdruck-Rohrleitungsbau

Original

ist in rot gestempelt

ESSENER HOCHDRUCK-ROHRLEITUNGSBAU

AS BUILT