


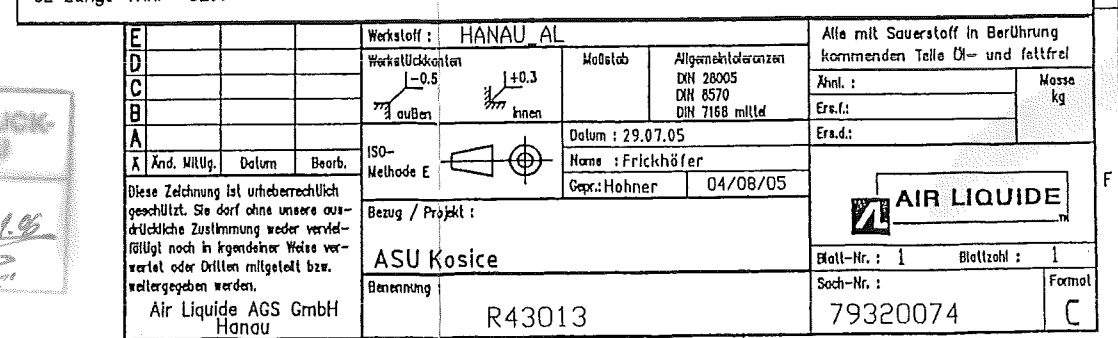

 Essener Hochdruck
Rohrleitungsbau

Original
ist in rot gestempelt


 ESSENZ-DRUCK
 ROHRLIEFERUNG
 AS BUILT *2.01.96*
