


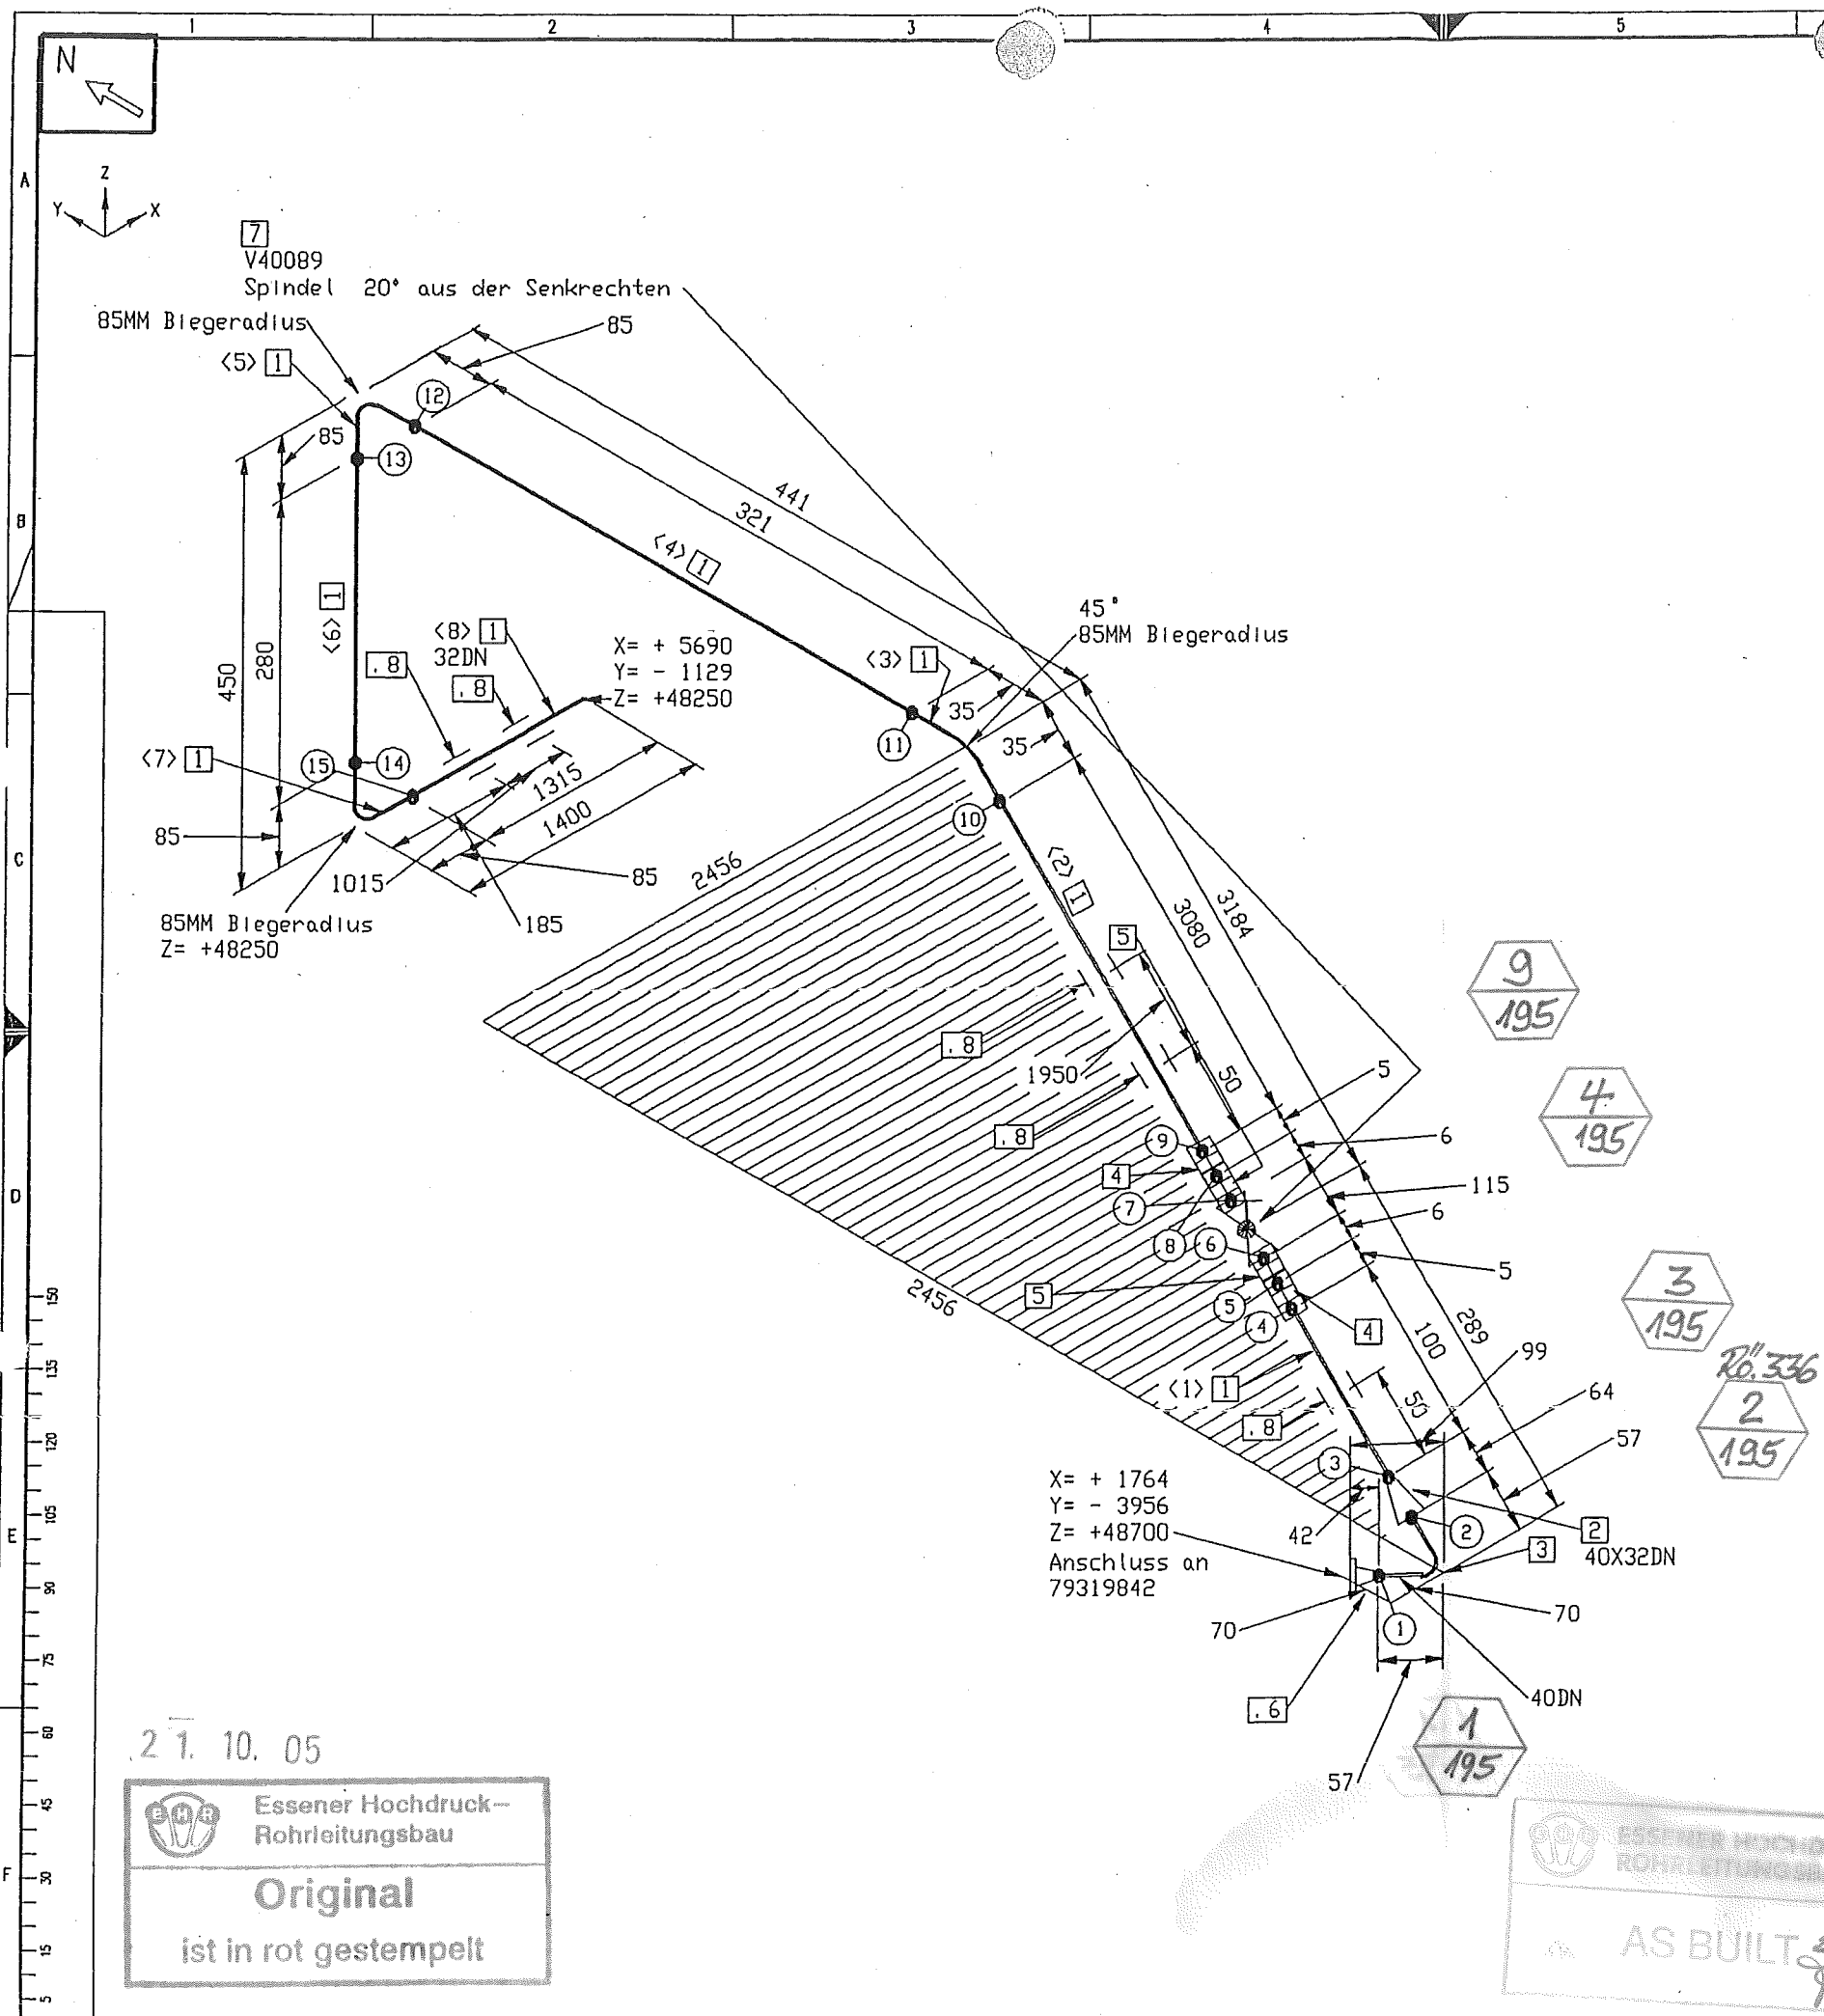

Stückliste

| Lfd. Nr.         | Benennung                                | DN (MM)      | Sachnummer | Menge   | Gewicht (kg) |
|------------------|------------------------------------------|--------------|------------|---------|--------------|
| <b>Rohr</b>      |                                          |              |            |         |              |
| 1                | ROHR 42,4 x 2 1.4541                     | 32           | 0004737    | 5430 MM | 10.8         |
| <b>Fitting</b>   |                                          |              |            |         |              |
| 2                | RED.-STÜCK-K-48, 3x2, 6-42, 4x2, 6       | 1.4541 40X32 | 770.38179  | 1       | 0.3          |
| 3                | BOGEN R=1,5 48,3 x 2,6                   | 1.4541 40    | 0375943    | 1       | 0.3          |
| 4                | Überwurfmutter PN40 M55X2                | 32           | 793.09930  | 2       | 0.6          |
| 5                | Kugelnut PN40 42,4                       | 32           | 793.09937  | 2       | 0.3          |
| <b>Flansch</b>   |                                          |              |            |         |              |
| 6                | V-FLANSCH DN 40 PN 40 mit dr. Fl. 1.4541 | 40           | 770.38928  | 1       | 0.5          |
| <b>Ventil</b>    |                                          |              |            |         |              |
| 7                | MESSER-ABSPERRVENTIL DN 32 PN 45         | 32           | 793.10003  | 1       | 4.6          |
| <b>Halterung</b> |                                          |              |            |         |              |
| 8                | Halterung gez. auf 79315942              | 32           | 793.16109  | 5       | 4.5          |
| Summe Masse      |                                          |              |            |         | 21.9         |

Rohrzuschnitt

| Rohr Stk. | Länge (MM) | DN (MM) | Bemerkung   | Rohr Ende 1 | Rohr Ende 2 | Sachnummer |
|-----------|------------|---------|-------------|-------------|-------------|------------|
| <1>       | 100        | 32      |             |             |             | 0004737    |
| <2>       | 3080       | 32      |             |             |             | 0004737    |
| <3>       | 66         | 32      | PLD BEND(1) |             |             | 0004737    |
| <4>       | 321        | 32      |             |             |             | 0004737    |
| <5>       | 134        | 32      | PLD BEND(1) |             |             | 0004737    |
| <6>       | 280        | 32      |             |             |             | 0004737    |
| <7>       | 134        | 32      | PLD BEND(1) |             |             | 0004737    |
| <8>       | 1315       | 32      |             |             |             | 0004737    |

Rohr DN (MM) 40 32  
CL Länge (MM) 220 5566

|                              |                 |                                                                   |                   |
|------------------------------|-----------------|-------------------------------------------------------------------|-------------------|
| Werkstoff: HANAU VA          |                 | Alle mit Sauerstoff in Berührung kommenden Teile Öl- und fettfrei |                   |
| Werkstoffkennzeichen: 1.4541 | Maßstab: 1:1    | Allgemeintoleranzen: DN 28005, DN 8570, DN 7168 mltld             | Ähnl.: , Masse kg |
| ISO-Methode E                | Datum: 29.07.05 | Name: Frickhöfer                                                  | Ere.d.: ,         |
| Bezug / Projekt: ASU Kosice  | Gepr.: Hahner   | 04/08/05                                                          |                   |
| Benennung: D40008            |                 | Blatt-Nr.: 1                                                      | Blattzahl: 1      |
|                              |                 | Sach-Nr.: 79320076                                                | Formel: C         |

21.10.05  
Essener Hochdruck-Rohrleitungsbau  
**Original**  
ist in rot gestempelt

AS BUILT 23.01.06  
Air Liquide AGS GmbH Hanau