


11
195

6
195

RB.341
5
470

4
195

1
195

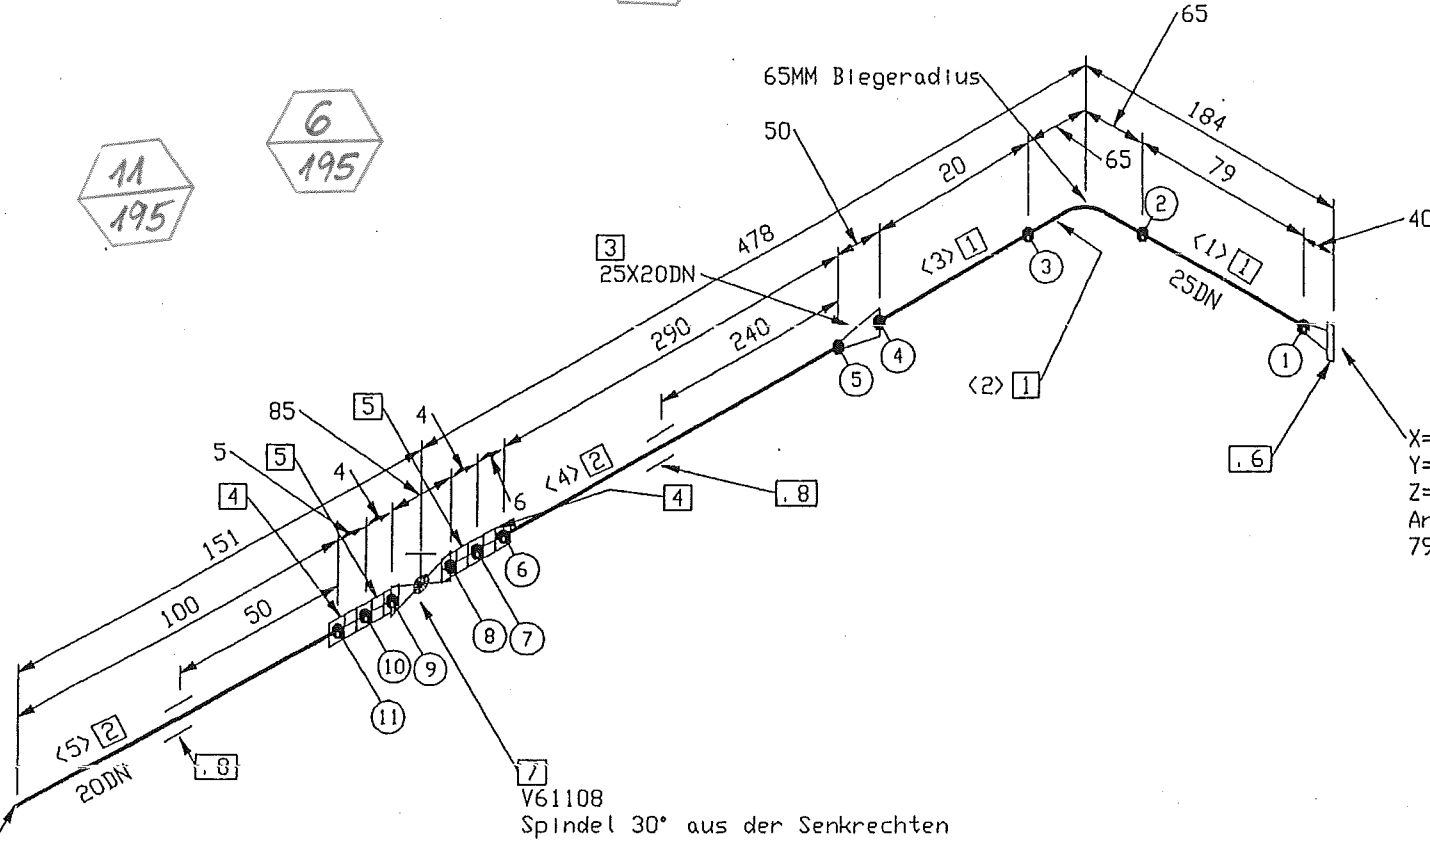

X= + 4186
Y= + 1701
Z= +800

X= + 4815
Y= + 1517
Z= +800
Anschluss an
79320064

Stückliste

Lfd. Nr.	Benennung	DN (MM)	Sachnummer	Menge	Gewicht (kg)
Rohr					
1	ROHR 33,7 x 2,6 l. 4541	25	0004748	201 MM	0.4
2	ROHR 26,9 x 2 l. 4541	20	0002080	390 MM	0.5
Fitting					
3	RED.-STÜCK-K- 33,7 x 2,0- 26,9 x 2,0	25X20	793.10344	1	0.2
4	Überwurfmutter M40x2 gez. auf 79309930	20	793.09931	2	0.4
5	Kugelbuchse PN40 26,9 gez. auf 79309937	20	793.09939	2	0.2
Flansch					
6	V-FLANSCH DN 25 PN 40 mit dr. Fl. l. 4541	25	0361041	1	0.4
Ventil					
7	MESSER-ABSPERRVENTIL DN 20 PN 45	20	793.10002	1	1.9
Halterung					
8	Halterung gez. auf 79315942	20	79316108	2	3.4
Summe Masse					7.3

Rohrzuschnitt

Rohr Stk.	Länge (MM)	DN (MM)	Bemerkung	Rohr Ende 1	Rohr Ende 2	Sachnummer
<1>	79	25	PLD BEND 1)			0004748
<2>	102	25				0004748
<3>	20	25				0004748
<4>	290	20				0002080
<5>	100	20				0002080

Rohr DN (MM) 25 20
CL Länge (MM) 291 494

27. 10. 05

 Essener Hochdruck-
Rohrleitungsbau

Original

ist in rot gestempelt

AS BUILT

E	Werkstoff: HANAU VA	Alle mit Sauerstoff in Berührung kommenden Teile Öl- und fettfrei	
D	Werkstücktol. 1-0.5	Maßstab	Allgemeintoleranzen
C	außen innen		DIN 28005 DIN 8570 DIN 7168 mittel
B		Datum: 29.07.05	Ähnl.: Ers.f.: Ers.d.:
A		Name: Frickhöfer	
X	Änd. Mittlg. Datum Bearb.	Gepr.: Hohner 05/08/05	
ISO-Methode E		Bezug / Projekt:	
Diese Zeichnung ist urheberrechtlich geschützt. Sie darf ohne unsere ausdrückliche Zustimmung weder vervielfältigt noch in irgendeiner Weise weitergegeben werden.		ASU Kosice	
Air Liquide AGS GmbH Hanau		Benennung: 061108	
		Blatt-Nr.: 1 Blattzahl: 1	
		Sach-Nr.: 79319786	
		Formel: C	