


27.10.05
Essener Hochdruck-
Rohrleitungsbau
Original
ist in rot gestempelt

X = + 4625
Y = + 1776
Z = + 500
Anschluss an
LV23076

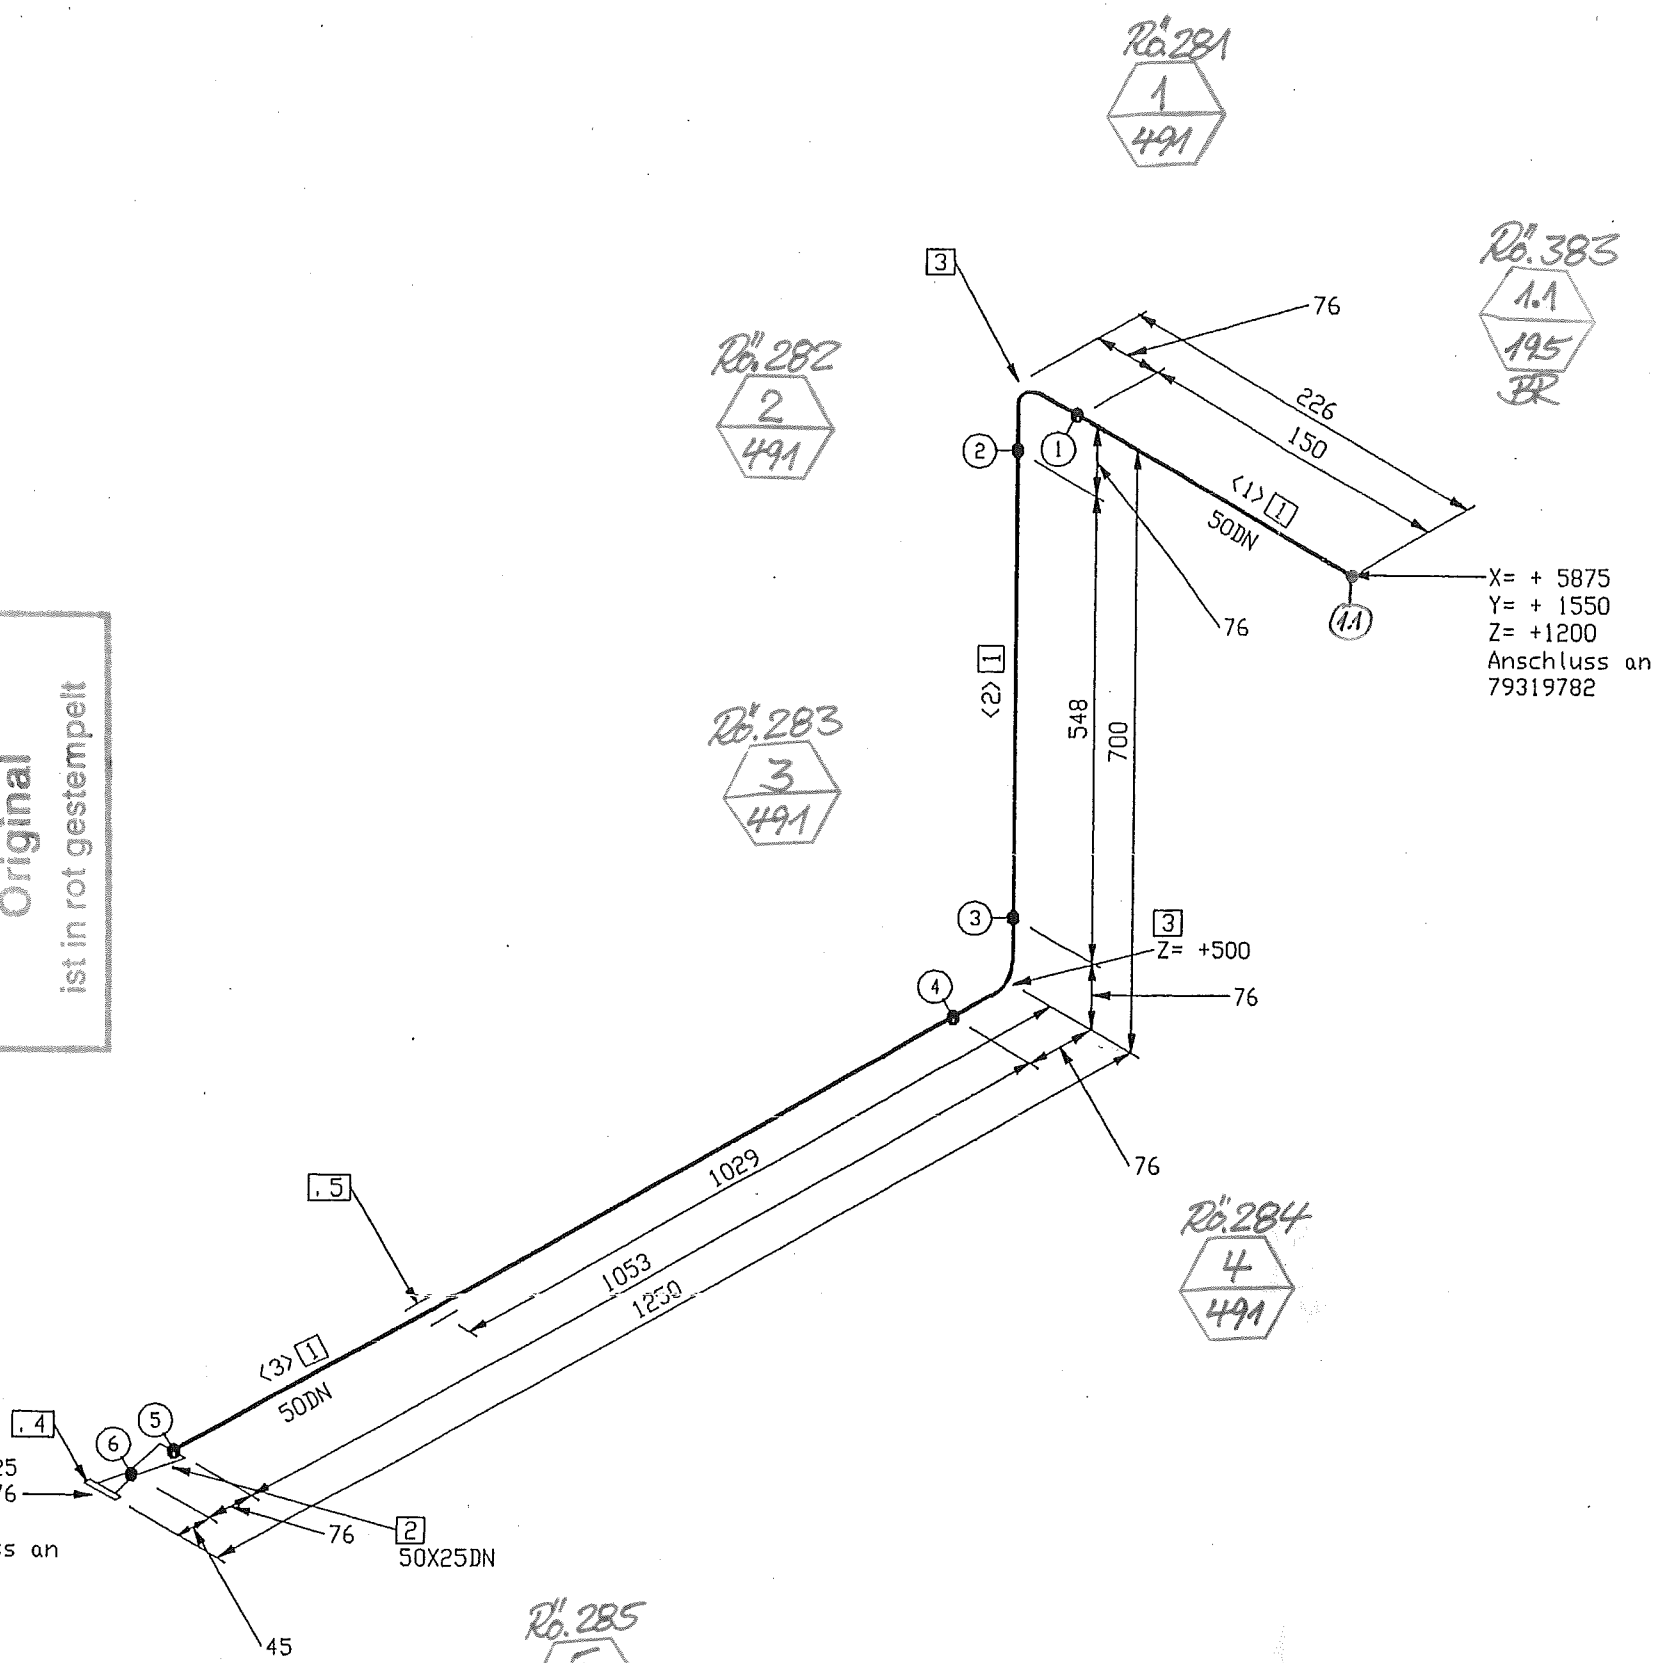

X = + 5875
Y = + 1550
Z = + 1200
Anschluss an
79319782

Z = + 500

AS BUILT
16.04.06
E1

Stückliste

Lfd. Nr.	Rohr	Benennung	DN (MM)	Sachnummer	Menge	Gewicht (kg)
1	ROHR	60,3 x 3,9 ALMG4,5MN W27	50	77038146	1751 MM	3,3
Fitting						
2	RED.-STÜCK-K-	60,3 x 3,9- 33,4 x 3,4	50X25	79313825	1	0,2
3	BOGEN	60,3x3,9 DIN2605-2-90-3 ALMG4,5MN	50	77038155	2	0,5
Flansch						
4	VORSCHWEISSFLANSCH	C 25 ND 16	25	77038616	1	0,7
Halterung						
5	Halterung	gez. auf 79315942	50	79316303	1	1,5
Summe Masse						6,1

Rohrzuschnitt

Rohr Stk.	Länge (MM)	DN (MM)	Bemerkung	Rohr Ende 1	Rohr Ende 2	Sachnummer
<1>	150	50				77038146
<2>	548	50				77038146
<3>	1053	50				77038146

Rohr DN (MM) 50 25
CL Länge (MM) 2131 45

Werkstoff: HANAU AL		Alle mit Sauerstoff in Berührung kommenden Teile Öl- und fettfrei	
Werkstückkontrollen	Moßstab	Algemeintoleranzen	Anh.: Masse kg
1-0.5	1+0.3	DIN 28005	
außen	innen	DIN 8570	
		DIN 7168 mittel	
Datum: 29.07.05		Erst.: Erad.:	
Name: Frickhöfer			
Gepr.: Hohner		05/08/05	
Bezug / Projekt:		AIR LIQUIDE	
ASU Kosice		Blatt-Nr.: 1 Blattzahl: 1	
Benennung:		Sach-Nr.: 79320104	
Air Liquide AGS GmbH Hanau		Formal: C	