


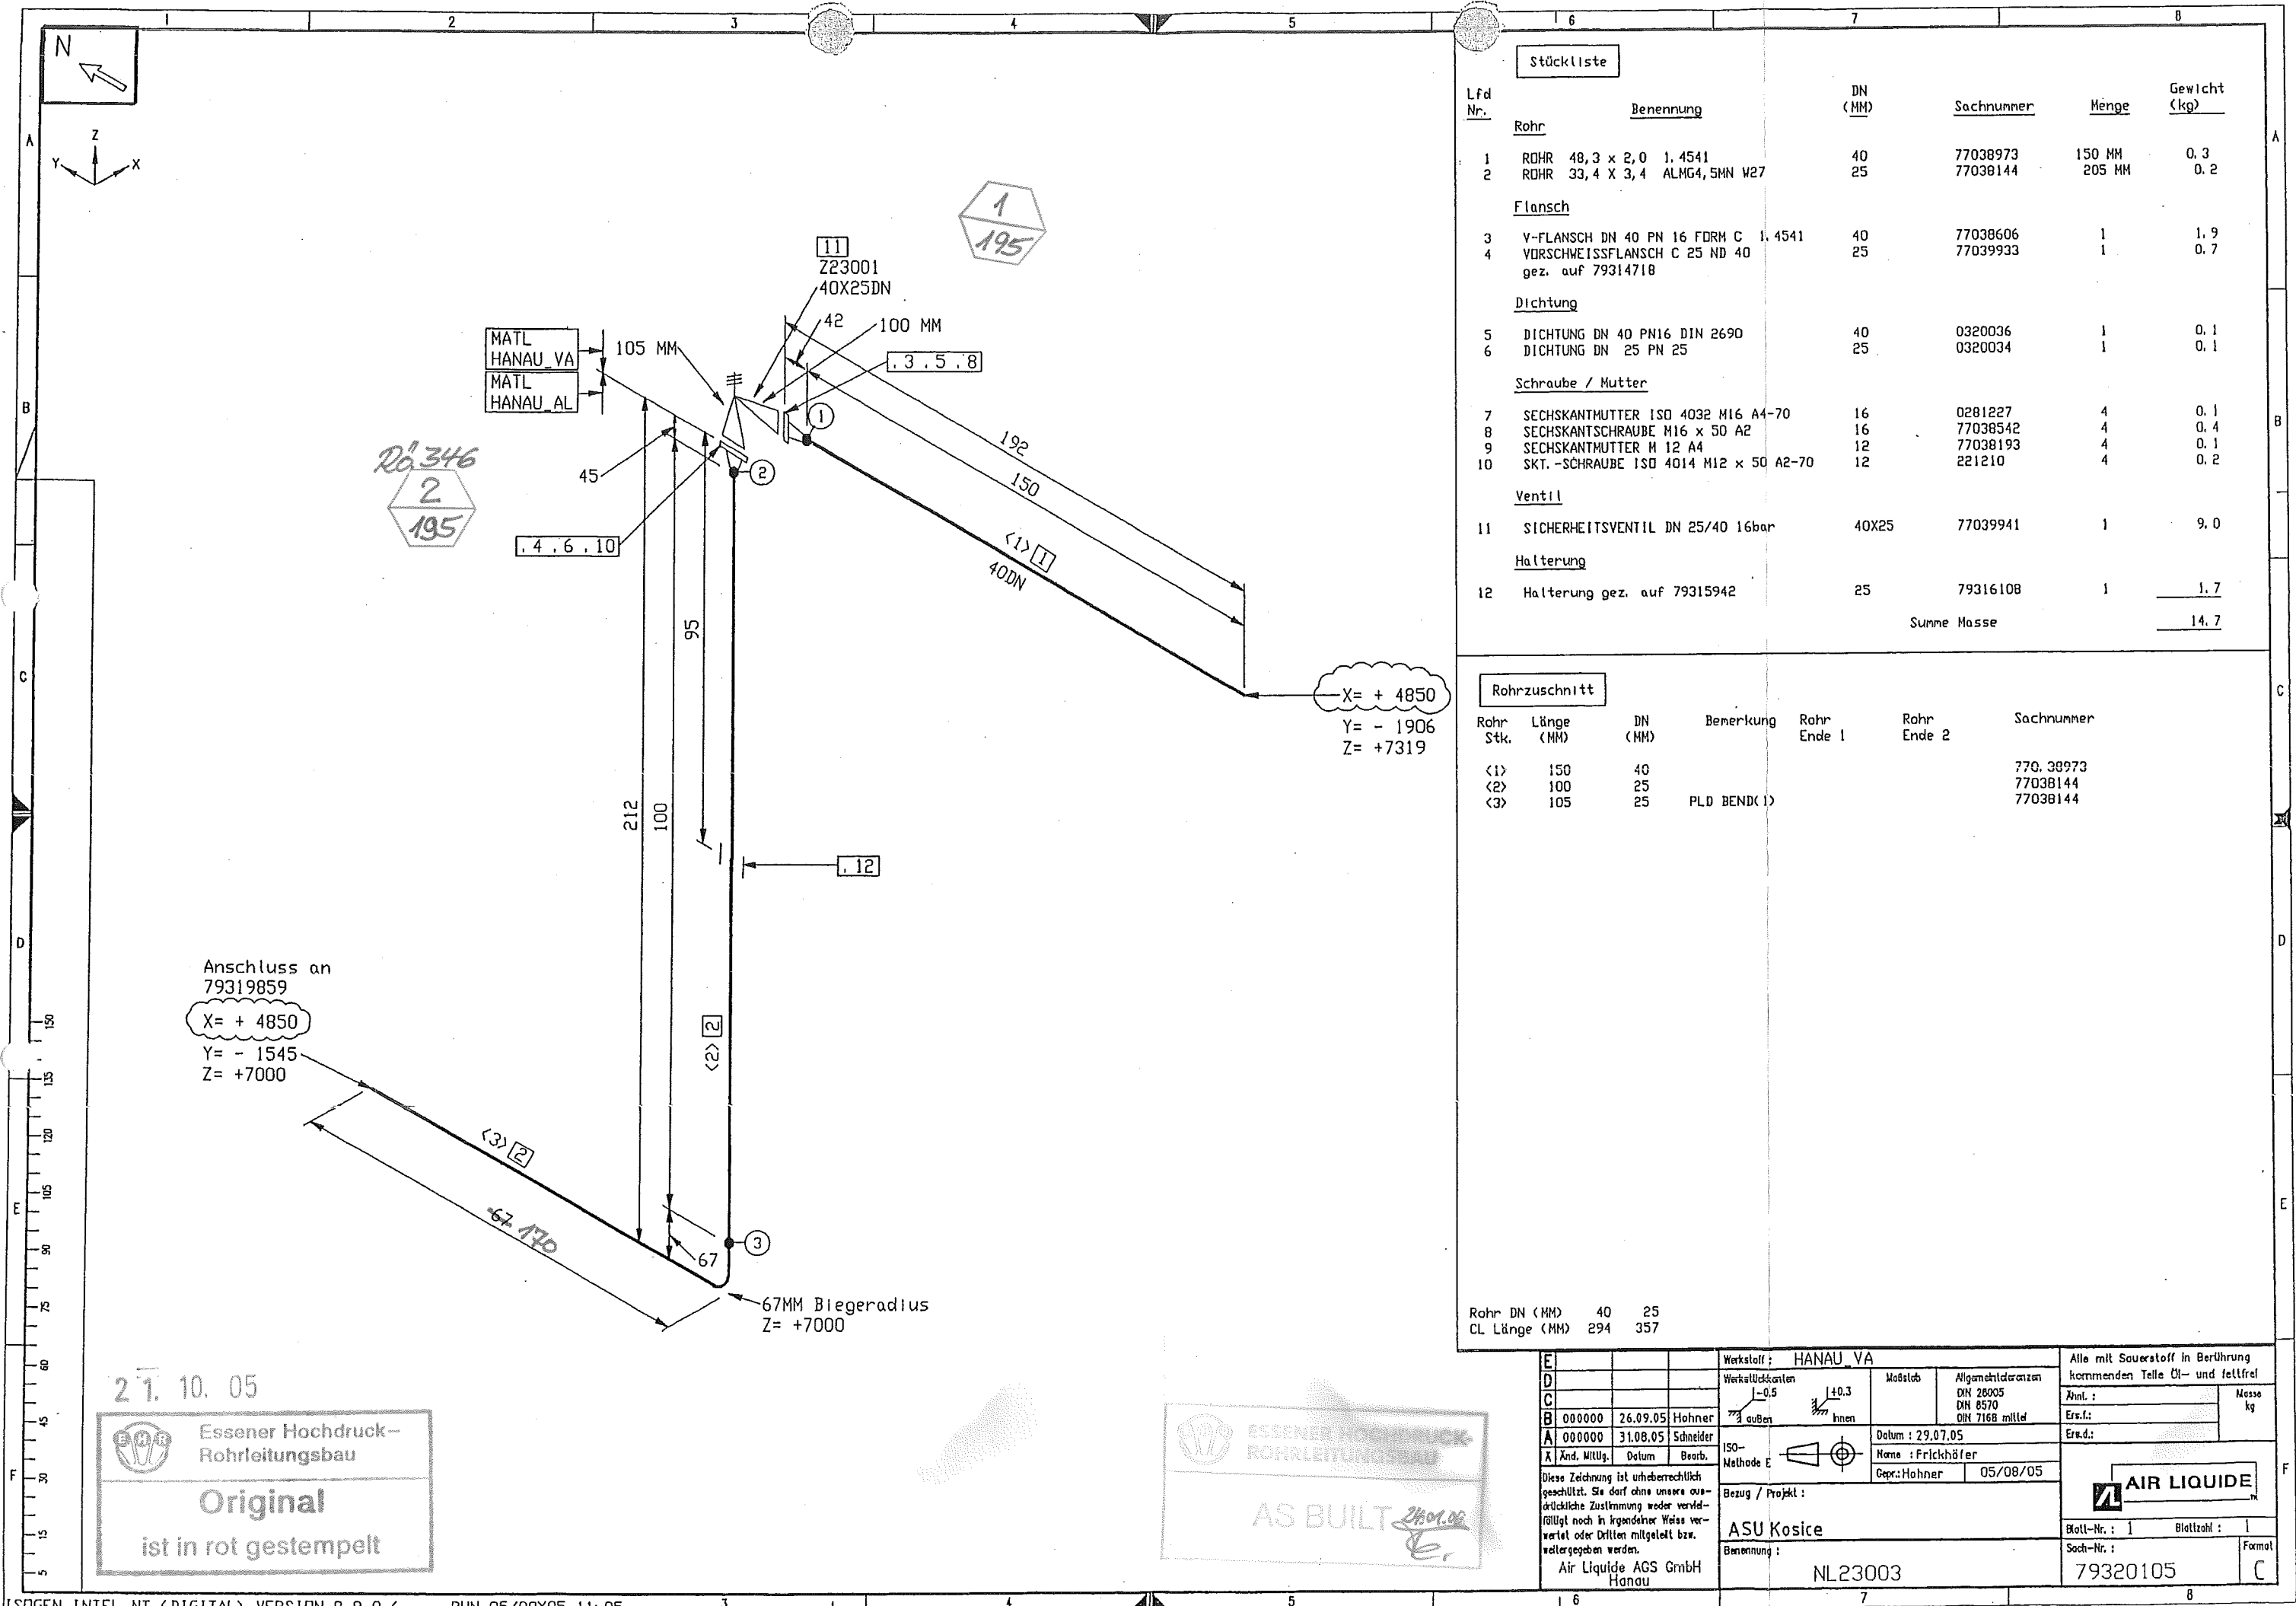

Stückliste					
Lfd Nr.	Benennung	DN (MM)	Sachnummer	Menge	Gewicht (kg)
Rohr					
1	ROHR 48,3 x 2,0 1.4541	40	77038973	150 MM	0.3
2	ROHR 33,4 x 3,4 ALMG4,5MN W27	25	77038144	205 MM	0.2
Flansch					
3	V-FLANSCH DN 40 PN 16 FORM C 1.4541	40	77038606	1	1.9
4	VORSCHWEISSFLANSCH C 25 ND 40 gez. auf 79314718	25	77039933	1	0.7
Dichtung					
5	DICHTUNG DN 40 PN16 DIN 2690	40	0320036	1	0.1
6	DICHTUNG DN 25 PN 25	25	0320034	1	0.1
Schraube / Mutter					
7	SECHSKANTMUTTER ISO 4032 M16 A4-70	16	0281227	4	0.1
8	SECHSKANTSCHRAUBE M16 x 50 A2	16	77038542	4	0.4
9	SECHSKANTMUTTER M 12 A4	12	77038193	4	0.1
10	SKT.-SCHRAUBE ISO 4014 M12 x 50 A2-70	12	221210	4	0.2
Ventil					
11	SICHERHEITSVENTIL DN 25/40 16bar	40X25	77039941	1	9.0
Halterung					
12	Halterung gez. auf 79315942	25	79316108	1	1.7
Summe Masse					14.7

Rohrzuschnitt						
Rohr Stk.	Länge (MM)	DN (MM)	Bemerkung	Rohr Ende 1	Rohr Ende 2	Sachnummer
<1>	150	40				770.38973
<2>	100	25				77038144
<3>	105	25	PLD BEND(1)			77038144

Rohr DN (MM) 40 25
CL Länge (MM) 294 357

27.10.05

 Essener Hochdruck-
Rohrleitungsbau
Original
ist in rot gestempelt

 ESSENER HOCHDRUCK-
ROHRLEITUNGSBAU
AS BUILT 24.01.06

E			Werkstoff: HANAU VA	Alle mit Sauerstoff in Berührung kommenden Teile Öl- und fettfrei	
D			Werkstückarten	Maßstab	Allgemeinhinweise
C			1-0.5	1+0.3	DIN 28005 DIN 8570 DIN 7168 mittel
B	000000	26.09.05	Hohner		Ant.: Ers.f.: Masse kg
A	000000	31.08.05	Schneider		Ers.f.:
X	Änd. Mitg.	Datum	Bearb.	ISO-Methode E	
Diese Zeichnung ist urheberrechtlich geschützt. Sie darf ohne unsere ausdrückliche Zustimmung weder vervielfältigt noch in irgendeiner Weise veröffentlicht oder Drillen mitgeteilt bzw. weitergegeben werden.			Datum: 29.07.05 Name: Frickhöfer Gepr.: Hohner 05/08/05		
Air Liquide AGS GmbH Hanau			Bezug / Projekt: ASU Kosice		
			Benennung: NL23003		
			Blatt-Nr.: 1 Blattzahl: 1		
			Sach-Nr.: 79320105		
			Formel: C		