
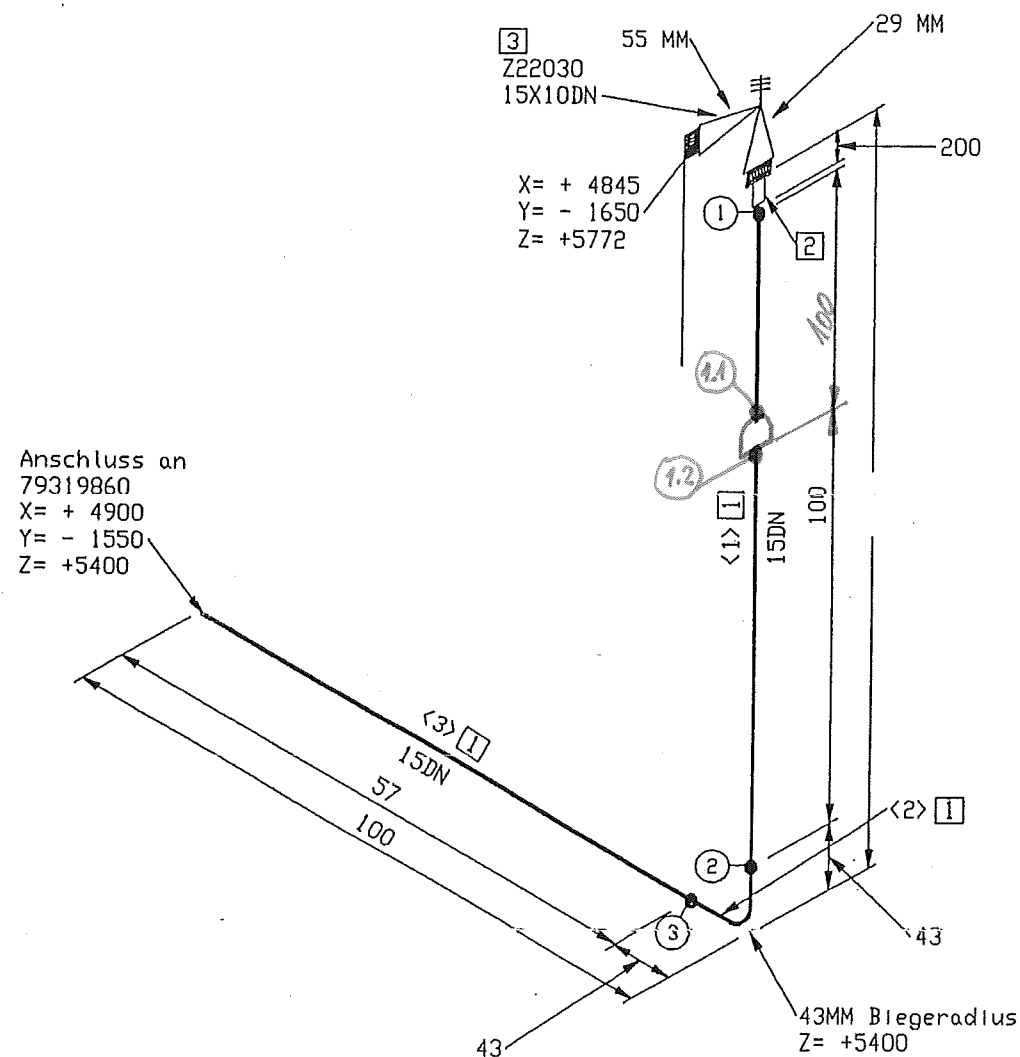
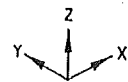


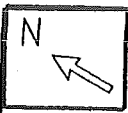

Stückliste

Lfd. Nr.	Benennung	DN (MM)	Sachnummer	Menge	Gewicht (kg)
1	Rohr 21,3 x 2,0 1.4541	15	0002063	225 MM	0.2
2	SV-ANSCHLUSS	15	793.11528	1	0.8
3	MG 84 - 16,0 BAR	15X10	792.55329	1	0.5
Summe Masse					1.5

Rohrzuschnitt

Rohr Stk.	Länge (MM)	DN (MM)	Bemerkung	Rohr Ende 1	Rohr Ende 2	Sachnummer
<1>	100	15	PLD BEND(1)			0002063
<2>	68	15				0002063
<3>	57	15				0002063

Rohr DN (MM) 15 10
CL Länge (MM) 454 55

27.10.05



Essener Hochdruck-
Rohrleitungsbau

Original
ist in rot gestempelt



AS BUILT 23.01.06

E				Werkstoff: HANAU VA	Alle mit Sauerstoff in Berührung kommenden Teile Öl- und fettfrei	
D				Werkstückkontrollen	Maßstab	Allgemeintoleranzen
C				1-0.5		DN 28005
B				3 außen		DN 6570
A						DN 7168 mittel
X	Änd. Mitgl.	Datum	Beorb.	ISO-Methode	Datum: 29.07.05	Ers.f.:
Diese Zeichnung ist urheberrechtlich geschützt. Sie darf ohne unsere ausdrückliche Zustimmung weder vervielfältigt noch in irgendeiner Weise weitergegeben werden.				Name: Frickhöfer	Ers.d.:	
Air Liquide AGS GmbH Hanau				Gepr.: Hahner	05/08/05	
Bezug / Projekt:				AIR LIQUIDE		
ASU Kosice				Blatt-Nr.: 1 Blattzahl: 1		
Benennung:				Sach-Nr.: 79320109		
DL61111				Formal: C		