

US STEEL KOSICE/SLOVAKIA
50.3023.01

CIRCUIT DIAGRAM
CONTROL PANEL

21.12.2006
H1011551
=E21.ASP
A00
KRAMBECK
KLUGEH

S =E21.ASP

/ A00

No.	Revision	Date	Name
04	AS BUILT SITE	01.12.06	KRA.
03	AS BUI. WORKS.	14.11.05	BER
02	HEATING	23.08.05	BER

025.011551- 5201 04

50.3023.01:000.701.XXX
COVERSHEET

DATE :	17.05.2005
DRAWN :	KRAMBECK
CHECK.:	KLUGE
NORM :	

Schutzvermerk nach DIN 34 beachten!

04
EVA.80
21.12.2006

04	AS BUILT SITE	17.05.2005	US STEEL KOSICE/SLOVAKIA
03	AS BUILT WORKS	14.11.05	BER Beorb KRAMBECK
02	HEATING	23.08.05	BER Bepr KLUGE
Zust.	Änderung	Datum	Norm
	Urspr.	Ers.f.	Ers.d.

2		3		4		5		6		7		8	
Auftraggeber- Unterlagennummer		Ersteller- Unterlagennummer		Änderungs- Zustand		Unterlagen-Kennzeichnung		Blatt		Benennung			
						Art / Zugehörigkeit		Zählnummer					
A	50.3023.01.000.701 .xxx	025.011551-5201 04		02	03	04	S =E21.ASP	A00	1	COVERSHEET			
	50.3023.01.000.701 .xxx	025.011551-5201 04		02	03	04	S =E21.ASP	A11		TABLE OF CONTENTS			
	50.3023.01.000.701 .xxx	025.011551-5201 04		02	03	04	S =E21.ASP	A12		TABLE OF CONTENTS			
	50.3023.01.000.701 .xxx	025.011551-5201 04		02	03	04	S =E21.ASP	B01	4	BLOCK DIAGRAM			
B	50.3023.01.000.701 .xxx	025.011551-5201 04		02	03	04	S =E21.ASP	D01	5	HEATING CB AND ISOLATOR			
	50.3023.01.000.701 .xxx	025.011551-5201 04		02	03	04	S =E21.ASP	D02	6	HEATING, SOCKET		230V AC CIRCUIT DIAGRAM	
	50.3023.01.000.701 .xxx	025.011551-5201 04		02	03	04	S =E21.ASP	G01	7	BUS WIRES DIRECT VOLTAGE			
	50.3023.01.000.701 .xxx	025.011551-5201 04		02	03	04	S =E21.ASP	L01	8	MOTOR VOLTAGE CIRCUIT BREAKER			
C	50.3023.01.000.701 .xxx	025.011551-5201 04		02	03	04	S =E21.ASP	L02	9	MOTOR VOLTAGE ISOLATOR			
	50.3023.01.000.701 .xxx	025.011551-5201 04		02	03	04	S =E21.ASP	M01	10	CONTROL CIRCUIT BREAKER			
	50.3023.01.000.701 .xxx	025.011551-5201 04		02	03	04	S =E21.ASP	M02	11	BLOCKING CIRCUIT BREAKER			
	50.3023.01.000.701 .xxx	025.011551-5201 04		02	03	04	S =E21.ASP	M03	12	ISOLATOR			
D	50.3023.01.000.701 .xxx	025.011551-5201 04		02	03	04	S =E21.ASP	M04	13	ISOLATOR			
	50.3023.01.000.701 .xxx	025.011551-5201 04		02	03	04	S =E21.ASP	M05	14	ISOLATOR			
	50.3023.01.000.701 .xxx	025.011551-5201 04		02	03	04	S =E21.ASP	M06	15	ISOLATOR			
	50.3023.01.000.701 .xxx	025.011551-5201 04		02	03	04	S =E21.ASP	M07	16	ISOLATOR			
E	50.3023.01.000.701 .xxx	025.011551-5201 04		02	03	04	S =E21.ASP	P01	17	OPENING INHIBIT			
	50.3023.01.000.701 .xxx	025.011551-5201 04		02	03	04	S =E21.ASP	Q01	18	AUXILIARY VOLTAGE EQUIPMENT			
	50.3023.01.000.701 .xxx	025.011551-5201 04		02	03	04	S =E21.ASP	Q02	19	INPUTS/OUTPUTS 6MB52			
	50.3023.01.000.701 .xxx	025.011551-5201 04		02	03	04	S =E21.ASP	Q03	20	INPUTS/OUTPUTS 6MB52			
F	50.3023.01.000.701 .xxx	025.011551-5201 04		02	03	04	S =E21.ASP	Q04	21	INPUTS/OUTPUTS 6MB52			
	50.3023.01.000.701 .xxx	025.011551-5201 04		02	03	04	S =E21.ASP	Q05	22	INPUTS/OUTPUTS 6MB52			
	50.3023.01.000.701 .xxx	025.011551-5201 04		02	03	04	S =E21.ASP	Q06	23	INPUTS/OUTPUTS 6MB52			
	50.3023.01.000.701 .xxx	025.011551-5201 04		02	03	04	S =E21.ASP	Q07	24	INPUTS/OUTPUTS 8TK			
	50.3023.01.000.701 .xxx	025.011551-5201 04		02	03	04	S =E21.ASP	Q08	25	INPUTS/OUTPUTS 8TK			
	50.3023.01.000.701 .xxx	025.011551-5201 04		02	03	04	S =E21.ASP	Q09	26	INPUTS/OUTPUTS 8TK			
	50.3023.01.000.701 .xxx	025.011551-5201 04		02	03	04	S =E21.ASP	Q10	27	POSITION INDICATION EQUIPMENT			
	50.3023.01.000.701 .xxx	025.011551-5201 04		02	03	04	S =E21.ASP	Q11	28	POSITION INDICATION EQUIPMENT			
	50.3023.01.000.701 .xxx	025.011551-5201 04		02	03	04	S =E21.ASP	Q12	29	POSITION INDICATION EQUIPMENT			
	50.3023.01.000.701 .xxx	025.011551-5201 04		02	03	04	S =E21.ASP	R01	30	MESSAGES			
	50.3023.01.000.701 .xxx	025.011551-5201 04		02	03	04	S =E21.ASP	R02	31	MESSAGES			
	50.3023.01.000.701 .xxx	025.011551-5201 04		02	03	04	S =E21.ASP						
AS BUILT SITE 17.05.2005		US STEEL KOSICE/SLOVAKIA				TABLE OF CONTENTS		150.3023.01.000.701.xxx		S =E21.ASP		/ A11	
AS BUJ. WORKS. 14.11.05		BER BEORBI KRAMBECK										Blatt	
HEATING 23.08.05		BER GEPR. KLUGE										025.011551-5201 04	
Zust. Änderung Datum Name/ Norm		Urspr.: Ersf.: Ersf.:		4		5		6		7		8	

Schutzvermerk nach DIN 34 beachten!

KRAMBECK
KLUEH
601
E21.ASP

21.12.2006
HJ011551
E21.ASP

PROTECTION PANEL

CONTROL PANEL

04	AS BUILT SITE	12.05	KRA	Datum	17.05.2005	US STEEL KOSICE/SLOVAKIA
03	AS BUI. WORKS	14.11.05	BER	Bearb	KRAMBECK	50.3023.01
02	HEATING	23.08.05	BER	Gepr.	KLUGE	
Zust.	Anderung	Datum	Name	Norm	Urspr.:	Ers.f.:



BUS Wires DIRECT VOLTAGE

50.3023.01.000.701.xxx

S-E21.ASP


Bi0117
58BL

=E21.ASR
+ASR

+ASP21

220V DC	E21.ASR/601.2	+L1.11/1	-X1 1	+L1.11
	E21.ASR/601.3	-L1.11/1	-X1 4	-L1.11
	E21.ASR/601.5	+L1.31/1	-X1 8	+L1.21
220V DC	E21.ASR/601.6	-L1.21/1	-X1 11	-L1.21
	E21.ASR/601.8	+L1.31/1	-X1 15	+L1.31J
220V DC	E21.ASR/601.9	-L1.31/1	-X1 17	-L1.31
	E21.ASR/602.2	+L1.41/1	-X1 19	+L1.41
220V DC	E21.ASR/602.3	-L1.41/1	-X1 26	-L1.41
	E21.ASR/601.3	+L1.12/1	-X1 71	+L1.12
220V DC	E21.ASR/601.4	-L1.12/1	-X1 73	-L1.12
	E21.ASR/601.7	+L1.32/1	-X1 75	+L1.32
220V DC	E21.ASR/601.7	-L1.32/1	-X1 77	-L1.32
	E21.ASR/601.7	+L1.4/1	-X1 282	+L1.4
220V DC	E21.ASR/602.7	-L1.4/1	-X1 284	-L1.4

-X1 3	+L1.11/1	/NO1.1
-X1 6	-L1.11/1	/NO1.1
-X1 10	+L1.31/1	/NO3.1
-X1 13	-L1.21/1	/NO1.1
-X1 16	+L1.31/1	/NO3.1
-X1 18	-L1.31/1	/NO3.1
-X1 20	+L1.41/1	/NO1.1
-X1 27	-L1.41/1	/NO1.1
-X1 72	+L1.12/1	/LO1.1
-X1 74	-L1.12/1	/LO1.1
-X1 76	+L1.32/1	/LO2.1
-X1 78	-L1.32/1	/LO2.1

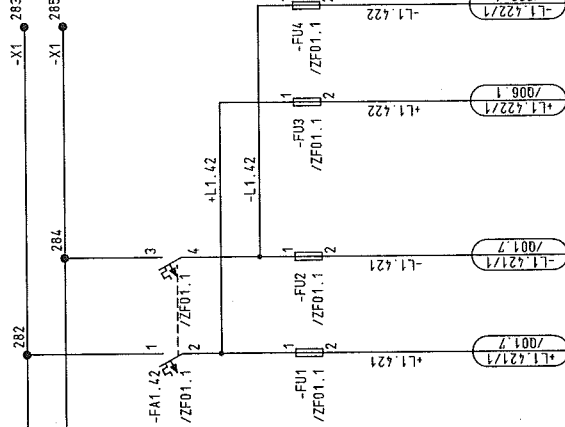

Schutzvermerk nach DIN 34 beachten!

KRAMBECK
HJ011551
E21 ASP
KLUGEH
MOT

21.12.2008

04

AS BUILT SITE

16.11.05

BER

Gebr. KRAMBECK

HEATING

23.08.05

BER

Gebr. KLUGE

Urspr.

Ers.f.

Norm

2

3

4


361

362

363

Schutzvermerk nach DIN 34 beachten!

KRAMBECK
KLÜGEH
HJ011551
E21.ASP
21.12.2006

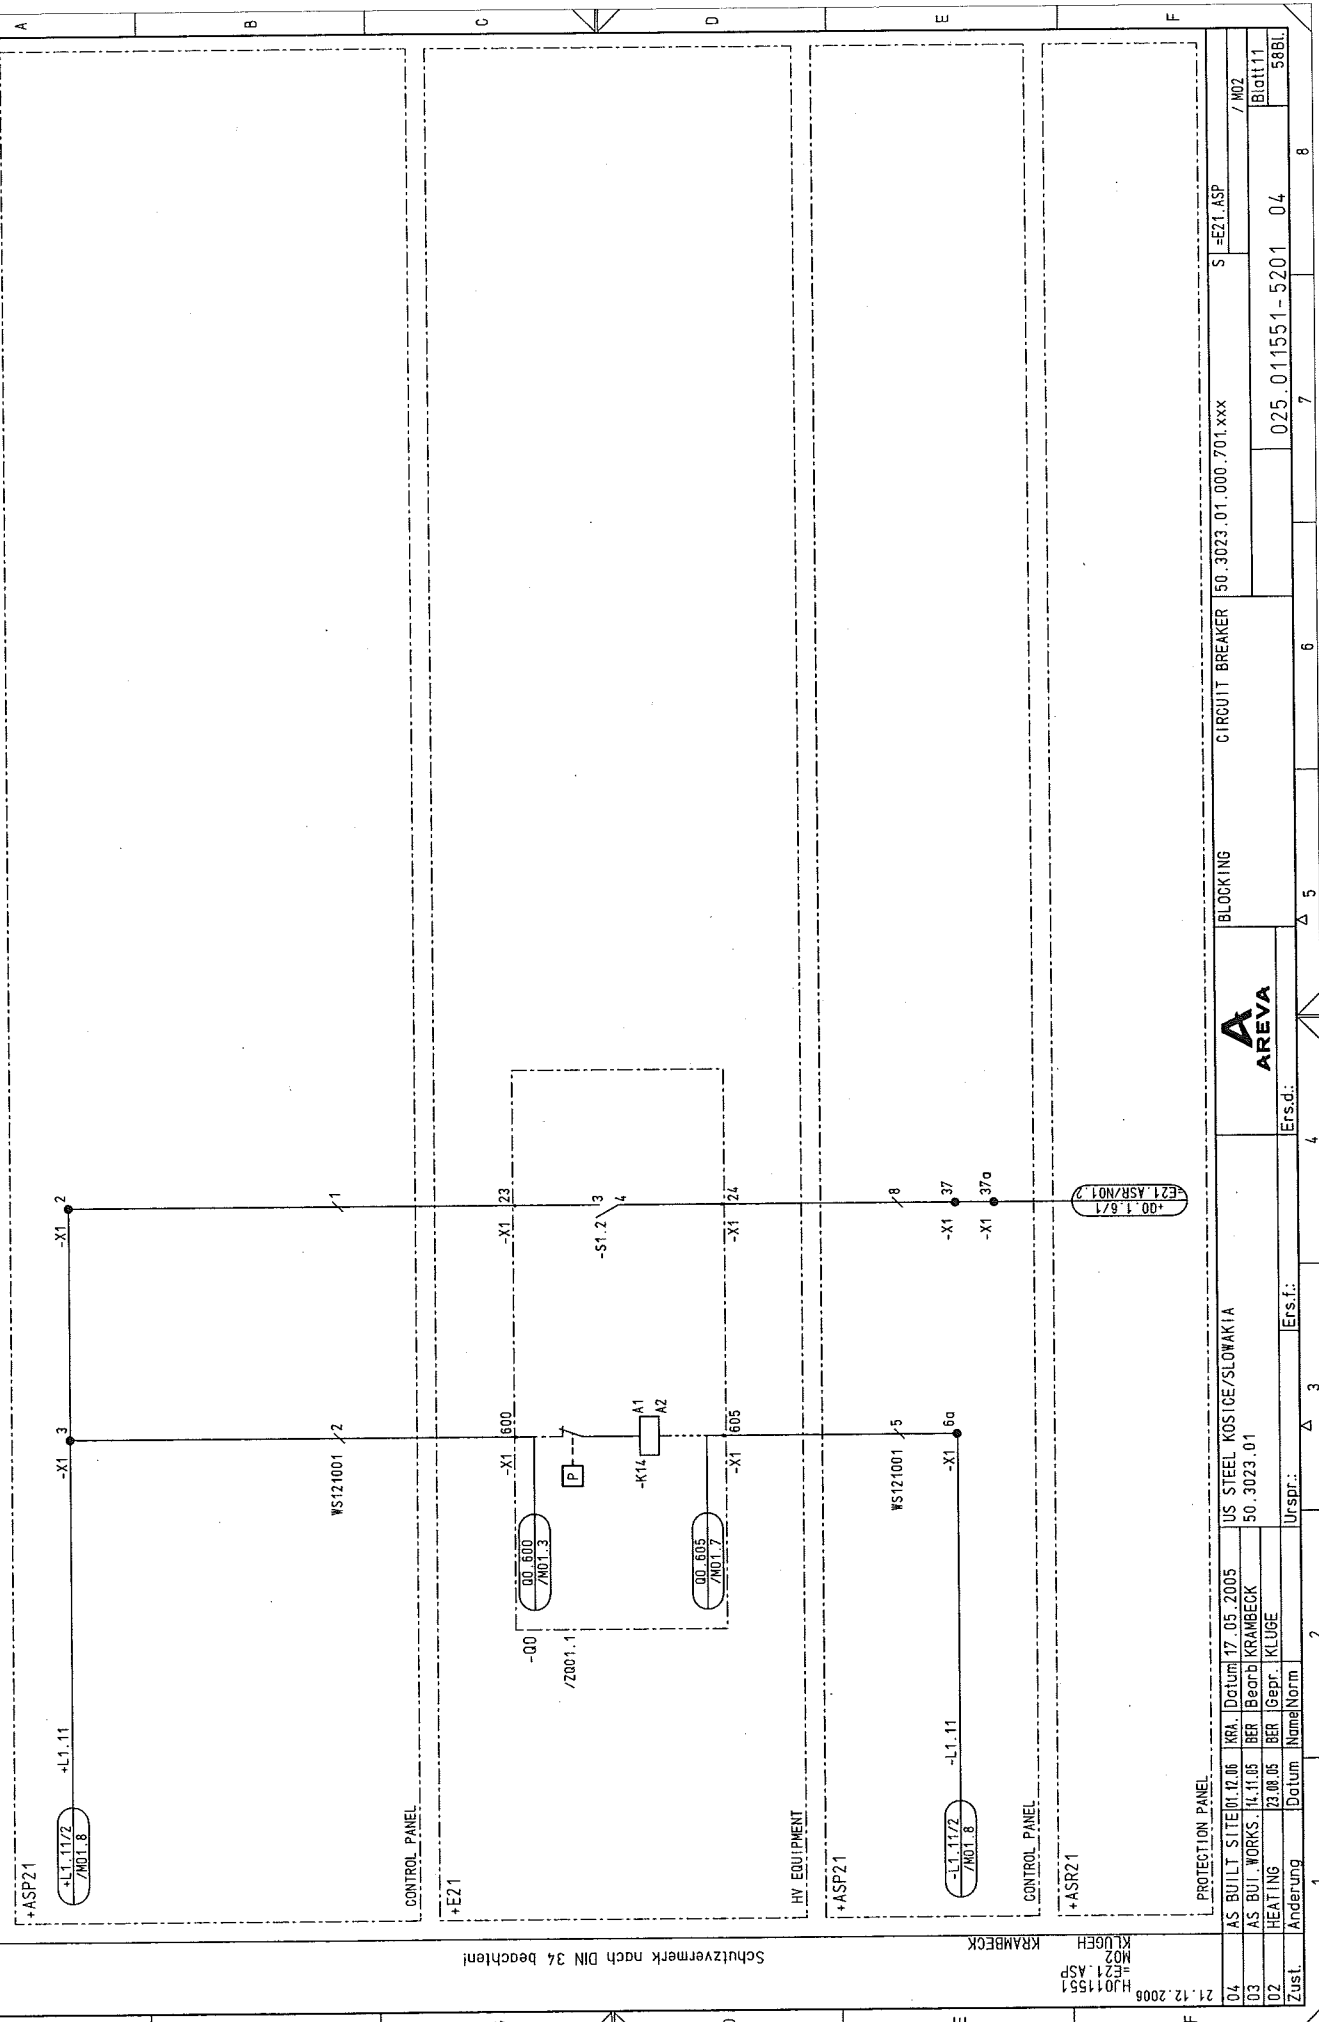


Zust.		Anderung	1	2	3	4	5	6	7	8
HEATING		23.08.05	BER	Gepr.	KLÜGE	Ers.f.:		Ers.d.:		58BL
AS BUILT WORKS		14.11.05	BER	Gepr.	KRAMBECK	50.3023.01		025.011551-5201		04
KRA. Datum		17.05.2005	US STEEL KOSICE/SLOVAKIA		BLOCKING		CIRCUIT BREAKER		S -E21.ASP	
04		17.05.2005		150.3023.01.000.701.xxx		/ NO2		Biot11		8

Schutzvermerk nach DIN 34 beachten!

HJ011551
=E21.ASP
KRAMBECK
KLÜBCH
MO3

21.12.2006

04	AS BUILT SITE/12.05	KRA.	Datum 17.05.2005	US STEEL KOSICE/SLOWAKIA	CONTROL	ISOLATOR	50.3023.01.000.701.xxx	S	-E21.ASP	/ NO3
03	AS BUILT WORKS/14.11.05	BER	Bearb KRAMBECK	50.3023.01						
02	HEATING	23.08.05	BER	Gepr. KLÜBE						
Zust.	Änderung	Datum	Name/Norm	Ur.spr.:	Ers.f.:	Ers.d.:	025.011551-5201	04	58BL	Blatt 12
1	2	3	4	5	6	7	8			

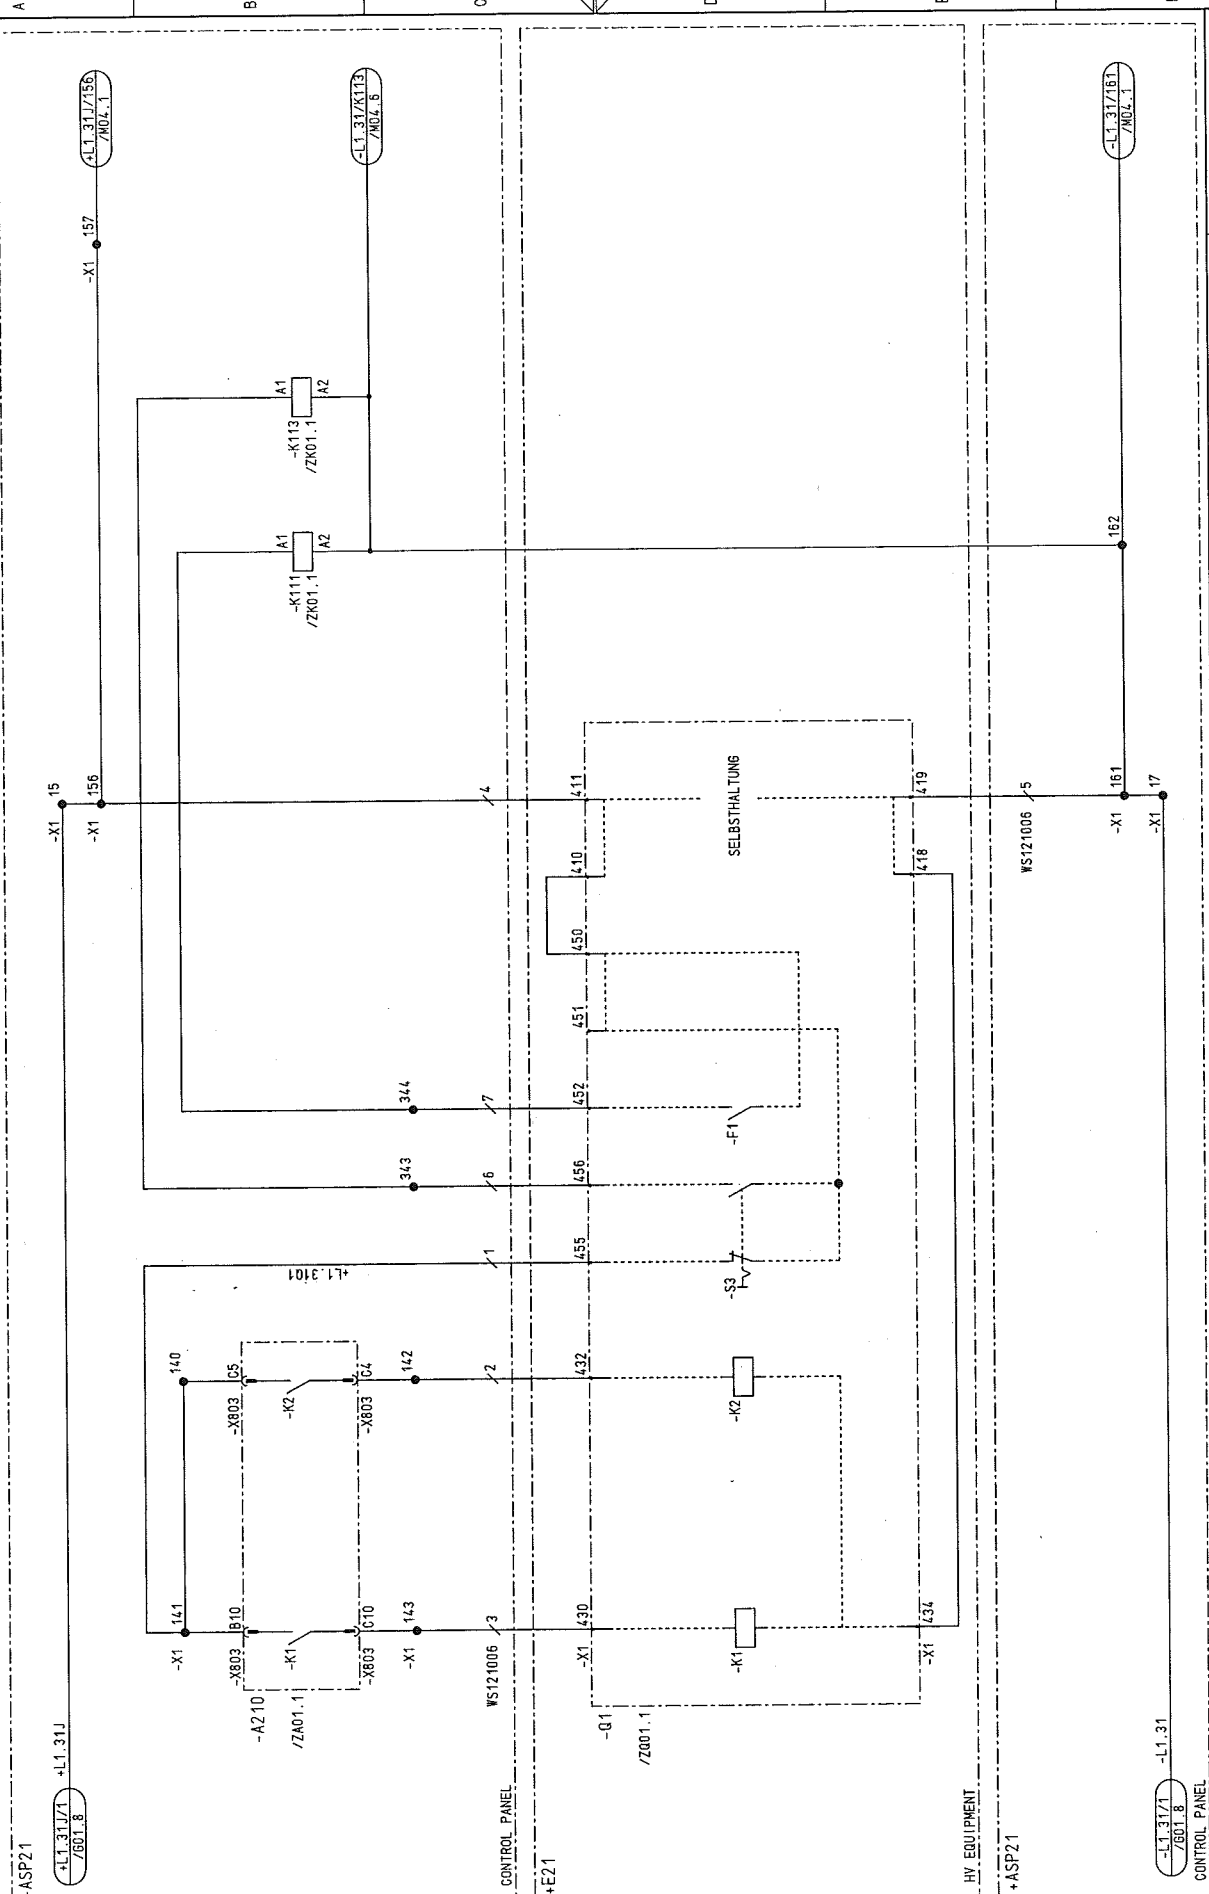

Schutzvermerk nach DIN 34 beachten!

HJ011551
=E21 ASP
KLÜBER
MOL

KRAMBECK

21.12.2006

04 AS BUILT SITE 01.12.06 KRA Datum 17.05.2005

03 AS BUILT WORKS 14.11.05 BER Bearb KRAMBECK

02 HEATING 23.06.05 BER Gepr KLUGE

Zust. Änderung Datum Name Norm Urspr. Ers.f. Ers.d.

CONTROL PANEL

US STEEL KOSICE/SLOVAKIA

50.3023.01

ISOLATOR

50.3023.01.000.701.xxx

S =E21 ASP

/ MOL

Blatt 13

58BI

025.011551-5201 04

7

8

6

5

4

3

2

1


Schutzvermerk nach DIN 34 beachten!

H3011551
E21 ASP
KRAMBECK
KLÜGEH

21.12.2006

04	AS BUILT SITE	14.12.06	KRA.	Datum	17.05.2005	US STEEL KOSICE/SLOWAKIA	CONTROL	ISOLATOR	50.3023.01.000.7701.xxx	S	E21.ASP	/ M05
03	AS BUILT WORKS	14.11.05	BER	Gepr.B	KRAMBECK	50.3023.01						Blatt 14
02	HEATING	23.08.05	BER	Gepr.	KLÜGE				025.011551-5201	04		58BL
Zust.	Änderung	Datum	Norm	Urspr.	Ers.f.	Ers.d.						
1												
2												
3												
4												
5												
6												
7												
8												

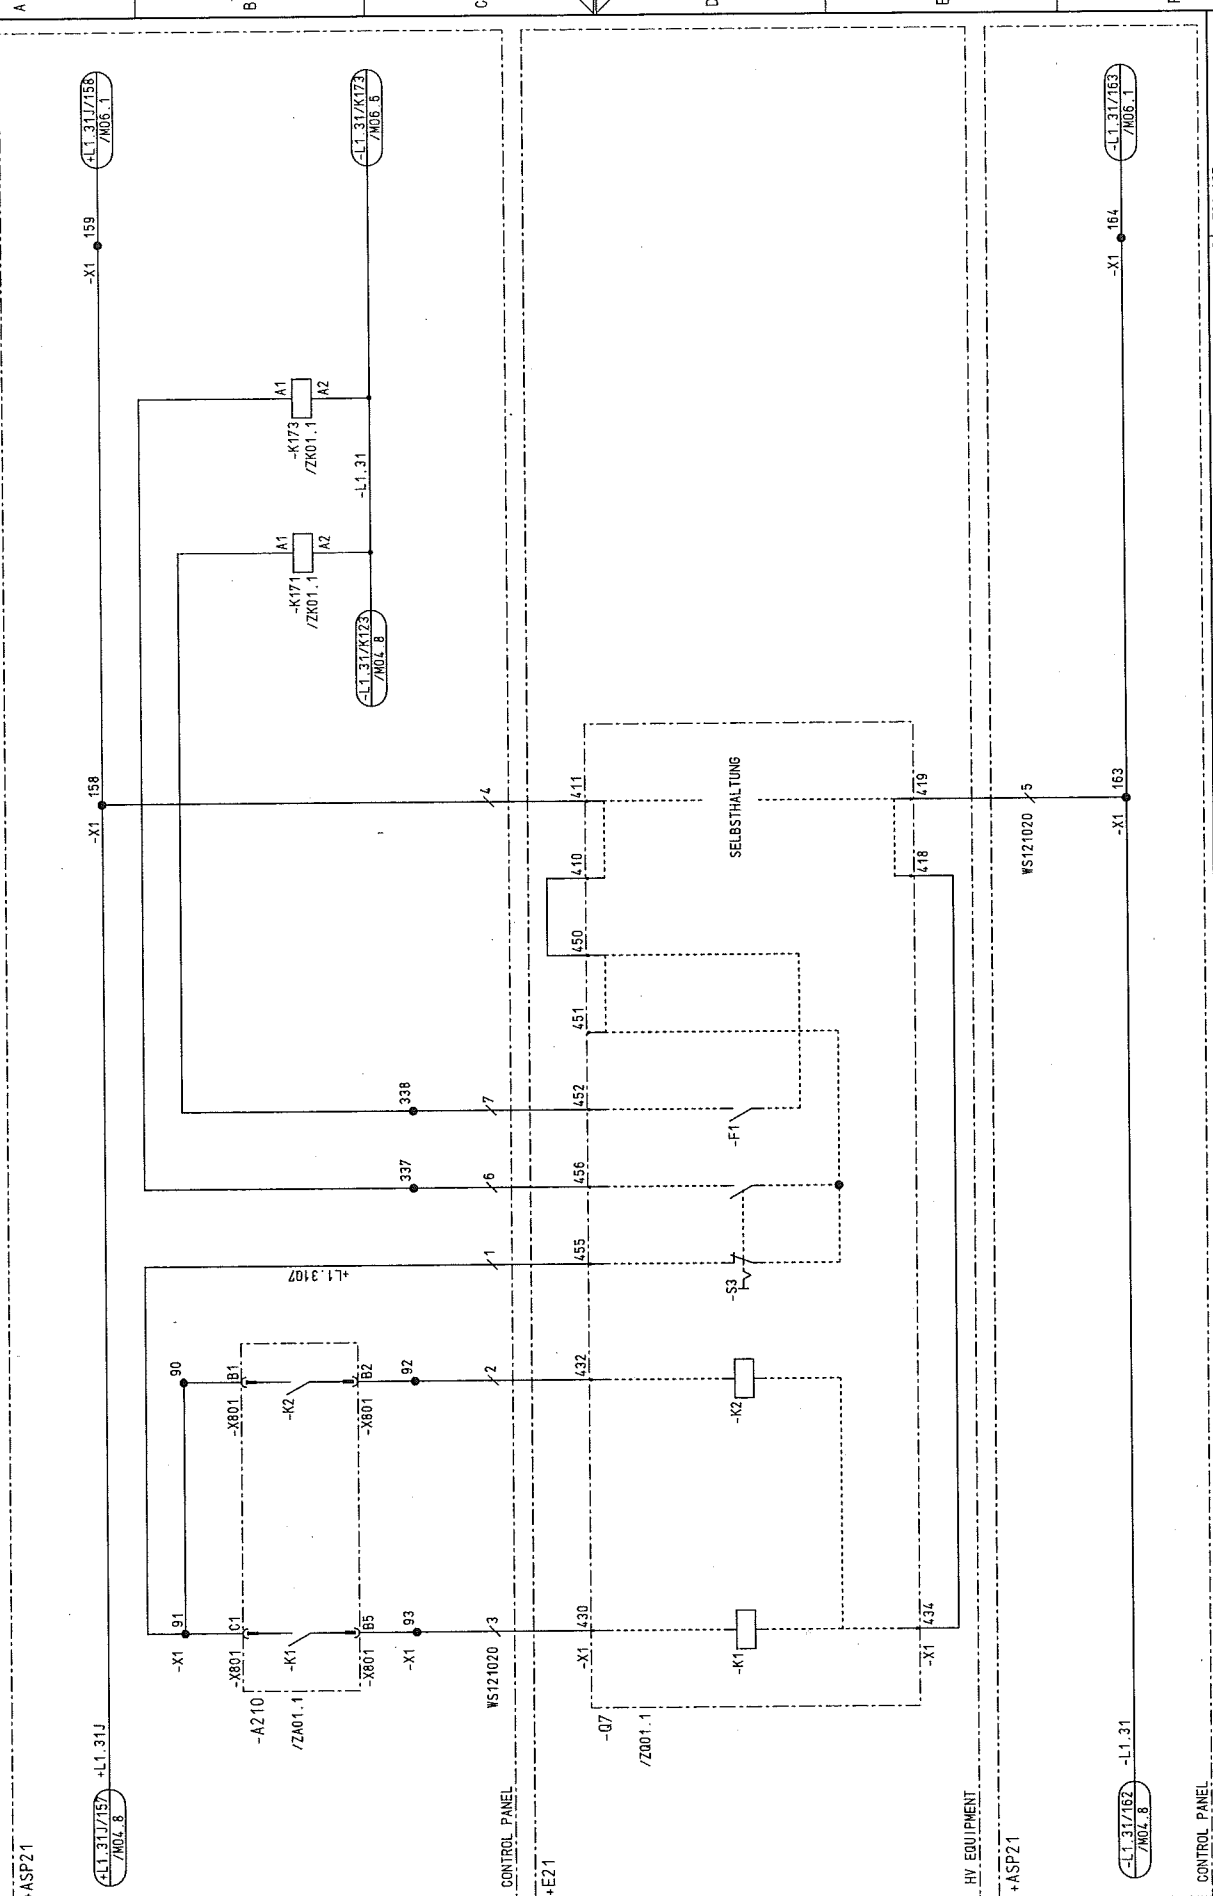

Schutzvermerk nach DIN 34 beachten!

HJ011551
=E21.ASP
KLUGEH
M06

KRAMBECK

21.12.2008

04

03

02

Zust.

Änderung

Heating

AS BUILT WORKS

US STEEL KOSICE/SLOWAKIA

CONTROL PANEL

ISOLATOR

150.3023.01.000.701.xxx

S=E21.ASP

Blot15

588L

025.011551-5201 04

07

6

5

4

3

2

1



Schutzvermerk nach DIN 34 beachten!

HJ011551
E21 ASP
KLUGEH

KRAMBECK

21.12.2006

04	AS BUILT SITE	12.05	KRA	Datum	17.05.2005	US STEEL KOSICE/SLOWAKIA	CONTROL	ISOLATOR	50.3023.01.000.7701.xxx	S	E21 ASP	8
03	AS BUILT WORKS	14.11.05	BER	Beauftragter	KRAMBECK	50.3023.01						7
02	HEATING	23.08.05	BER	Gepr.	KLUGE							6
Zust.	Änderung	Datum	Norm	Urspr.	Ers.f.	Ers.d.			025.011551-5201	04		5
												4
												3
												2
												1

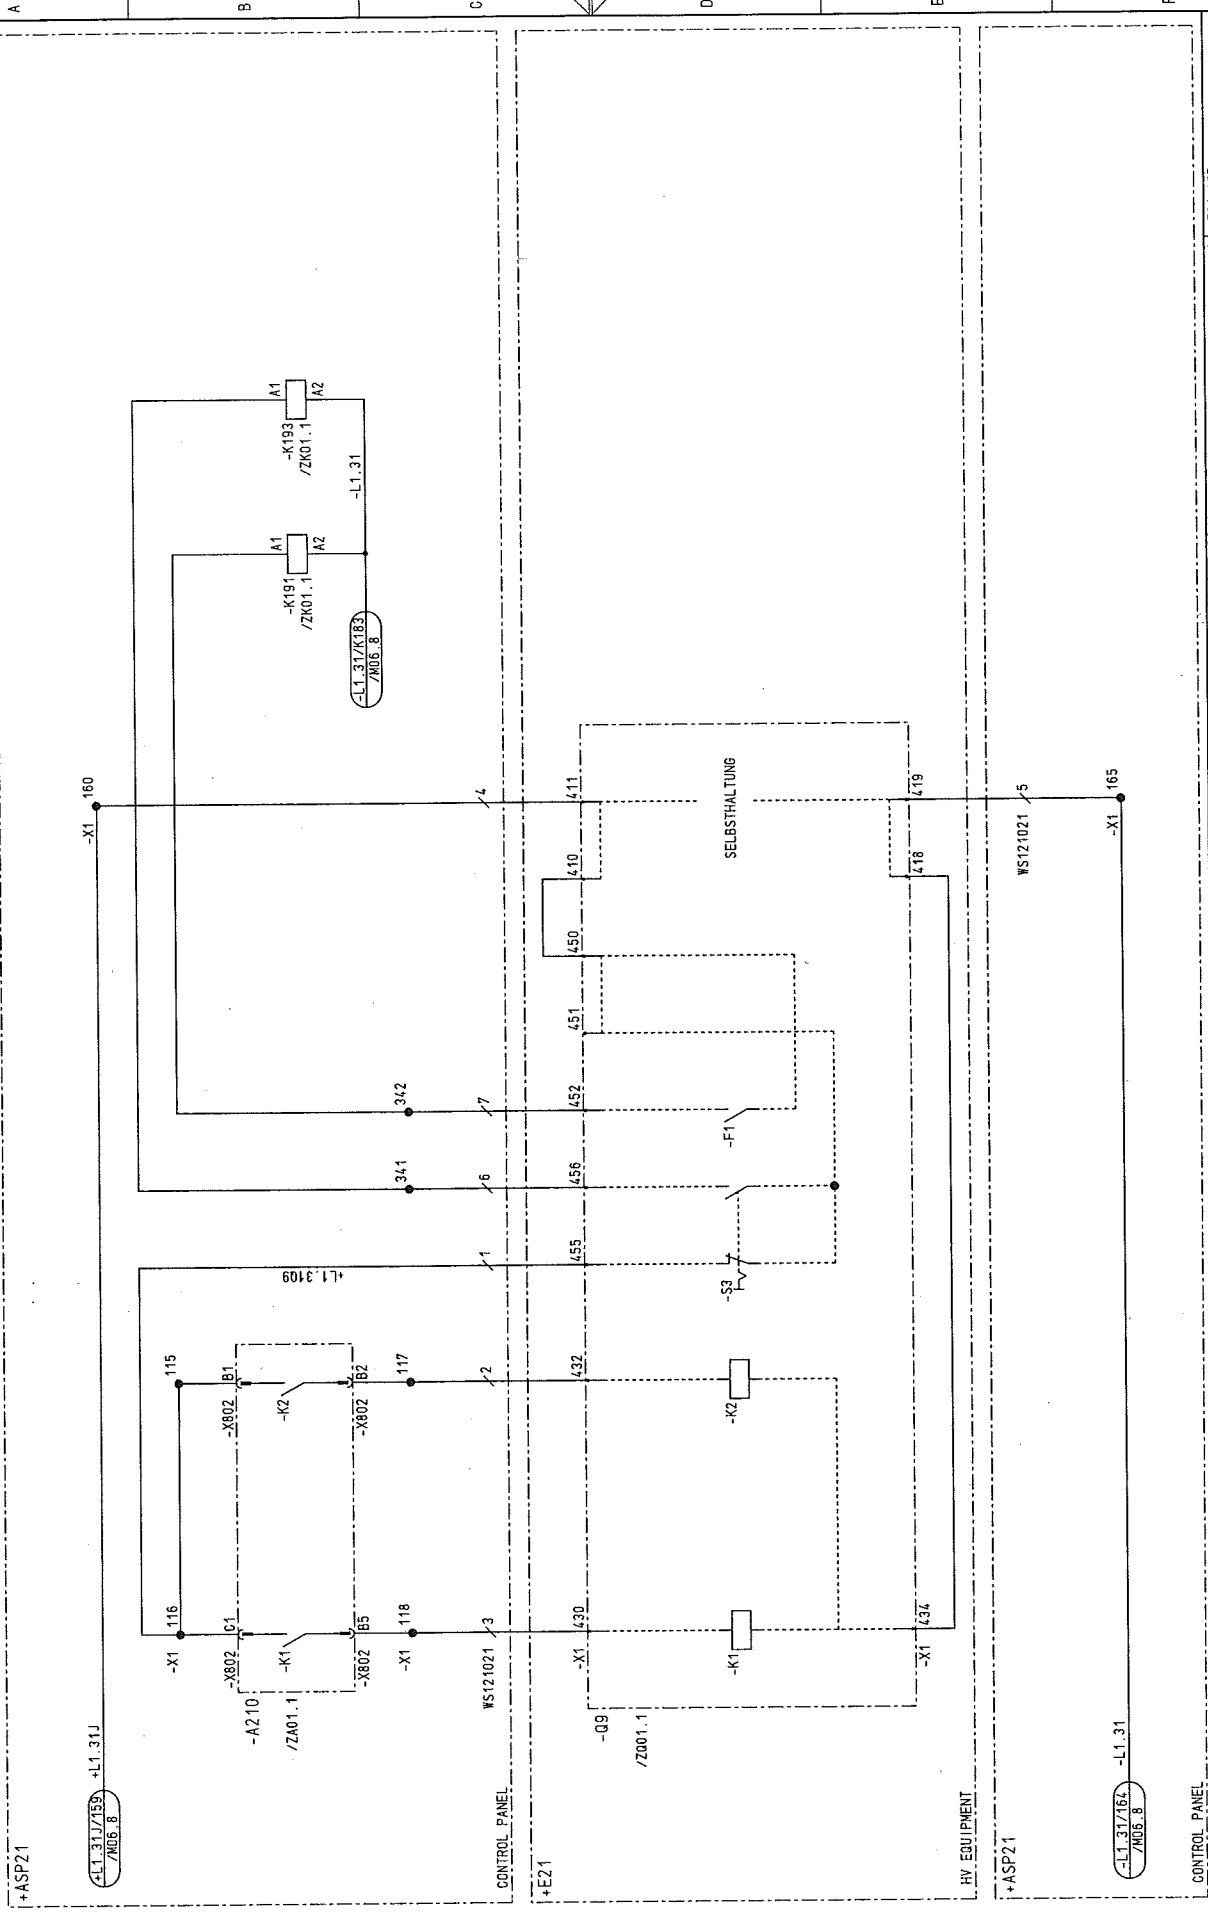

+ASP21

-L1.31/153
/M05.8

-X1


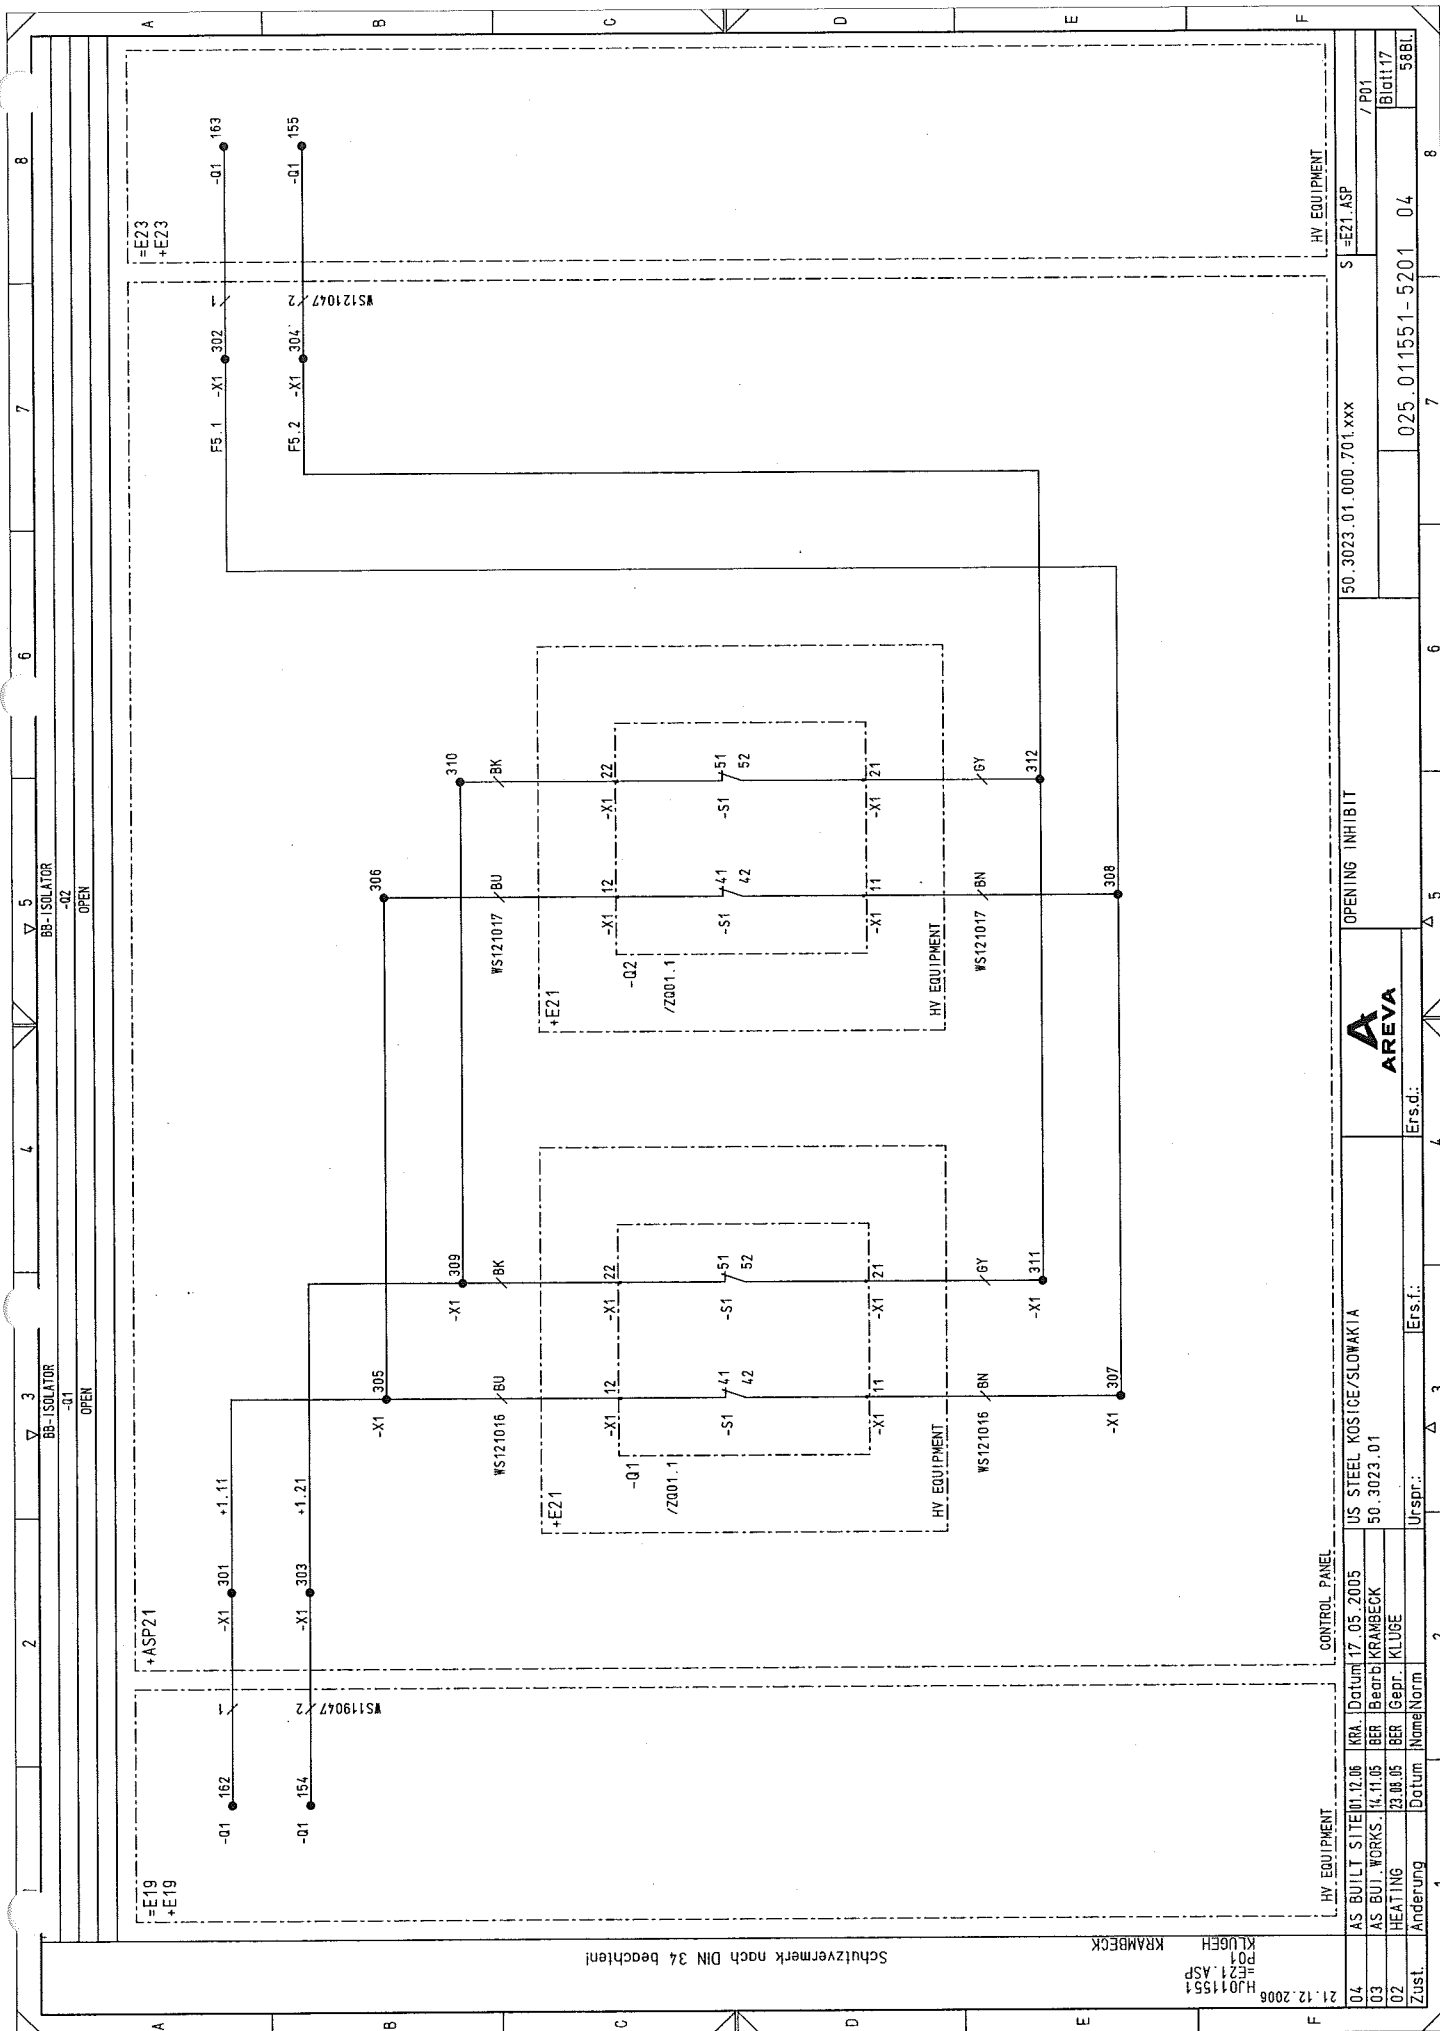

21.12.2006 HJ011551
 KLUEH
 E21 ASP
 KRAMBECK

Schaltvermerk nach DIN 34 beachten!

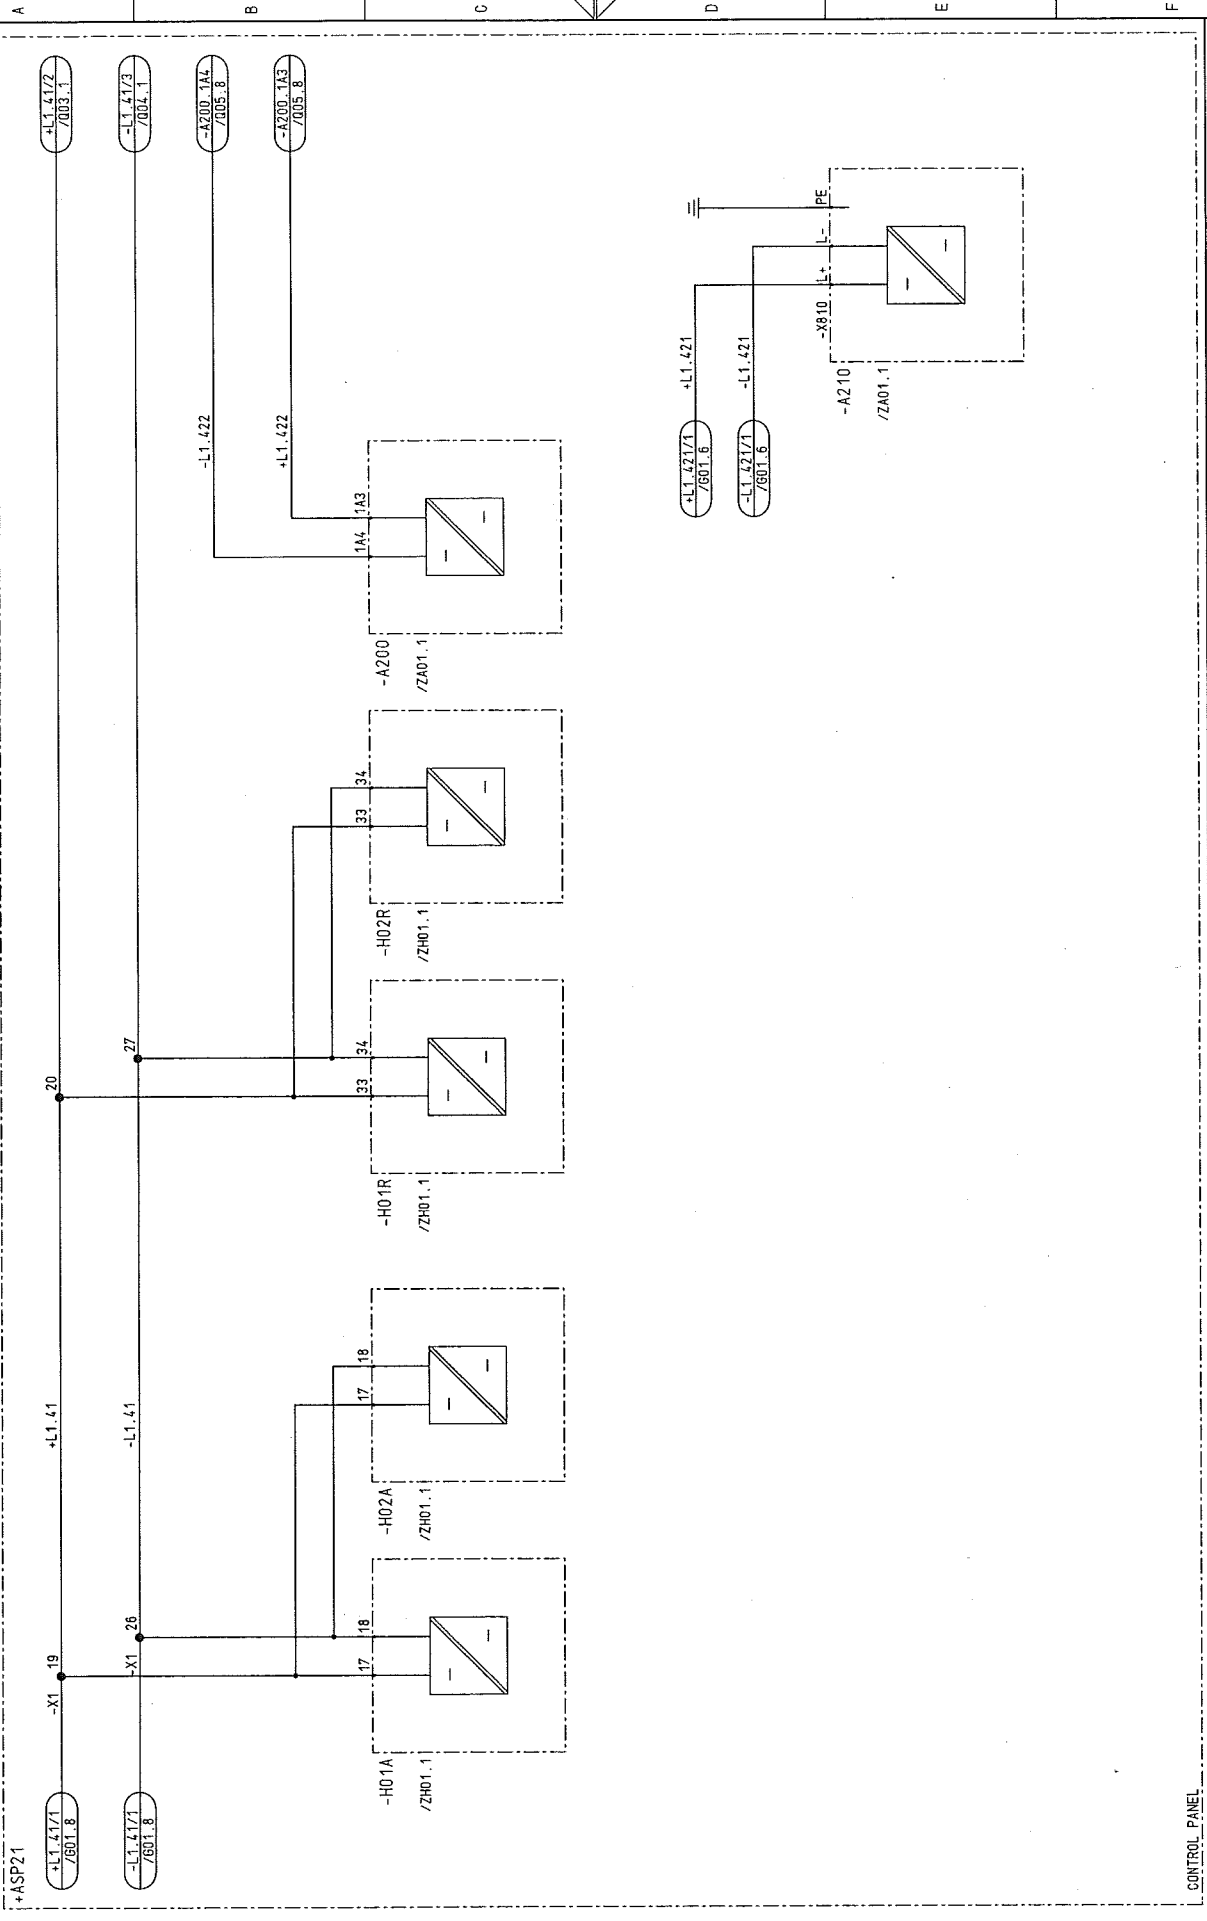

CONTROL PANEL

04	AS BUILT SITE	01.12.06	KRA	Datum	17.05.2005	US STEEL KOSTICE/SLOWAKIA	AUXILIARY VOLTAGE EQUIPMENT	50.3023.01.000.701.xxx	S	E21 ASP	8
03	AS BUI. WORKS	14.11.05	BER	Bearb	KRAMBECK	50.3023.01					
02	HEATING	23.09.05	BER	Gepr.	KLUE						
Zust.	Änderung	Datum	Name	Norm	Urspr.	Ers.f.	Ers.d.	025.011551-5201	04	58BL	8

Schutzvermerk nach DIN 34 beachten!

HJ011551
=E21 ASP
KLÜGE

KRAMBECK

21.12.2006

04	AS BUILT SITE	12.06.1994	Datum	17.05.2005	US STEEL KOSICE/SLOWAKIA	50.3023.01.000.701.xxx	S	E21 ASP	/ 002
03	AS BUILT WORKS	14.11.05	BER	Bearb	KRAMBECK	50.3023.01			
02	HEATING	12.08.05	BER	Bepr.	KLÜGE				
Zust.	Änderung	Datum	Name	Norm	Urspr.	Ers.f.			
1									
2									
3									
4									
5									
6									
7									
8									

+ASP21

+L1.41/202
/004.1

212a

212

202a

202

-X1

+L1.41

-A210

/ZA01.1

-X801

A3

-K10 OPEN

-K9 CLOSED

-K12 OPEN

-K11 CLOSED

-X801 A8

-X801 A7

-X801 A10

-X801 A9

-X801 A3




Schutzvermerk nach DIN 34 beachten!

KRAMBECK
KLUEGE
006

HJ011551
=E21 ASP

21.12.2006


04	AS BUILT SITE	12.06	KRA	Datum	17.05.2005	US STEEL KOSICE/SLOVAKIA	50.3023.01
03	AS BUILT WORKS	12.11.05	BER	Beauftragter	KRAMBECK		
02	HEATING	23.08.05	BER	Gepr.	KLUEGE		
Zust.	Änderung	Datum	Name	Norm	Ur-spr.	Ers.f.	Ers.d.



INPUTS/OUTPUTS 6MB52

S=E21.ASP

Blatt 123
588L

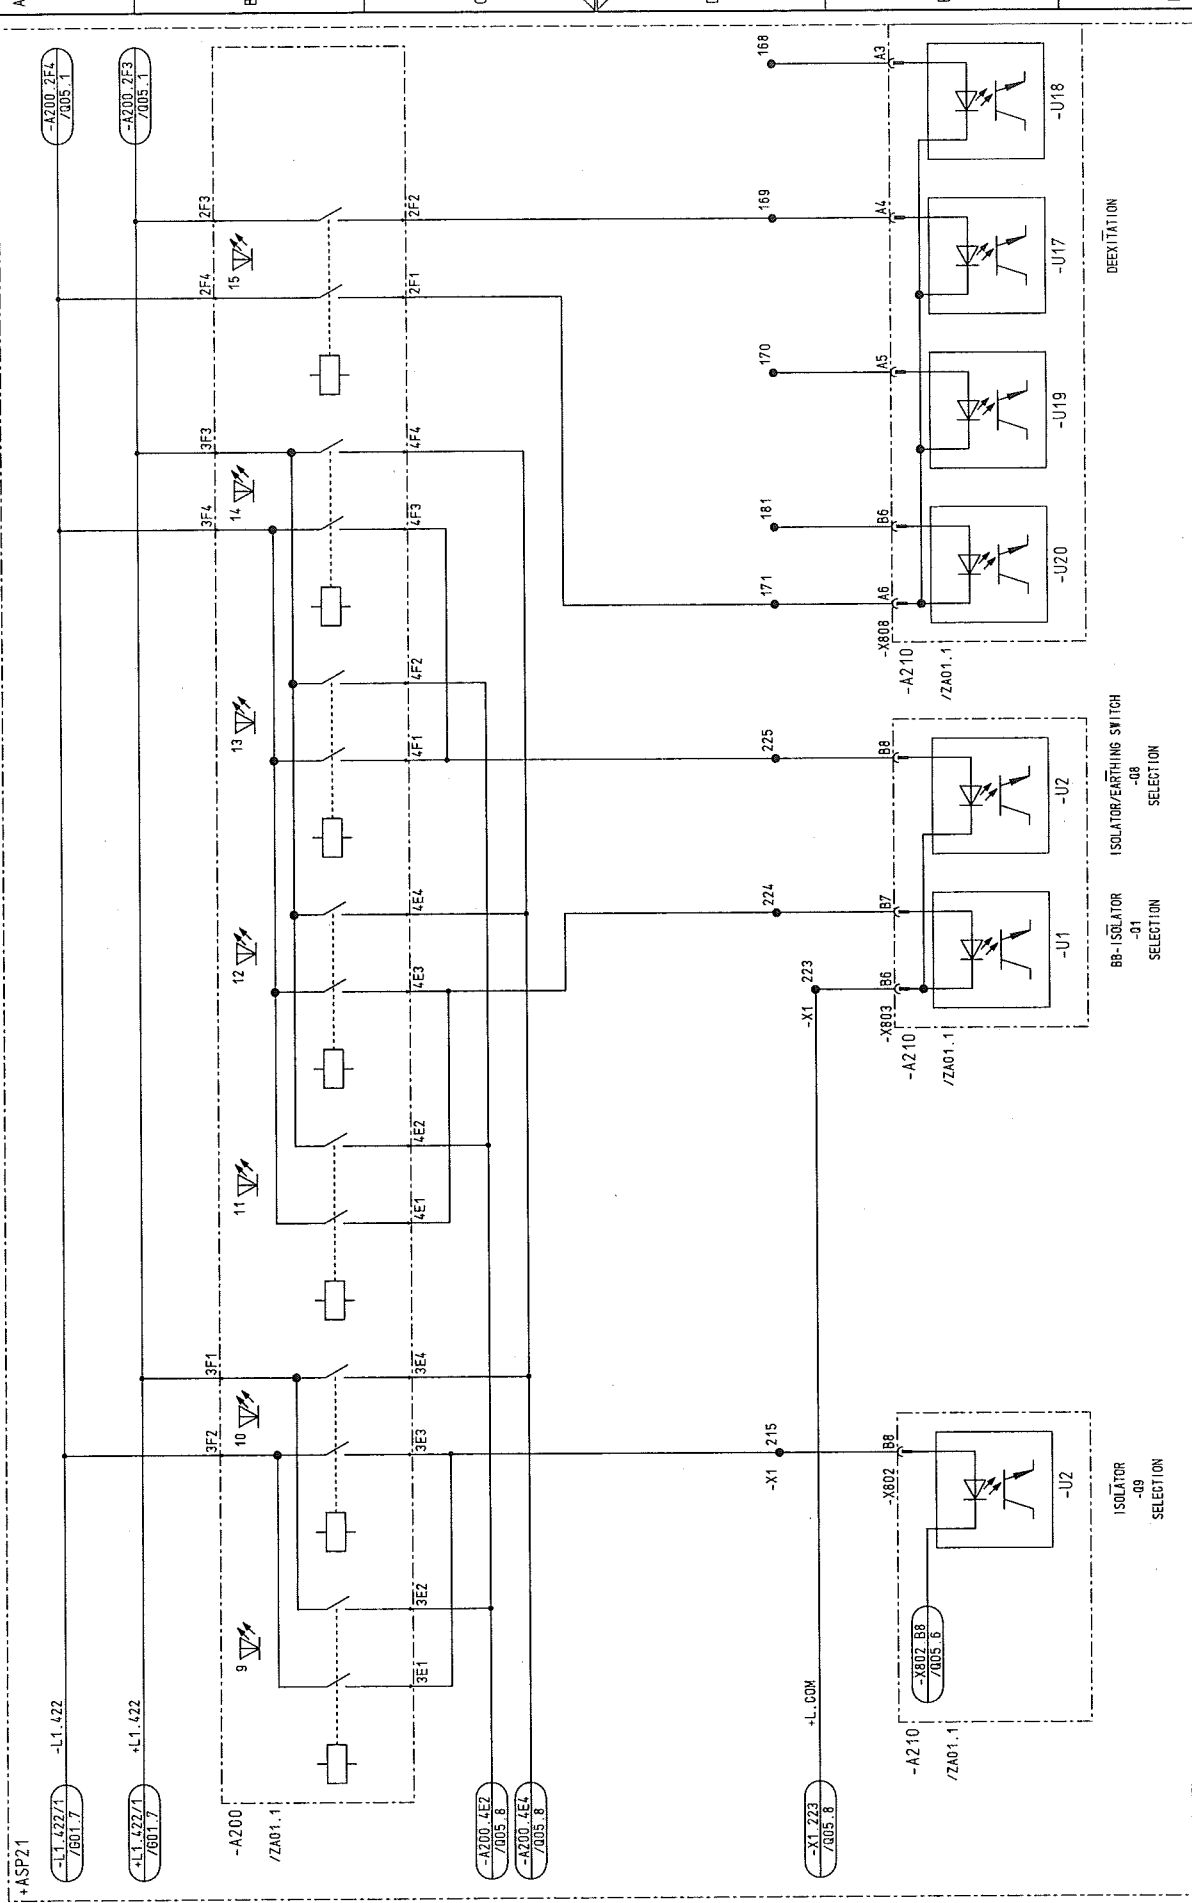

1	2	3	4	5	6	7	8
COMMAND		COMMAND		COMMAND		RELISE	
OPEN		CLOSE		OPEN		CLOSE	
-09		-01		-08		-08	

Schutzvermerk nach DIN 34 beachten!

KRAMBECK

HJ011551
=E21.ASP
KLÜBEH
008

21.12.2006

CONTROL PANEL

04	AS BUILT SITE	12.06	KRA	Datum	17.05.2005	US STEEL KOSICE/SLOWAKIA
03	AS BUILT WORKS	14.11.05	BER	Bearb	KRAMBECK	50.3023.01
02	HEATING	23.08.05	BER	Gepr.	KLÜBE	
Zust.	Änderung	Datum	Name	Norm	Urspr.	Ers.f.



INPUTS/OUTPUTS 8TK

50.3023.01.000.701.xxx

S=E21.ASP

/ 008

Blatt125

025.011551-5201 04

588L

+ASP21

-A210

/ZAO1.1

-K1

ON

-K2

OFF

-K3

OFF

-K4

OFF

-X802

139

138

137

136

135

134

133

132

131

129

130

-X1

136

135

134

133

132

131

129


130

Schutzvermerk nach DIN 34 beachten!

HJ011551
=E21.ASP
609
KLUGEH

KRAMBECK

+ASP21

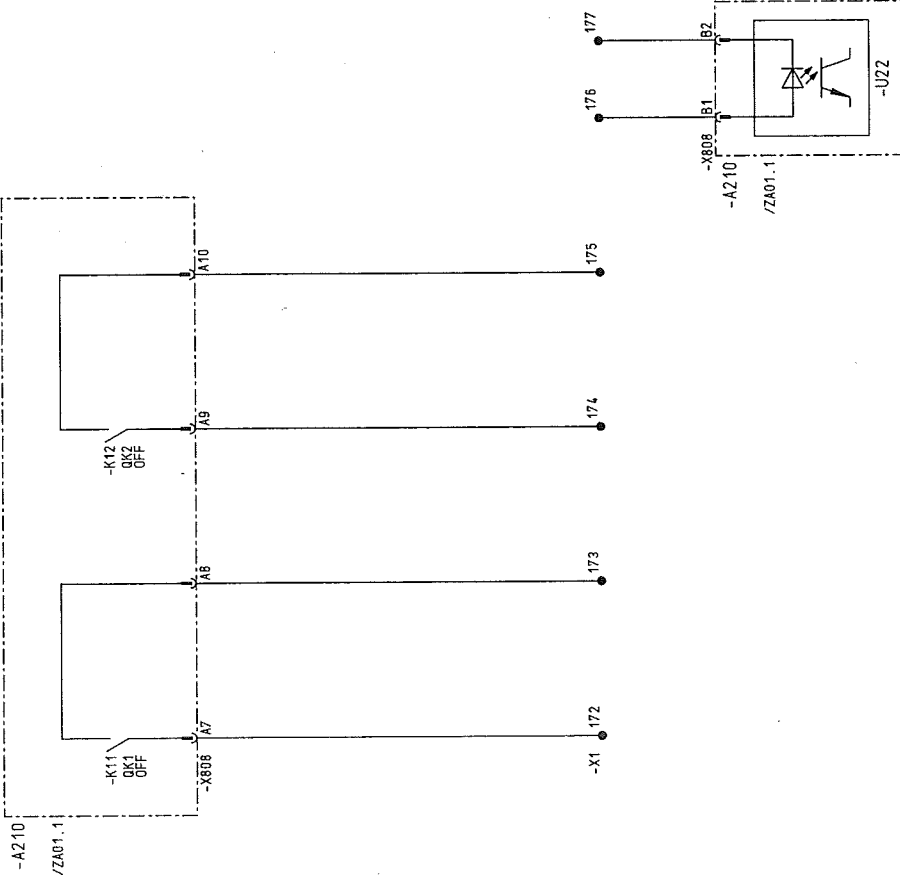

CONTROL PANEL

04 AS BUILT SITE 17.05.2005 KRA Datum 17.05.2005 US STEEL KOSICE/SLOWAKIA
03 AS BUILT WORKS 14.11.05 BER Bearb KRAMBECK 50.3023.01
02 HEATING 23.08.05 BER Bepr KLUGE

Zust. Änderung Datum Name Norm Urspr.: Ers.f.: Ers.d.:
1 2 3 4 5 6 7 8

AREVA

INPUTS/OUTPUTS 8TK

150.3023.01.000.701.xxx


S-E21.ASP

/009

Blatt 126

025.011551-5201 04

5881

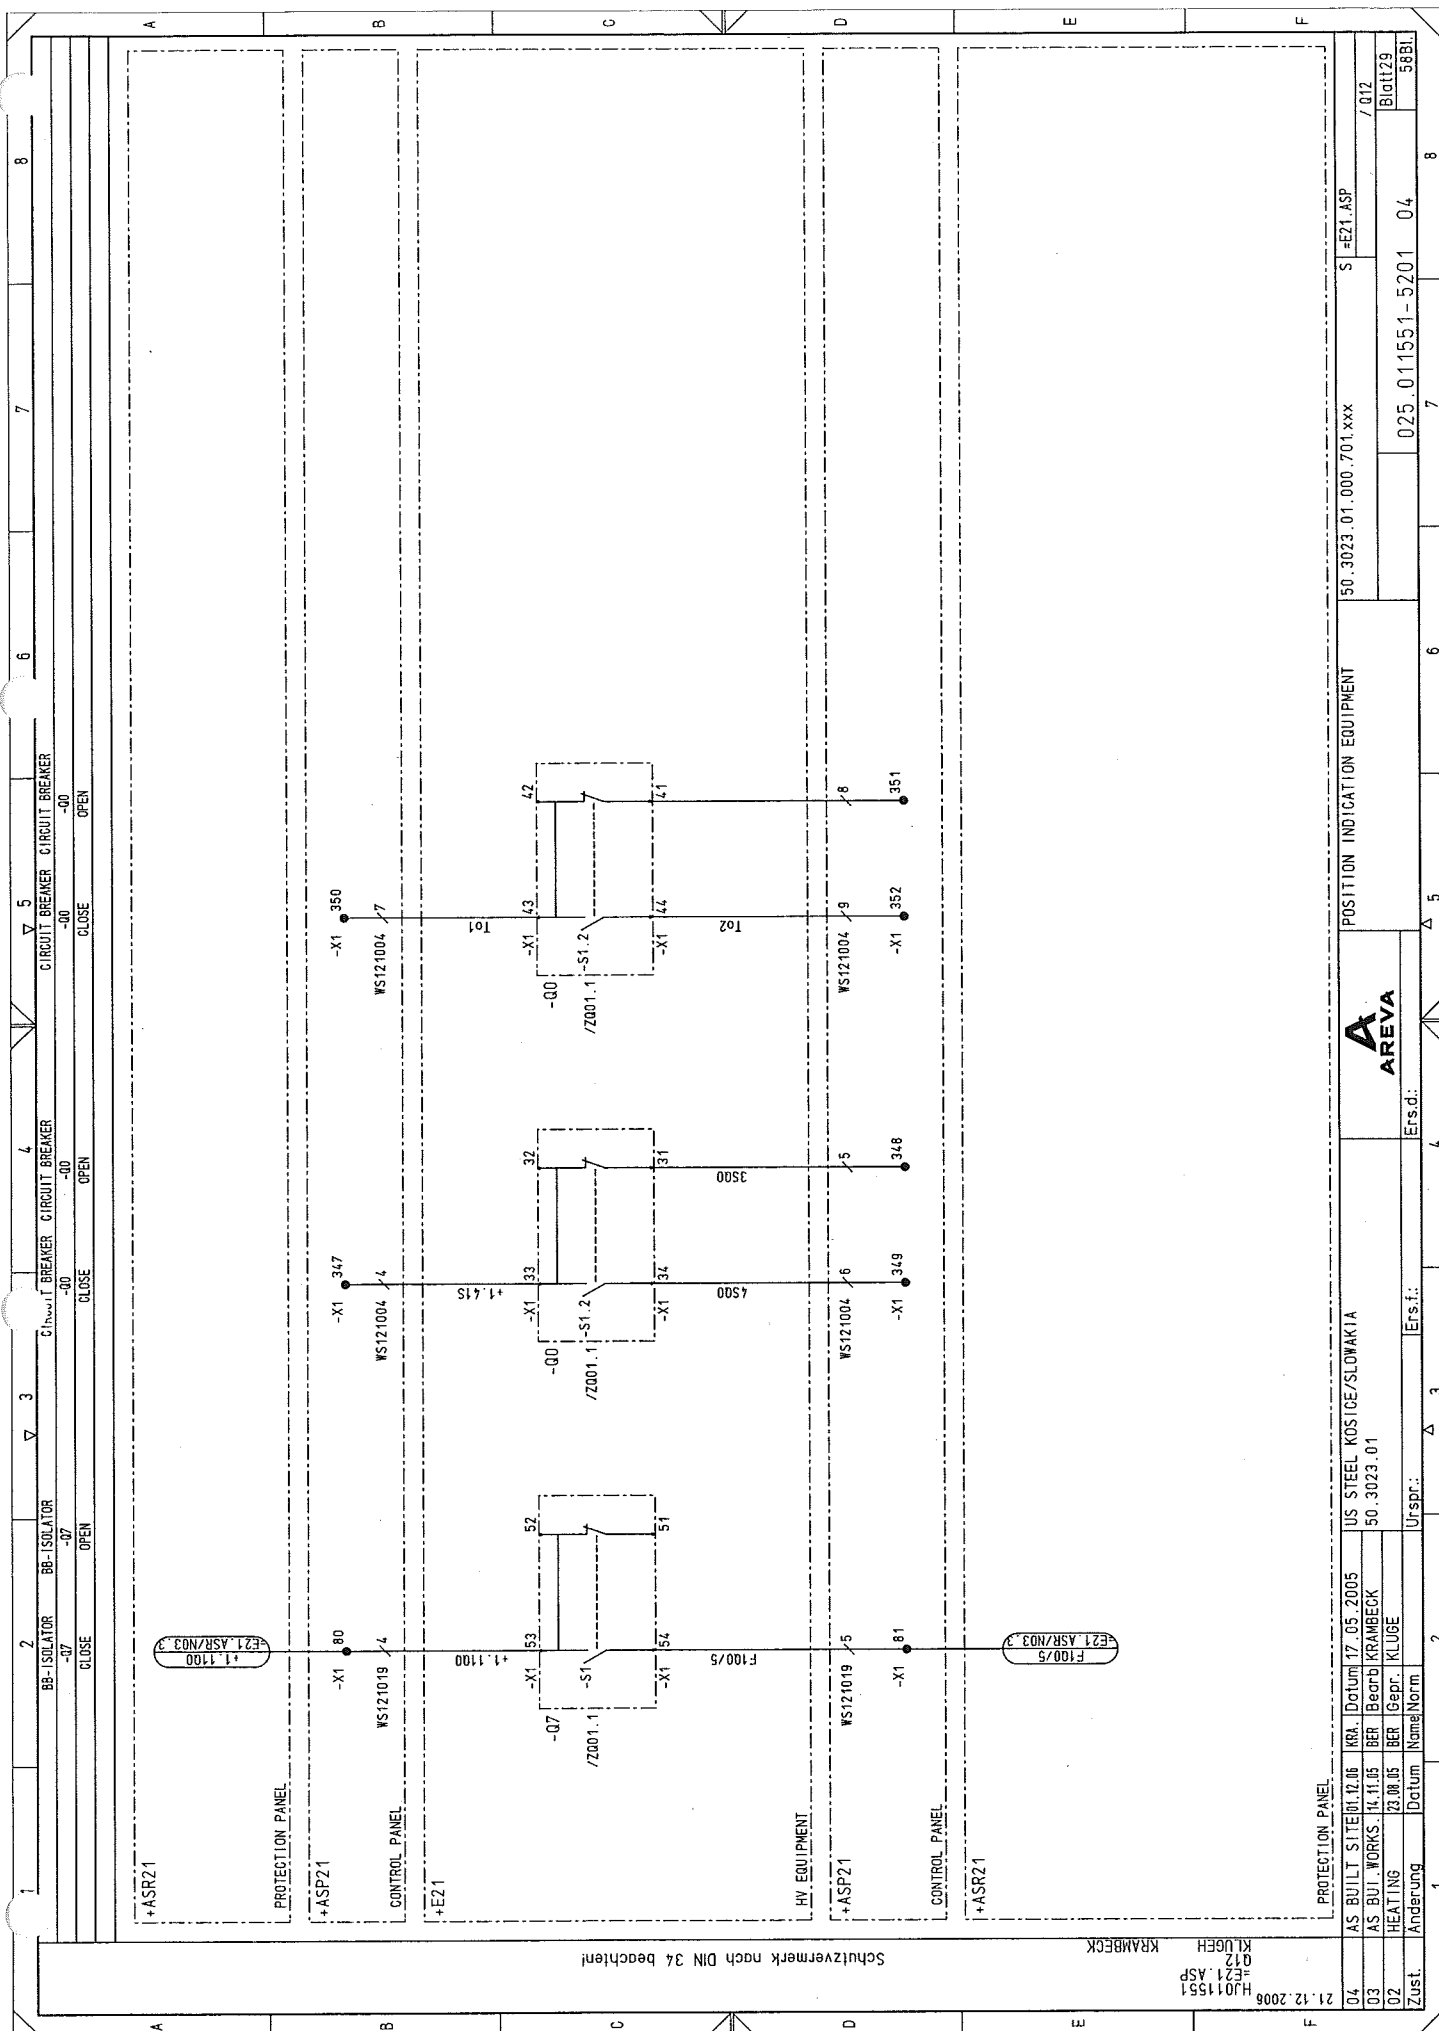

Schutzvermerk nach DIN 34 beachten!

HJ011551
=E21.ASP
R01
KLUGEH

KRAMBECK

CONTROL PANEL

04	AS BUILT SITE	12.06	KRA	Datum	17.05.2005	US STEEL KOSICE/SLOWAKIA
03	AS BUILT WORKS	14.11.05	BER	Bearb	KRAMBECK	50.3023.01
02	HEATING	23.08.05	BER	Bepr.	KLUGE	
Zust.	Änderung	Datum	Name	Norm	Urspr.	Ers.f.
						Ers.d.



MESSAGES

150.3023.01.000.701.xxx

S=E21.ASP

/R01

Blott130

025.011551-5201_04

588L

+ASP21

-L1.41/5
/R01.8

-X1 20

+L1.41

-X1 22

-L1.41/6
/R02.1

21 -FA101
/ZF01.1 22

21 -FA100
/ZF01.1 22

21 -FA1.42
/ZF01.1 22

13 -K193
/ZK01.1 14

13 -K183
/ZK01.1 14

13 -K173
/ZK01.1 14

13 -K123
/ZK01.1 14

13 -K113
/ZK01.1 14

13 -K191
/ZK01.1 14

13 -K181
/ZK01.1 14

13 -K171
/ZK01.1 14

13 -K121
/ZK01.1 14

13 -K111
/ZK01.1 14

+MCB-AC
/R03.6

+MCB-MEA
/R02.7

+LOCAL
/R02.7


+MCB-TRIP
/R02.6


Schutzvermerk nach DIN 34 beachten!


HJ011551
=E21 ASP
KLUEGE
KRAMBECK

21.12.2006

04	AS BUILT SITE/12.06	KRA	Datum 17.05.2005	US STEEL KOSTICE/SLOVAKIA	MESSAGES	50.3023.01.000.701.xxx	S-E21.ASP	/R02
03	AS BUT. WORKS: 14.11.05	BER	Bearb: KRAMBECK	50.3023.01				Blatt 131
02	HEATING	23.08.05	BER	Gepr.: KLUGE				588L
Zust.	Änderung	Datum	Norm	Urspr.:	Ersd.:			
1				2	3	4	5	6
								7
								8

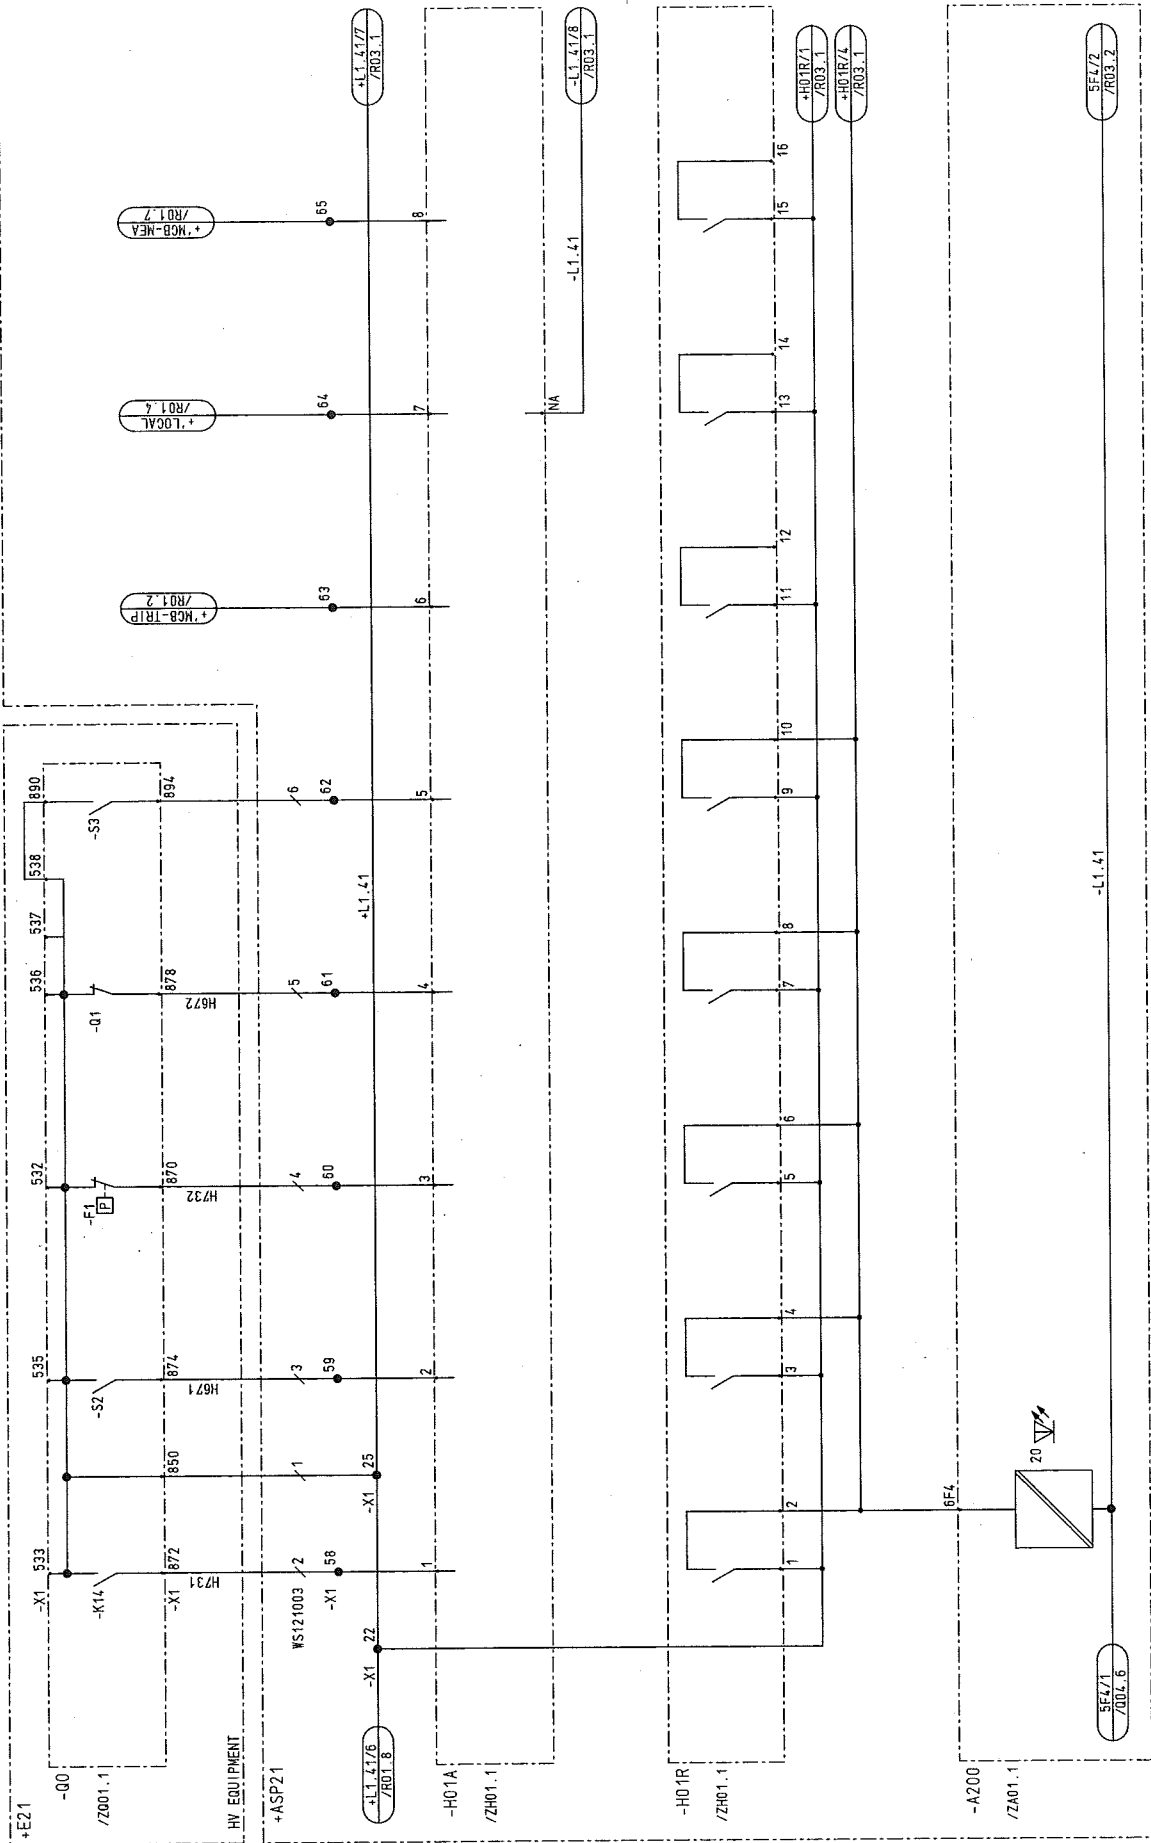

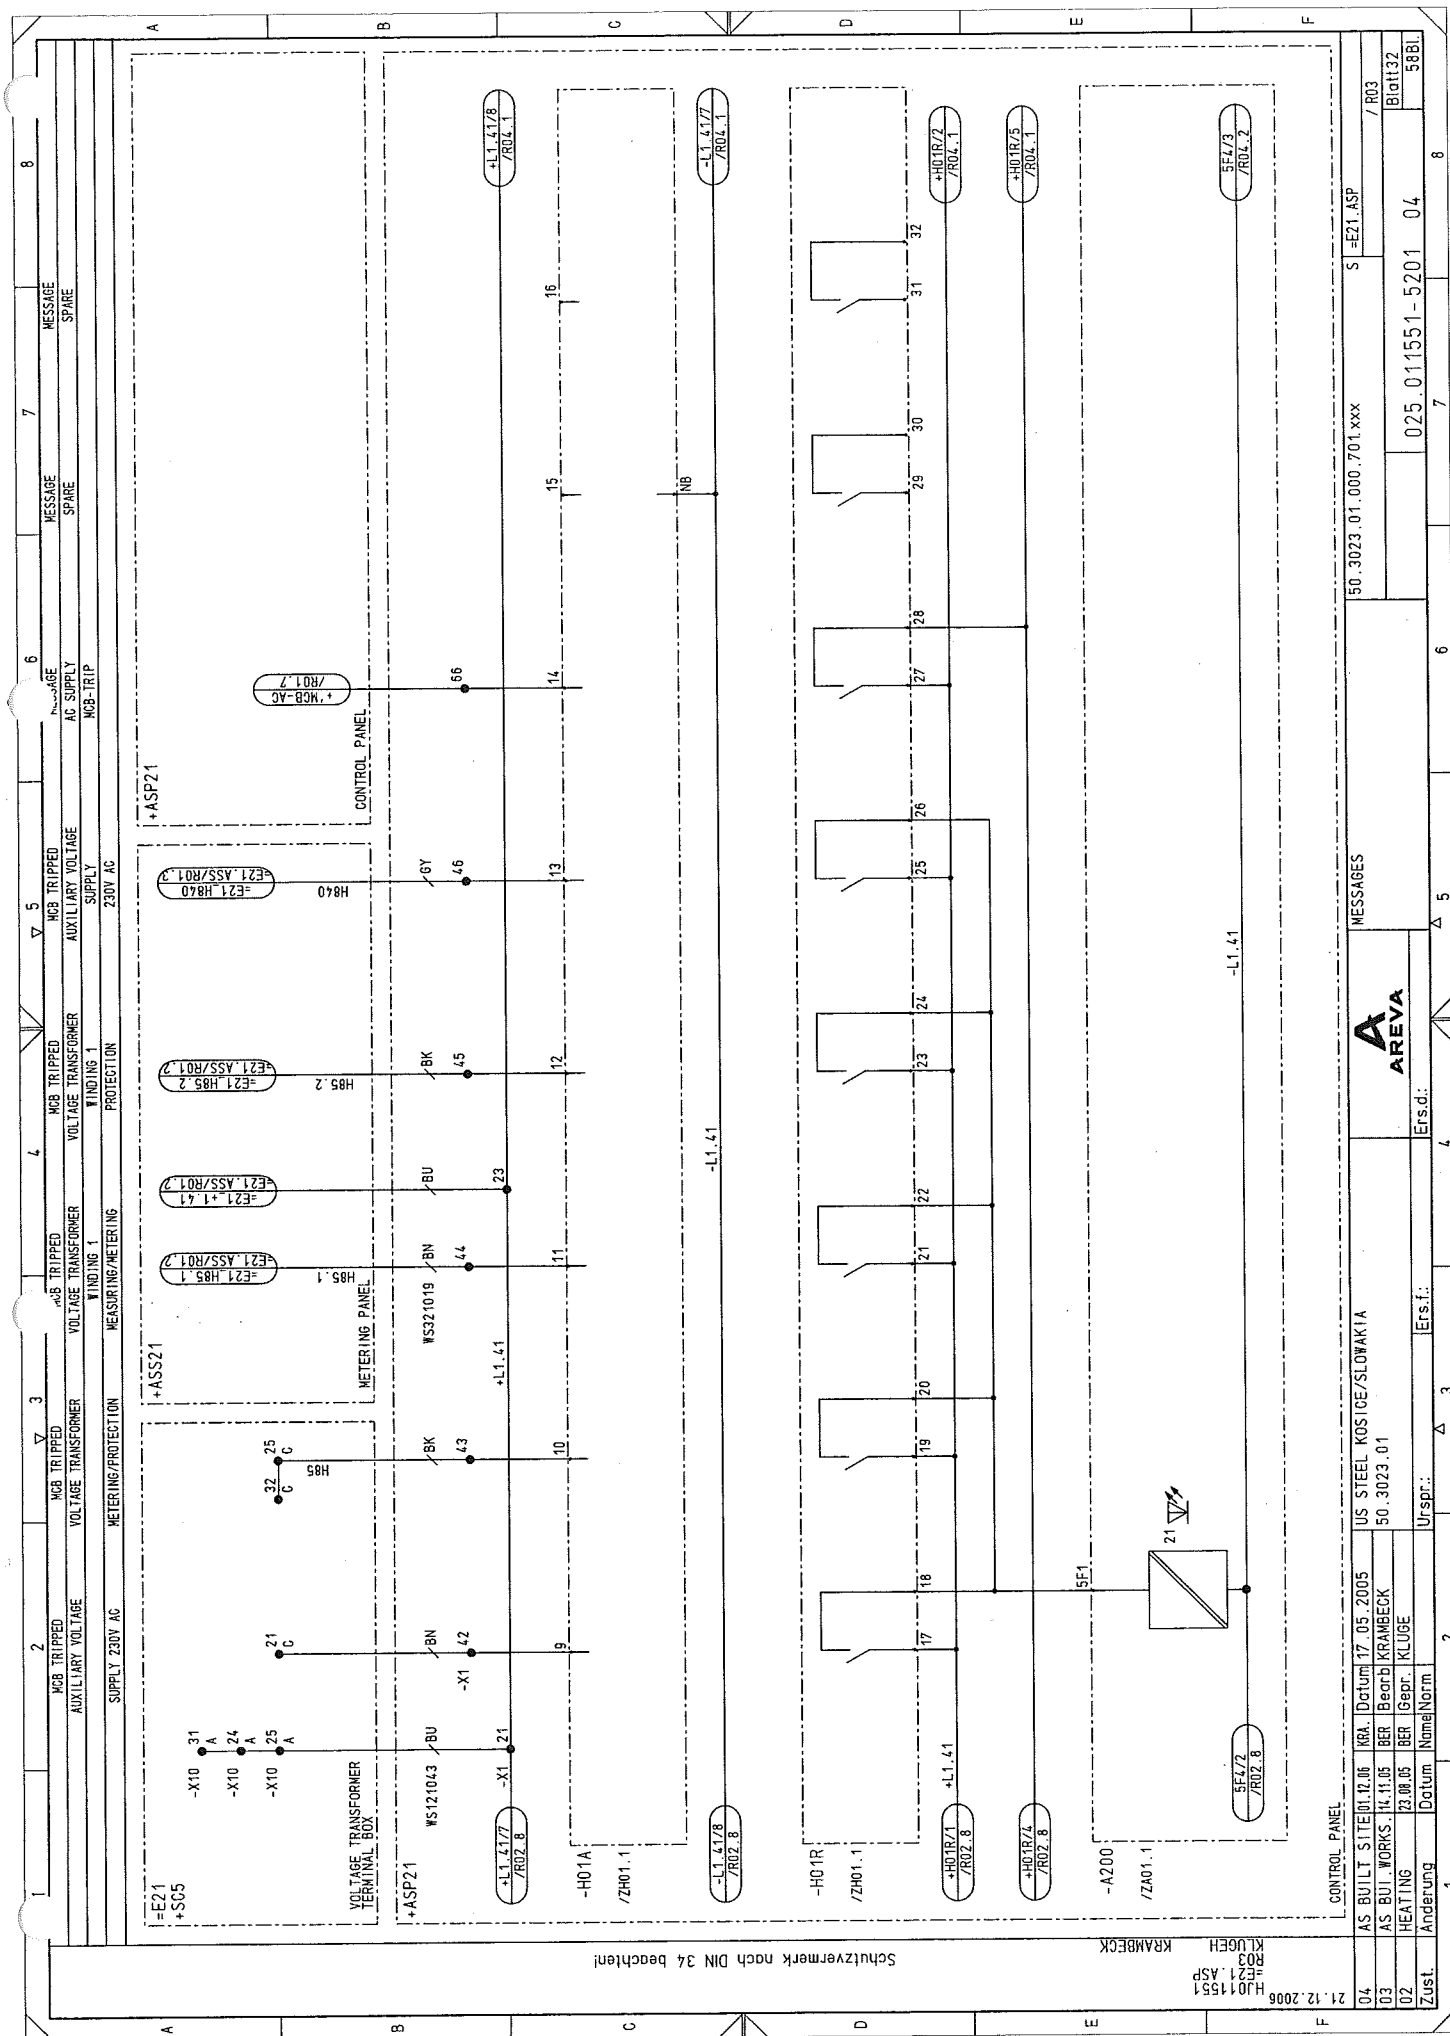

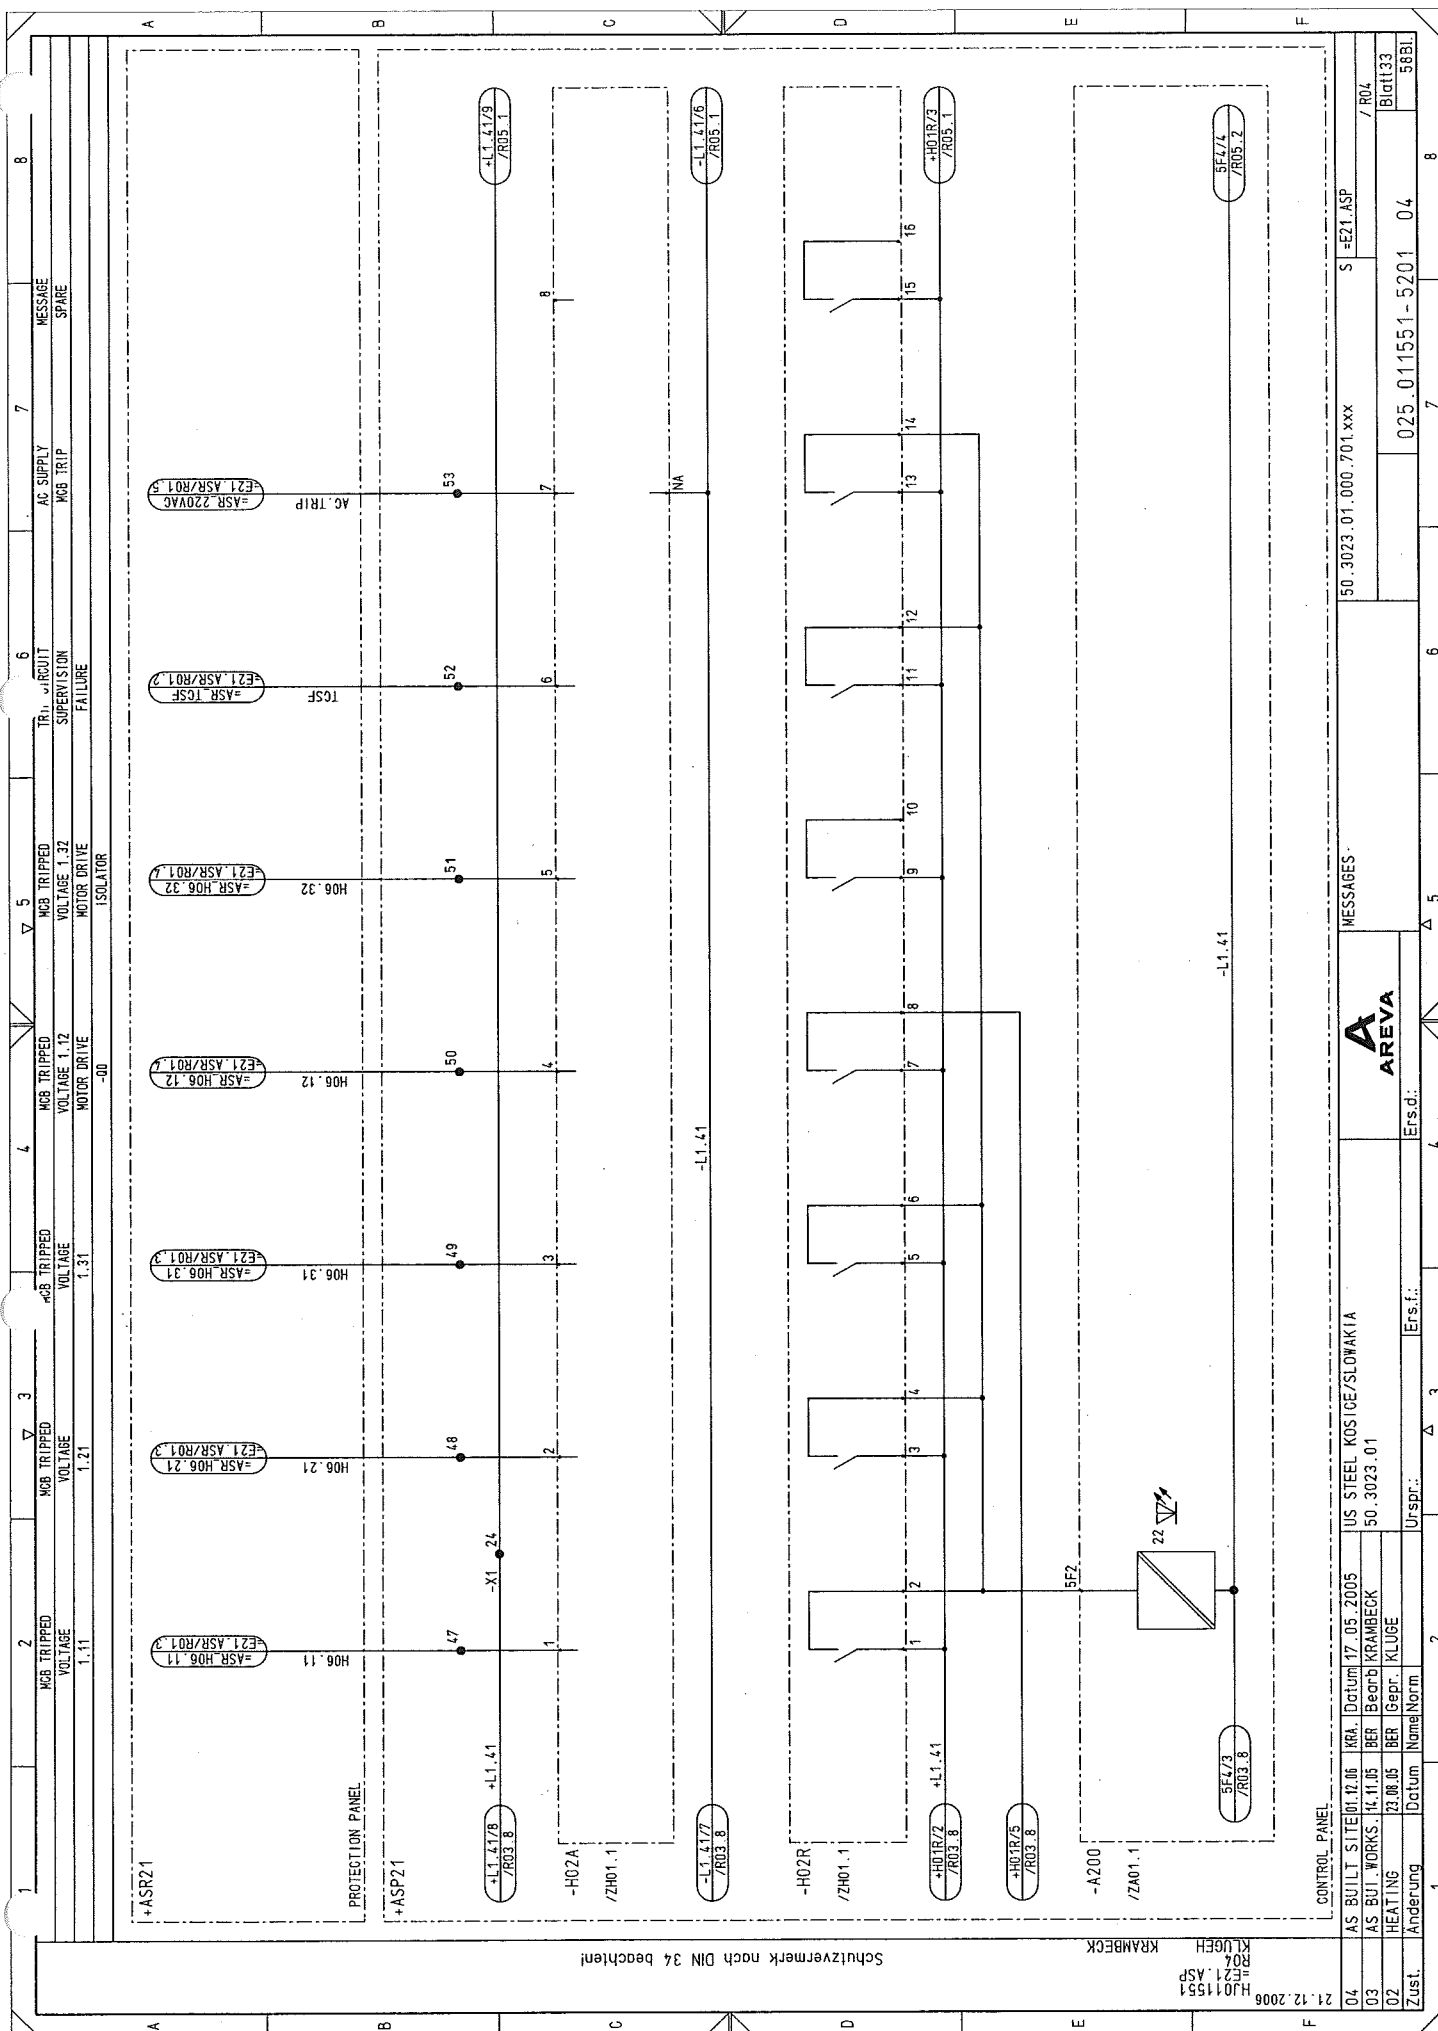

Schutzvermerk nach DIN 34 beachten!

HJ011551
=E21.ASP
KLÜGE
KRAMBECK

21.12.2006


04 AS BUILT SITE 17.05.2005 KRA Datum 17.05.2005 US STEEL KOSICE/SLOVAKIA
03 AS BUI. WORKS: 14.11.05 BER Bearb. KRAMBECK 50.3023.01
02 HEATING 22.08.05 BER Gepr. KLUGE
Zust. Änderung Datum Norm Urspr.: Ers.f.: Ers.d.: AREVA

AREVA

MESSAGES REMOTE

150.3023.01.000.701.xxx


S=E21.ASP


025.011551-5201 04

58BL

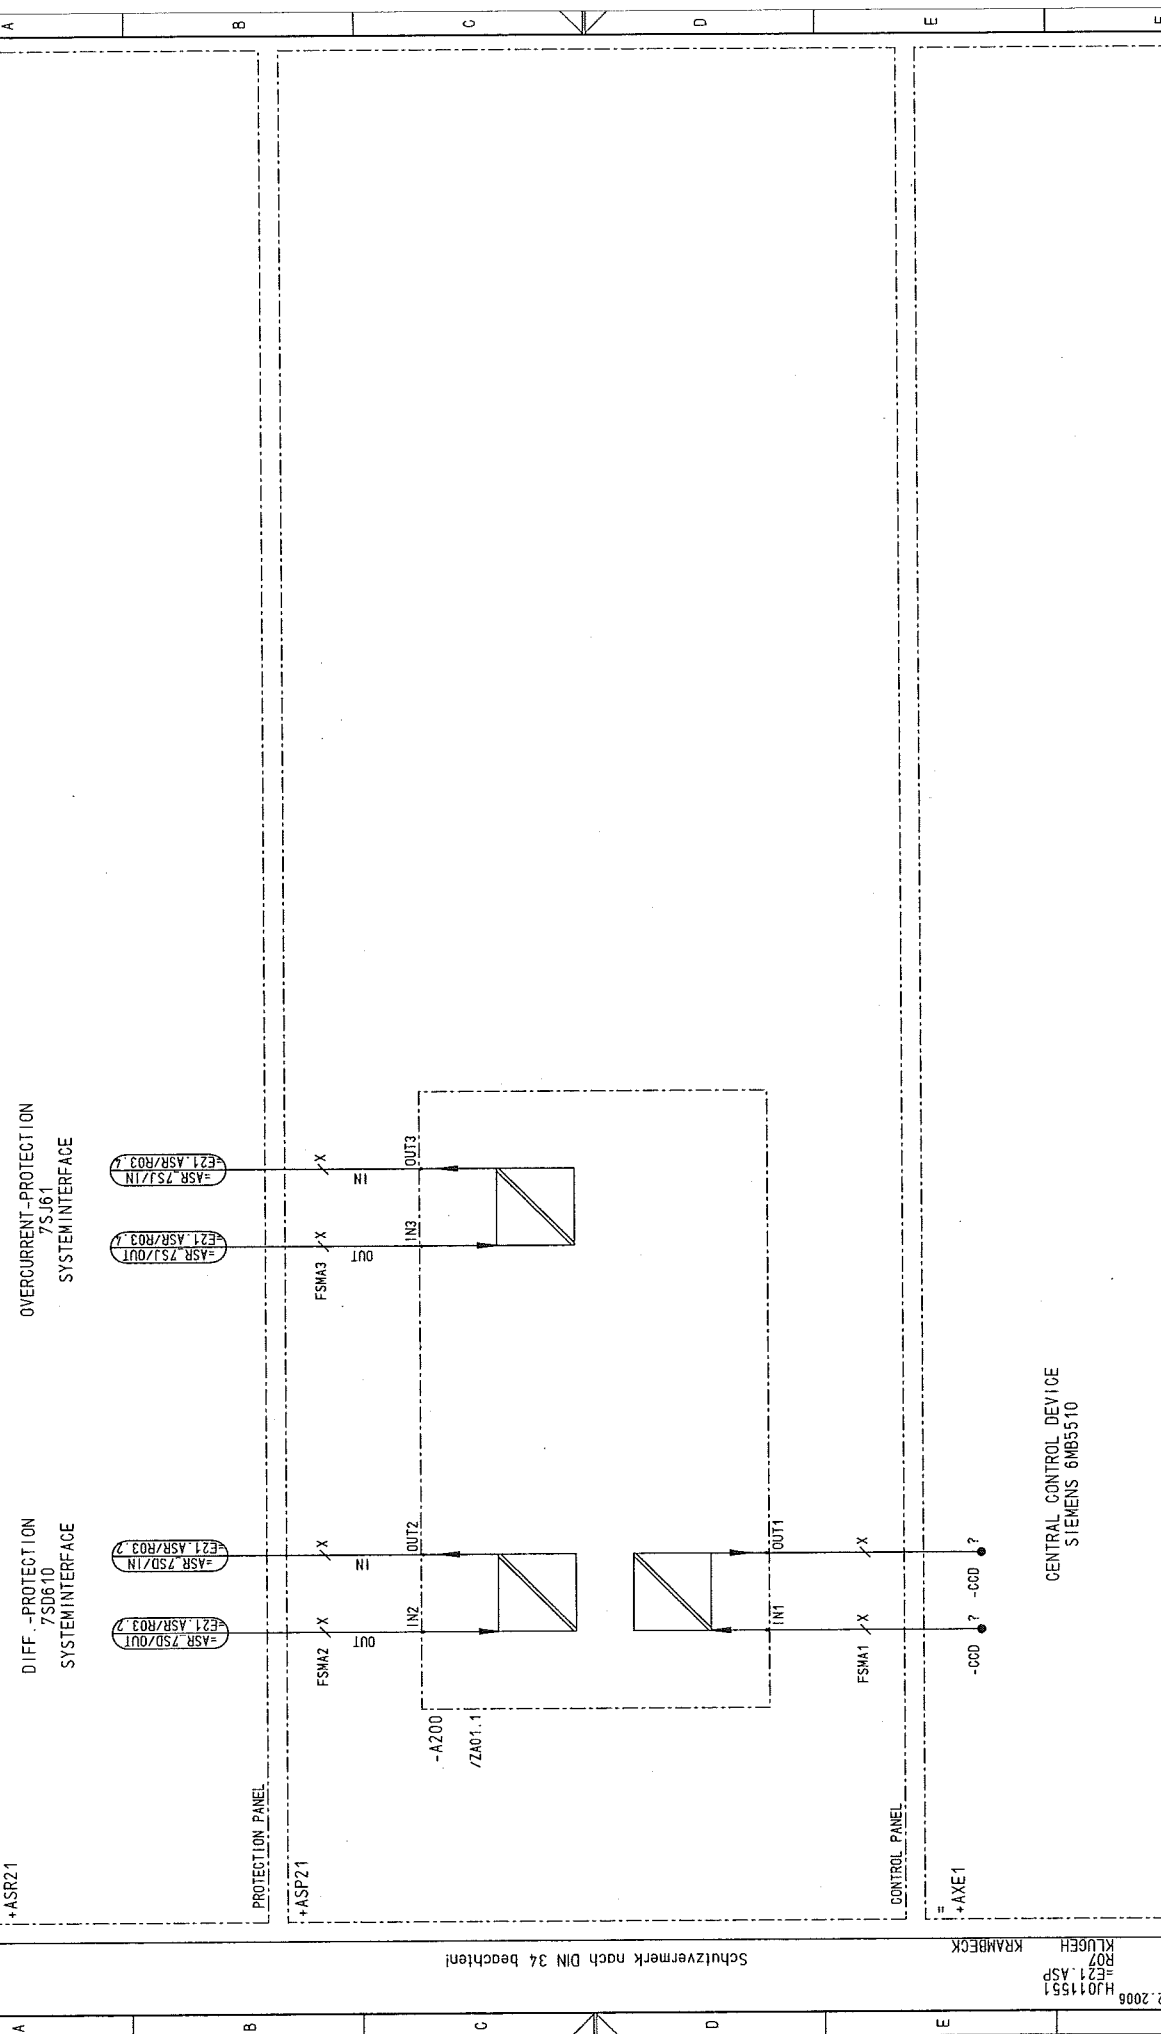


CENTRAL CONTROL DEVICE
SIEMENS 6MB5510

OVERCURRENT-PROTECTION
7SJ61
SYSTEM INTERFACE

DIFF. -PROTECTION
7SD610
SYSTEM INTERFACE

PROTECTION PANEL

CONTROL PANEL

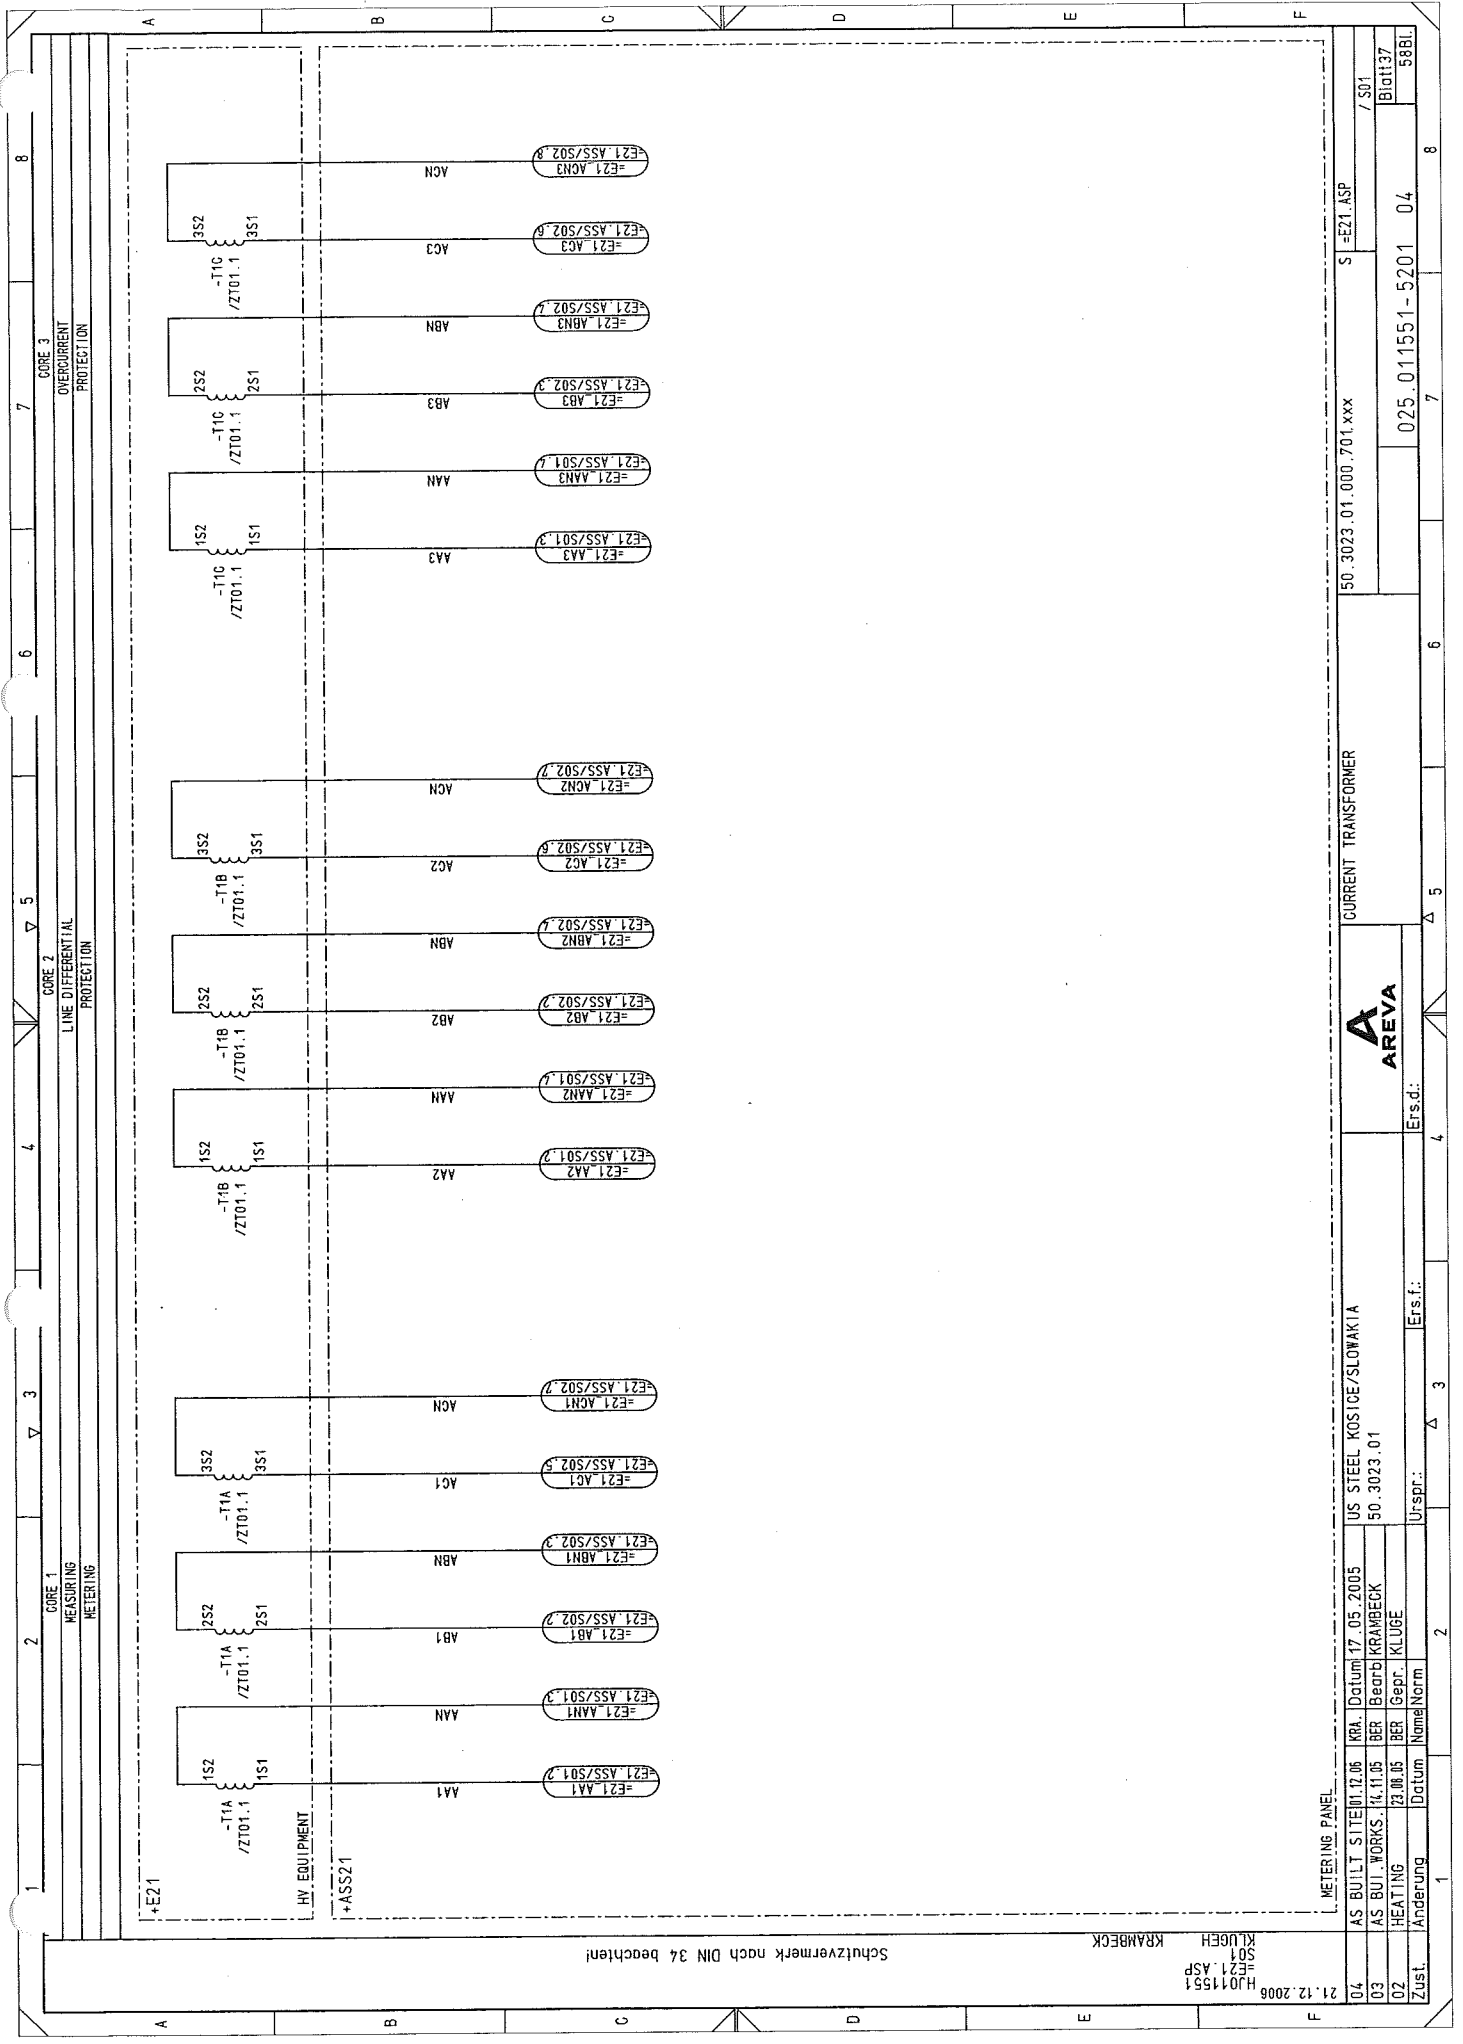

Schutzvermerk nach DIN 34 beachten!

KRAMBECK


H401551
-E21 ASP
KLUEH
S04

CONTROL PANEL

+ASS21

METERING
PANEL

+ASP21

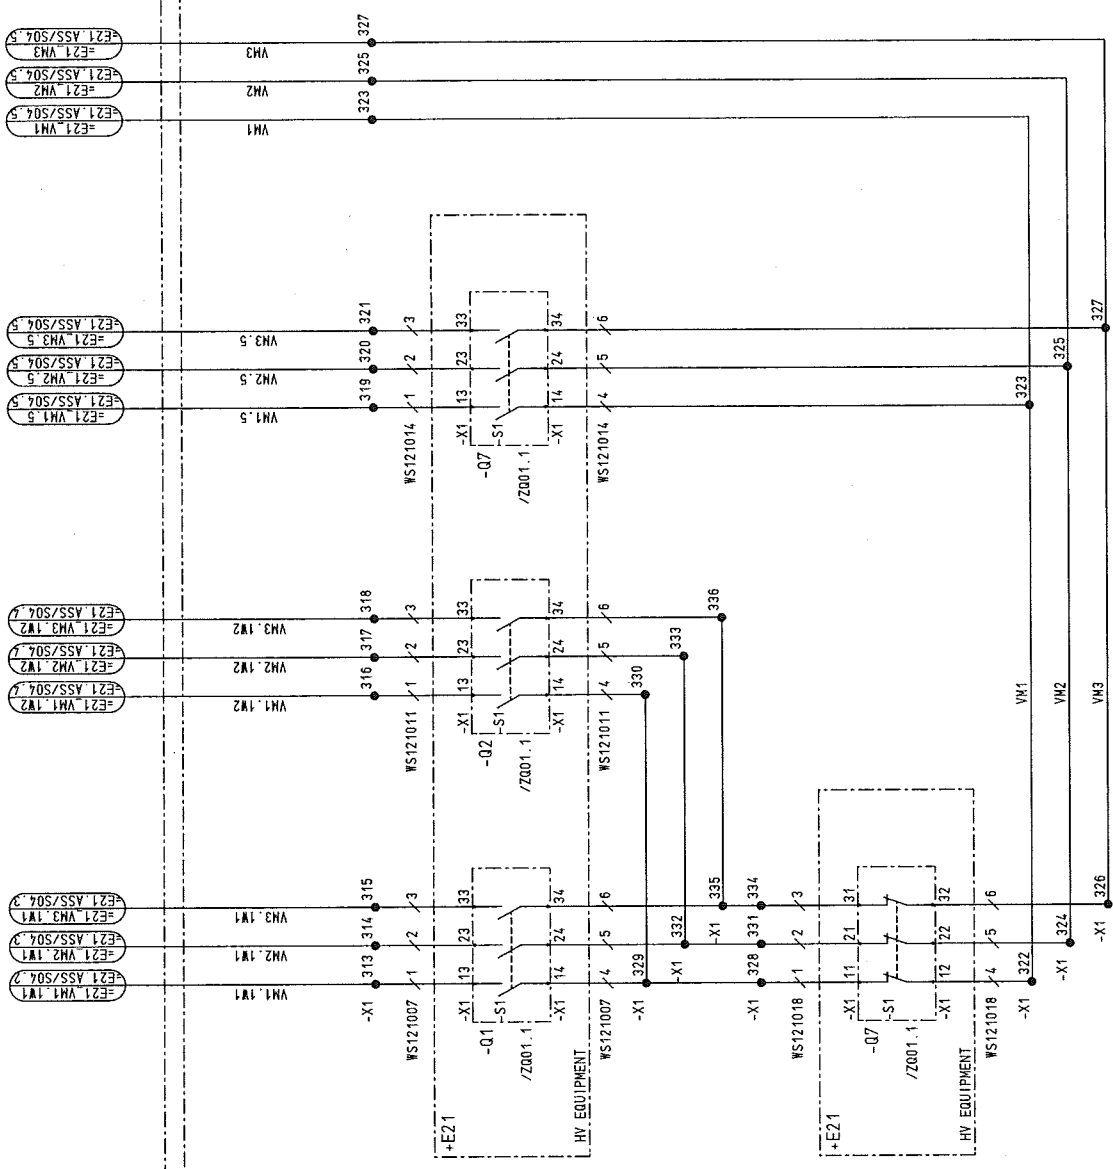

04	AS BUILT SITE	12.06	KRA	Datum	17.05.2005	US STEEL KOSICE/SLOVAKIA	BUS WIRES BB-VOLTAGE	50.3023.01.000.701.xxx	S	-E21.ASP	/S04
03	AS BUILT WORKS	11.11.05	BER	Beprb	KRAMBECK	50.3023.01					
02	HEATING	23.08.05	BER	Gepr.	KLUGE						
Zust.	Änderung	Datum	Name	Norm	Urspr.:	Ers.f.:	Ers.d.:	CIRCUIT DIAGRAM	025.011551-5201_04	56BL	Bit140

1	2	3	4	5	6	7	8
---	---	---	---	---	---	---	---

Schutzvermerk nach DIN 34 beachten!

KRAMBECK

HJ011551
=E21.ASP
X01
KLÜGEH

ASP21

-X1 7	-X1 94	-X1 196	-X1 249	-X1 286
-X1 14	-X1 103	-X1 197	-X1 250	-X1 287
-X1 29	-X1 112	-X1 198	-X1 254	
-X1 32	-X1 119	-X1 199	-X1 255	
-X1 38	-X1 128	-X1 200	-X1 256	
-X1 41	-X1 137	-X1 201	-X1 257	
	-X1 146	-X1 206	-X1 258	
	-X1 153	-X1 211	-X1 259	
	-X1 154	-X1 216	-X1 260	
-X1 70	-X1 155	-X1 221	-X1 261	
-X1 79		-X1 226	-X1 262	
		-X1 231	-X1 263	
		-X1 232	-X1 264	
		-X1 233	-X1 267	
		-X1 234	-X1 268	
		-X1 235	-X1 269	
		-X1 236	-X1 270	
		-X1 237	-X1 271	
		-X1 238	-X1 272	
		-X1 239	-X1 273	
		-X1 240	-X1 274	
		-X1 241	-X1 275	
		-X1 242	-X1 276	
		-X1 243	-X1 277	
		-X1 244	-X1 278	
		-X1 245	-X1 279	
		-X1 246	-X1 280	
		-X1 247	-X1 281	
		-X1 248		

CONTROL PANEL

04	AS BUILT SITE	12.06	KRA	Datum	17.05.2005	US STEEL KOSICE/SLOVAKIA	SPARE TERMINALS	150.3023.01.000.701.xxx	S =E21.ASP	/ X01
03	AS BUI. WORKS	14.11.05	BER	Bearb	KRAMBECK	50.3023.01				
02	HEATING	23.08.05	BER	Gepr.	KLÜGE					
Zust.	Änderung	Datum	Name	Norm	Urspr.:	Ers.f.:	Ers.d.:	025.011551-5201	04	58BL


[illegible]

Schutzvermerk nach DIN 34 beachten!

21.12.2006
HJ011551
S-E21.ASP
ZF01
KRAMBECK



1		2		3		4		5		6		7		8	
4		SICHERUNG FUSE NEOZED NEOZED AUSLÖSESTROM TRIPPING CURRENT : 2A		Manuf. : SIEMENS Ord. No. : 5SE2302 Type: 5SE2 SICHERUNGSSOCKEL 5SE1330 WITH FUSE SOCKET 5SE1330 BAUFORM TYPE OF CONSTRUCTION: 400V, D01		Technical components		Type		Ordering number					
Application		Settings		Location		Item designation									
				+ASP21		-FU1									
				+ASP21		-FU2									
				+ASP21		-FU3									
				+ASP21		-FU4									
1		SICHERUNGSAUTOMAT MINI CIRCUIT-BREAKER 1-POLIG 1-POLE NENNSTROM NOMINAL CURRENT : B 2A		Manuf. : SIEMENS Ord. No. : 5S15102-6 Type: 5S15 MIT HILFSSCHALTER 5S13010 WITH AUX. SWITCH 5S13010 HILFSSCHALTER AUX. CONTACTS : 1S/10E (1ND/1NC)		Technical components		Type		Ordering number					
Application		Settings		Location		Item designation									
				+ASP21		-FA100									
1		SICHERUNGSAUTOMAT MINI CIRCUIT-BREAKER 1-POLIG 1-POLE NENNSTROM NOMINAL CURRENT : B 16A		Manuf. : SIEMENS Ord. No. : 5S15116-6 Type: 5S15 MIT HILFSSCHALTER 5S13010 WITH AUX. SWITCH 5S13010 HILFSSCHALTER AUX. CONTACTS : 1S/10E (1ND/1NC)		Technical components		Type		Ordering number					
Application		Settings		Location		Item designation									
				+ASP21		-FA101									
1		SICHERUNGSAUTOMAT MINI CIRCUIT-BREAKER 2-POLIG 2-POLE NENNSTROM NOMINAL CURRENT : C 4A		Manuf. : SIEMENS Ord. No. : 5S15204-7 Type: 5S15 MIT HILFSSCHALTER 5S13010 WITH AUX. SWITCH 5S13010 HILFSSCHALTER AUX. CONTACTS : 1S/10E (1ND/1NC)		Technical components		Type		Ordering number					
Application		Settings		Location		Item designation									
				+ASP21		-FA142									

1		2		3		4		5		6		7		8	
04		AS BUILT SITE		12.06		KRA.		Datum		17.05.2005		US STEEL KOSICE/SLOVAKIA		LIST OF ITEMS	
03		AS BUI. WORKS		11.11.05		BER		Datum		11.11.05		50.3023.01		50.3023.01.000.701.xxx	
02		HEATING		23.08.05		BER		Datum		23.08.05		Gepr. KLUGE		Ersd.: 025.011551-5201 04	
Zust.		Änderung		Datum		Name/Norm		Ersd.:		Urspr.:		Ersd.:		Ersd.:	

Schutzvermerk nach DIN 34 beachten!

24.12.2008
H011551
E21 ASP
KLUGEH
ZHO1

KRAMBECK

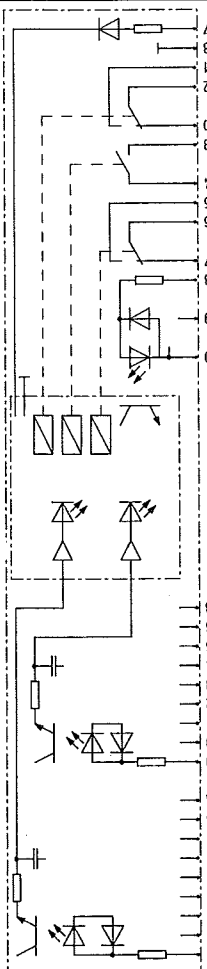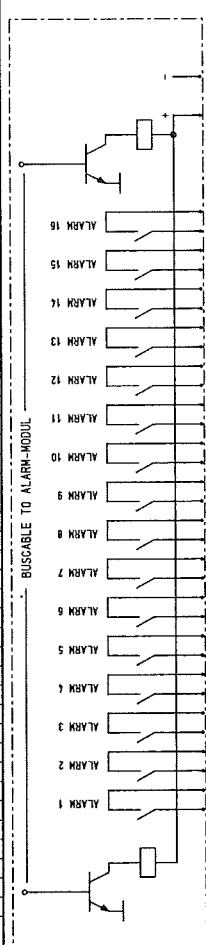2		WARWELDER ALARM DEVICE ALARM-MODUL ALARM-MODULE HILFSSPANNUNG AUXILIARY VOLTAGE : 220V DC EINGANGSSPANNUNG INPUT VOLTAGE : 125-220V DC Type Ordering number		Manuf. : EES ELEKTRA Ord. No. : PROGRAMMIERBAR PROGRAMMEABLE		Type: SSM 16-R		1		2		3		4		5		6		7		8			
Application		Settings		Location		Item designation				1		2		3		4		5		6		7		8	
				+ASP21		-H01A																			
				+ASP21		-H02A																			
2		WARWELDER ALARM DEVICE RELAYS-MODUL RM16 ZUM ALARM-MODUL RELAY-MODULE RM16 HILFSSPANNUNG AUXILIARY VOLTAGE : 220V DC EINGANGSSPANNUNG INPUT VOLTAGE : 24-250V AC/220V DC Type Ordering number		Manuf. : EES ELEKTRA Ord. No. : ZUM ALARM-MODUL FOR ALARM-MODULE		Type: SSM 16-R				1		2		3		4		5		6		7		8	
Application		Settings		Location		Item designation																			
				+ASP21		-H01R																			
				+ASP21		-H02R																			
																						</			

Schutzvermerk nach DIN 34 beachten!

KRAMBECK

H4011551
E21 ASP
ZK01
KLUEH

21.12.2006


10 HILFSSCHUTZ
AUXILIARY CONTACTOR

Manuf. : SIEMENS
Type: 3RH1140-1BN40

Spannung
VOLTAGE : 220V DC

KONTAKTE
CONTACTS : 4S (4NO)

Technical components
Type
Ordering number

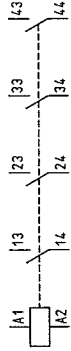

Application	Settings	Location	Item designation
MOTOR OVERLOAD	Q1	+ASP21	-K111
LOCAL OPERATION	Q1	+ASP21	-K113
MOTOR OVERLOAD	Q2	+ASP21	-K121
LOCAL OPERATION	Q2	+ASP21	-K123
MOTOR OVERLOAD	Q7	+ASP21	-K171
LOCAL OPERATION	Q7	+ASP21	-K173
MOTOR OVERLOAD	Q8	+ASP21	-K181
LOCAL OPERATION	Q8	+ASP21	-K183
MOTOR OVERLOAD	Q9	+ASP21	-K191
LOCAL OPERATION	Q9	+ASP21	-K193

04	AS BUILT SITE	12.05	KRA	Datum	17.05.2005	US STEEL KOSTICE/SLOWAKIA	50.3023.01	LIST OF ITEMS	50.3023.01.000.701.xxx	S-E21.ASP	/ ZK01
03	AS BUILT WORKS	14.11.05	BER	Bearb	KRAMBECK	50.3023.01					
02	HEATING	23.06.05	BER	Bepr.	KLUEH						
Zust.	Anderung	Datum	Name	Norm	Urspr.	Ersd.			025.011551-5201	04	588L

025.011551-5201 04 588L

[illegible]

3

STROMWANDLER
CURRENT TRANSFORMER

Manuf. : -
Ord. No. : -

TECHNICAL SPECIFICATIONS SHEET/801

Uebersetzung
TRANSFORMATION RATIO: 200/1/1/1A

LEISTUNG
POWER : 3 TAPS / 30VA

Technical components

Ordering number

Application

Settings

Location

Item designation

CURRENT TRANSFORMER

-T1A

-E21

/S01.1 /S01.2 /S01.3

CURRENT TRANSFORMER

-T1B

-E21

/S01.4 /S01.5 /S01.5

CURRENT TRANSFORMER

-T1C

-E21

/S01.6 /S01.7 /S01.8

P1

P2

TS1

TS2

TS3

TS4

TS5

TS6

TS7

TS8

TS1

TS2

TS3

TS4

TS5

TS6

TS7

TS8

1

2

3

4

5

6

7

8

21.12.2006

HJ011551

E21.ASP

KLUEH

ZT01

KRAMBECK

Schutzvermerk nach DIN 34 beachten!

104

AS BUILT SITE

17.05.2005

KRA.

Datum

17.05.2005

US STEEL KOSICE/SLOVAKIA

103

AS BUILT WORKS

14.11.05

BER

Bearb

KRAMBECK

50.3023.01

102

HEATING

23.08.05

BER

Gepr.

KLUEH

Zust.

Anderung

Datum

Norm

Urspr.

Ers.f.

Ers.d.

AREVA

LIST OF ITEMS

50.3023.01.000.701.xxx

S -E21.ASP

/ ZT01

Blatt 48

5881

1

2

3

4

5

6

7

8

1	2	3	4	5	6	7	8
STECKDOOSE SOCKET AUFBAU MOUNTING ANZAHL ANSCHLUESSE NUMBER OF PINS Technische Komponenten pro Gerät		Herst. : GE POWER CONTROLS Best.Nr. : 666499 Typ: MSOSE NENNSTROM NOMINAL CURRENT Typ : 16A 250VAC Bestellnummer	<div> <div>Y^L</div> <div>Y^N</div> <div>Y^{PE}</div> </div>				
Verwendungszweck SOCKET		Einstallations +ASP21	EInbauart -X101	BTM-Kennzeichen -X101			

21.12.2006

H2011551

E21.ASP

ZX01

KLUGE

Schulzvermerk nach DIN 34 beachten!

KRAMBECK

104	AS BUILT SITE	01.12.06	KRA	Datum	17.05.2005	US STEEL KOSTICE/SLOWAKIA	A AREVA	LIST OF ITEMS	50.3023.01.000.701.xxx	S	E21.ASP	
03	AS BUI WORKS	14.11.05	BER	Bearb	KRAMBECK	50.3023.01						
02	HEATING	23.09.05	BER	Gepr.	KLUGE							
Zust.	Änderung	Datum	Name	Norm		Urspr.:	Ers.f.:	Ers.d.:	025.011551-5201	04	58 Bl.	




+ASP21	-A210	/Q01.7	/Q01.8	/Q01.8	/Q03.6	/Q03.6
--------	-------	--------	--------	--------	--------	--------



	-A210
	+ .AC051
	-X803
	ZZ001.1
/M06.5	
/M06.5	
/M03.2	
/M03.2	
/M03.3	
/M03.3	
/Q11.2	
/Q11.2	
/Q11.2	
/M06.2	
/M06.2	
/M06.3	
/M06.3	
/Q11.4	
/Q11.4	
/Q03.4	
/Q03.4	
/Q03.4	

Schaltvermerk nach DIN 34 beachten!

21.12.2006
HJ011551
=E21 ASP
ZZ001
KLUEH
KRAMBECK

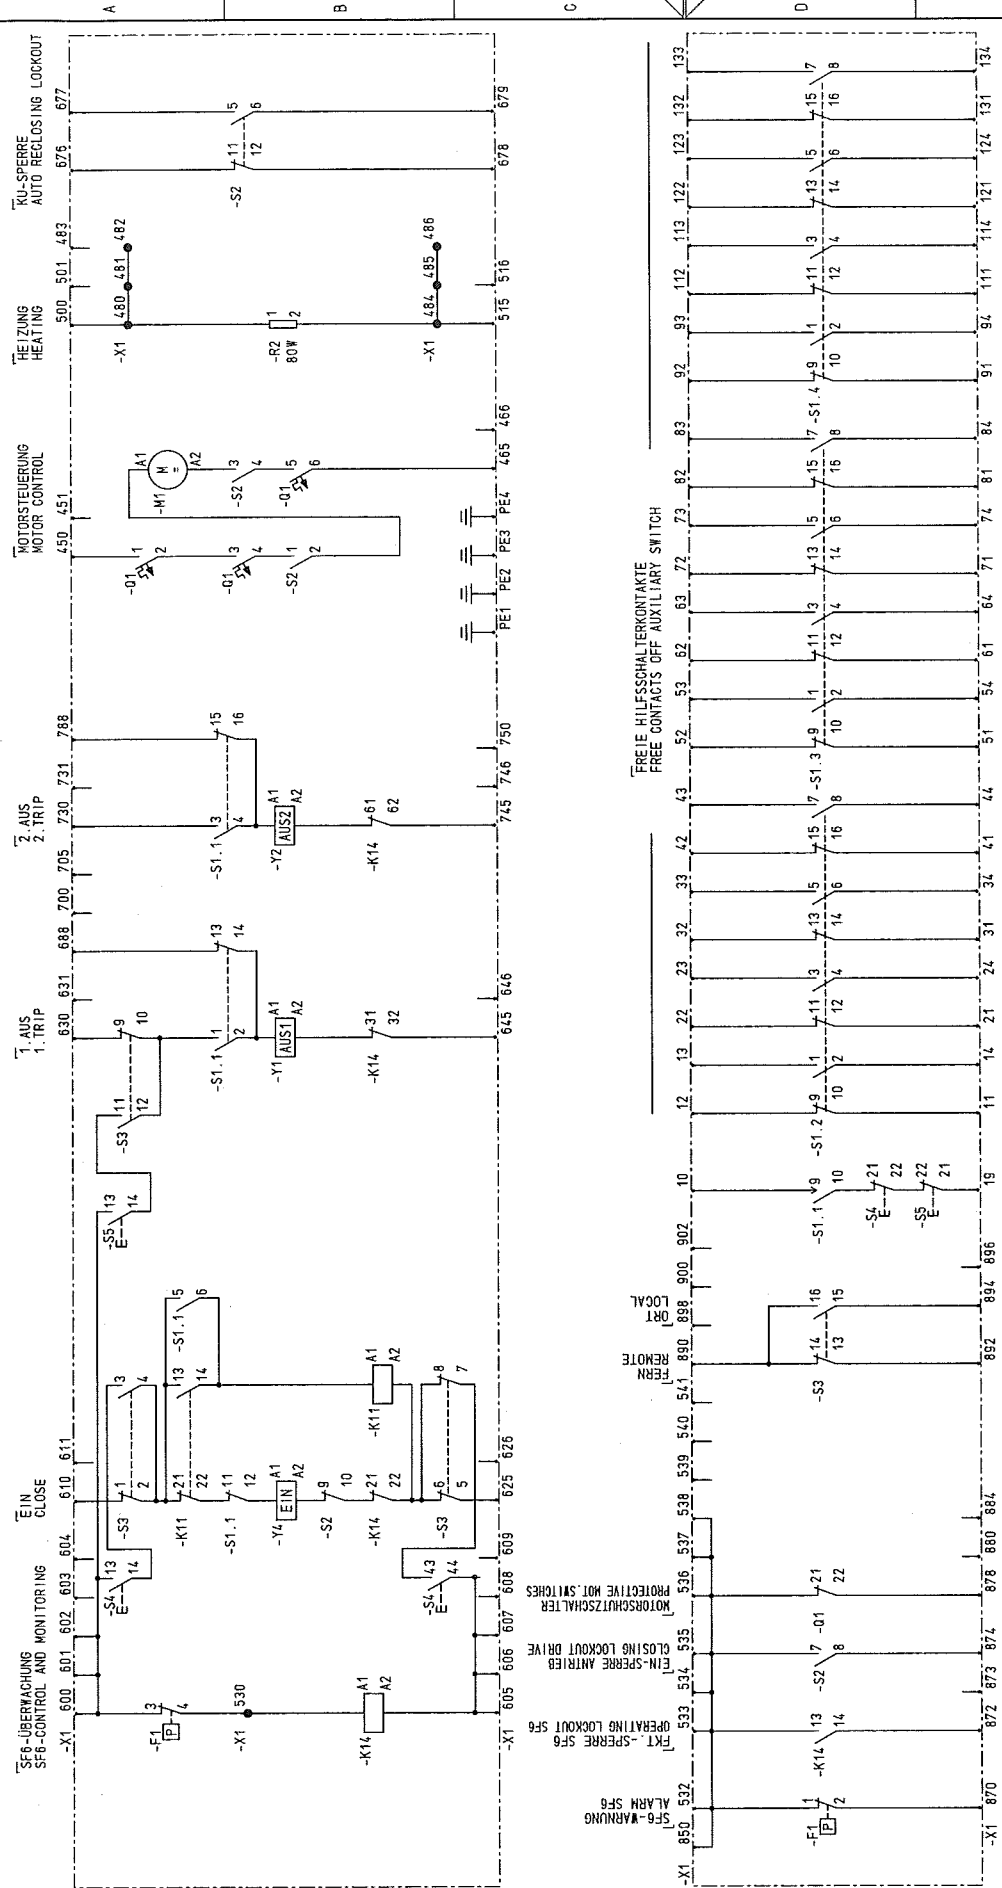

1	000	10	/R010.6	11	/R010.6	12	/R010.6	13	/R010.5	14	/R010.5	15	21	22	/R002.4	23	/R002.4	24	/R012.4	25	/R012.4	26	/R012.3	27	/R012.5	28	/R012.5	29	/R012.5	30	44	31	52	32	53	33	54	34	62	35	63	36	64	37	71	38	72	39	73	40	74	41	81	42	82	43	83	44	84	45	91	46	92	47	93	48	94	49	111	50	112	51	113	52	114	53	121	54	122	55	123	56	124	57	125	58	131	59	132	60	133	61	134	62	141	63	142	64	179	180	181	1500	
---	-----	----	---------	----	---------	----	---------	----	---------	----	---------	----	----	----	---------	----	---------	----	---------	----	---------	----	---------	----	---------	----	---------	----	---------	----	----	-----	----	-----	-----	------	------	--

Schaltzeichen nach DIN 34 beachten!

KRAMBECK

H2011551
E21 ASP
KLUEH
Z2011

21.12.2006

AS BUILT SITE

AS BUILT WORKS

HEATING

Änderung

Datum

Name

Norm

Urspr.

Ers.f.

Urspr.

Ers.f.

Urspr.

Ers.f.

US STEEL KOSICE/SLOVAKIA

50.3023.01

KRA. Datum 17.05.2005

BER Bearb. KRAMBECK

BER Gepr. KLUEH



LIST OF ITEMS
MOTOR DRIVE
ISOLATOR

CM001

50.3023.01.000.701.xxx

S=E21.ASP

/Z2011

Blat 154

025.011551-5201 04

568L

-01
Z2001.1

-X1

/P01.3

/S04.3

/S04.3

/P01.3

/S04.3

/P01.3

/S04.3


/P01.3

/S04.3

Schützvermerk nach DIN 34 beachten!

H2011551
=E21 ASP
ZZ021
KRAEMER

KRAEMER

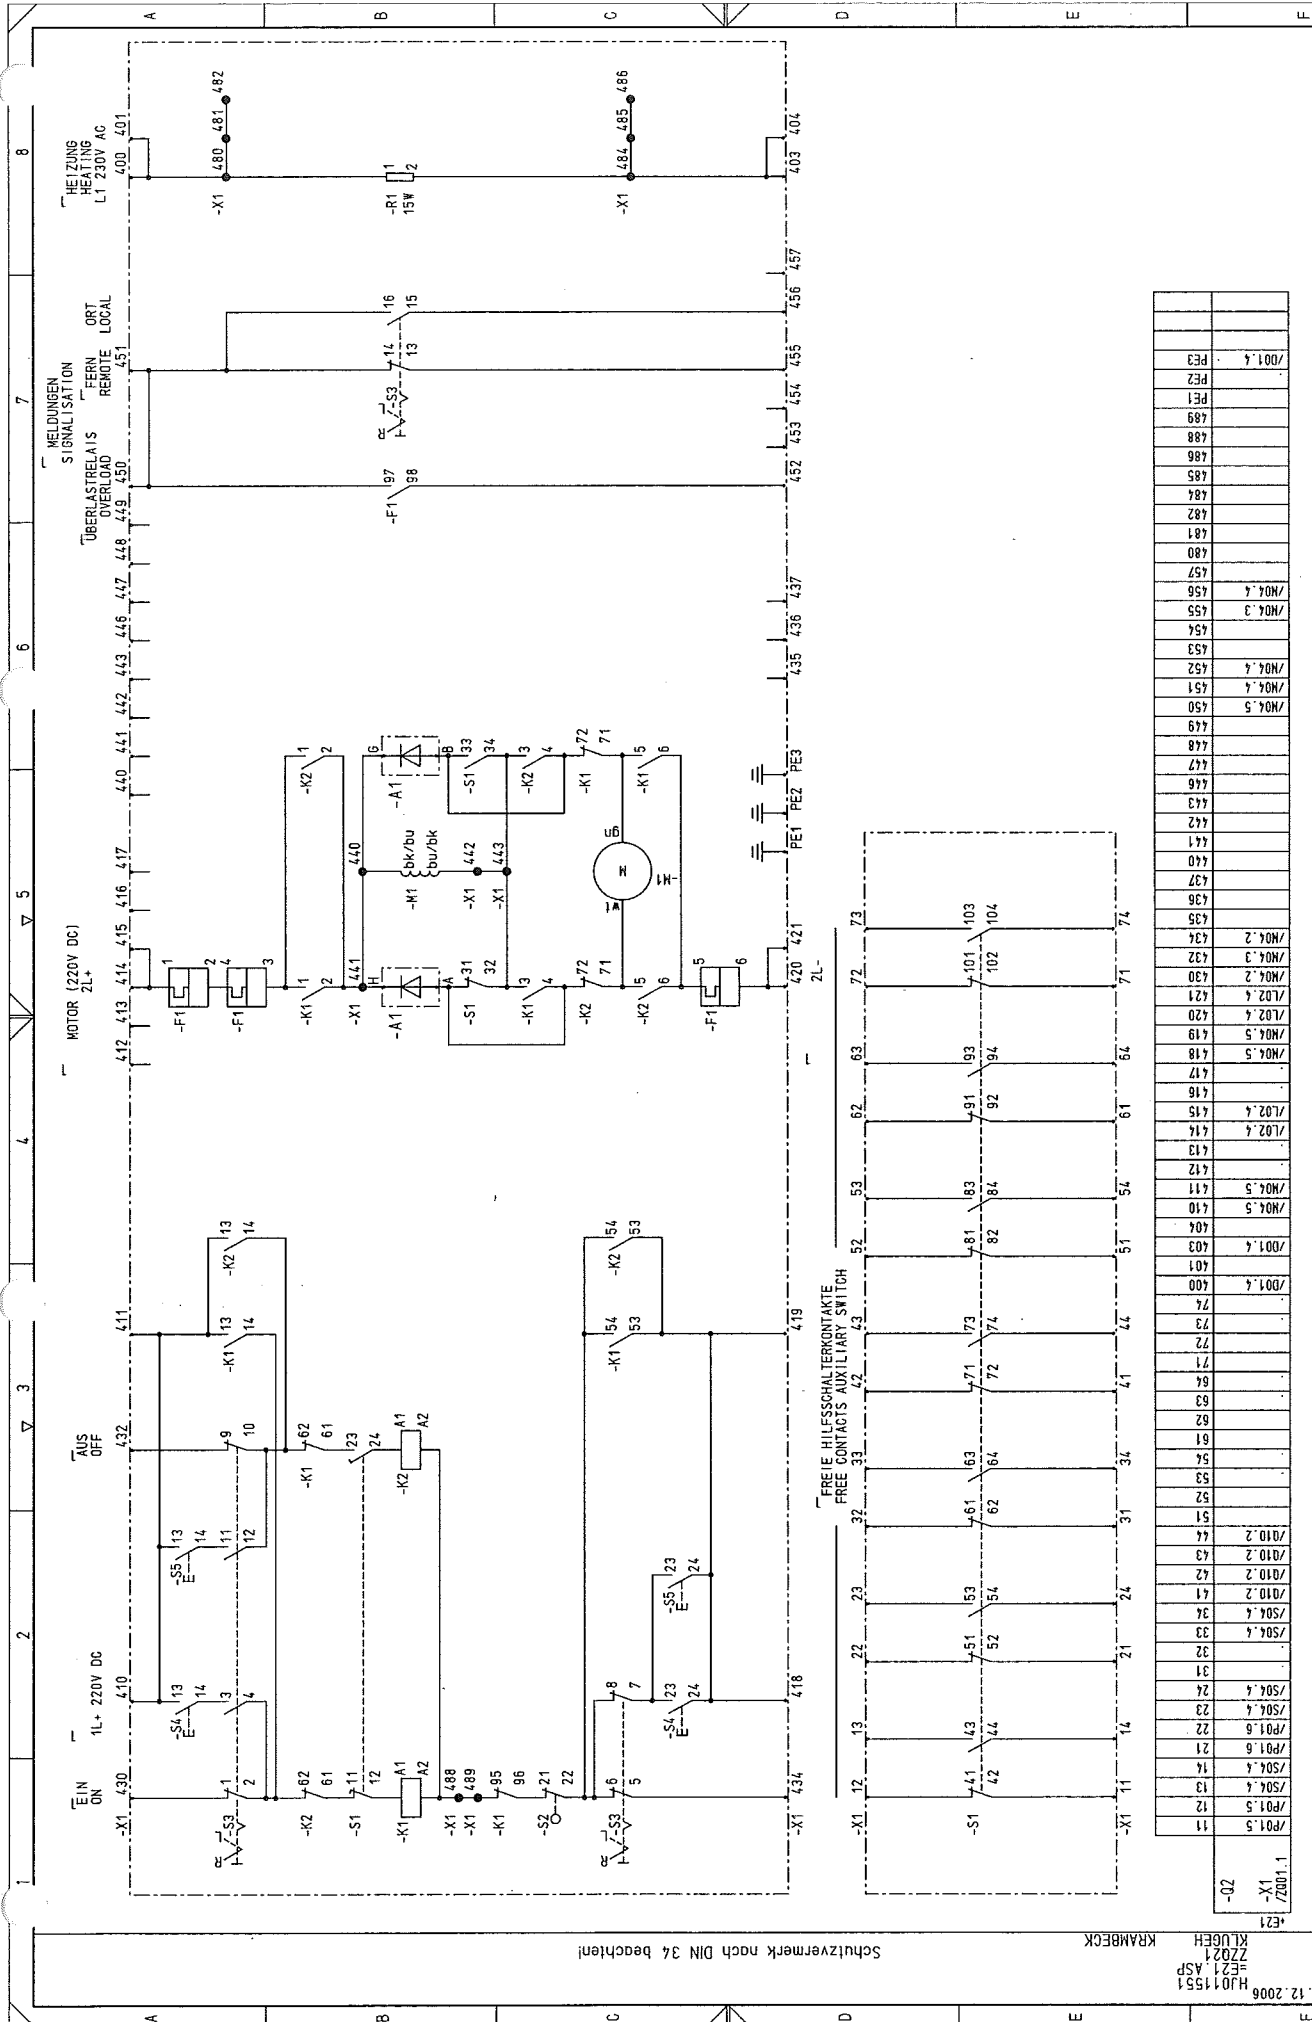


04	AS BUILT SITE	12.06	KRA.	Datum	17.05.2005	US STEEL KOSICE/SLOVAKIA	50.3023.01	CMND1	50.3023.01.000.701.xxx	S=E21.ASP	ZZ021	04
03	AS BUI. WORKS	14.11.05	BER	Bearb	KRAEMER	50.3023.01						04
02	HEATING	23.08.05	BER	Gepr.	KLUGE							04
Zust.	Änderung	Datum	Name	Norm	Urspr.	Ers.f.	Ers.d.					04
1		2	3	4	5	6	7	8				8

Schaltzvermerk nach DIN 34 beachten!

21.12.2006
H1011551
=E21 ASP
ZZ081
KRAMBECK
KIUEH

KRAMBECK

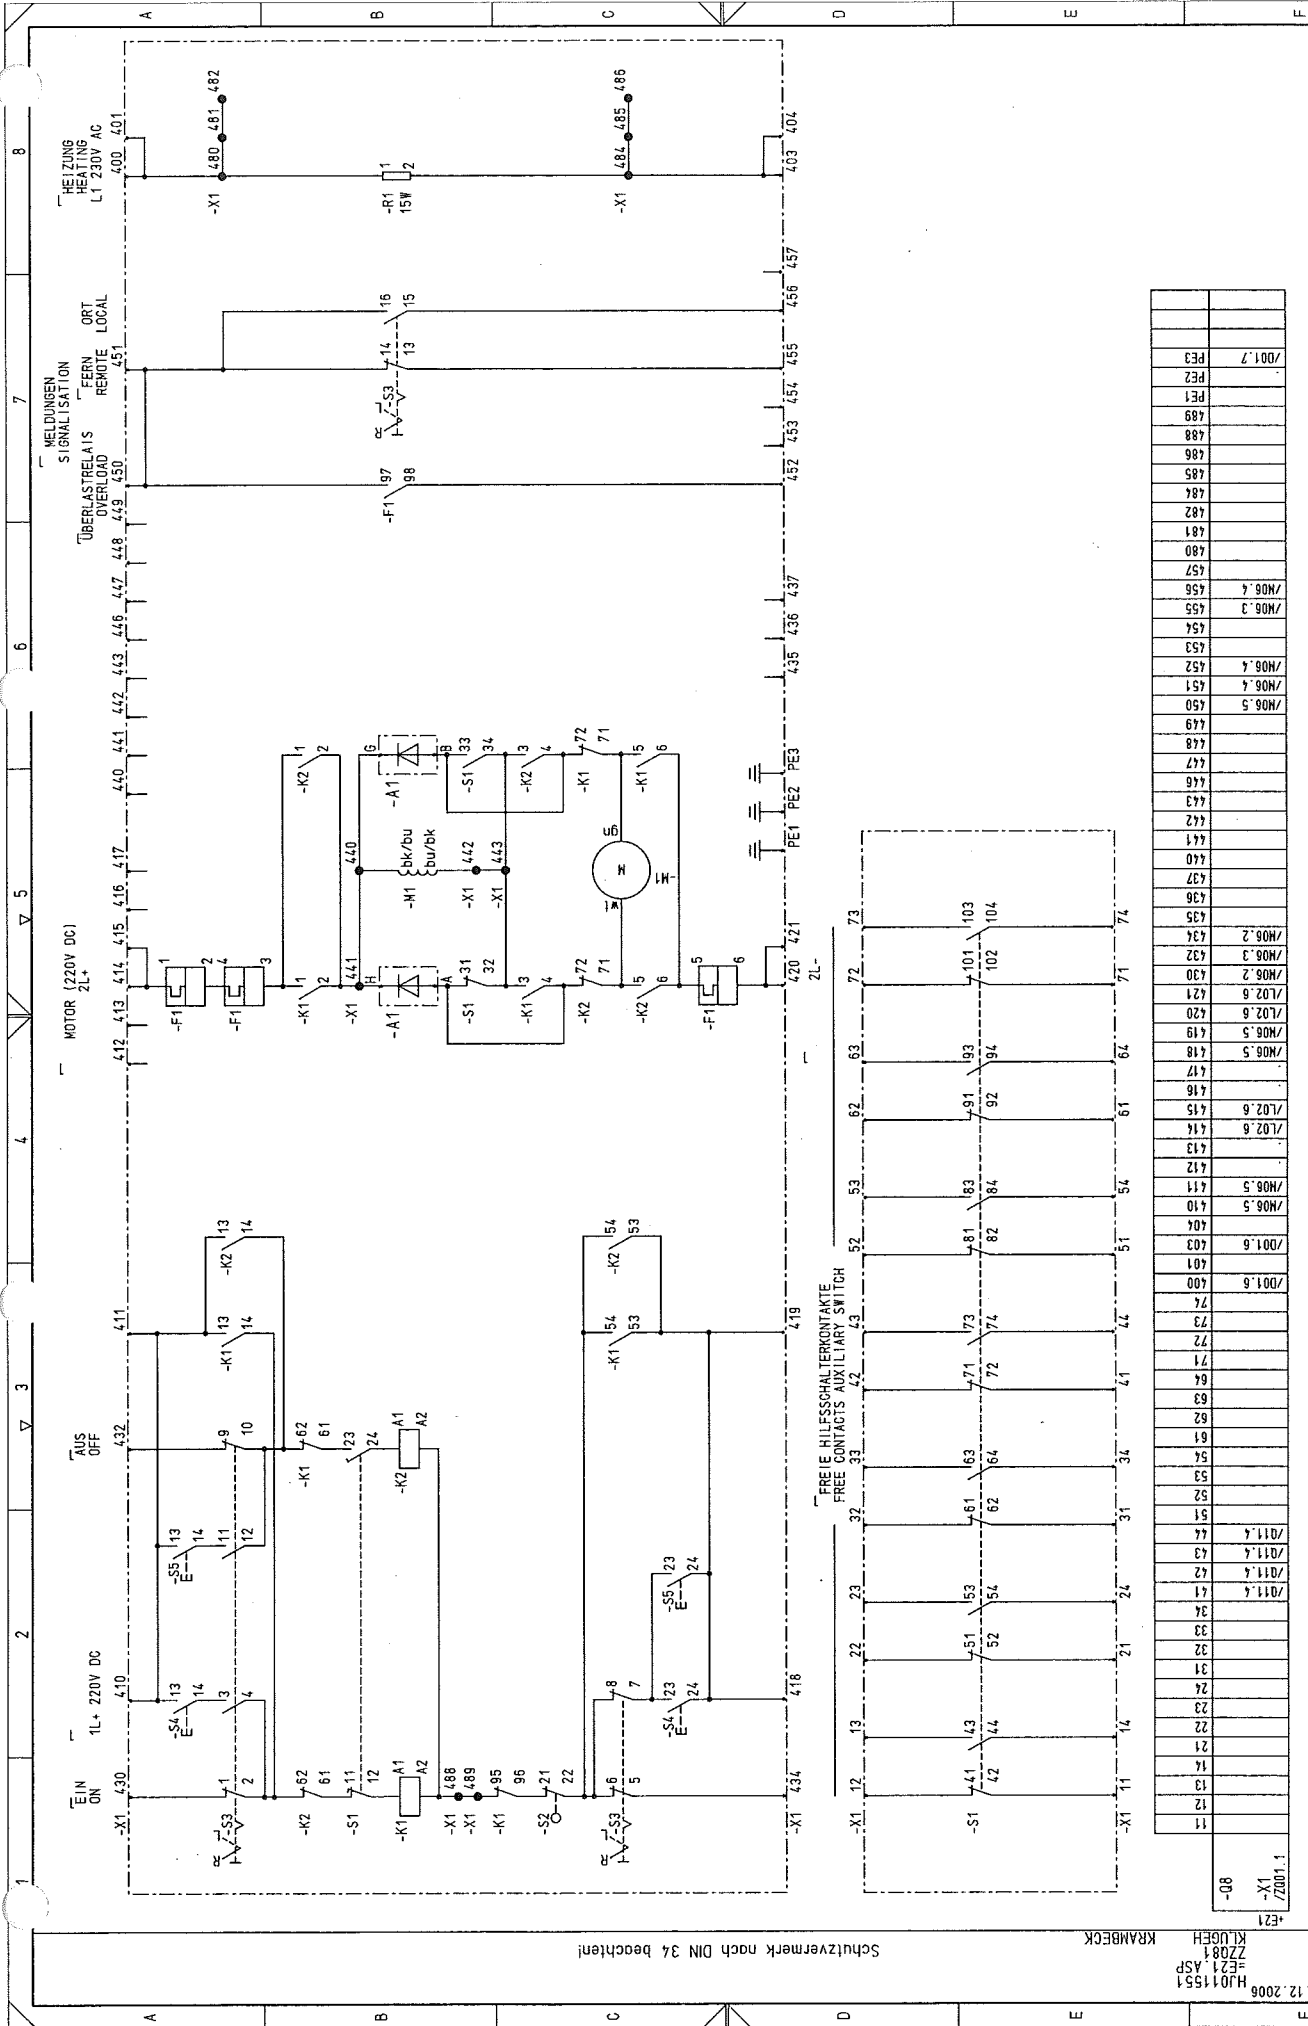

04 AS BUILT ITEM: 12.06 KRA. Datum: 17.05.2005
03 AS BUI. WORKS 14.11.05 BER. Bearb: KRAMBECK
02 HEATING 23.08.05 BER. Gepr.: KLUGE

Zust. Änderung Datum Name Norm Urspr.: Ers.f.:
1 2 3 4 5 6 7 8

LIST OF ITEMS
MOTOR DRIVE
ISOLATOR

CM001

50.3023.01.000.701.xxx
025.011551-5201 04
58BL


S=E21.ASP
/ZZ081

Blatt 157
58BL

Schutzvermerk nach DIN 34 beachten!

HJ011551
E21 ASP
KLUEGE
ZZ091

KRAMBECK

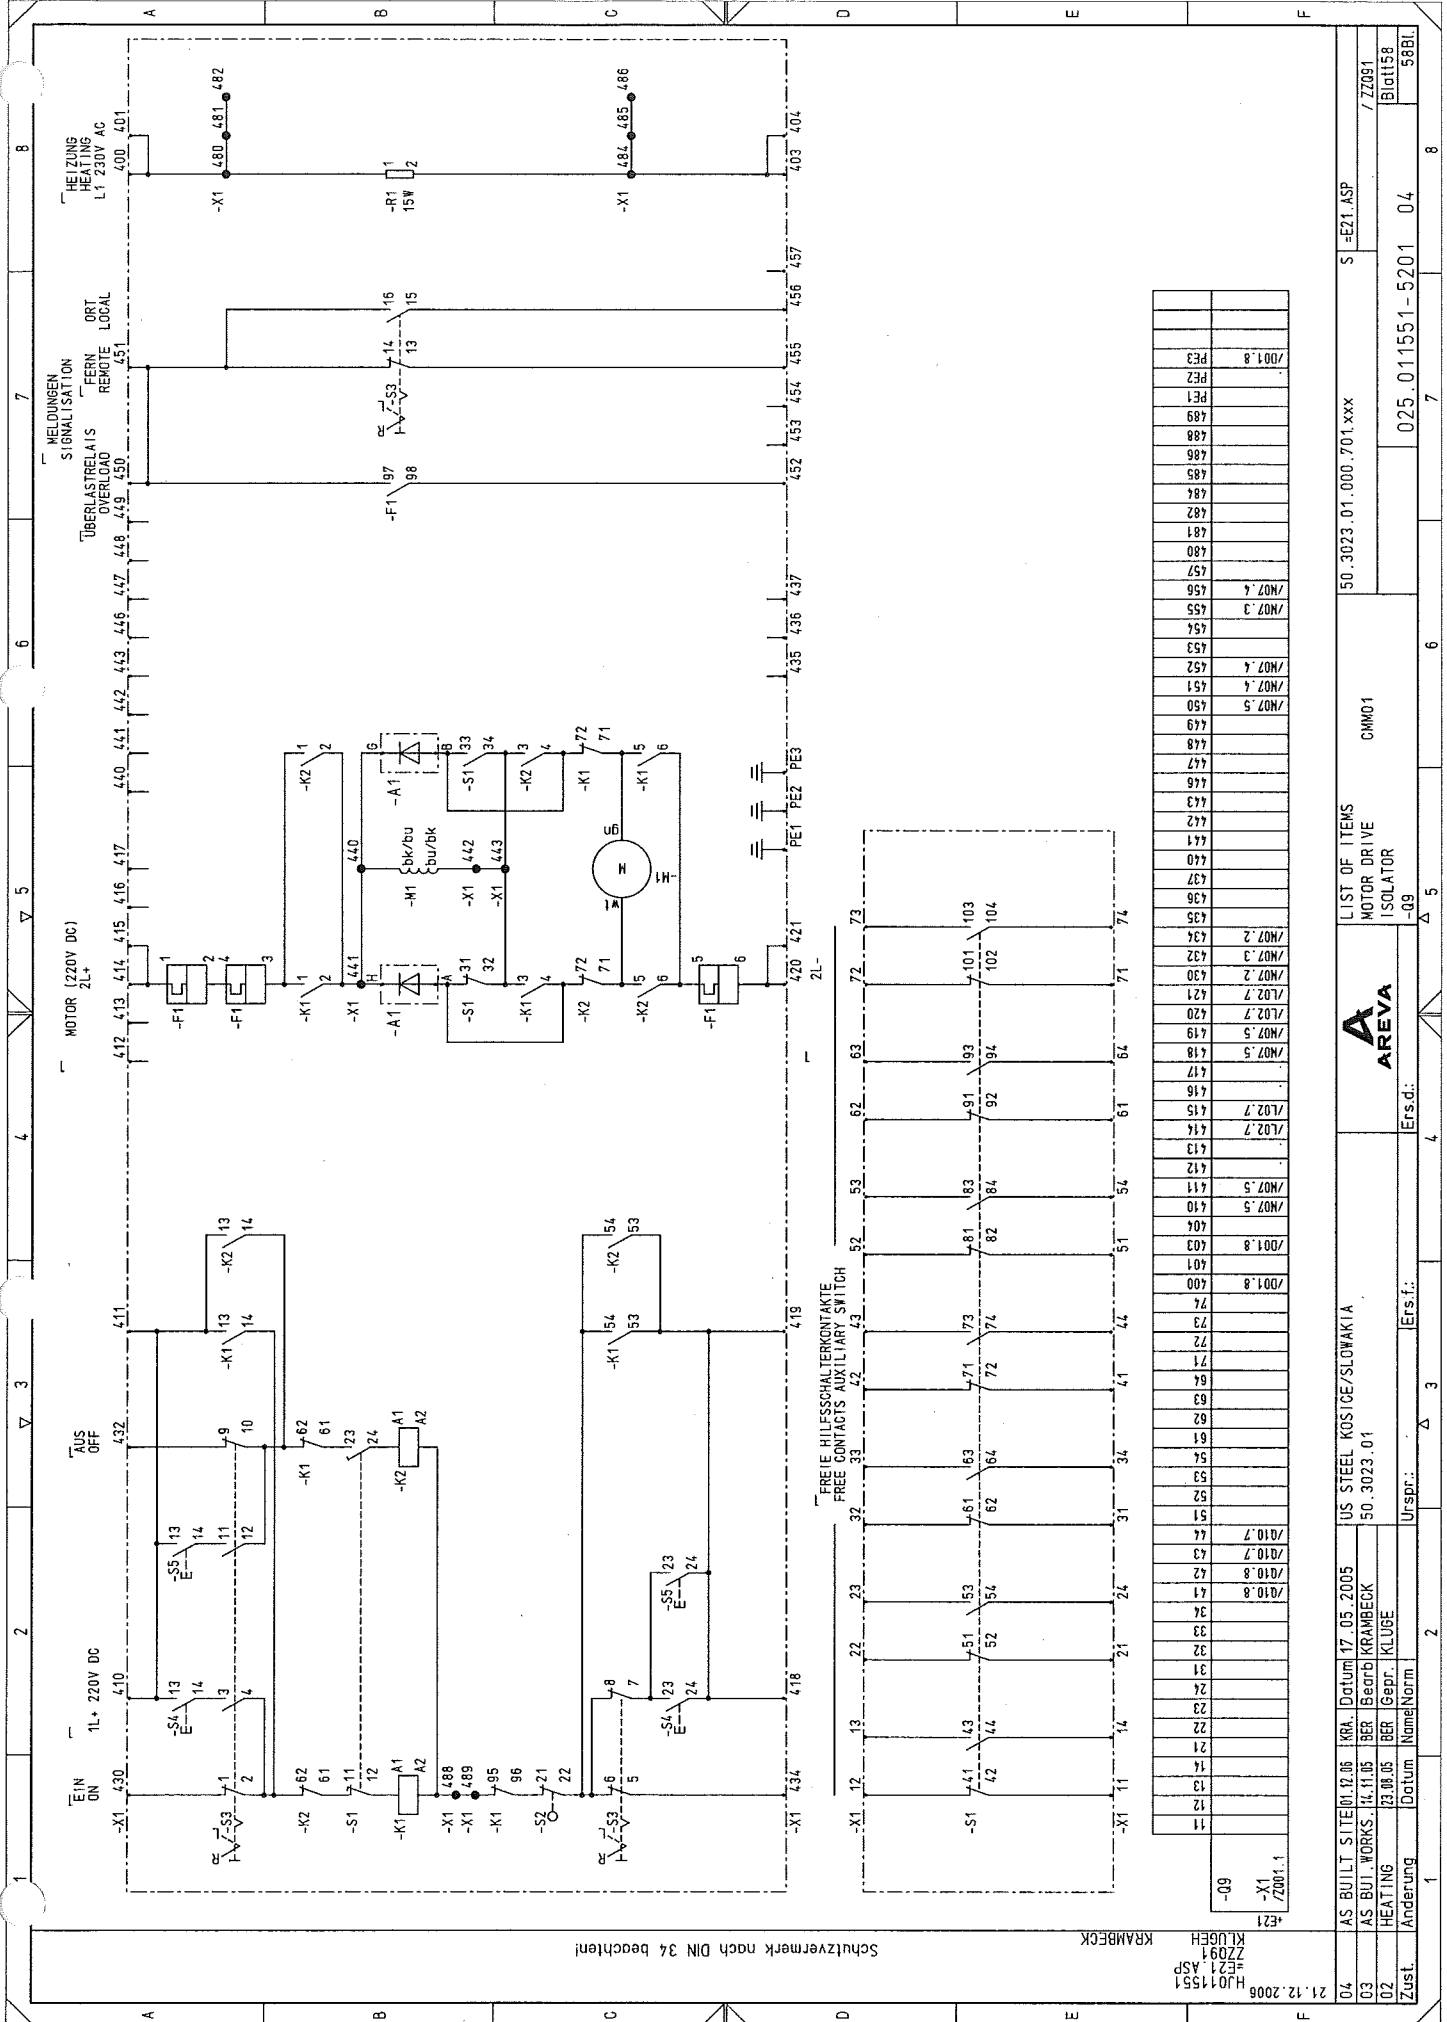

04	AS BUILT SITE(12.05.2005)	KRA. Datum	17.05.2005	US STEEL KOSICE/SLOVAKIA	LIST OF ITEMS	CM001	50.3023.01.000.701.xxx	S=E21.ASP	ZZ091 / ZZ091
03	AS BUT. WORKS (14.11.05)	BER. Bearb	KRAMBECK	50.3023.01	MOTOR DRIVE				
02	HEATING (23.08.05)	BER. Gepr.	KLUEGE		ISOLATOR				
Zust.	Änderung	Datum	Name/Norm	Urspr.: E21.f.	Ers.d.: -09		025.011551-5201	04	588L

