

Project No. : K70101
Project Name : ASU KOSICE TF
Client :

Subcontractor : VAM
Subcontract No. : 5.6801

VAM
VOEST MONTAGE

TEST NUMBER : 03/08/05

SYSTEM :

RISK CATEGORY : I.

PID No.	Line Size	Line No.	Area	Isometric No.	Material Class
036/036		50 NL 74101	TF	50NL74101	1.4541
036/035		50 NL 74102	TF	50NL74102	1.4541
036/036		50 NL 74201	TF	50NL74201	1.4541
036/035		50 NL 74202	TF	50NL74202	1.4541
036/036		50 NL 74180	TF	50NL74180	1.4541
036/036		50 N 74280	TF	50N74280	1.4541
036/036		50 N 74380	TF	50N74380	1.4541
036/036		50 N 74480	TF	50NL74480	1.4541

Test Pressure: 57,2 bar

Test Duration: 30 min

Test Medium: N

Manometers No.: 0 - 100 bar, 005991

Special requirements / comments:

WITNESSED AND
ACCEPTED ON BEHALF
OF

WITNESS

SIGNATURE

DATE

SUBCONTRACTOR

8.8.2005

ALE

CLIENT

NOTIFIED BODY


E-FRM-9-5-8-9

VAM


VOEST MONTAGE

50 NL – 74202				
Welding	DN	Diameter	Welder No	Protoc.No
1	50	60,3	96	
2	50	60,3	98	3116/2005
3	50	60,3	98	3116/2005
4	50	60,3	98	3116/2005
5	50	60,3	96	3116/2005
6	50	60,3	96	3116/2005
7	50	60,3	98	3116/2005
8	50	60,3	98	3116/2005
9	50	60,3	98	3116/2005
10	50	60,3	98	3116/2005
11	50	60,3	97	
12	50	60,3	98	3116/2005
13	50	60,3	98	3116/2005
14	25	33,7	96	
15	25	33,7	96	
16	1/2"	21,3	97	

REV. 2
12.05.2005

 AIR LIQUIDE Air Liquide ACS GmbH	DATE:	NAME:	CHARGE:	HISTORY FILE:
	18.05.2004	IMA/ RK	IE.2 EICHLER	79286811035.doc
REF LACES 792 REF LACES 872	JOB CODE:	K70101 ASU No. 9 KOSICE		SCALE 1:— ORIGINAL FORMAT DIN A1
	REFERENCE:	TITLE:		SHEET: 035 OF 044 SHEETS
	LIN TANK		DRAWING No.:	REV.
	792.86811			2

Rev. 10.07.05 17:21

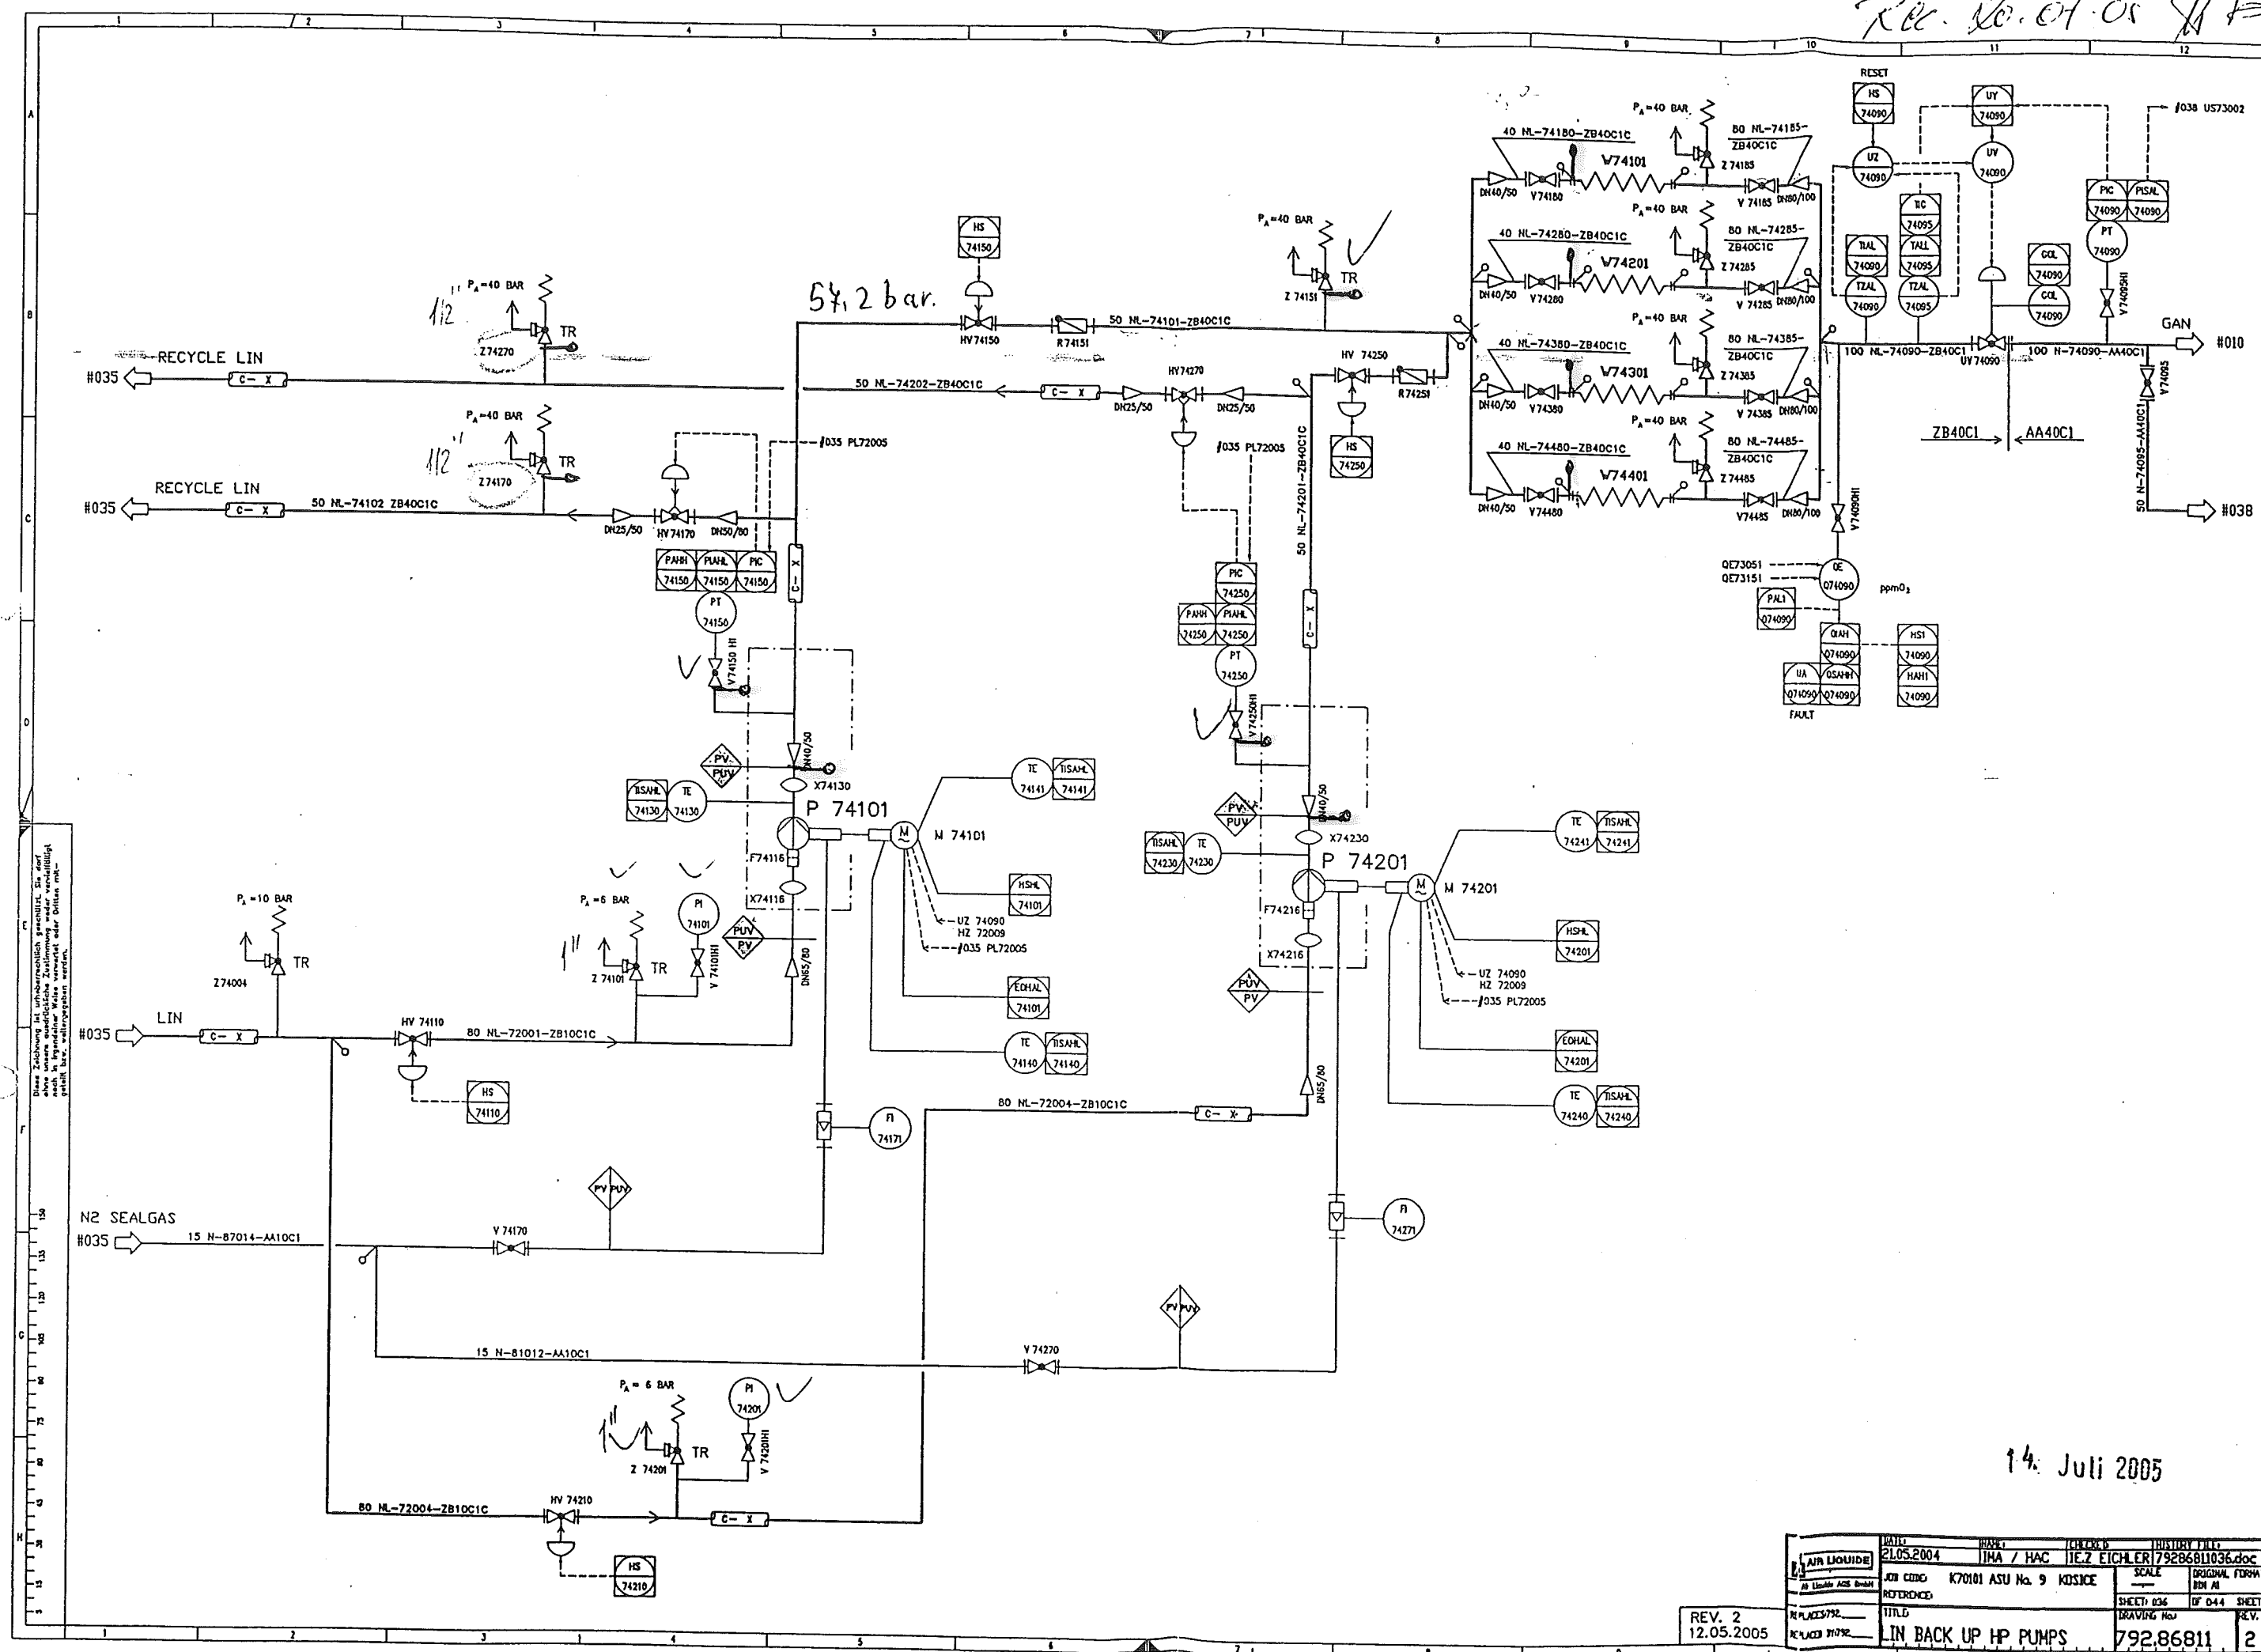


Diese Zeichnung ist urheberrechtlich geschützt. Sie darf ohne unsere schriftliche Zustimmung weder vervielfältigt noch in irgendeiner Weise verbreitet oder Dritten mitgeteilt werden.

14. Juli 2005


REV. 2
12.05.2005

DATE	21.05.2004	SCALE	ORIGINAL FORM
DESIGNER	K70101 ASU No. 9 KOSICE	SHEET	036 OF 044
TITLE	IN BACK UP HP PUMPS	DRAWING No.	792.86811
REV.			2

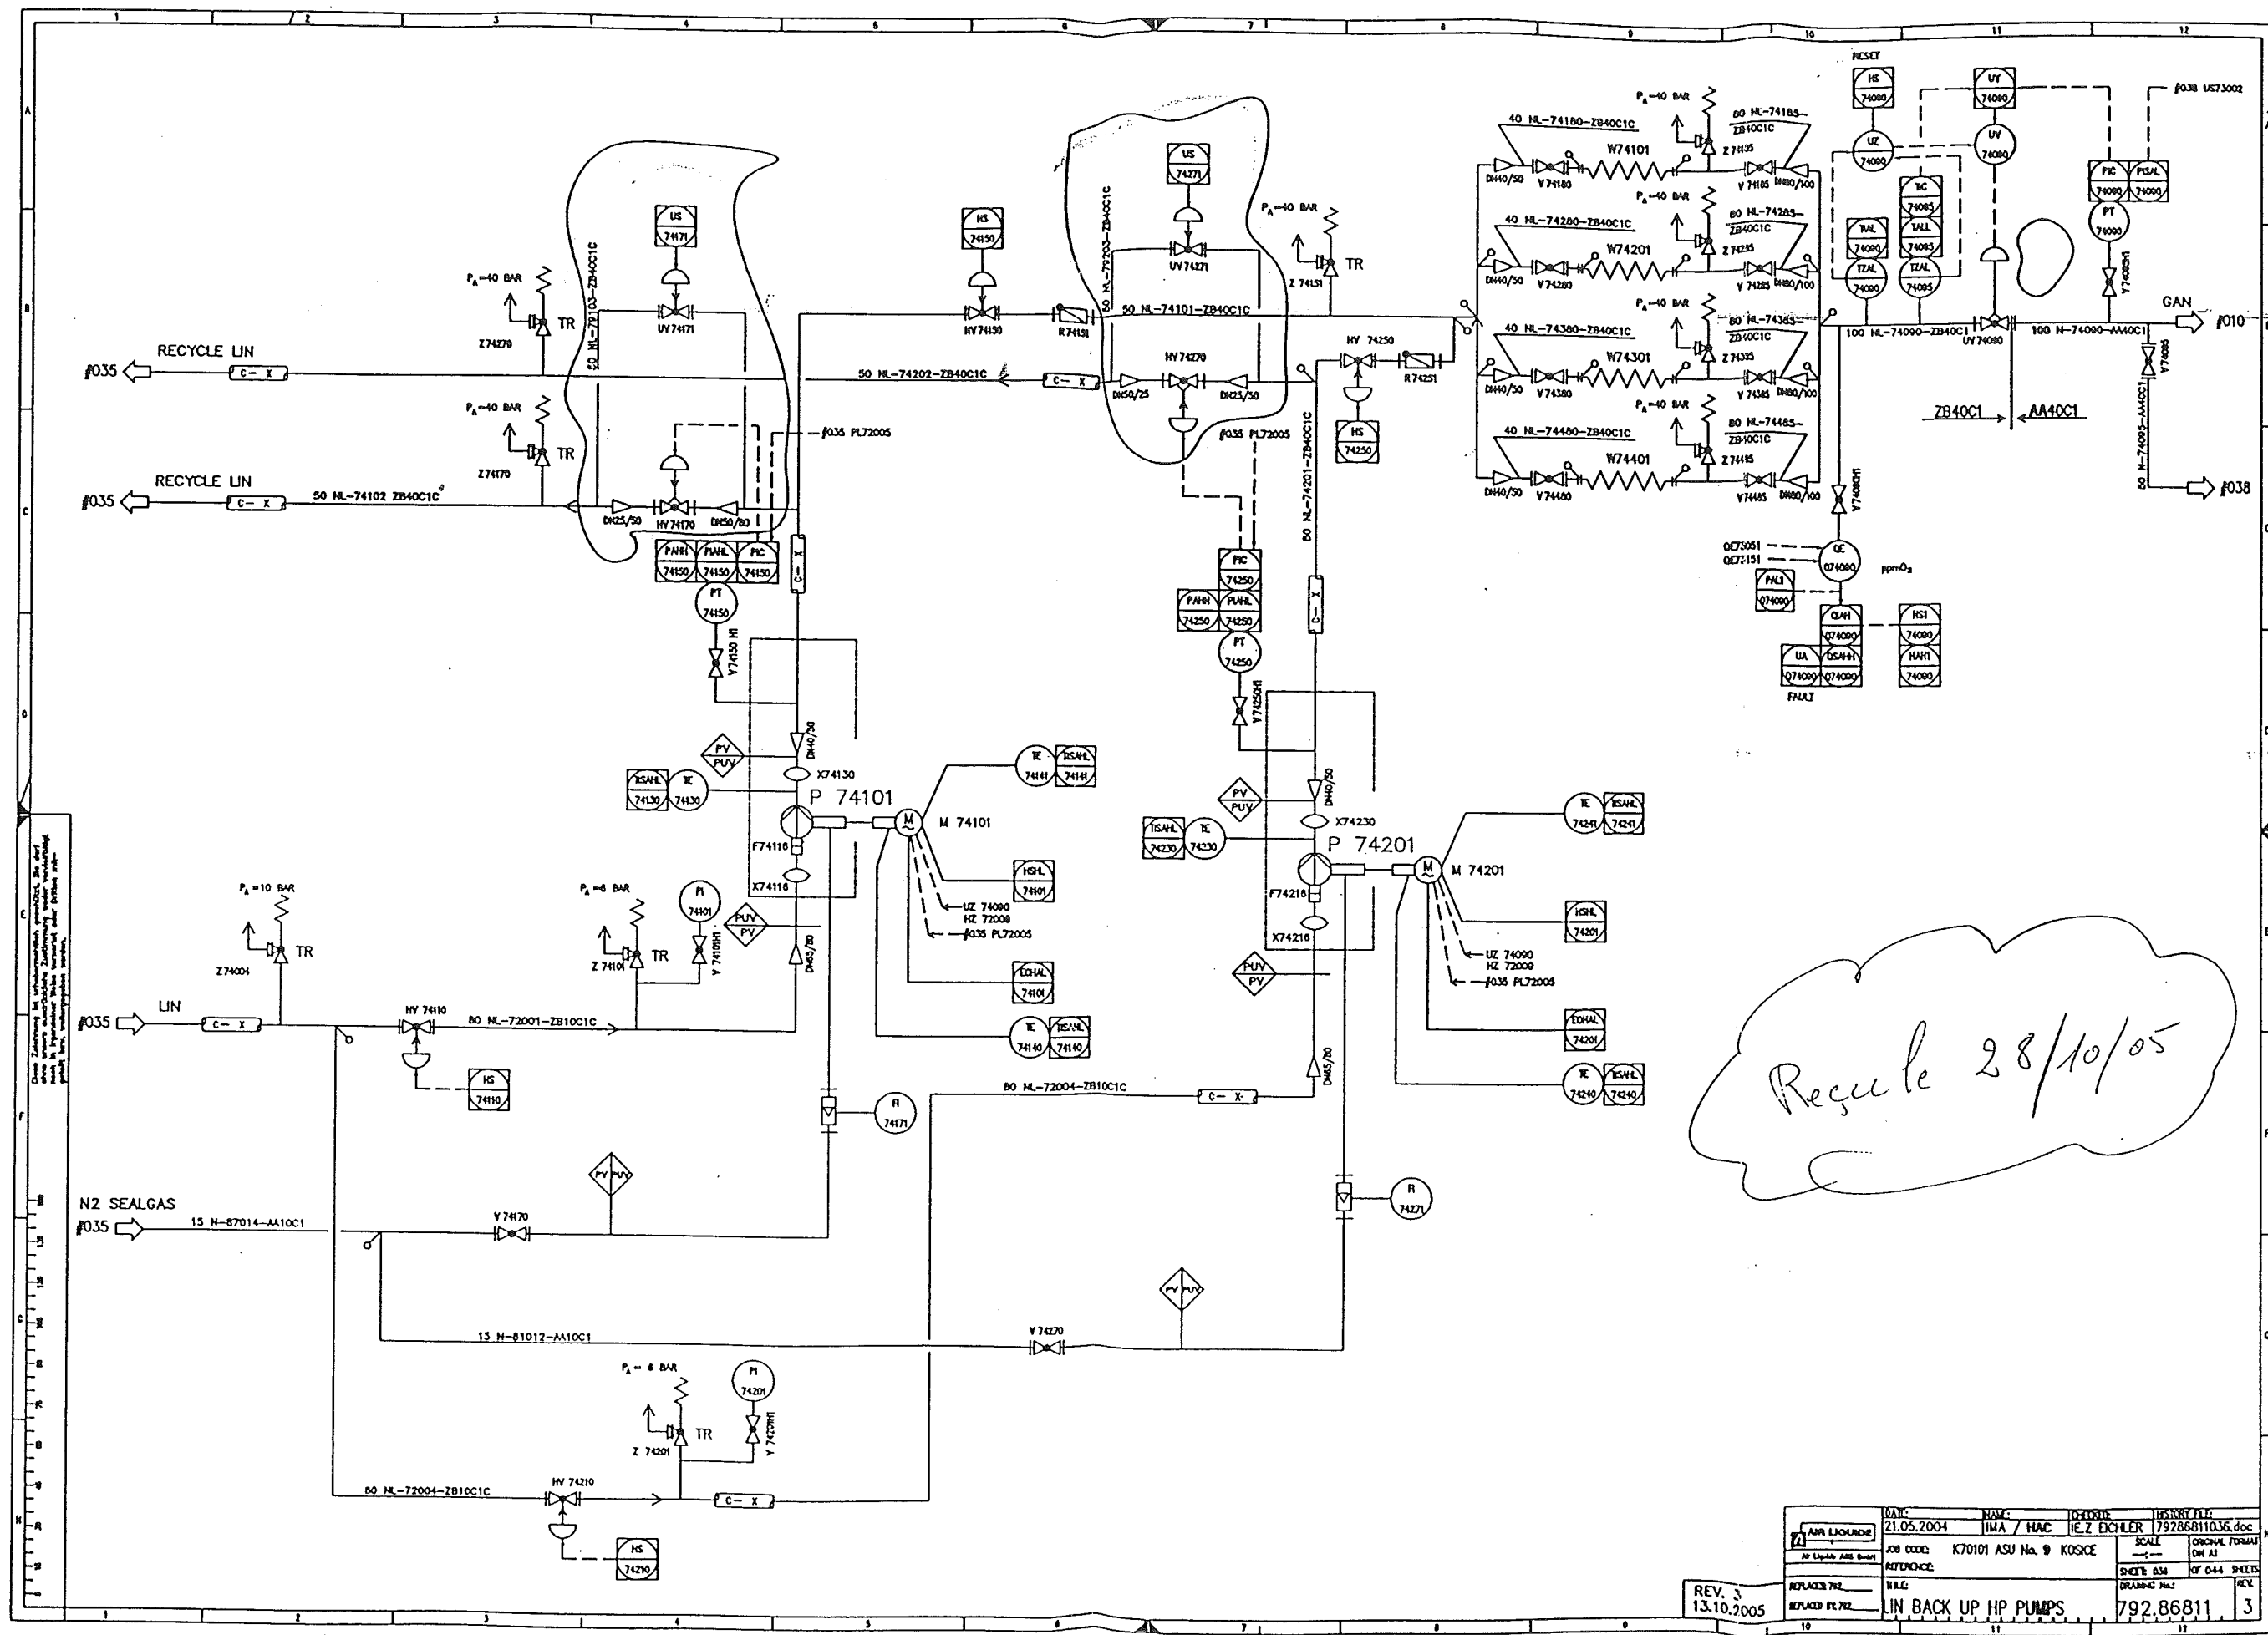

REV. 3
13.10.2005

DATE	NAME	DESIGN	REVISION
21.05.2004	IMA / MAC	IEZ ECHLER	79286811036.doc
JOB CODE	K70101 ASU No. 9 KOSICE	SCALE	ORIGIN: FORM: DW: A1
REFERENCE	WLG	SHEET 034	OF 044 SHEETS
REPLACES P&ID	792.86811	DRAWING No:	REV
REPLACES P&ID	792.86811		3

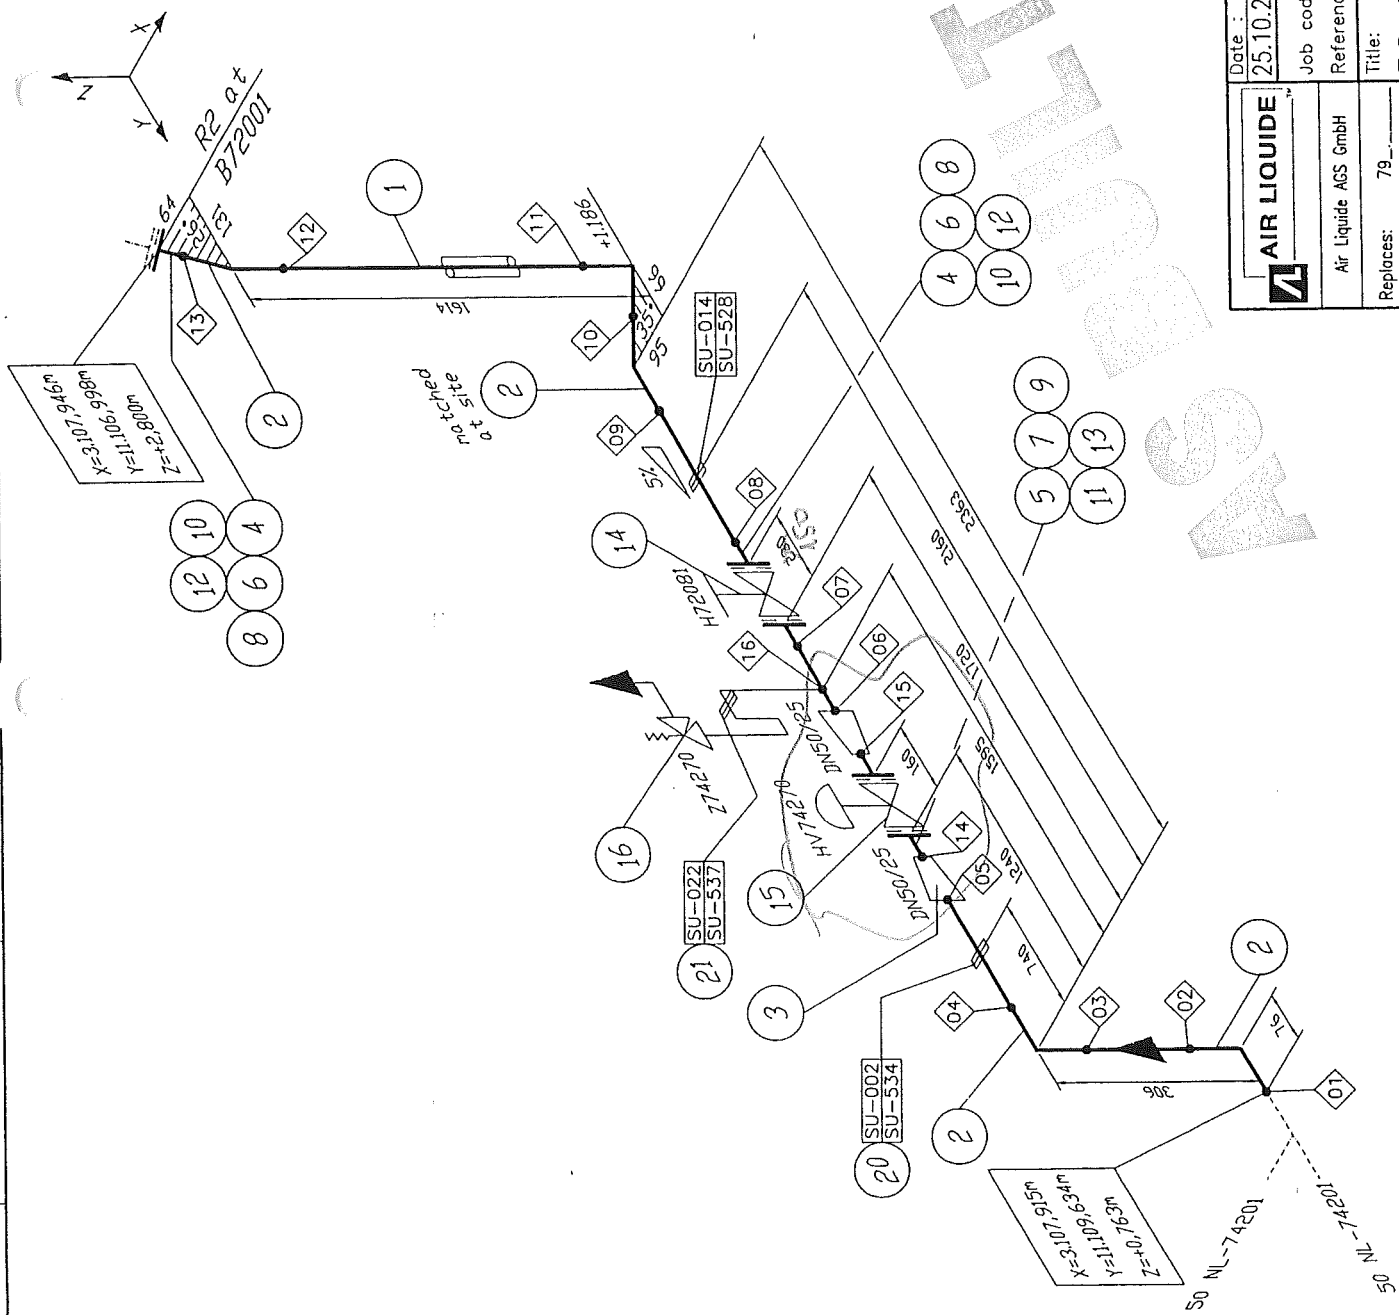

Welding No.	DN	Diameter	Welder No.	Protocol No.
01	50	60.3		
02	50	60.3		
14	25	33.7		
15	25	33.7		
16		22		

16	22	
----	----	--

Rae. cyprip.


Remarks:


- Responsibility of the assembling company:
- Situation of mounting seams
- Situation of pass-lengths
- Check of measure details and pipe courses on the construction site
- Situation of the spindle at valve

Accompanying drawings:
- 50 NL-74201 ZB40C1C

Accompanying lists:
- Parts list:
50 NL-74202 ZB40C1C

Pipe standard:
- AL Standard No.:
50006 (ZB40C1)

<div><div></div><div><div>AIR LIQUIDE</div><div>Air Liquide AGS GmbH</div></div></div>	Date : 25.10.2004		Name : Reid./IES		Checked: Hr. Gons		History file: 79287106.doc	
	Job code: K70101		Scale ---:---		Original format DIN A3		Sheet: 001 of 001 Sheets	
Title: 50 NL-74202		Drawing No.: 792.87106		Rev. B		Replaces: 79_----- Replaced by: 79_-----		

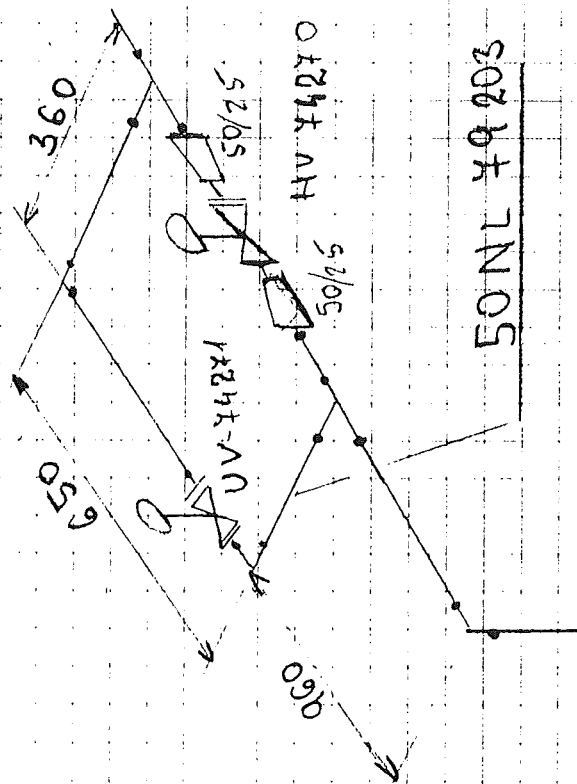

50NL 79203

50NL 74202

Made by : Ing Supak
Date : 11.10.2005
revision : 0

VAM **Anlagentechnik und Montagen**
01 - 5 - 6801 - 01 KOSICE AIR LIQUIDE TANKFARM - AS BUILT
Line Number : 50 NL-74202 ZB40C1

	Weight (kg)
pipe mat.:	27,33
con. valves	26,00
man. valves:	17,40
pr. supports:	10,80
sek. supports	52,73
summe:	134,26

AS BUILT

Stückliste 01 50 NL-74202 ZB40C1 Revision: B

Teilenummer	NW1	NW2	Teilebezeichnung	Einzelgew.	Menge	EP-Lieferung	EP-Montage	gesamt	Stunden ges.
-------------	-----	-----	------------------	------------	-------	--------------	------------	--------	--------------

FEHLER diese Liste bitte nur mit Menu 1 sortiert nach BG - Leitung - Rokis verwenden

ELBOW13	50	2	Elbow 90°, type 3 1.4541 DIN 2605-1 60,3x2	0,35 kg	4,00				
ELBOW6	50	2	Elbow 45°, type 3 1.4541 DIN 2605-1 60,3x2	0,18 kg	1,00				
FLANGE7	25	0	Welding neck flange 1.4541 DIN EN 1092-1	1,00 kg	2,00				
FLANGE7	50	0	Welding neck flange 1.4541 DIN EN 1092-1	3,00 kg	3,00				
GASKET7	25	2	Gasket Graphite w. CrNi-Inlay DIN EN 1514-1 70x2x35x		2,00				
GASKET7	50	2	Gasket Graphite w. CrNi-Inlay DIN EN 1514-1 107x2x61x		3,00				
HEXNUT3	12	0	Hexagon head nut A2-70 DIN EN ISO 4032	0,02 kg	8,00				
HEXNUT3	16	0	Hexagon head nut A2-70 DIN EN ISO 4032	0,03 kg	12,00				
PIPE15	15	1,5	PIPE, SEAMLESS 1.4541	0,51 kg	1,50				
PIPE4	50	2	Pipe, welded 1.4541 DIN EN ISO 1127 60,3x2	2,92 kg	3,5				
RED7	50	2	Reducer, concentric 1.4541 DIN 2616-1 60,3x2x33,7x2	0,17 kg	2,00				

Stückliste 01 50 NL-74202 ZB40C1 Revision: B	
--	--

(Fortsetzung)										
Teilenummer	NW1	NW2	Teilebezeichnung		Einzelgew.	Menge	EP-Lieferung	EP-Montage	gesamt	Stunden ges.

FEHLER diese Liste bitte nur mit Menu 1 sortiert nach BG - Leitung - Rokls verwenden

SCREW6	12	0	Hexagon head screw A2-70 DIN EN ISO 4014 65	0,14 kg	8,00			
SCREW6A	16	0	Hexagon head screw A2-70 DIN EN ISO 4014 70	0,14 kg	12,00			
SOCKET1	15	0	socket piece G1/2" by AL-AGS	0,10 kg	1,00			
SWAG8	0	0	X 1/2" AD2KL15GE12 1,4571 swagelok		1,00			
WASH1	13	0	Washer B A2-70		8,00			
WASH1	17	0	Washer B A2-70		12,00			
Summe: 01 50 NL-74202 ZB40C1				27,33 kg				

Liefersumme:	
Montagesumme:	
Gesamtsumme:	
Gesamt-Stunden:	
Gesamtgewicht:	27,33 kg
** Ende der Ausgabe	

AS BUILT

Stückliste 01 50 NL-74202 CON VAL BY AL Revision:

Teilenummer	NW1	NW2	Teilebezeichnung	Einzelgew.	Menge	EP-Lieferung	EP-Montage	gesamt	Stunden ges.
-------------	-----	-----	------------------	------------	-------	--------------	------------	--------	--------------

FEHLER diese Liste bitte nur mit Menu 1 sortiert nach BG - Leitung - Rokls verwenden

CHV74270	25	0	Control valve; HV74270 assembling only	26,00 kg	1,00				
Summe: 01 50 NL-74202 CON VAL BY AL				26,00 kg					

Liefersumme:

Montagesumme:

Gesamtsumme:

Gesamt-Stunden:

Gesamtgewicht:

** Ende der Ausgabe

26,00 kg

AS BUILT

Stückliste 01 50 NL-74202 MAN VAL BY AL Revision:

Teilenummer	NW1	NW2	Teilebezeichnung	Einzelgew.	Menge	EP-Lieferung	EP-Montage	gesamt	Stunden ges.
-------------	-----	-----	------------------	------------	-------	--------------	------------	--------	--------------

FEHLER diese Liste bitte nur mit Menu 1 sortiert nach BG - Leitung - Rokls verwenden

S0H72081	50	0	SHUT-OFF VALVE, H72081 assembling only	16,20 kg	1,00				
SVZ74270	0	0	Safety valve, type MG84; Z74270 assembling only 15 (MM)	1,20 kg	1,00				
Summe: 01 50 NL-74202 MAN VAL BY AL				17,40 kg					

Liefersumme:	
Montagesumme:	
Gesamtsumme:	
Gesamt-Stunden:	
Gesamtgewicht:	17,40 kg
** Ende der Ausgabe	

AS BUILT

Stückliste 01 50 NL-74202 PRI SUP 000000 Revision:										
Teilenummer		NW1	NW2	Teilebezeichnung	Einzelgew.	Menge	EP-Lieferung	EP-Montage	gesamt	Stunden ges.
FEHLER diese Liste bitte nur mit Menu 1 sortiert nach BG - Leitung - Rokls verwenden										

SU002	50	0	HALTERUNGEN PRO ROHRLEITUNG X6CRNITI18-10 / Si37-2	10,8 kg	1,00				
Summe: 01 50 NL-74202 PRI SUP 000000				10,8 kg					

Liefersumme:	
Montagesumme:	
Gesamtsumme:	
Gesamt-Stunden:	
Gesamtgewicht:	10,8 kg
** Ende der Ausgabe	

ASBUILT

Stückliste 01 50 NL-74202 SEK SUP 000000 Revision:									
Teilenummer	NW1	NW2	Teilebezeichnung	Einzelgew.	Menge	EP-Lieferung	EP-Montage	gesamt	Stunden ges.
FEHLER diese Liste bitte nur mit Menu 1 sortiert nach BG - Leitung - Rokls verwenden									


SU534	0	0	SUPORT DWG.792.87247 SHEET534 St37-2	41,43 kg	1,00				
SU537	0	0	SUPORT DWG.792.87247 SHEET537 St37-2	11,30 kg	1,00				
Summe: 01 50 NL-74202 SEK SUP 000000				52,73 kg					

Liefersumme:	
Montagesumme:	
Gesamtsumme:	
Gesamt-Stunden:	
Gesamtgewicht:	52,73 kg
** Ende der Ausgabe	

AS BUILT



 Vysvetlivky / Notes: V : Zvar vyhovel / WELD ACCEPTED
N : Zvar nevyhovel / WELD NOT ACCEPTED
R : Opravovaný zvar / REPAIRED WELD



CONSULTING & CONTROL
OF WELDING
Ing. Pavol VIŠNOVSKÝ
Dlhé Pole 323, 013 32 ŽILINA
IČO:33857820 DIČ: 6902178437/651