 AIR LIQUIDE	PRESSURE TEST CERTIFICATE	Project No. : K70101
		Project Name : ASU KOSICE TF
		Client :

Subcontractor : **VAM**
Subcontract No. : **5.6801**


VOEST MONTAGE

TEST NUMBER :

015/09/05

SYSTEM :

RISK CATEGORY :




III.

PID No.	Line Size	Line No.	Area	Isometric No.	Material Class
010/010		250 O 20006	TF	250O20006	1.4541
010/010		25 O 20008	TF	25O20008	Monel
010/010		25 O 81020	TF	25O81020	1.4541

Test Pressure: 44 bar Test Duration: 30 min
Test Medium: N Manometers No.: 0 - 100 bar, 005991

Special requirements / comments: Od ventílov UK20013 a UK 20014 po napojenie do exist. potrubia.

Tlaková skúška bola preveđená za účasti inšpektora Technickej inšpekcie SR v Košiciach ale bez predlo-
ženého osvedčenia o konštrukčnej dokumentácii realizovanej stavby.

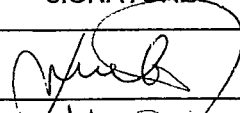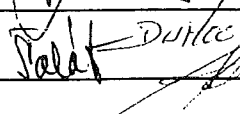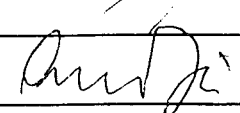WITNESSED AND ACCEPTED ON BEHALF OF	WITNESS	SIGNATURE	DATE
	SUBCONTRACTOR		7.9.2005
	ALE		07/09/05
	CLIENT		
	NOTIFIED BODY		14.11.2005

E-FRM-9-5-8-9

VAM GmbH & Co Anlagentechnik und Montagen A. Bernoláka 10, Ružomberok		PROTOKOL O STAVEBNEJ A TLAKOVÝCH SKÚŠKACH ODOLNOSTI A TESNOSTI POTRUBIA č. 015/09/05			
Miesto stavby:		AIR LIQUIDE - U. S. STEEL s. r. o. Košice ASU No. 9 Košice			
Označenie skúšaného potrubia:		250 O 20006, 25 O 20008, 25 O 81020			
Prevádzkové podmienky:		Najvyšší pracovný pretlak: 4,0 MPa		Najvyššia pracovná teplota: - 196 °C	
Parametre rozvodu:		Menovitá svetlosť: DN 250, 25		Materiál: tr. 1.4541, Monel	
Potrubie bolo podrobené stavebnej a tlakovým skúškam podľa STN 130020, NV 576/02 a STN EN 13480					
Stavebná skúška		Skúška odolnosti		Skúška tesnosti	
Dátum skúšky:	07.09.05	Dátum skúšky:	07.09.05	Dátum skúšky:	07.09.05
- umiestnenie výstroja potrubia - funkcie uzatváracích zariadení - dokončenie a kvalita zvaračských prác - správnosť uloženia a jeho spádovanie - úplnosť dokumentácie		Skúšobný pretlak:	4,4 MPa	Skúšobný pretlak:	4,0 MPa
		Skúšobné médium:	N ₂	Skúšobné médium:	N ₂
		Skúšobná doba:	30 min.	Skúšobná doba:	po dobu prehliadky
		Použité meracie prístroje:		Použité meracie prístroje:	
		kontrolný deformačný manometer 0 – 10 MPa Ø 160 mm v. č. 005991		kontrolný deformačný manometer 0 – 10 MPa Ø 160 mm v. č. 005991	

Potrubie vyhovuje daným prevádzkovým podmienkam. Skúška odolnosti a tesnosti bola v zmysle hore uvedených nariadení a noriem úspešná.

Od ventilov UK20013 a UK 20014 po napojenie do exist. potrubia. Tlaková skúška bola prevedená za účasti inšpektora Technickej inšpekcie SR v Košiciach ale bez predloženého osvedčenia o konštrukčnej dokumentácii realizovanej stavby.

Za objednávateľa



Za zhotoviteľa

V Košiciach dňa 7.9.2005

List1

VAM
VOEST MONTAGE

25 O – 20008				
Welding	DN	Q	Welder No	Protoc.No
1	Kap	33,7	96	73/2005
2	25	33,7	96	3314/2005
3	25	33,7	96	3314/2005
4	25	33,7	96	3314/2005
5	25	33,7	96	3314/2005
6	25	33,7	96	3314/2005

Rev. 20.07.05 M + L

Ausht 50
00200/PV6

Ausht 50
00600/PV6

Ausht 50
00300/PV6


57,2 bar

14. Juli 2005


REV. 1
12.05.2005

DATE: 21.05.2004	NAME: IMA / HAC	CHECKED: IE 2 EICHLER	REVISION: 1
JOB CODE: K70101 ASU No. 9 KOSICE	SCALE: 1:1	ORIGINAL FORMAT: DIN A1	
REFERENCE:	TITLE: PRODUCTS	DRAWING No: 792.86811	SHEETS: 010 OF 044
REPLACES: 792	REPLACES BY: 792		

Diese Zeichnung ist urheberrechtlich geschützt. Sie darf ohne schriftliche Genehmigung der IMA nicht weitergegeben werden.
nach in irgendeiner Weise verändert oder diffundiert.
geteilt bzw. weitergegeben werden.

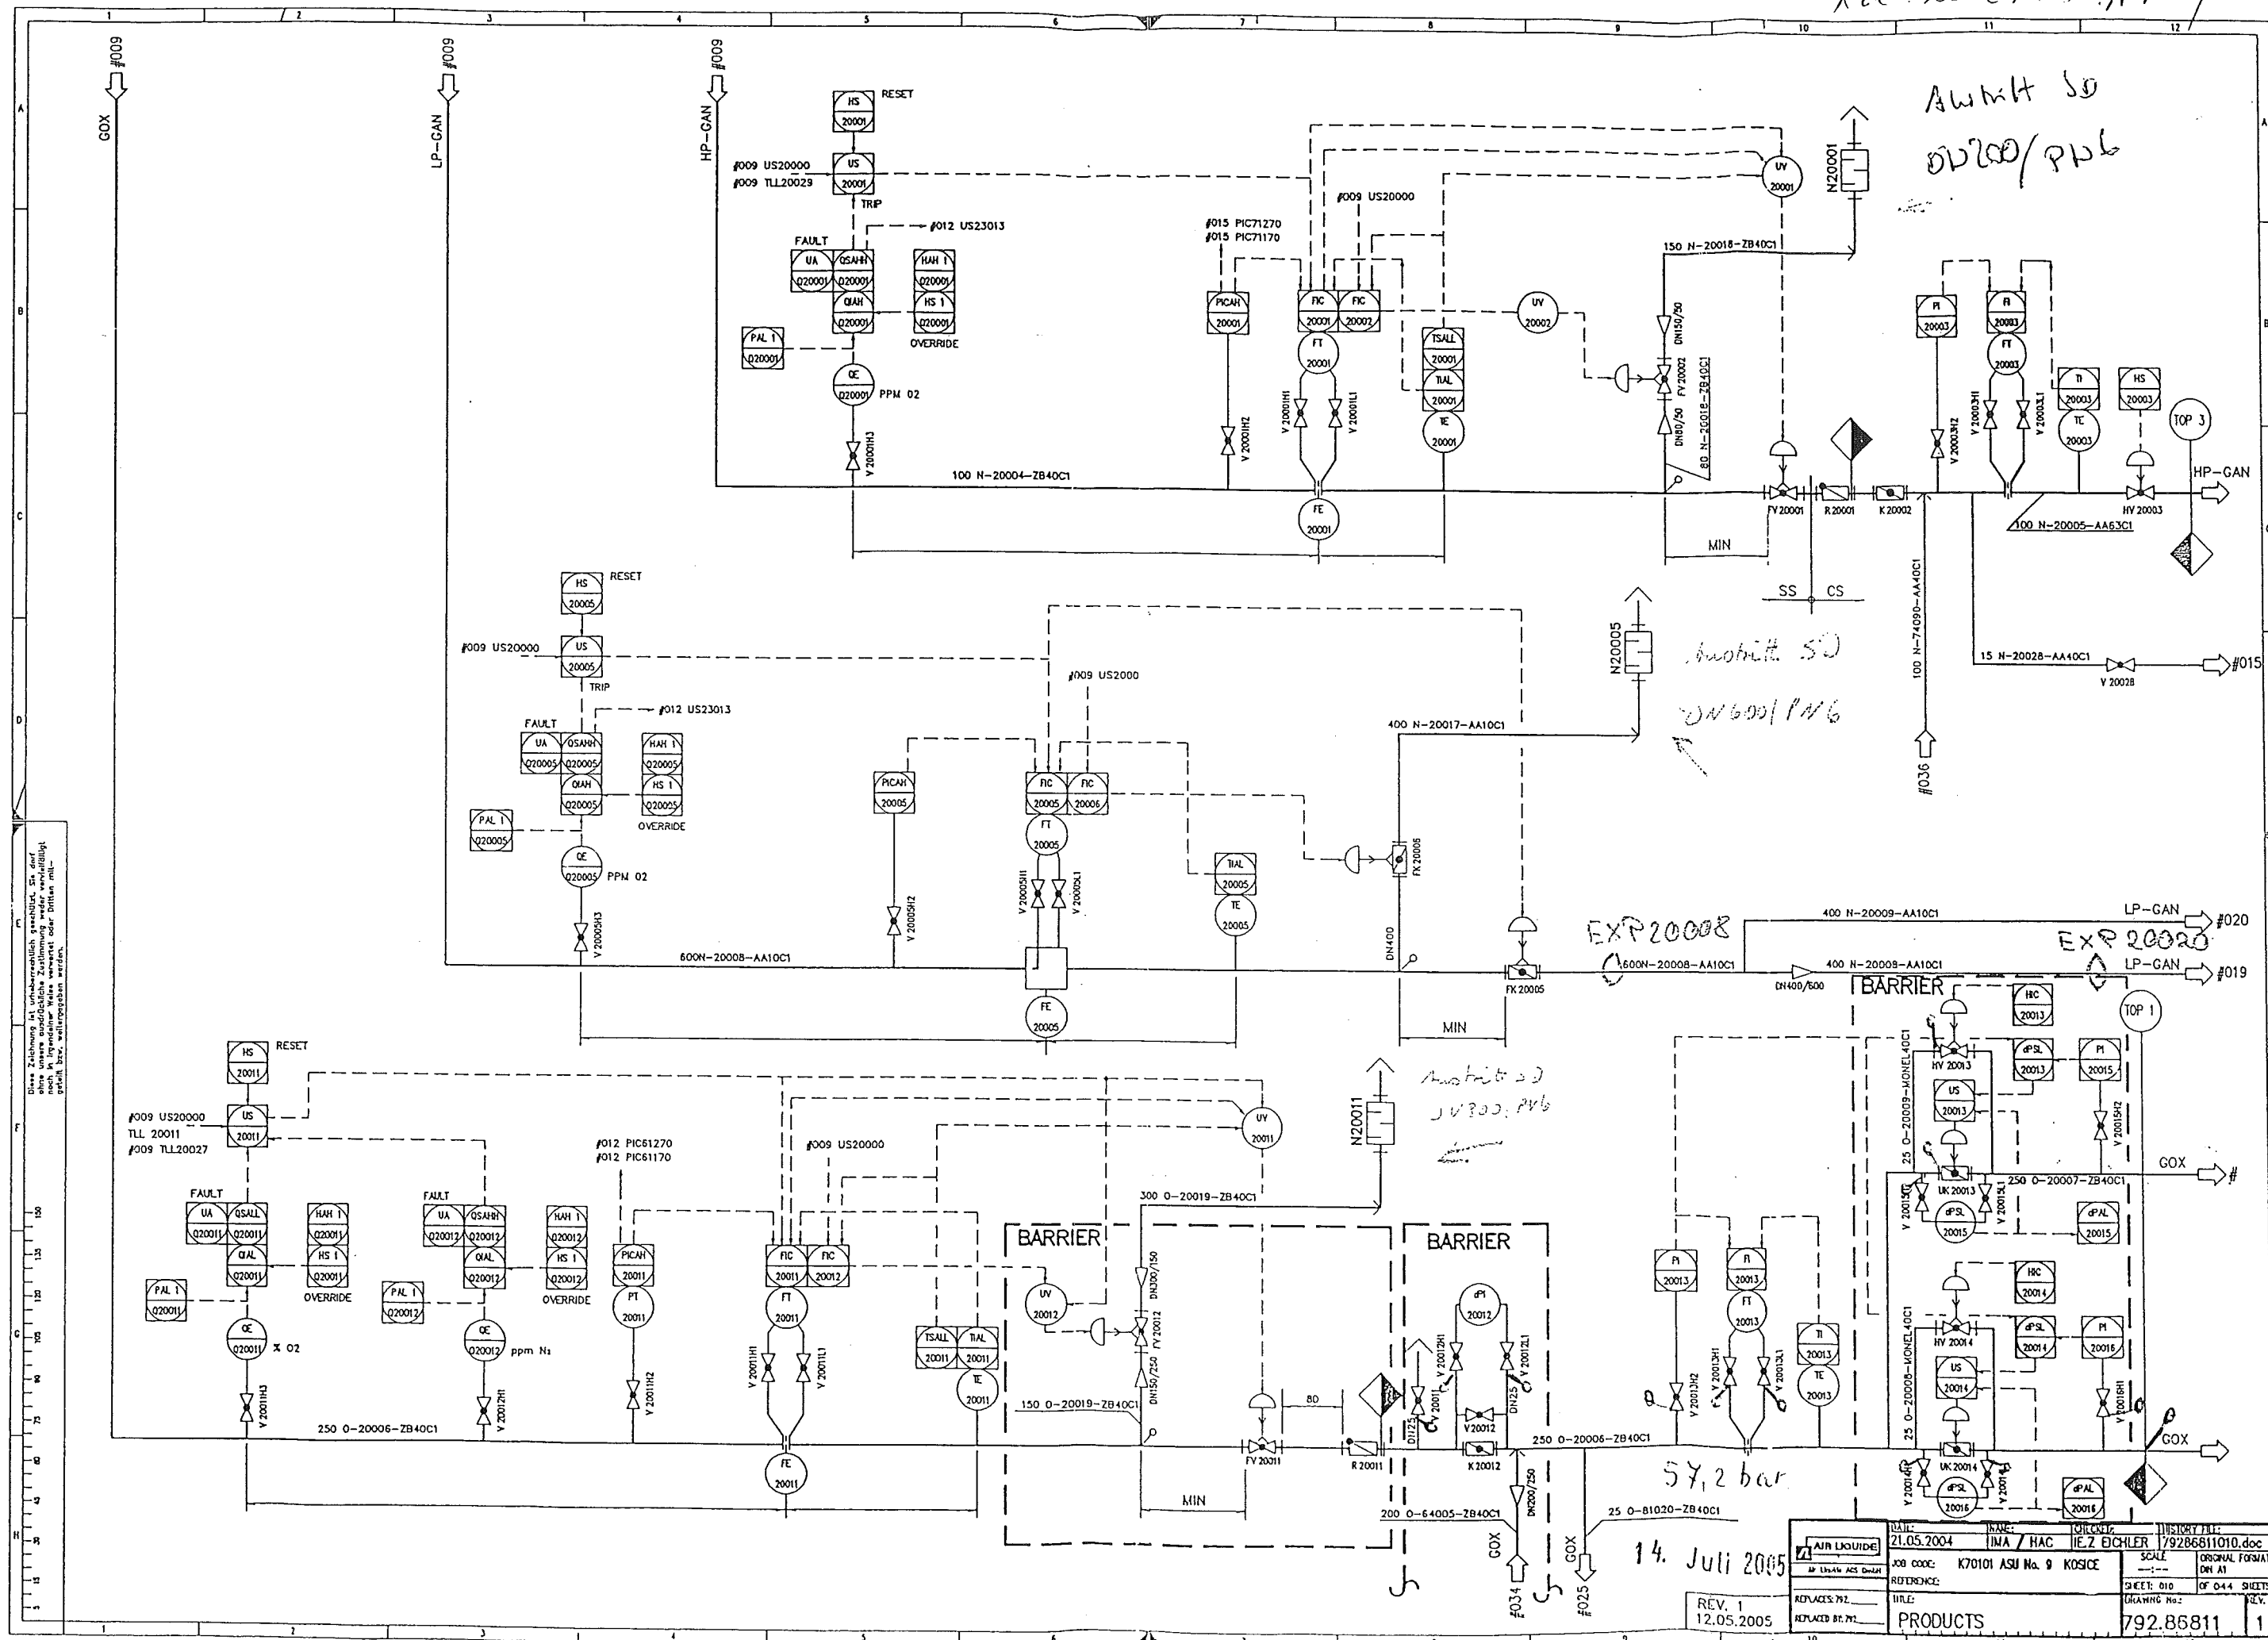



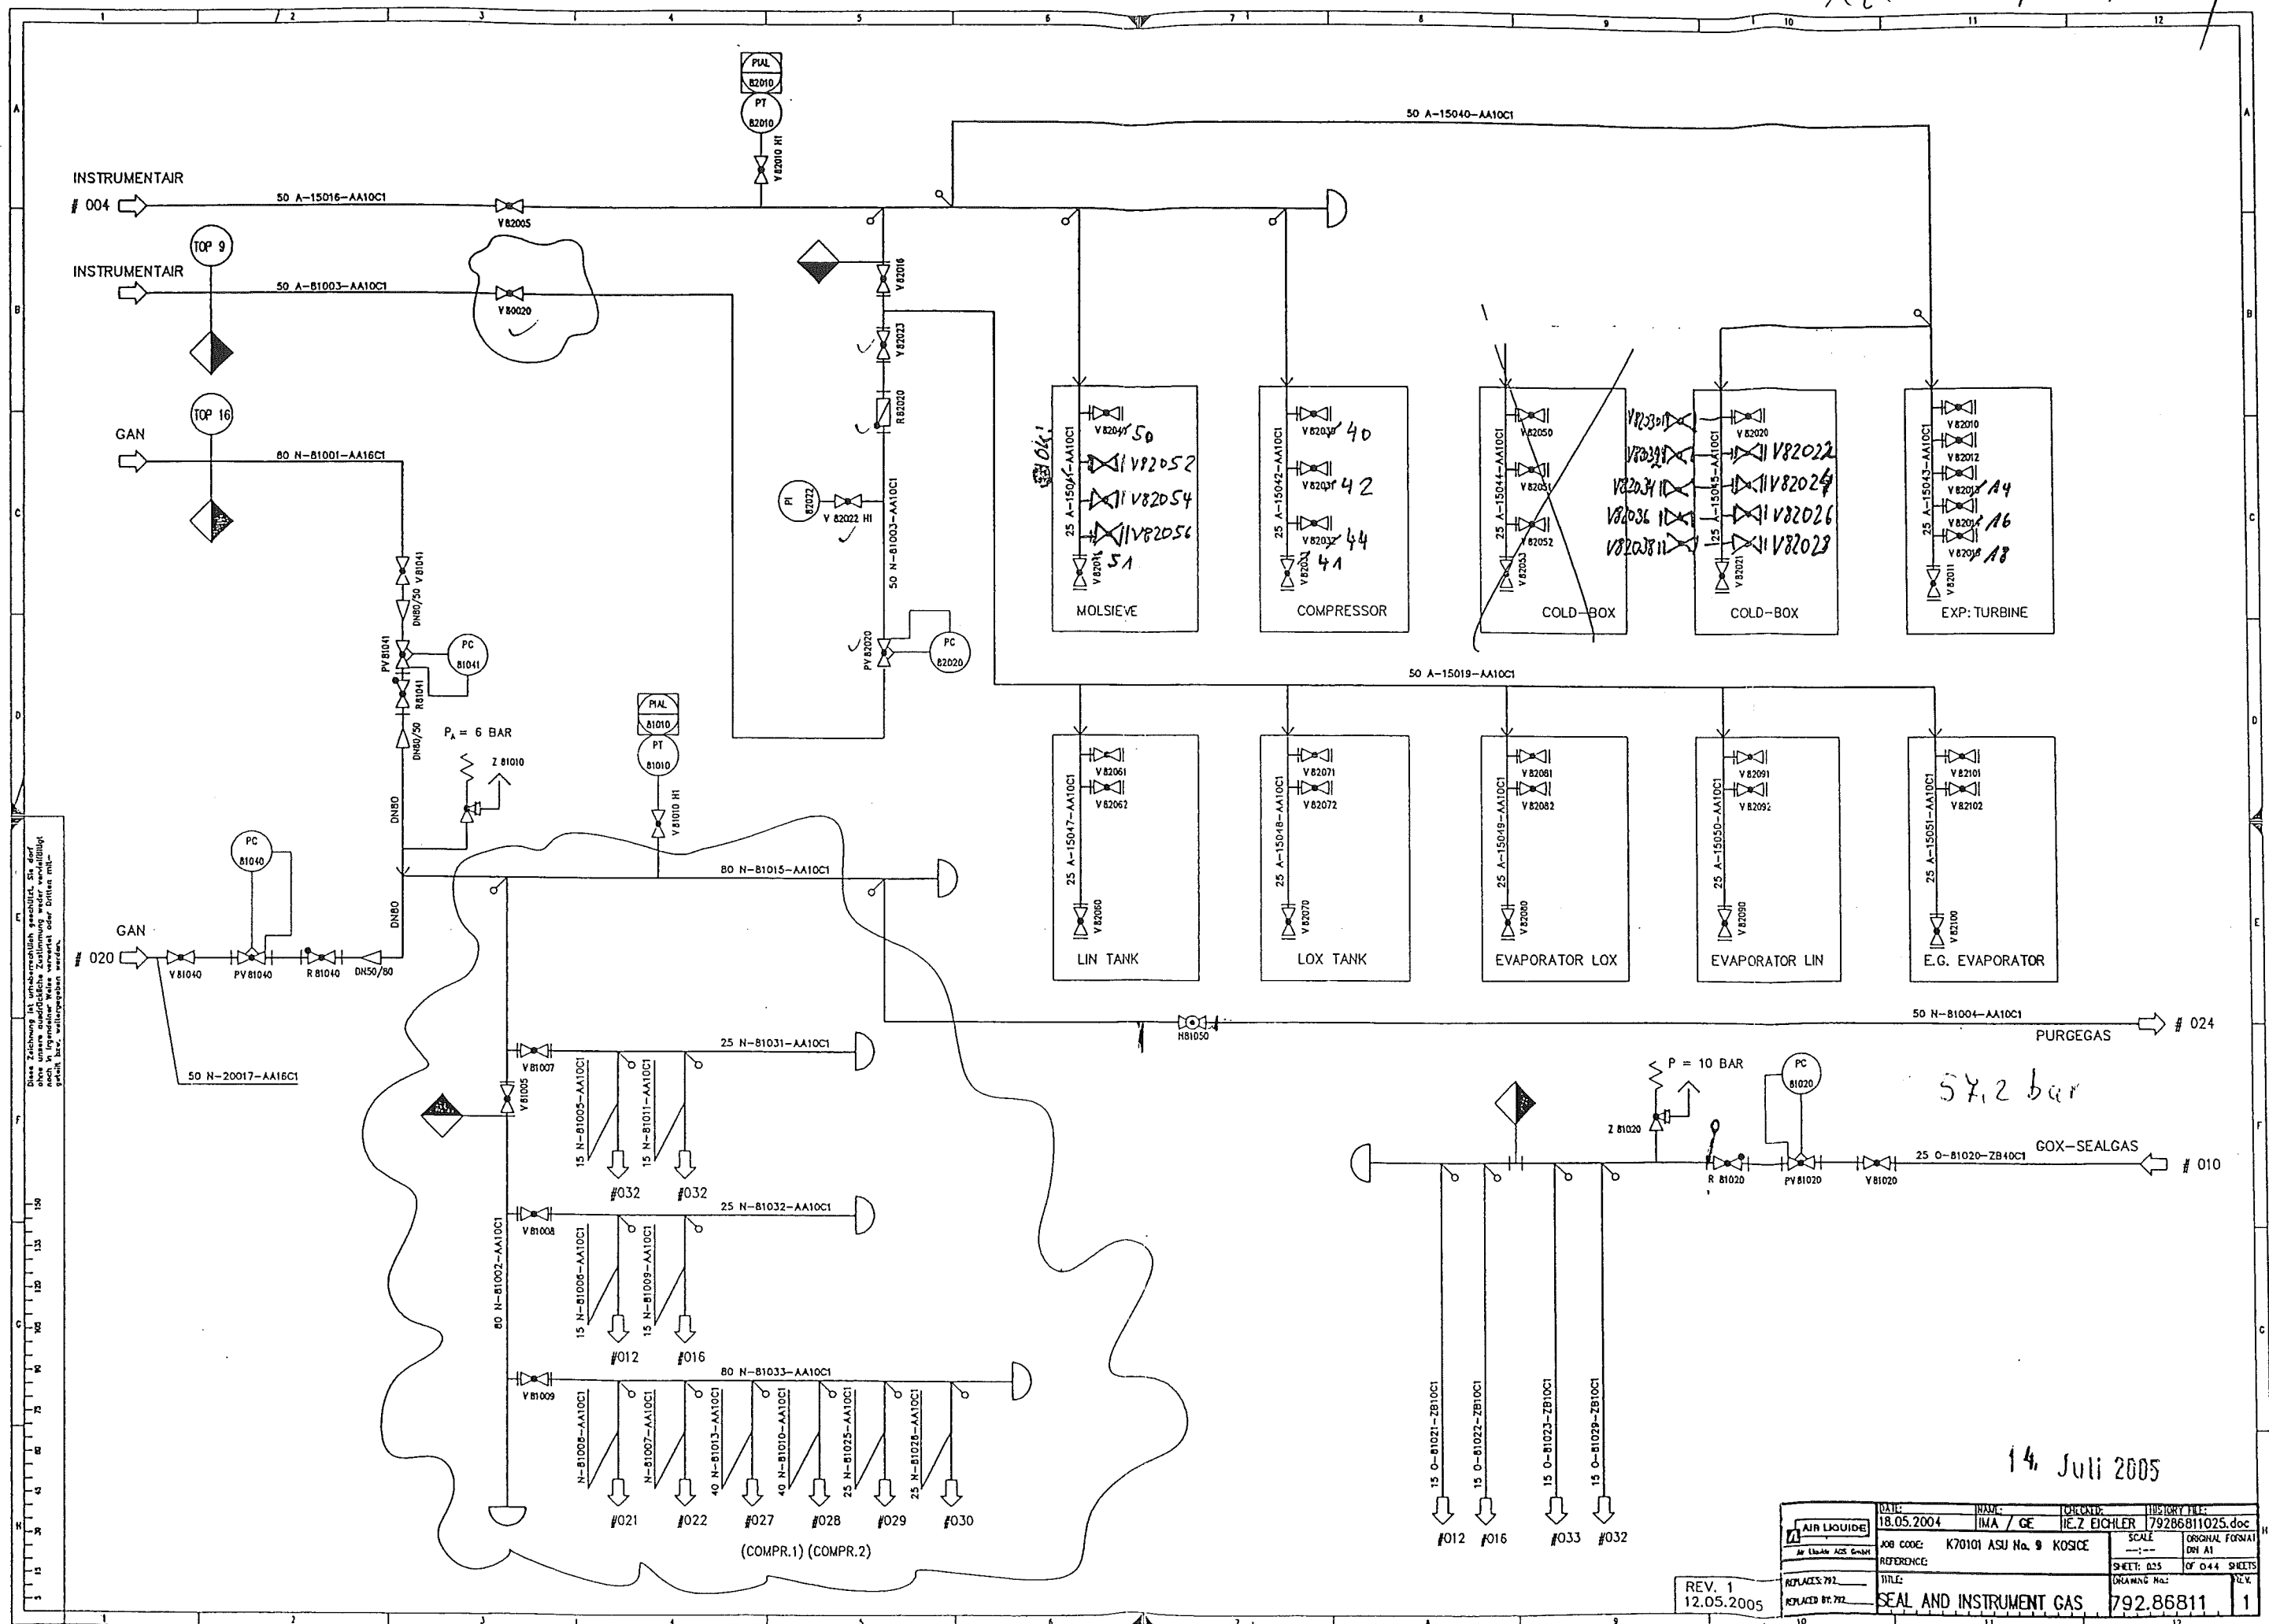

This drawing is protected by copyright.
It may not be copied or used without our written
authorization and it is strictly prohibited
to disclose it to any third parties.

150
135
120
105
90
75
60
45
30
15
5

ASBULT

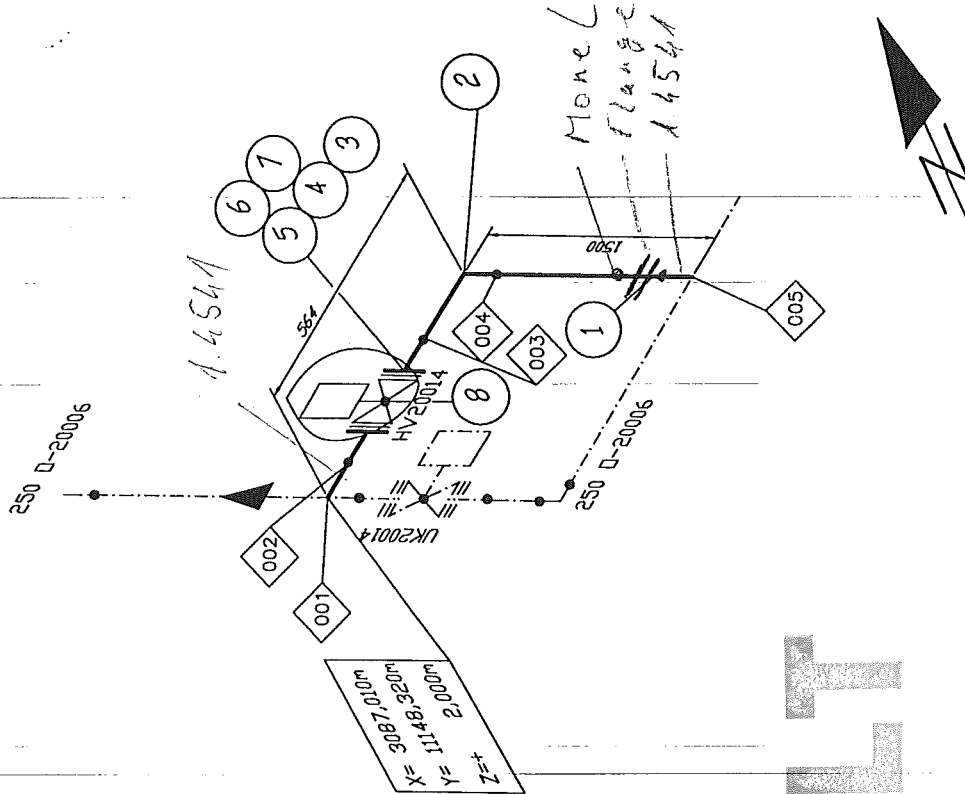

Welding No.	DN	Ø	Welder No.	Protoc No.
001	25	33.7		
002	25	33.7		
003	25	33.7		
004	25	33.7		
005	25	33.7		

Remarks:

- Responsibility of the assembling company:
- Situation of mounting seams
 - Situation of pass-lengths
 - Check of measure details and pipe courses on the construction site
 - Situation of the spindle at valve

Accompanying drawings:

- 250 0-20006

Accompanying lists:


- Parts list:
25 0-20008

Pipe Standard:

- AL Standard No.:
50006 / MONEL 40C1

Rev	Revisions	Date	Name	proved
B	diverse	06.06.05	WIP/Rad.	
A		13.04.05	WIP/Rad.	

Date :	03.03.2005	Name :	WIP/Rad.	History file:	79287106.doc
Job code:		K70101		Scale	Original format
Reference:		ASU Kosice		Sheet: 001	of 001 Sheets
Title:		25 0-20008		Drawing No.:	792.87106 B
Replaces:		79		Rev.	
Replaced by:		79			

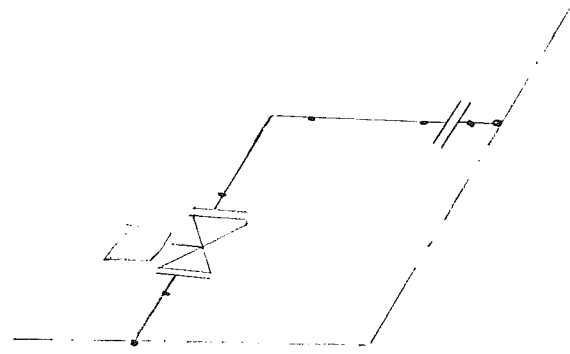

Velding	DN	φ
1		
2		
3		
4		
5		

AS BUILT

25-0-20008

Made by : Ing. Supak
Date : 11.10.2005
revision : 0

VAM **Anlagentechnik und Montagen**
01 - 5 - 6801 - 01 KOSICE AIR LIQUIDE TANKFARM - AS BUILT
Line Number : 25 O-20008 MONEL ZB40C1

	Weight (kg)
pipe mat.:	9,32
con. valves	20,00
man. valves:	-
pr. supports:	-
sek. supports	-
summe:	29,32

AS BUILT

VAM Anlagentechnik und Montagen
01 - 5-6801-01 KOSICE AIR LIQUIDE TANKFARM

Stückliste 01 25 O-20008 MONEL ZB40C1 Revision: B

Teilenummer	NW1	NW2	Teilbezeichnung	Einzelgew.	Menge	EP-Lieferung	EP-Montage	gesamt	Stunden ges.
-------------	-----	-----	-----------------	------------	-------	--------------	------------	--------	--------------

FEHLER diese Liste bitte nur mit Menu 1 sortiert nach BG - Leitung - Rokis verwenden

ELBOW14	25	2	Elbow 90°, type 3 Monel 33,7x2	0,09 kg	1,00				
FLANGE7	25	0	Welding neck flange 1.4541 DIN EN 1092-1	1,00 kg	2,00				
FLANGE8	25	0	Welding neck flange Monel	1,00 kg	2,00				
GASKET7	25	2	Gasket Graphite w. CrNi-Inlay DIN EN 1514-1 70x2x35x		3,00				
NUT5	12	0	Hexagon nut A4-70 DIN EN ISO 4032	0,02 kg	12,00				
PIPE3A	25	2	PIPE, WELDED Monel 33,7x2,77	1,58 kg	2,00				
PIPE9	25	2	Pipe 1.4541 DIN EN ISO 1127 33,7x2	1,58 kg	0,40				
SCREW10	12	0	HEXAGON HEAD SCREW A4-70 DIN EN ISO 4014 55	0,10 kg	12,00				
WASH7	13	0	WASHER B A4-70		8,00				
Summe: 01 25 O-20008 MONEL ZB40C1				9,32 kg					

Liefersumme:
Montagesumme:
Gesamtsumme:
Gesamt-Stunden:

VAM Anlagentechnik und Montagen
01 - 5-6801-01 KOSICE AIR LIQUIDE TANKFARM

Stückliste 01 25 O-20008 MONEL ZB40C1 Revision: B									
Teilenummer	NW1	NW2	Teilebezeichnung	Einzelgew.	Menge	EP-Lieferung	EP-Montage	gesamt	Stunden ges.
FEHLER diese Liste bitte nur mit Menu 1 sortiert nach BG - Leitung - Rokls verwenden									
Gesamtgewicht:				9,32 kg					
** Ende der Ausgabe									

AS BUILT

VAM Anlagentechnik und Montagen
01 - 5-6801-01 KOSICE AIR LIQUIDE TANKFARM

Stückliste 01 25 O-20008 CON VALBY AL Revision: B									
---	--	--	--	--	--	--	--	--	--


Teilenummer	NW1	NW2	Teilebezeichnung	Einzelgew.	Menge	EP-Lieferung	EP-Montage	gesamt	Stunden ges.
-------------	-----	-----	------------------	------------	-------	--------------	------------	--------	--------------

FEHLER diese Liste bitte nur mit Menu 1 sortiert nach BG - Leitung - Rokls verwenden

CHV20014	25	0	CONTROL VALVE HV20014 by AL-AGS	20,00 kg	1,00				
Summe: 01 25 O-20008 VALVES BY AL				20,00 kg					

Liefersumme:	
Montagesumme:	
Gesamtsumme:	
Gesamt-Stunden:	
Gesamtgewicht:	20,00 kg
** Ende der Ausgabe	

AS
23 JUL
2005

 CONSULTING&CONTROL OF WELDING s.r.o. Dlhá 88 01009 Žilina, Slovakia tel/fax:041/5006699 mobil:0905 253 069 e-mail:c-cw@c-cw.sk		Protokol o kapilárnej skúške <i>Penetrant testing protocol</i>		Protokol /Report 73/ 2005	
				List.č. /Sheet No. 1 / 1	
		Výrobca/Producer AIR LIQUIDE			
		Objednávateľ/ Customer: USS Košice			
Popis zvaru/ Description of weld 25-O20008			Číslo výkresu/ Drawing No.: AIR LIQUIDE		
Priemer/ Diameter Hrúbka/ Thickness	Druh zvaru/ Type of weld Druh výroby/ Mode of operation	Materiál/ Material Rozsah kontroly/ Range of control	Požadovaný stupeň kvality Permitted degree of quality 1		
Luxmeter/Luxmeter LX105		Skúška bola vykonaná podľa/ Examination acc to:			
Druh osvetlenia Illumination mixed	Intenzita svetla Light intensity 1000lx	STN EN571-1 Hodnotenie podľa/ Valuation of imperf. acc to: STN EN 1289			
Penetračný materiál Penetrant type Penetrant Penetrant Helling-Nordtest Kontrastrot 88	Čistič Cleaner Vývojka Entwicker Rainiger 87 Entwicler 89	Penetračný čas Time of action Vyvolávací čas Time of developpm 20min 20min	Teplota Temperature 20 °C		
Číslo zvaru Weld No	Číslo zvarača Welder No	Rozmer Dimension	Chyba Defect	Veľkosť chyby Dimension of defects	Hodnotenie Valuation
1	96				1
Poznámka Remark					

General evaluation:
ZVAR VYHOVEL

Dátum skúšky/ Date of examination 3. 9. 2005 Miesto skúšky/ Place of examination Košice	Skúšku vykonal Name of exam. Ing. Pavol Višňovský 025/05/II	Vyhodnotil Valuated Ing. Pavol Višňovský 025/05/II	Dňa Date 3. 9. 2005 Signature and stamp
--	---	--	---

CONSULTING & CONTROL
OF WELDING
Ing. Pavol Višňovský
Dlhé Pole 323, 013 32 ŽILINA
IČO: 33857920 DIČ: 6902178437/691

CONSULTING & CONTROL OF WELDING

Ing. Pavol Višňovský

Dlhé Pole 323

013 32 Žilina

tel: +421 - 41 - 500 66 97

fax: +421 - 41 - 500 66 99

c-cw@c-cw.sk

Protokol o skúške prežiarením Radiographic examination report

Protokol/Report:

3314/2005

List č./Sheet No. 1/1

Výrobca/Producer **VAM GmbH**

Objednávateľ/Customer **US Steel Košice**

Popis zvaru/Description of weld	USS / VAM GmbH
---------------------------------	----------------

Číslo výkresu / Drawing No.: 25-0-20008

Priemer Diameter	25	Druh zvaru Weld type	V	Materiál / Material	1.45.41	Požadovaný stupeň kvality Permitted degree of quality
Hrúbka Thickness	2	Druh výroby Mode of operation		Rozsah kontroly Range of control		

Zdroj/Source	Ir192
--------------	-------

Aktivita žiariča / Intensity	45 Ci
------------------------------	-------

Skúška vykonaná podľa/Examination acc. to: STN EN 444, STN EN 14 35

Hodnotenie podľa/Valuation of imperf.acc to: STN EN 12 517, STN EN 13 480.5

Velkosť ohniska/Focal spot size	3x1,8	Ohnisková
vzdialenosť/Focal distance	300	

Druh filmu/Film type

Mierka/|Q|: 10FEEN

Vzdialenosť povrch-film

AGFA D5: Druh fólií

Expozičný čas / Exposure time

Distance surface-film

Screen type:0.027

56sec

0-1 mm

[illegible]

Celkové hodnotenie / General evaluation: ALL WELDS ACCEPTED

Dátum skúšky/Date of examination 3.8.2005	Skúšku vykonal/Name of exam.: Miroslav Orčo 04/10531	Vyhodnotil / Valuated Miroslav Orčo 04/10531	Dňa / Date 4.8.2005 Signature and stamp
---	--	--	--

Vysvetlivky / Notes: V : Zvar vyhovel / WELD ACCEPTED
N : Zvar nevyhovel / WELD NOT ACCEPTED
R : Opravovaný zvar / REPAIRED WELD

**CONSULTING & CONTROL
OF WELDING**
Ing. Pavol VIŠŇOVSKÝ
Dlhé Pole 323, 013 32 ŽILINA
IČO:33857920 DIČ: 6902178437/691

Terraspan Pipe Fittings Ltd

The Nickel Alloy Specialists

135 MANOR FARM ROAD, GREET
BIRMINGHAM B11 2HT
ENGLAND

Telephone UK :0121-707 9921
FACSIMILE UK :0121-708 1752
FACSIMILE INTL :() 44 121 708 1752
E-MAIL: pipes@terraspan.co.uk
Website: www.terraspan.co.uk

CERTIFICATE OF CONFORMITY / TEST ACCORDING TO BS EN 10204 3.1

Order details

Customer:	Philip Cornes & Co Ltd
Order Number:	B32504870
Date:	21 July 2005
TPF Ref:	105938
Invoice No:	37449
Item Number:	1

Product details

Quantity:	4
Description:	1" NB sch10 90DEG LR elbow
Fitting material specification:	ASTM B366 WPNC UNS No 4400
Cast No:	BYE7531
Batch No:	TBN1531

Mechanical results taken from mill certificate

Base material specification:	ASTM B165 UNS No 4400
Yield:	245
Tensile:	610
Units of stress:	MPa
Elongation %:	77.3
Reduction of area %:	
Hardness:	
Heat treatment:	900DEG C annealed

Chemical analysis taken from mill certificate (%)

Nickel [Ni]:	63.7	Sulphur [S]:	<0.001
Copper [Cu]:	32.4	Molybdenum [Mo]:	
Chromium [Cr]:		Carbon [C]:	0.13
Iron [Fe]:	2.46	Cobalt [Co]:	
Phosphorus [P]:		Aluminium [Al]:	
Manganese [Mn]:	1.0	Magnesium [Mg]:	
Silicon [Si]:	0.27	Titanium [Ti]:	



Certificate Nr: 961983

Signed

M. D. Phillips

M. D. Phillips
Terraspan Pipe Fittings Ltd
Quality Control



SPECIAL METALS WIGGIN LIMITED

Holmer Road, Hereford, England HR4 9SL
Tel: +44 (0)1432 382200 Fax: +44 (0)1432 264030
Reg. in England No. 36721

INSPECTION CERTIFICATE

Quality System Compliance :-
EN 10204/DIN 50 049 - 3.1.B
ISO 9002 - AFAQ
ISO/TS 16949 (by agreement) - AFAQ
CAA (B2, B4) Approval No. A1/2388/47
TUV Approval to AD - (Ankiatt WO/TRG 100
RA9000:SABBa Approval No. 1508
For tests performed by IncoTest :-
ISO/IEC 17025 - UKAS, CAA (B4)



Certificate No. 1228741

Dated 31/05/2002

Page No. 1 of 1

CONSIGNEE WITH GOODS

Product Description & Dimensions

MONEL alloy 400, Cold Drawn Pipe, Cold Drawn, Annealed.
1.0 NB SCH 40 X 197 / 276 IN NOMINAL

Our Reference No.	Quantity	Weight or Length	MW Batch No.	Cast No.	Incoming Certificate No.	Advice Note
FAC2212/01	32	185.2 M	FAC2212/01	BYE7531		A19818

Specifications:

ASTM B 166 ISS 93 UNS N04400

Chemical Composition Weight % (except where stated ppm)

	C	Si	Mn	S	Cu	Fe	Ni*
	0.13	0.27	1.0	<0.001	32.4	2.46	63.7
Max	0.3	0.5	2.0	0.024	34.0	2.5	63.0
Min					28.0		

Test Report No.

705644A

Mechanical Tests

Test Report No.	Temp. °C	0.2% PS MPa	Ten.Str. MPa	%Elong. on 50mm
705644A	20	245	610	77.3

Heat treatment

Batch & test piece: Annealed 900 C continuous furnace

Other tests - remarks

Induction air melted, Powdered slag (uphill) cast.
Castcode NDM.
Visual and dimensional examination satisfactory.

* Ni determined by difference.
Hydrostatic test satisfactory to 8 MPa
Positive material identification test satisfactory.

End of certificate



1228741

050728 Rev 3/1/02

Certified that, unless otherwise stated above, the whole of the above-mentioned materials have been manufactured, tested and inspected in accordance with the terms of the contract/order applicable thereto and conform fully to the standards/specification quoted hereon and the requirements of:

BS EN ISO 9002.

Signed

for and on behalf of SPECIAL METALS WIGGIN LIMITED
Authorized Signatory

C.L. Pockett

Date 31/05/2002

BRIGHTWAY, CORRONEL, FERRY, INCOCLAD, INCOLOY, INCONEL, INCOTHERM, INCO-WELD, KOTHERM, MAXORB, MONEL, NILO, NILOMAG, NIMONIC, NIOOTHERM, NI-SPAN, UDIMET & WIGGIN are Trade Marks of Special Metals Corporation