

PRESSURE TEST CERTIFICATE

Project No. : K70101

Project Name : ASU KOSICE TF

Client :

Subcontractor : **VAM**

Subcontract No. : **5.6801**

VAM
VOEST MONTAGE

TEST NUMBER : **021/09/05**

SYSTEM :

RISK CATEGORY :

PID No.	Line Size	Line No.	Area	Isometric No.	Material Class
025/033		15 O 81023	TF	15081023	1.4541
025/033		15 O 81024	TF	15081024	1.4541
025/032		15 O 81029	TF	15081029	1.4541

Test Pressure: **14,3 bar**

Test Duration: **30 min**

Test Medium: **N**

Manometers No.: **0 - 25 bar, 2203MC4**

Special requirements / comments:

WITNESSED AND
ACCEPTED ON BEHALF
OF

WITNESS

SIGNATURE

DATE

SUBCONTRACTOR

ALE

CLIENT

NOTIFIED BODY

16.9.2005

16/9/05


E-FRM-05-8-0

VAM GmbH & Co Anlagentechnik und Montagen A. Bernoláka 10, Ružomberok Miesto stavby:		PROTOKOL O STAVEBNEJ A TLAKOVÝCH SKÚŠKACH ODOLNOSTI A TESNOSTI POTRUBIA č. 021/09/05 AIR LIQUIDE - U. S. STEEL s. r. o. Košice ASU No. 9 Košice 15 O 81023, 15 O 81024, 15 O 81029			
Označenie skúšaného potrubia: Prevádzkové podmienky:		Najvyšší pracovný pretlak: 1,0 MPa Menovitá svetlosť: DN 15		Najvyššia pracovná teplota: - 196 °C Materiál: tr. 1.4541	
Parametre rozvodu:		Potrubie bolo podrobené stavebnej a tlakovým skúškam podľa STN 130020, NV 576/02 a STN 38 6461			
Stavebná skúška		Skúška odolnosti		Skúška tesnosti	
Dátum skúšky:	16.9.2005	Dátum skúšky:	16.9.2005	Dátum skúšky:	16.9.2005
- umiestnenie výstroja potrubia - funkcie uzatváracích zariadení - dokončenie a kvalita zvaračských prác - správnosť uloženia a jeho spádovanie - úplnosť dokumentácie		Skúšobný pretlak:	1,43 MPa	Skúšobný pretlak:	1,0 MPa
		Skúšobné médium:	N ₂	Skúšobné médium:	N ₂
		Skúšobná doba:	30 min.	Skúšobná doba:	po dobu prehladky
		Použité meracie prístroje: kontrolný deformačný manometer 0 – 2,5 MPa Ø 160 mm v. č. 2203MC4		Použité meracie prístroje: kontrolný deformačný manometer 0 – 2,5 MPa Ø 160 mm v. č. 2203MC4	

Potrubie vyhovuje daným prevádzkovým podmienkam. Skúška odolnosti a tesnosti bola v zmysle hore uvedených nariadení a noriem úspešná.


Za objednávateľa

V Košiciach dňa 16.9.2005

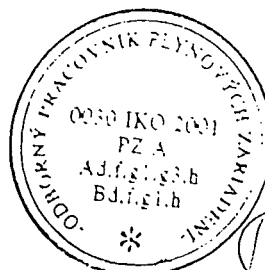


Za zhotoviteľa

Proc. 20.04.05 M. H.

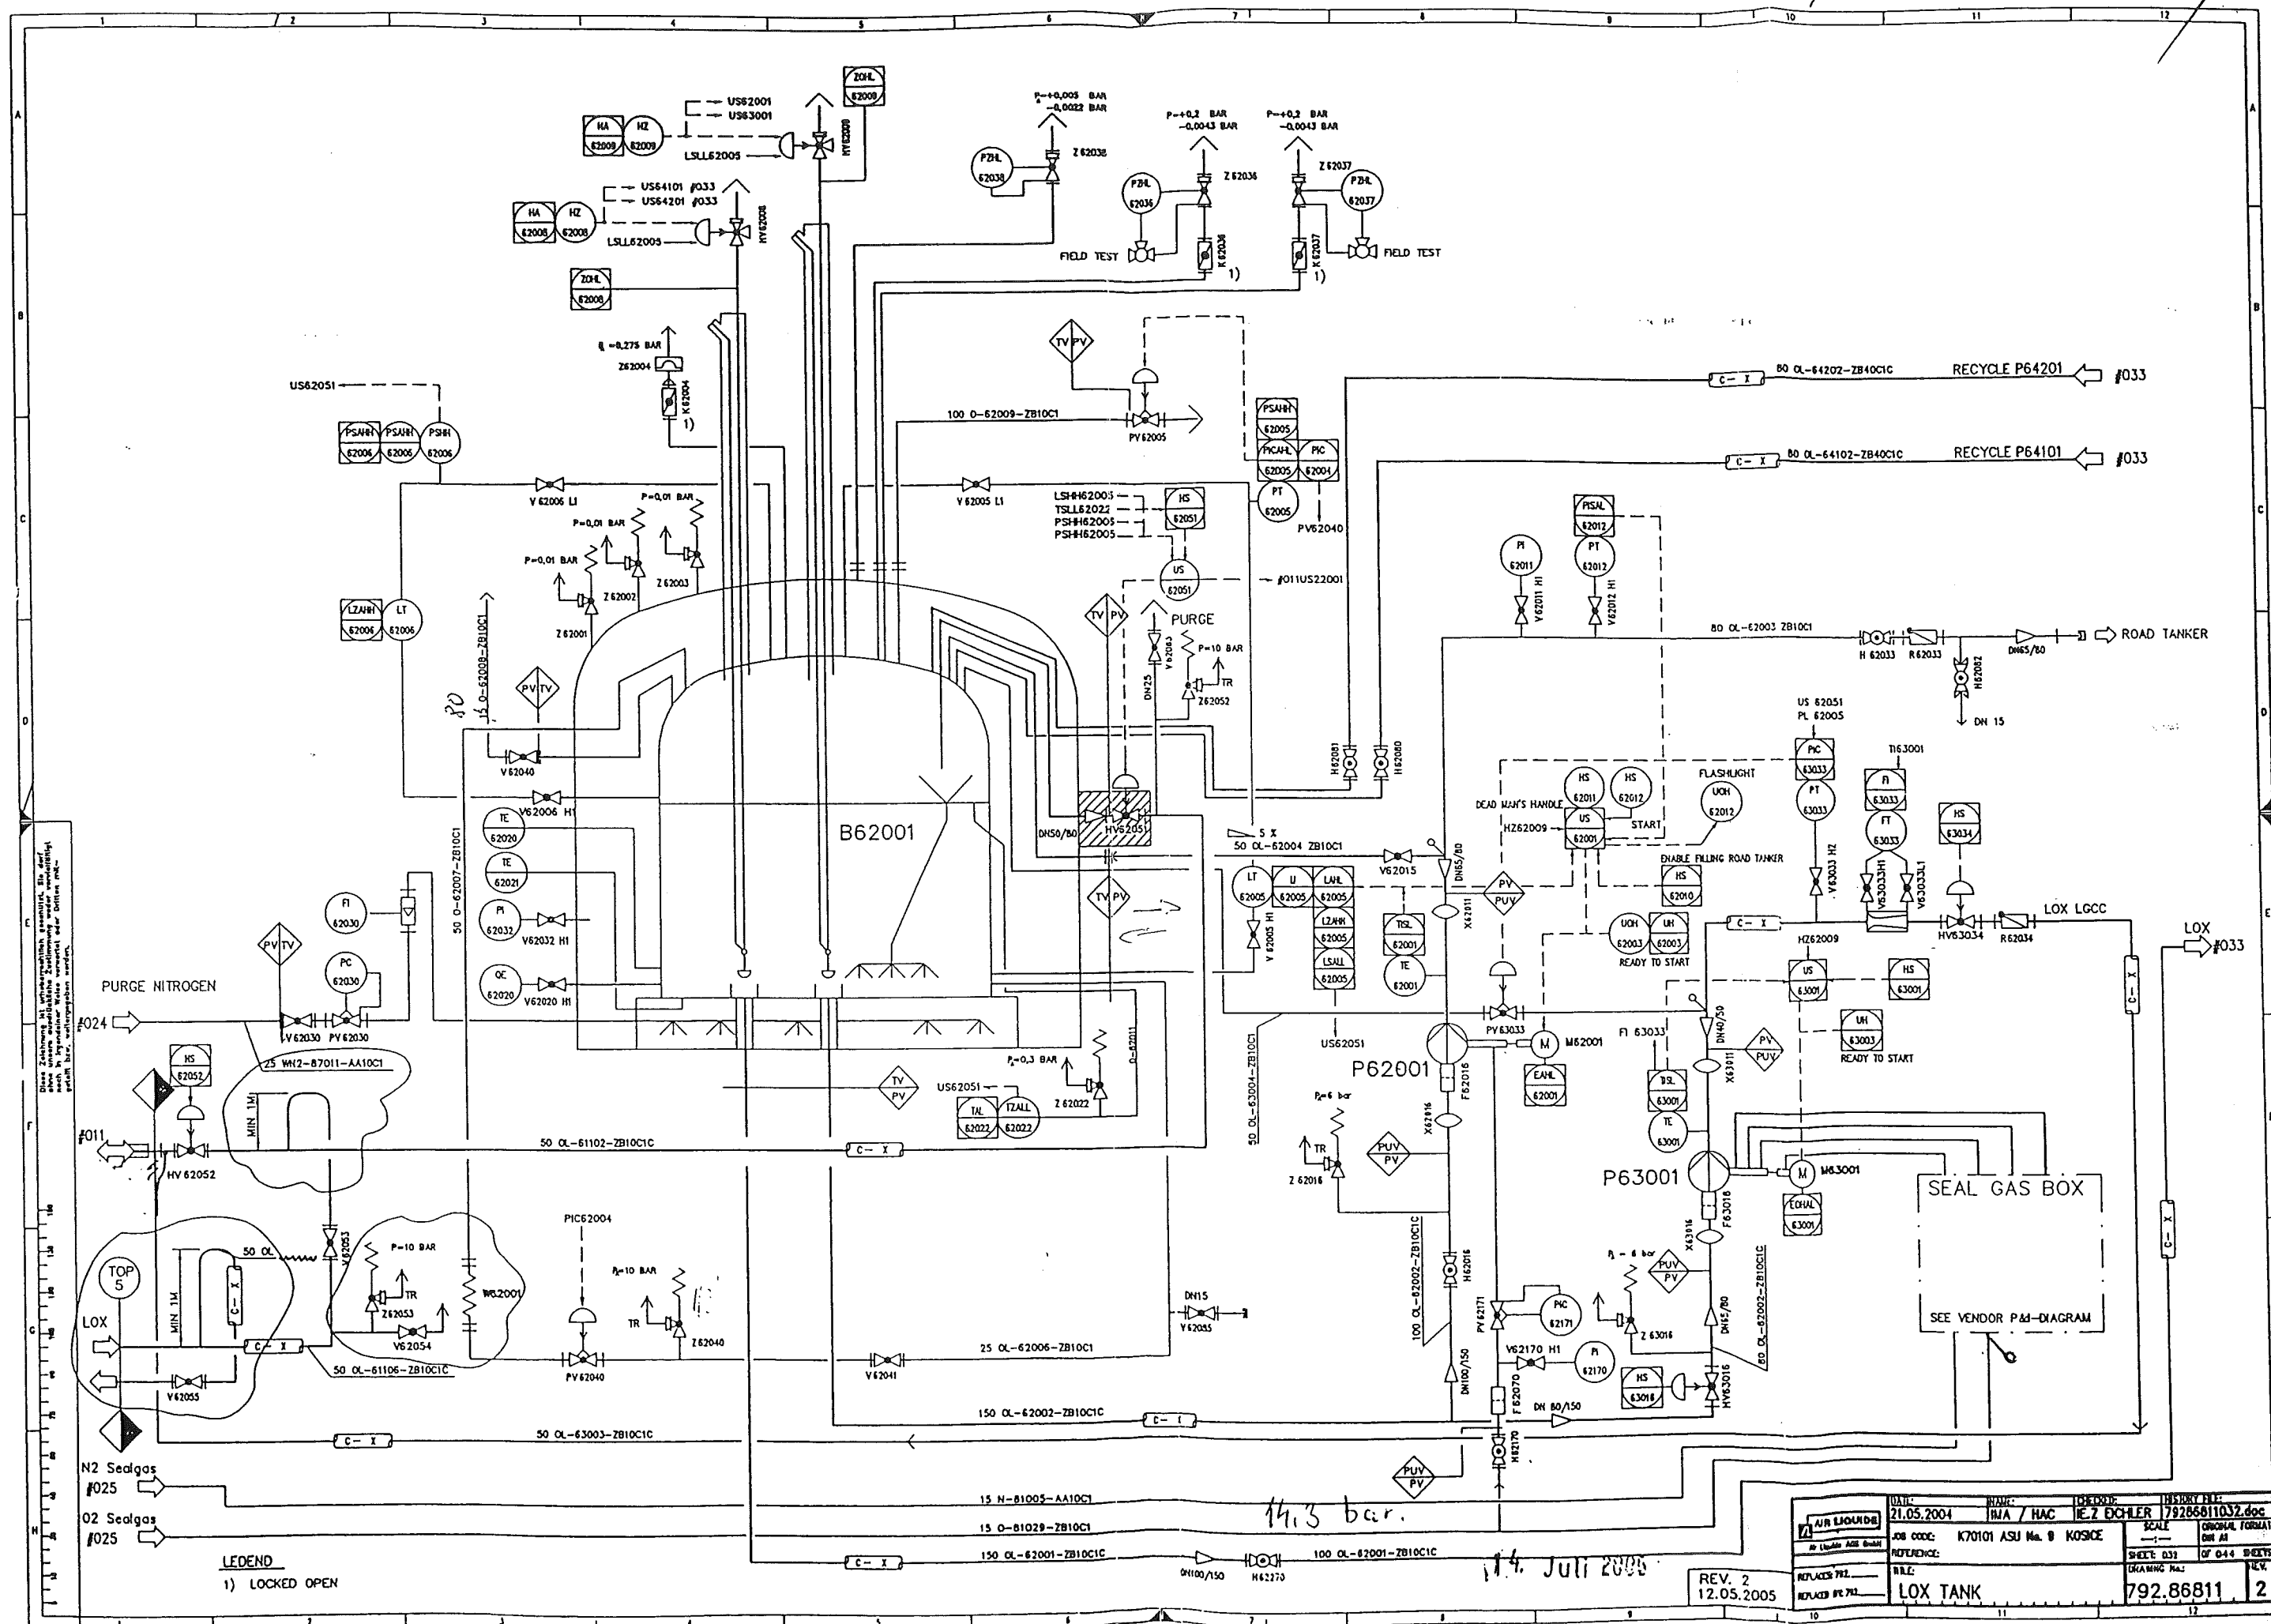

Rev. 20.07.05 M-7

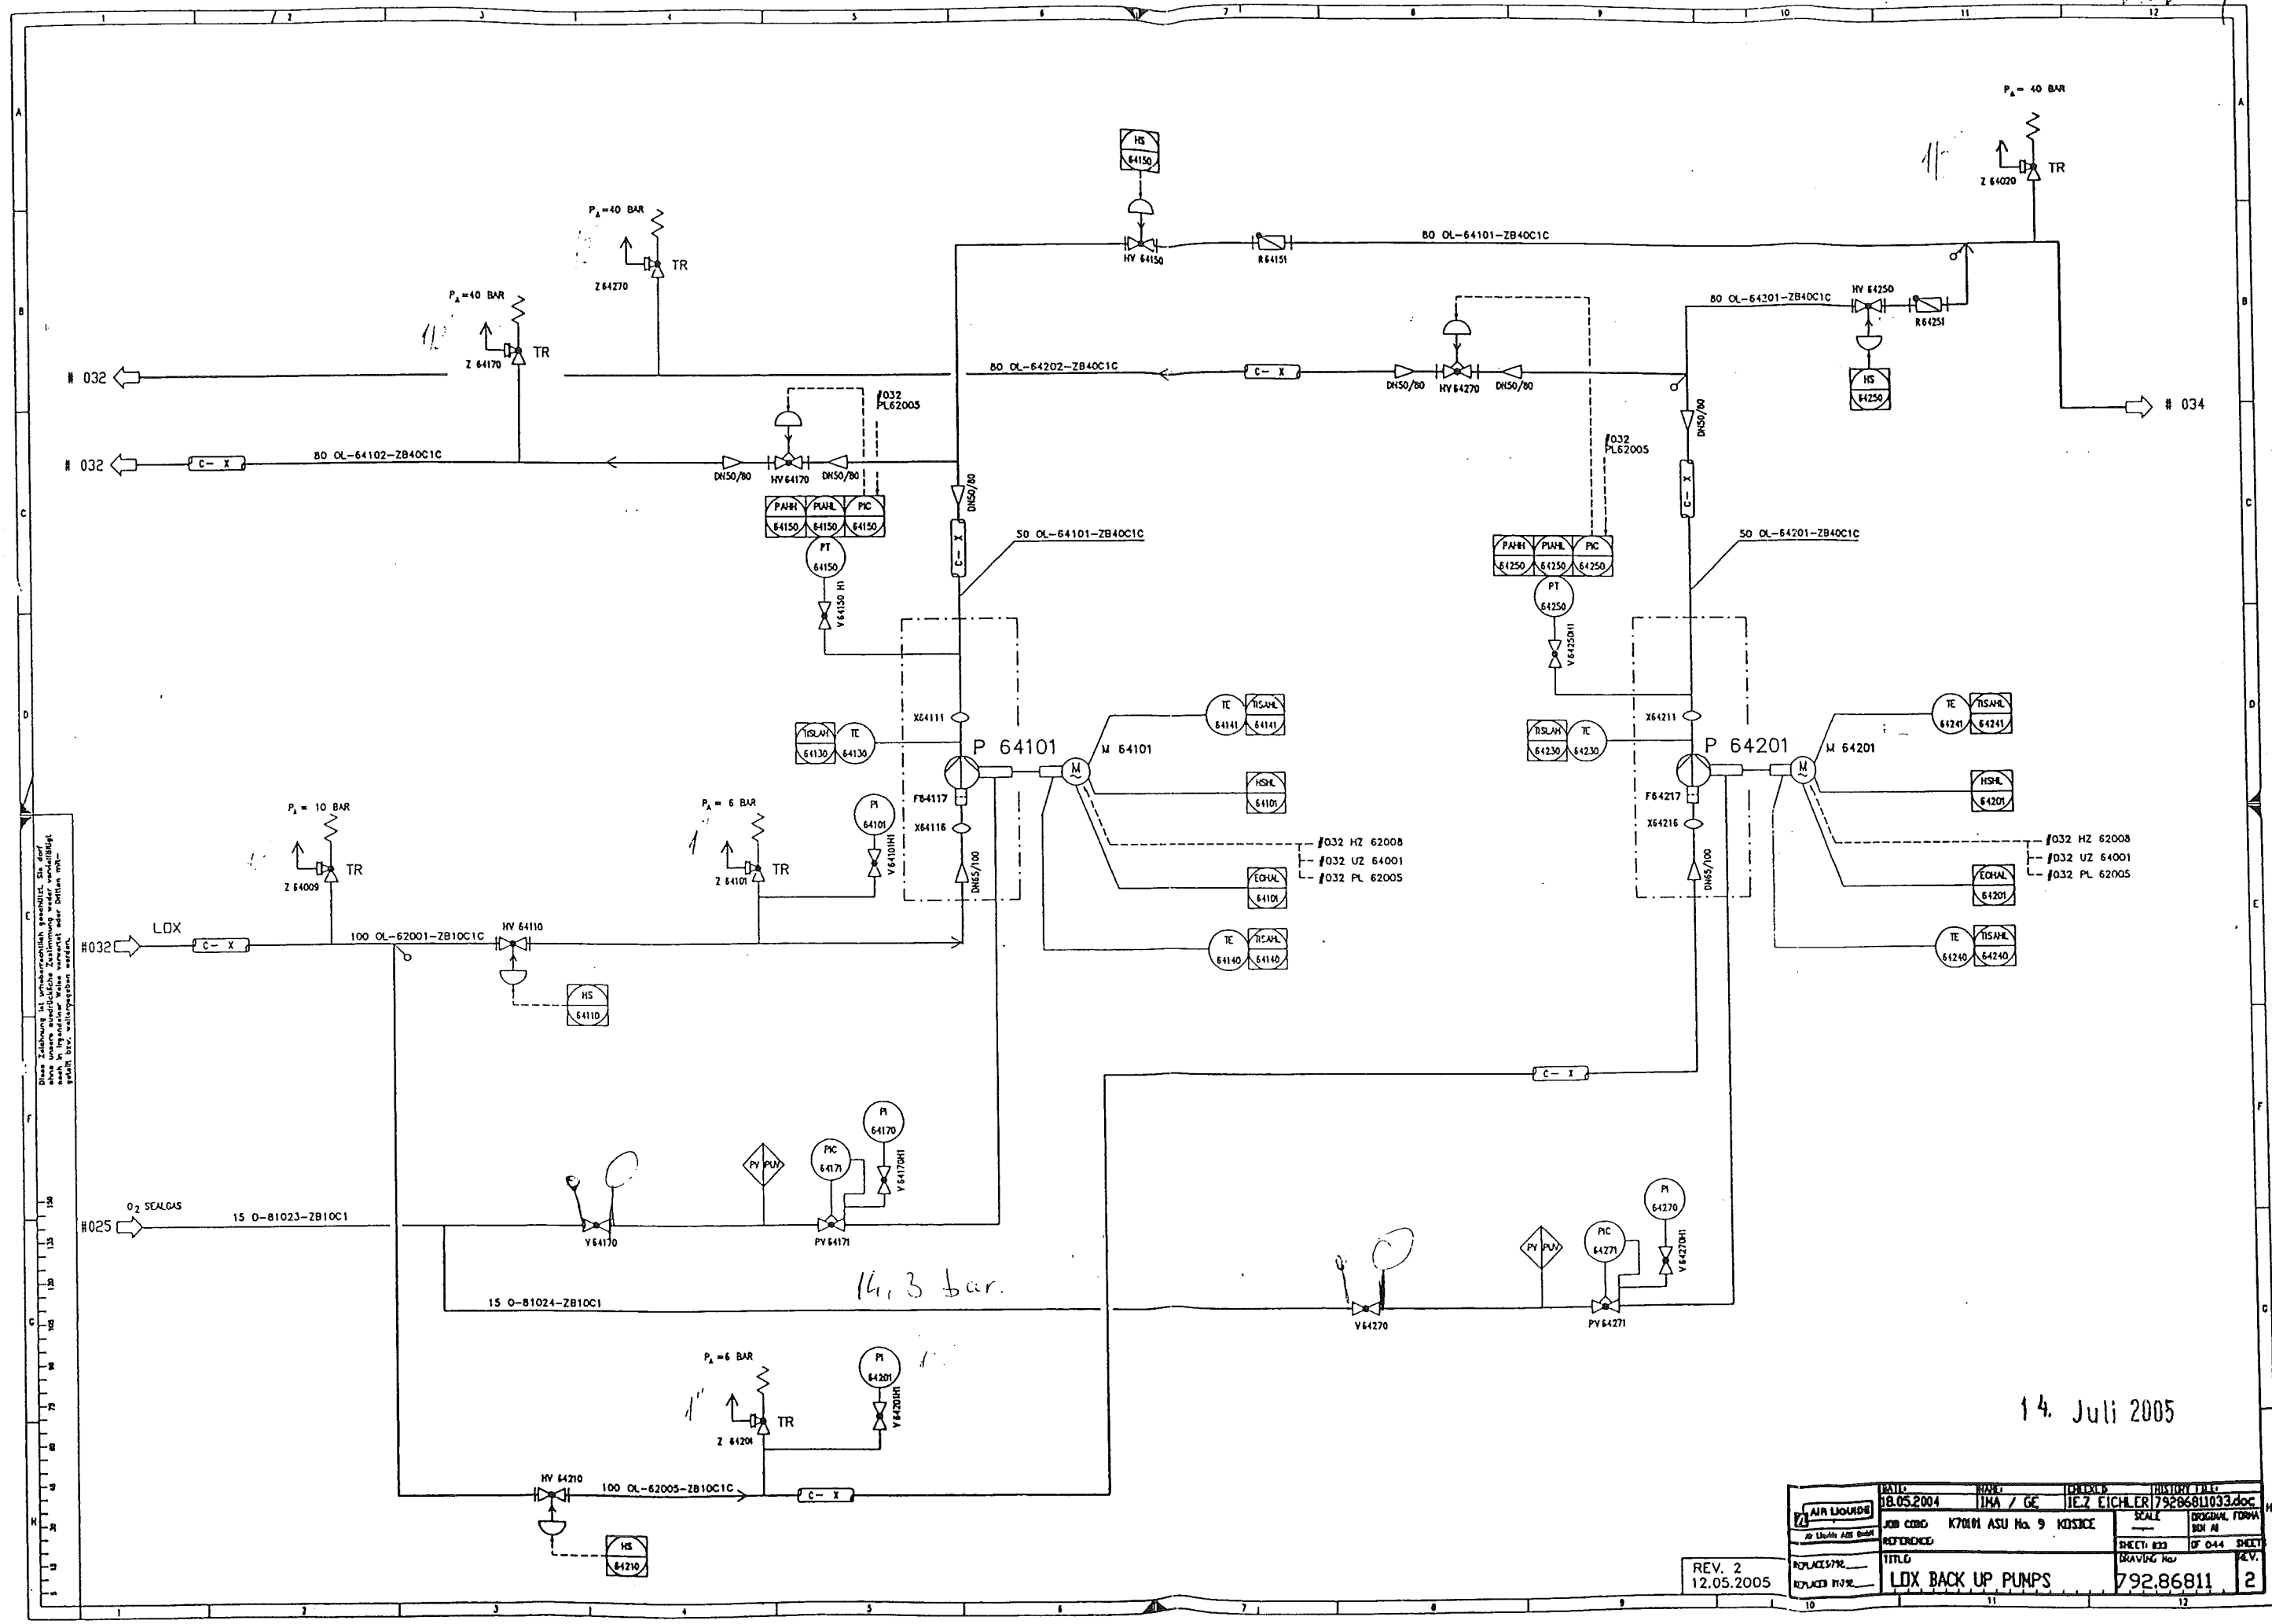




14. Juli 2005

DATE: 18.05.2004	NAME: JMA / GE	DESIGNER: JEZ EICHLER	HISTORY FILE: 79286811033.doc
REV. 2 12.05.2005	REPLACES/REV: 1	REPLACES/REV: 1	REV. 2

Rev. 00.04 vs M-F

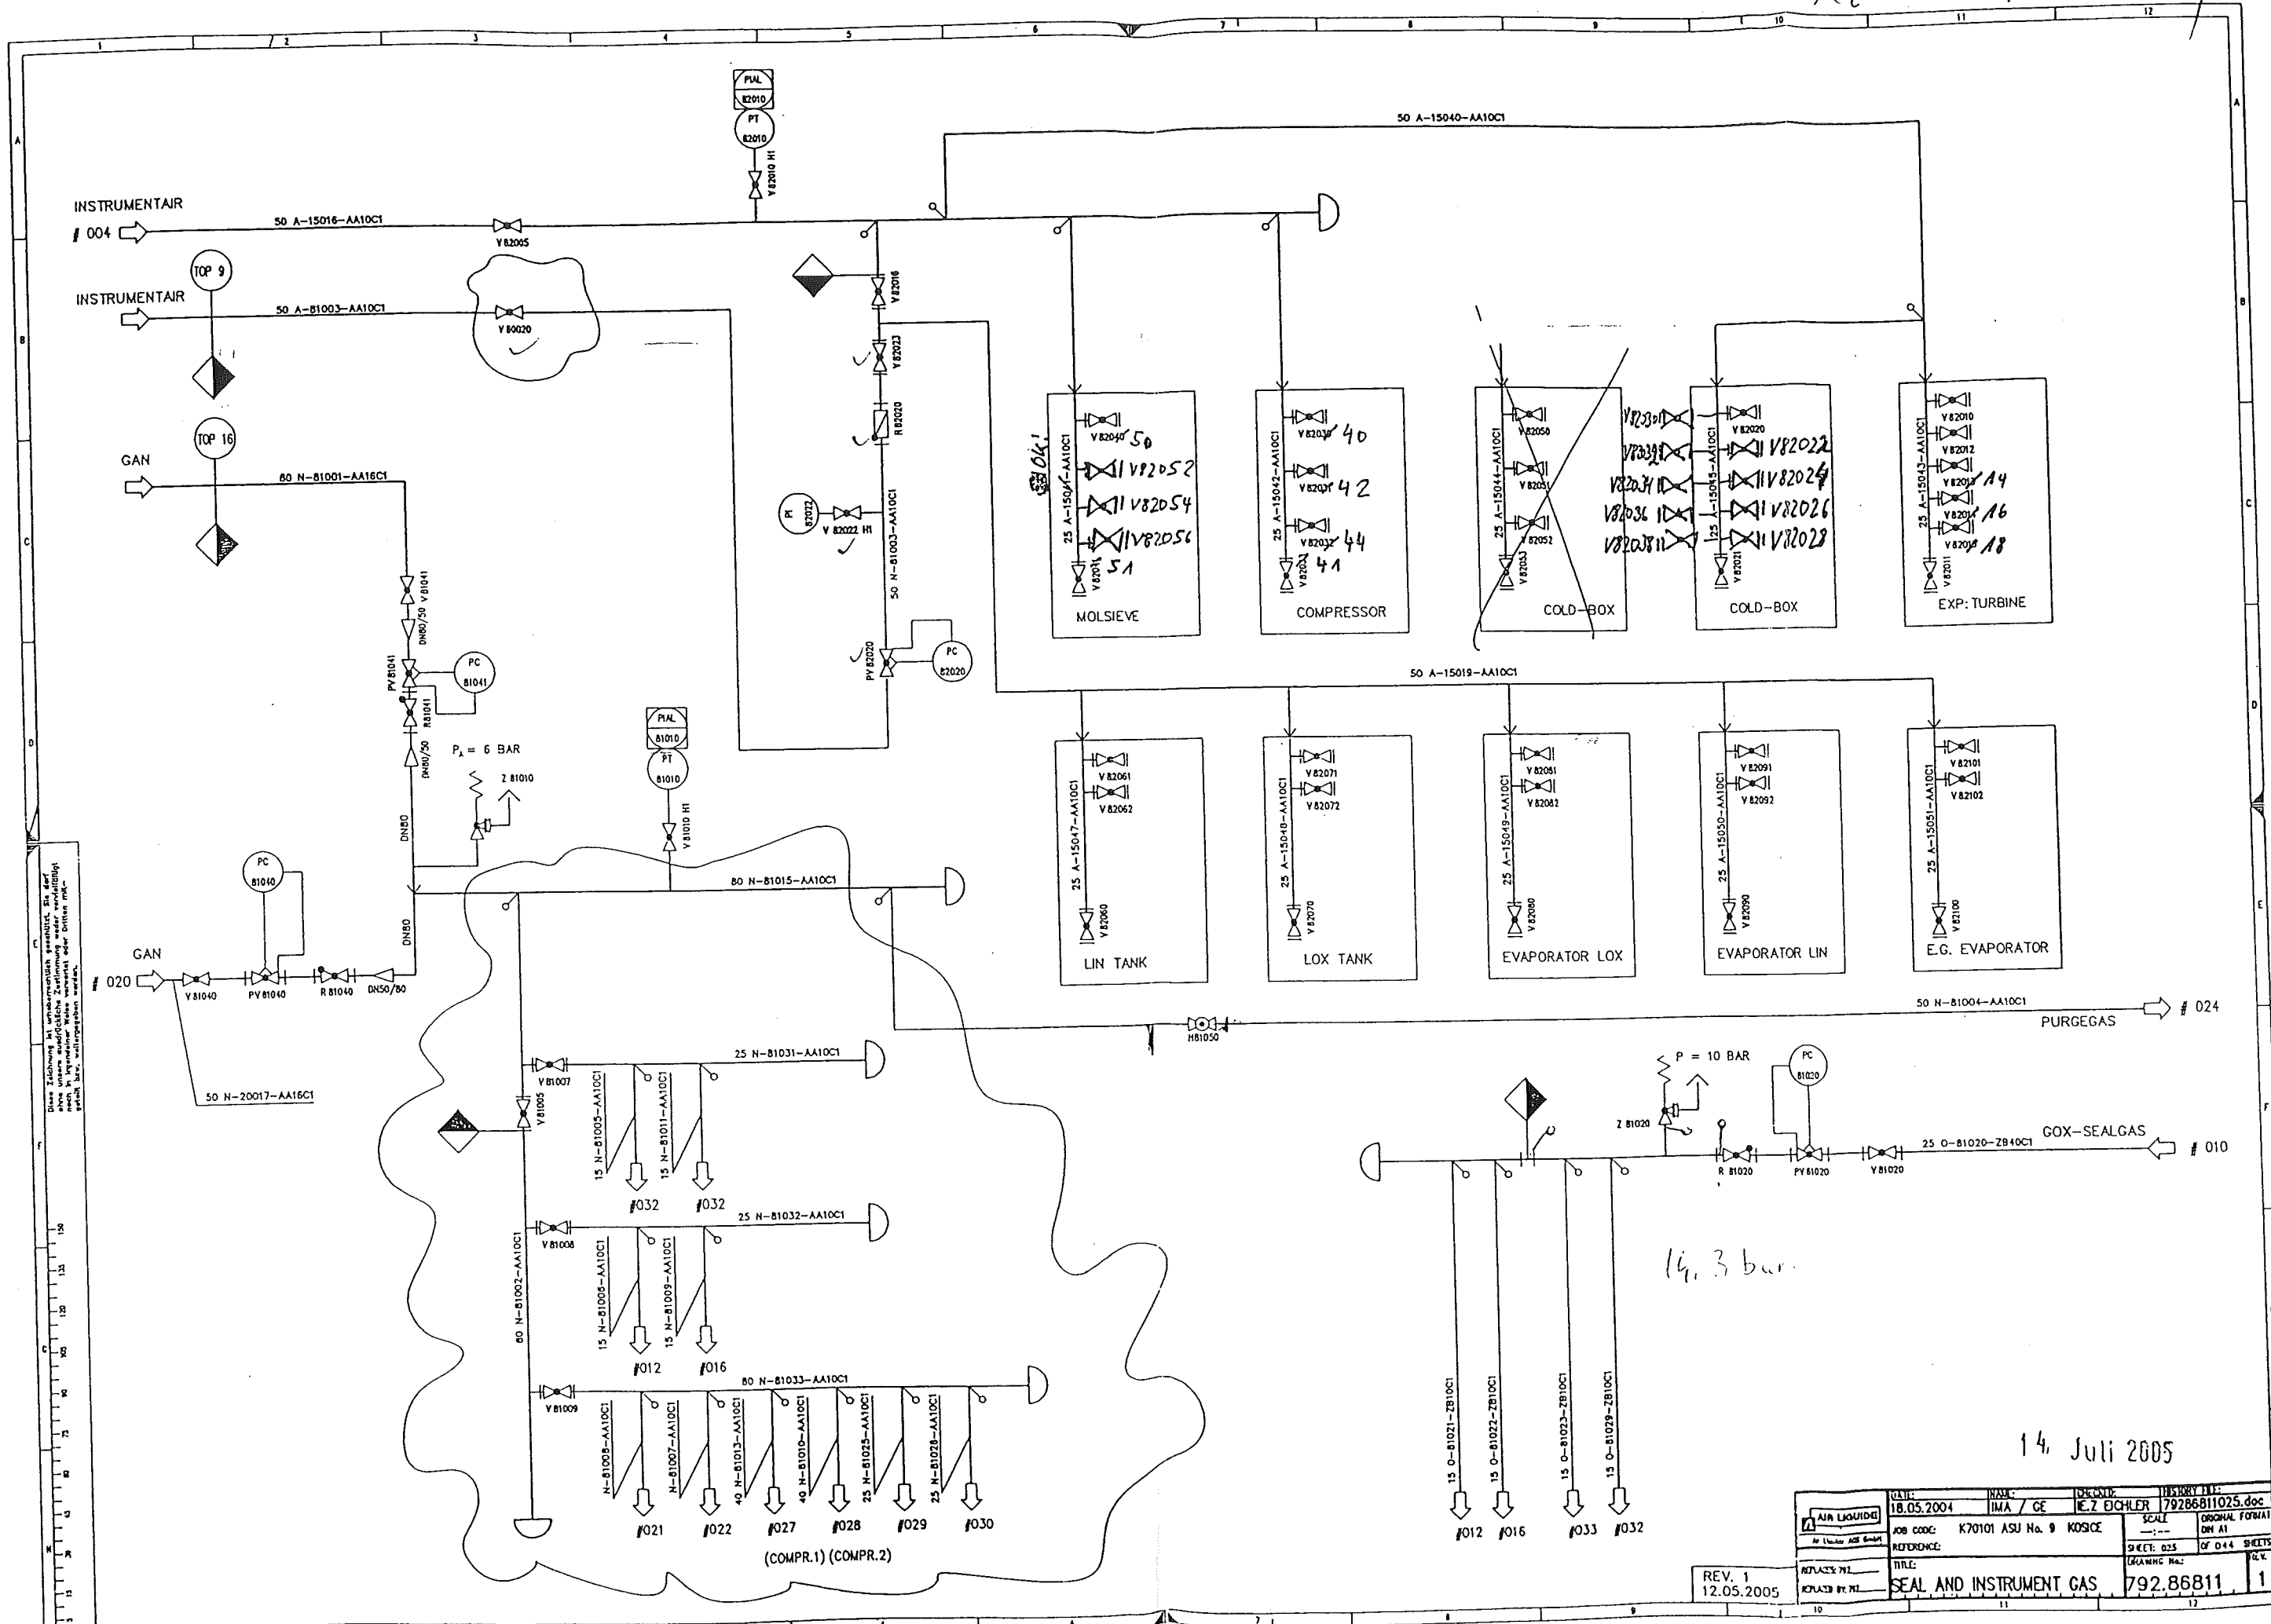



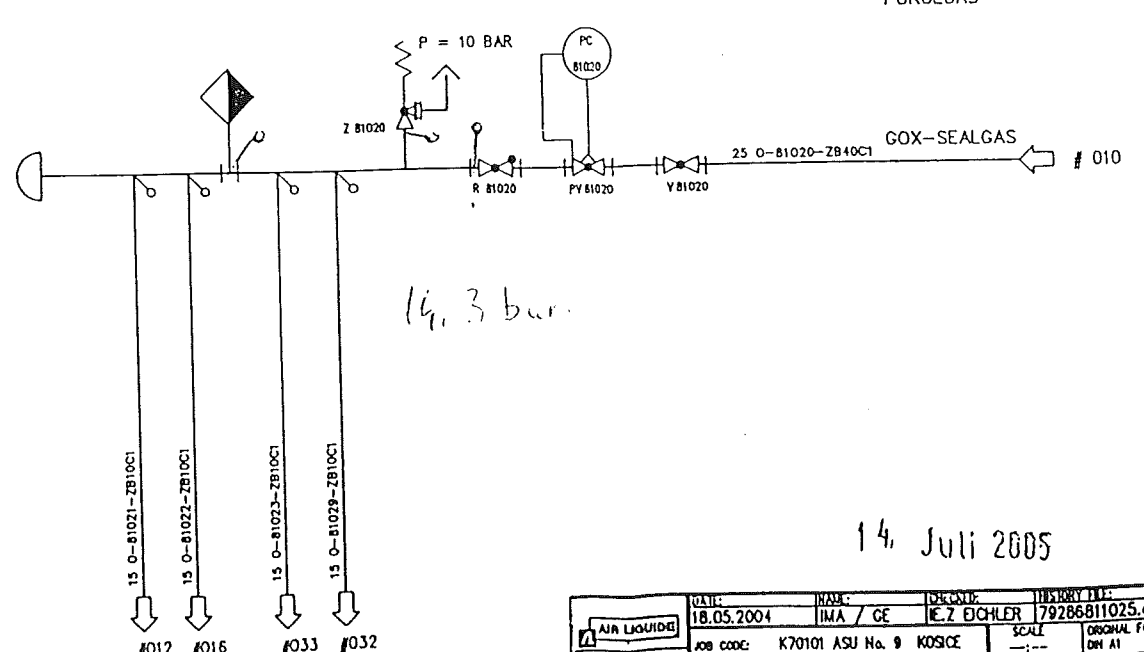


REV. 1
12.05.2005


DATE: 18.05.2004	NAME: IMA / GE	DESIGN: IE.7 EICHLER	LIBRARY FILE: 79286811025.doc
JOB CODE: K70101 ASU No. 9	KOSICE	SCALE: 1:1	ORIGINAL FORMAT: DIN A1
REFERENCE:	TITLE: SEAL AND INSTRUMENT GAS	SHEET: 025	OF 044 SHEETS
REPLACE BY:	DESIGNED BY:	DRAWING No:	1

14. Juli 2005

SITUÁCIA (SCHEMA)

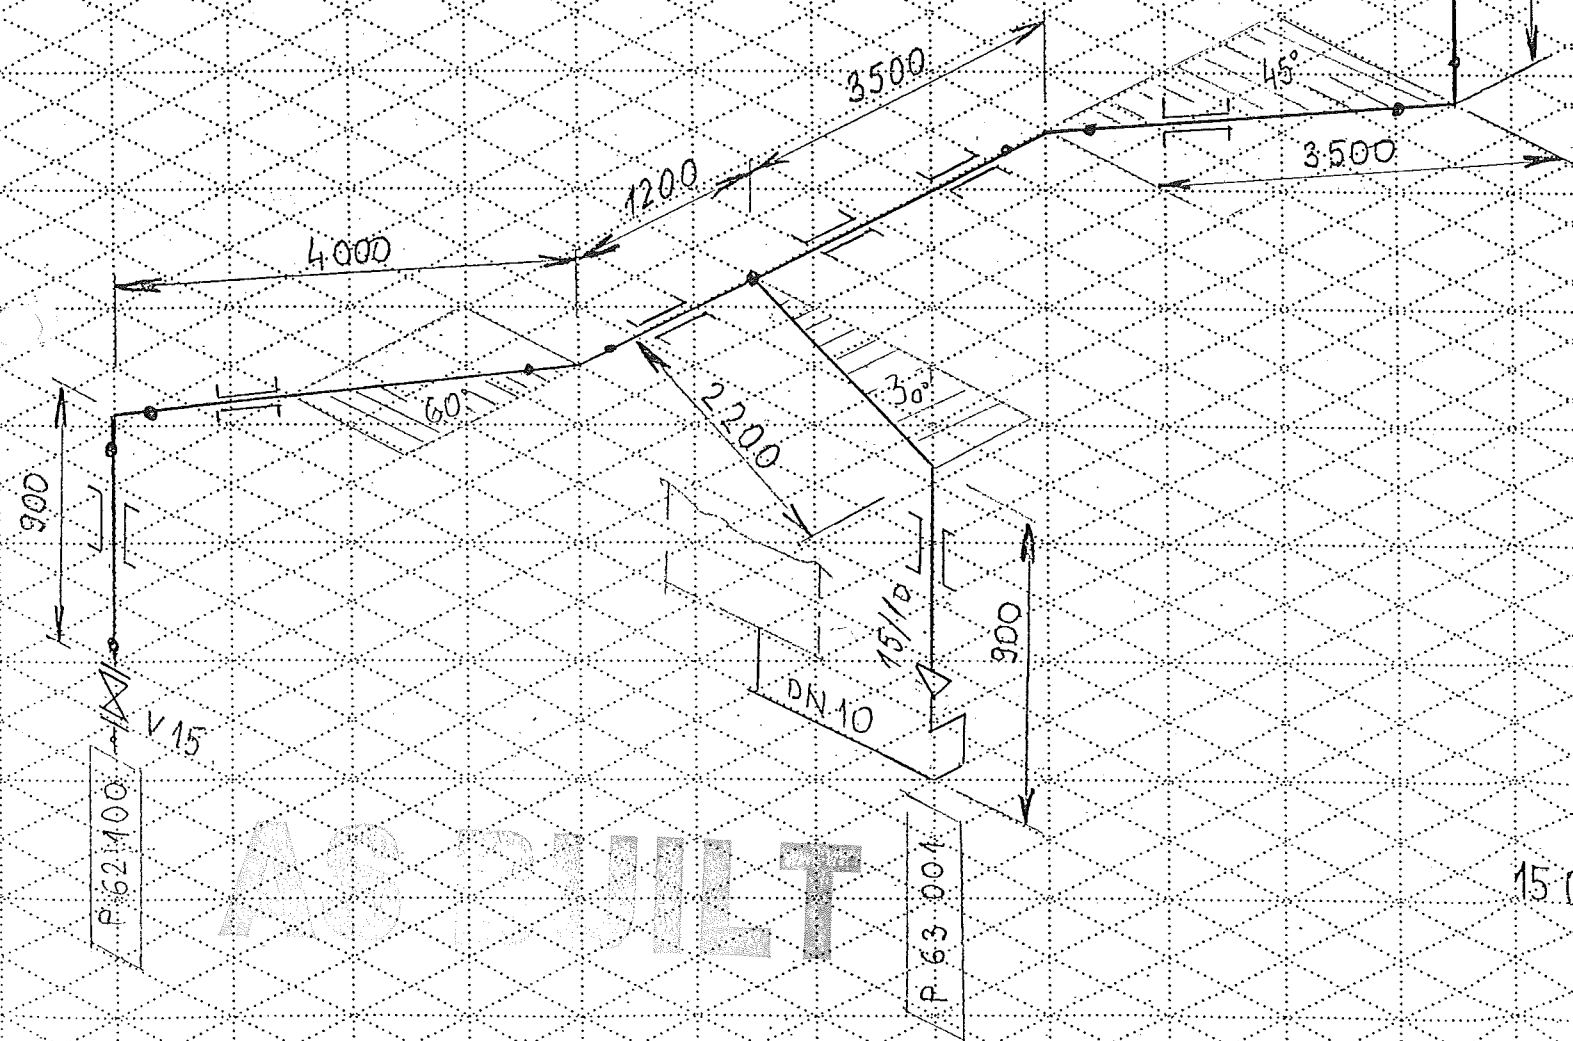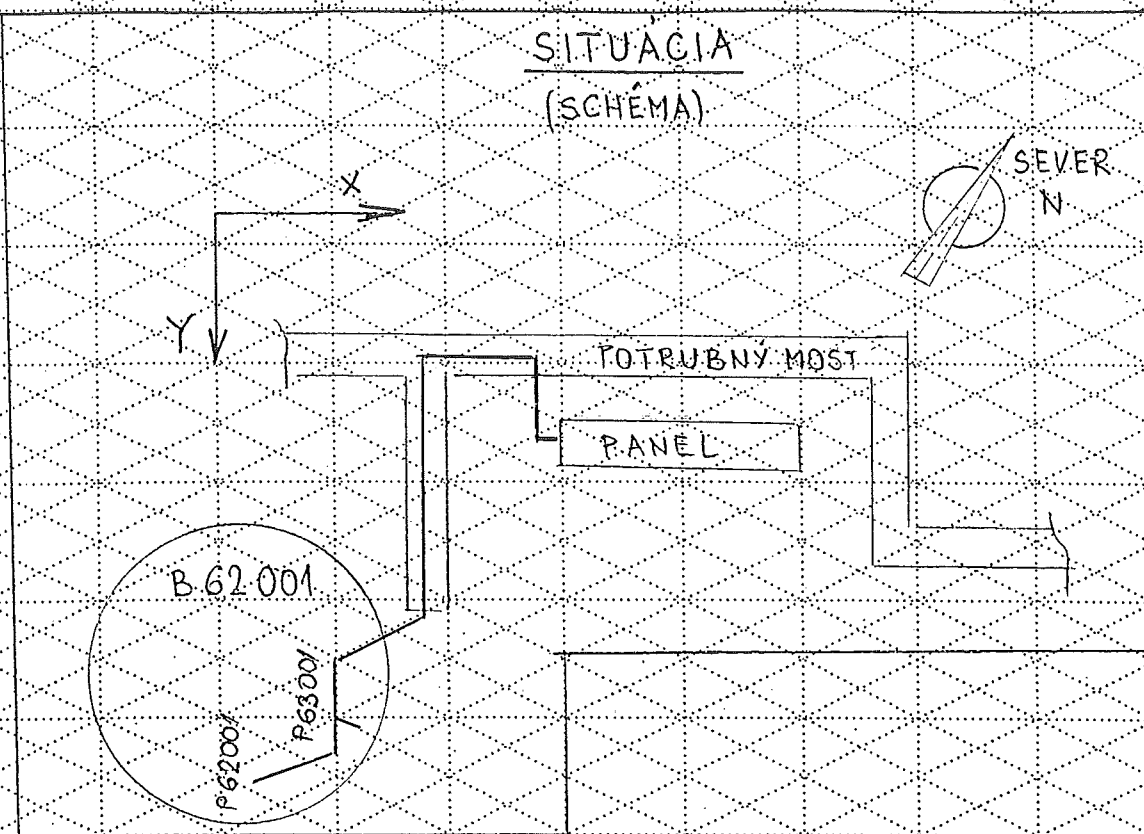

15-D-81029 ZB 10C1

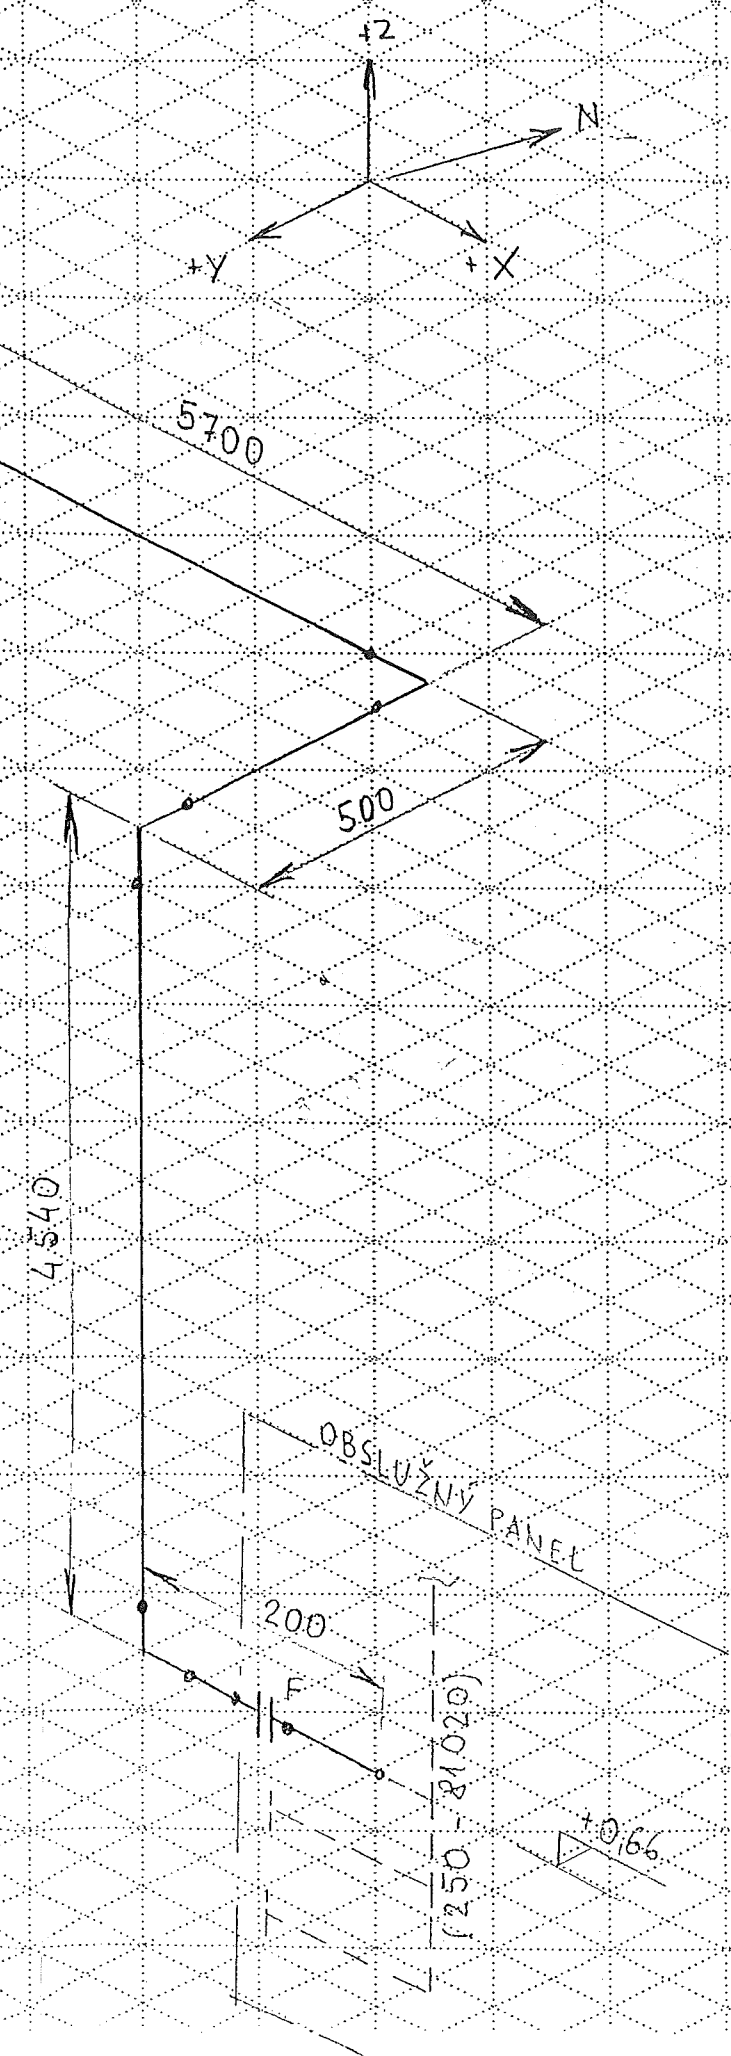

Made by : Ing. Supak
Date : 11.10.2005
revision : 0

VAM **Anlagentechnik und Montagen**
01 - 5 - 6801 - 01 KOSICE AIR LIQUIDE TANKFARM - AS BUILT
Line Number : 15 O-81029 ZB10C1

	Weight (kg)
pipe mat.:	36,01
con. valves	-
man. valves:	3,20
pr. supports:	4,30
sek. supports	-
summe:	43,51

AS BUILT

Stückliste 02 15 O-81029 ZB10C1 Revision: 0

Teilenummer	NW1	NW2	Teilebezeichnung	Einzelgew.	Menge	EP-Lieferung	EP-Montage	gesamt	Stunden ges.
FEHLER diese Liste bitte nur mit Menu 1 sortiert nach BG - Leitung - Rokls verwenden									
ELBOW11	15	1,6	Elbow 90°, type 3 1.4541 DIN 2605-1 21,3x1,6	0,03 kg	7,00				
FLANGE5	15	0	Welding neck flange 1.4541 DIN EN 1092-1	1,00 kg	4,00				
GASKET5	15	2	Gasket Graphite w. CrNi-Inlay DIN EN 1514-1 50x2x22x		3,00				
HEXNUT1	12	0	Hexagon head nut A2-70 DIN EN ISO 4032	0,02 kg	12,00				
PIPE2	15	1,6	Pipe, welded 1.4541 DIN EN ISO 1127 21,3x1,6	0,79 kg	39,00				
RED15	15	10	REDUCER, CONCENTRIC 1.4541 DIN 2616-1	0,03 kg	1,00				
SCREW4	12	0	Hexagon head screw A2-70 DIN EN ISO 4014 55	0,06 kg	12,00				
WASH4	13	0	WASHER B A2-70		12,00				
Summe: 02 15 O-81029 ZB10C1				36,01 kg					

Liefersumme:	
Montagesumme:	
Gesamtsumme:	
Gesamt-Stunden:	
Gesamtgewicht:	36,01 kg
** Ende der Ausgabe	

AS BUILT

Stückliste 02 15 O-81029 VALVES BY AL Revision:

Teilenummer	NW1	NW2	Teilbezeichnung	Einzelgew.	Menge	EP-Lieferung	EP-Montage	gesamt	Stunden ges.
-------------	-----	-----	-----------------	------------	-------	--------------	------------	--------	--------------

FEHLER diese Liste bitte nur mit Menu 1 sortiert nach BG - Leitung - Rokis verwenden

BH62170	15	0	BALL VALVE H62170 by AL assembling only	3,20 kg	1,00				
			Summe: 02 15 O-81029 VALVES BY AL	3,20 kg					

Liefersumme:	
Montagesumme:	
Gesamtsumme:	
Gesamt-Stunden:	
Gesamtgewicht:	3,20 kg
** Ende der Ausgabe	

ASBUILT


Stückliste 02 15 O-81029 PRI SUP 000000 Revision:

Teilenummer	NW1	NW2	Teilebezeichnung	Einzelgew.	Menge	EP-Lieferung	EP-Montage	gesamt	Stunden ges.
-------------	-----	-----	------------------	------------	-------	--------------	------------	--------	--------------


FEHLER diese Liste bitte nur mit Menu 1 sortiert nach BG - Leitung - Rokis verwenden

PG02	15	0	ROHRBÜGEL 1,4571 21,3	0,43 kg	10,00				
Summe: 02 15 O-81029 PRI SUP 000000				4,30 kg					

Liefersumme:	
Montagesumme:	
Gesamtsumme:	
Gesamt-Stunden:	
Gesamtgewicht:	4,30 kg
** Ende der Ausgabe	

 

 **CONSULTING & CONTROL
OF WELDING**
Ing. Pavol VIŠŇOVSKÝ
Dlhé Pole 323, 013 32 ŽILINA
IČO 33857922 IÚO 0 02173437/691



List č./Sheet No. 1/1

 
Objednávateľ/Customer **US Steel Košice**

Číslo výkresu / Drawing No.: 150 81029

Hodnotenie podľa/Valuation of imperf.acc to: STN EN 12 517, STN EN 13 480.5

0-1 mm

Vysvetlivky / Notes: V : Zvar vyhovel / WELD ACCEPTED
N : Zvar nevyhovel / WELD NOT ACCEPTED
R : Opravovaný zvar / REPAIRED WELD




List č./Sheet No. 1/1

Objednávateľ/Customer **US Steel Košice**

Číslo výkresu / Drawing No.: O-81029

 Vysvetlivky / Notes: V : Zvar vyhovel / WELD ACCEPTED
N : Zvar nevyhovel / WELD NOT ACCEPTED
R : Opravovaný zvar / REPAIRED WELD



Objednávateľ/Customer **US Steel Košice**

Číslo výkresu / Drawing No.: O-81029

Hodnotenie podľa/Valuation of imperf.acc to: STN EN 12 517, STN EN 13 480.5

Distance surface-film
0.1 mm

Dňa / Date: 22.9.2005
Signature and stamp:
[Handwritten signature]
ing. Pavol Búšinevský
Dlho Pole 382 013 32 ŽILINA
00438857420 DIO, 00438857420