


Rev. 20.07.05 MFL

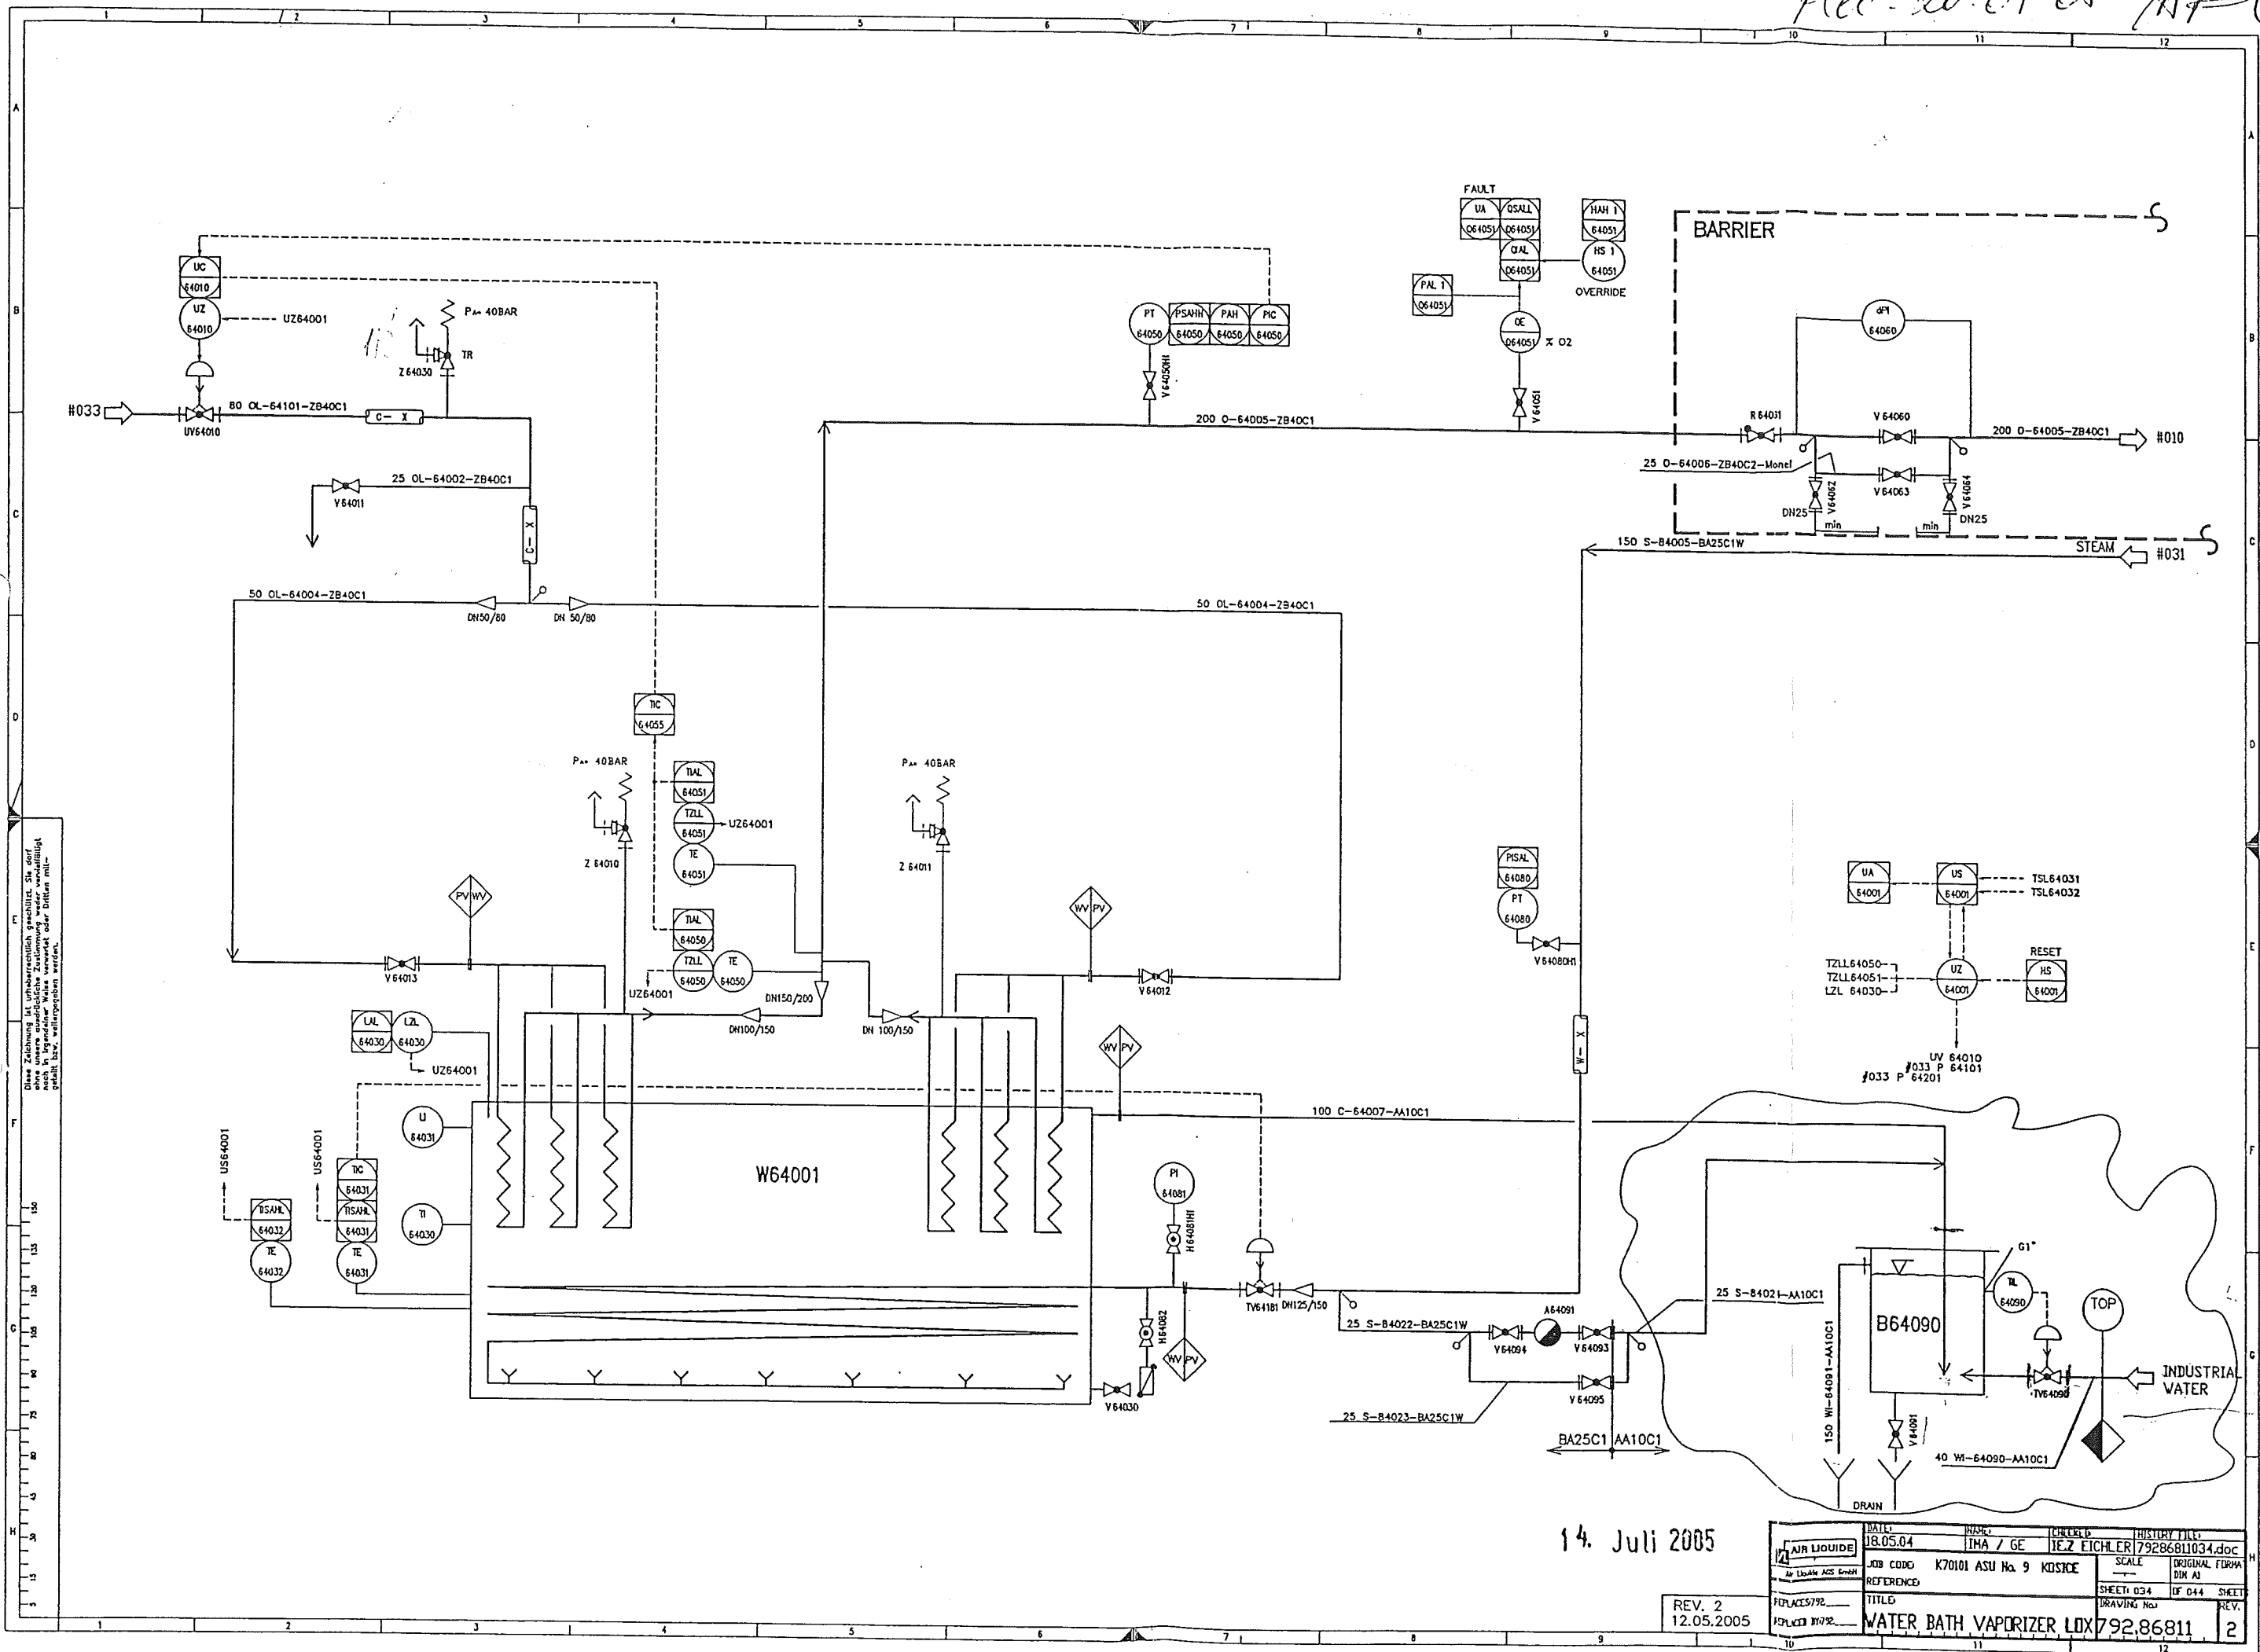

Diese Zeichnung ist urheberrechtlich geschützt. Sie darf ohne unsere ausdrückliche Zustimmung weder vervielfältigt noch in irgendeiner Weise veröffentlicht werden.

14. Juli 2005


REV. 2
12.05.2005

DATE:	18.05.04	NAME:	IMA / GE	CHANGED:	IEZ EICHLER	REVISION:	79286811034.doc
JOB CODE:	K70101 ASU No. 9	SCALE:	ORIGINAL	FORMA	REV.:		
REFERENCE:		SHEET:	034	OF:	044	SHEET:	
TITLE:	WATER BATH VAPORIZER LIX						
DRAWING No.:	792.86811						

150 W1 64091
ZB 10 C 1

B 64090 (P. 1 D - 034)

40 W1 64090
ZB 10 C 1

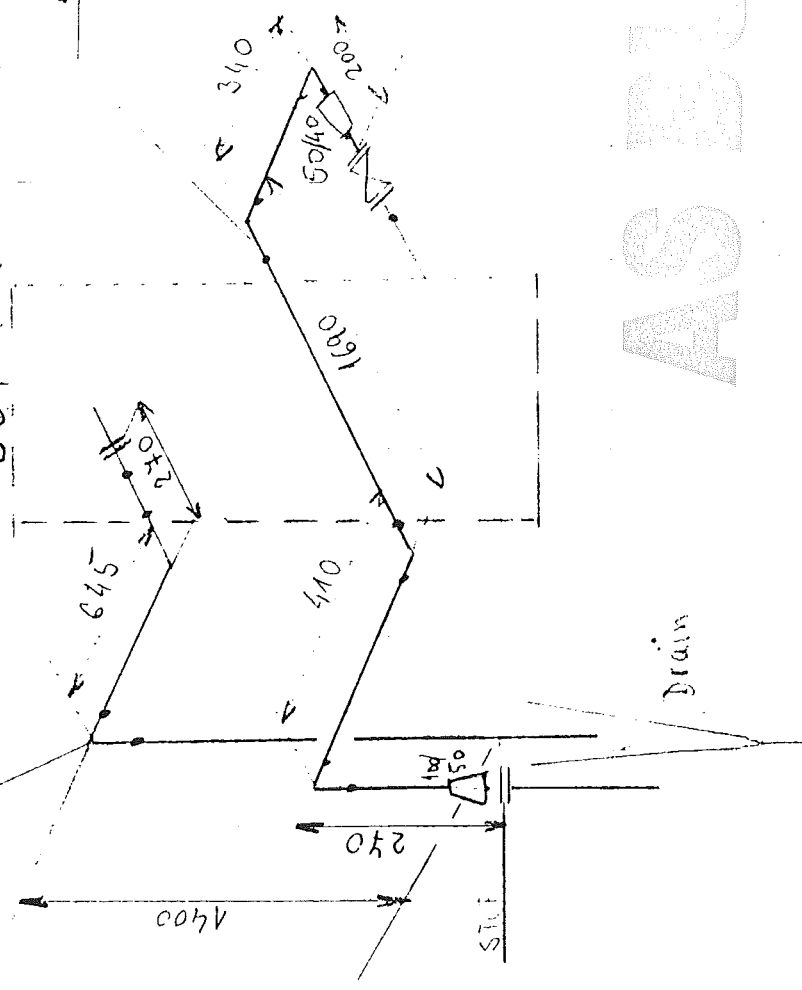

AS BUILT

Made by : Ing.Supak
Date : 11.10.2005
revision : 0

VAM Anlagentechnik und Montagen
01 - 5 - 6801 - 01 KOSICE AIR LIQUIDE TANKFARM - AS BUILT
Line Number : 150WI64091 ZB10C1

	Weight (kg)
pipe mat.:	45,07
con. valves	-
man. valves:	-
pr. supports:	-
sek. supports	-
summe:	45,07

Stückliste 03 150W/64091 ZB10C1 Revision:										
Teilenummer	NW/1	NW/2	Teilebezeichnung		Einzelgew.	Menge	EP-Lieferung	EP-Montage	gesamt	Stunden ges.

FEHLER diese Liste bitte nur mit Menu 1 sortiert nach BG - Leitung - Rokis verwenden

ELBOW11	150	2,6	Elbow 90°, type 3 1.4541 DIN 2605-1 168,3x2,6	3,88 kg	2,00				
FLANGES	150	0	Welding neck flange 1.4541 DIN EN 1092-1	7,75 kg	1,00				
GASKET4	150	0	Gasket Graphite w. CrNi-Inlay DIN EN 1514-1		1,00				
NUT3	20	0	Hexagon nut A4-70 DIN EN ISO 4032	0,06 kg	8,00				
PIPE2	150	2,6	Pipe, welded 1.4541 DIN EN ISO 1127 168,3x2,6	10,80 kg	2,50				
SCREW6	20	0	Hexagon head screw A2-70 DIN EN ISO 4014 80	0,26 kg	8,00				
WASH9	21	0	WASHER B A4-70		8,00				
			Summe: 03 150W/64091 ZB10C1	45,07 kg					

Liefersumme:	
Montagesumme:	
Gesamtsumme:	
Gesamt-Stunden:	
Gesamtgewicht:	45,07 kg
** Ende der Ausgabe	