


Rev. 05.07.05 M-Py

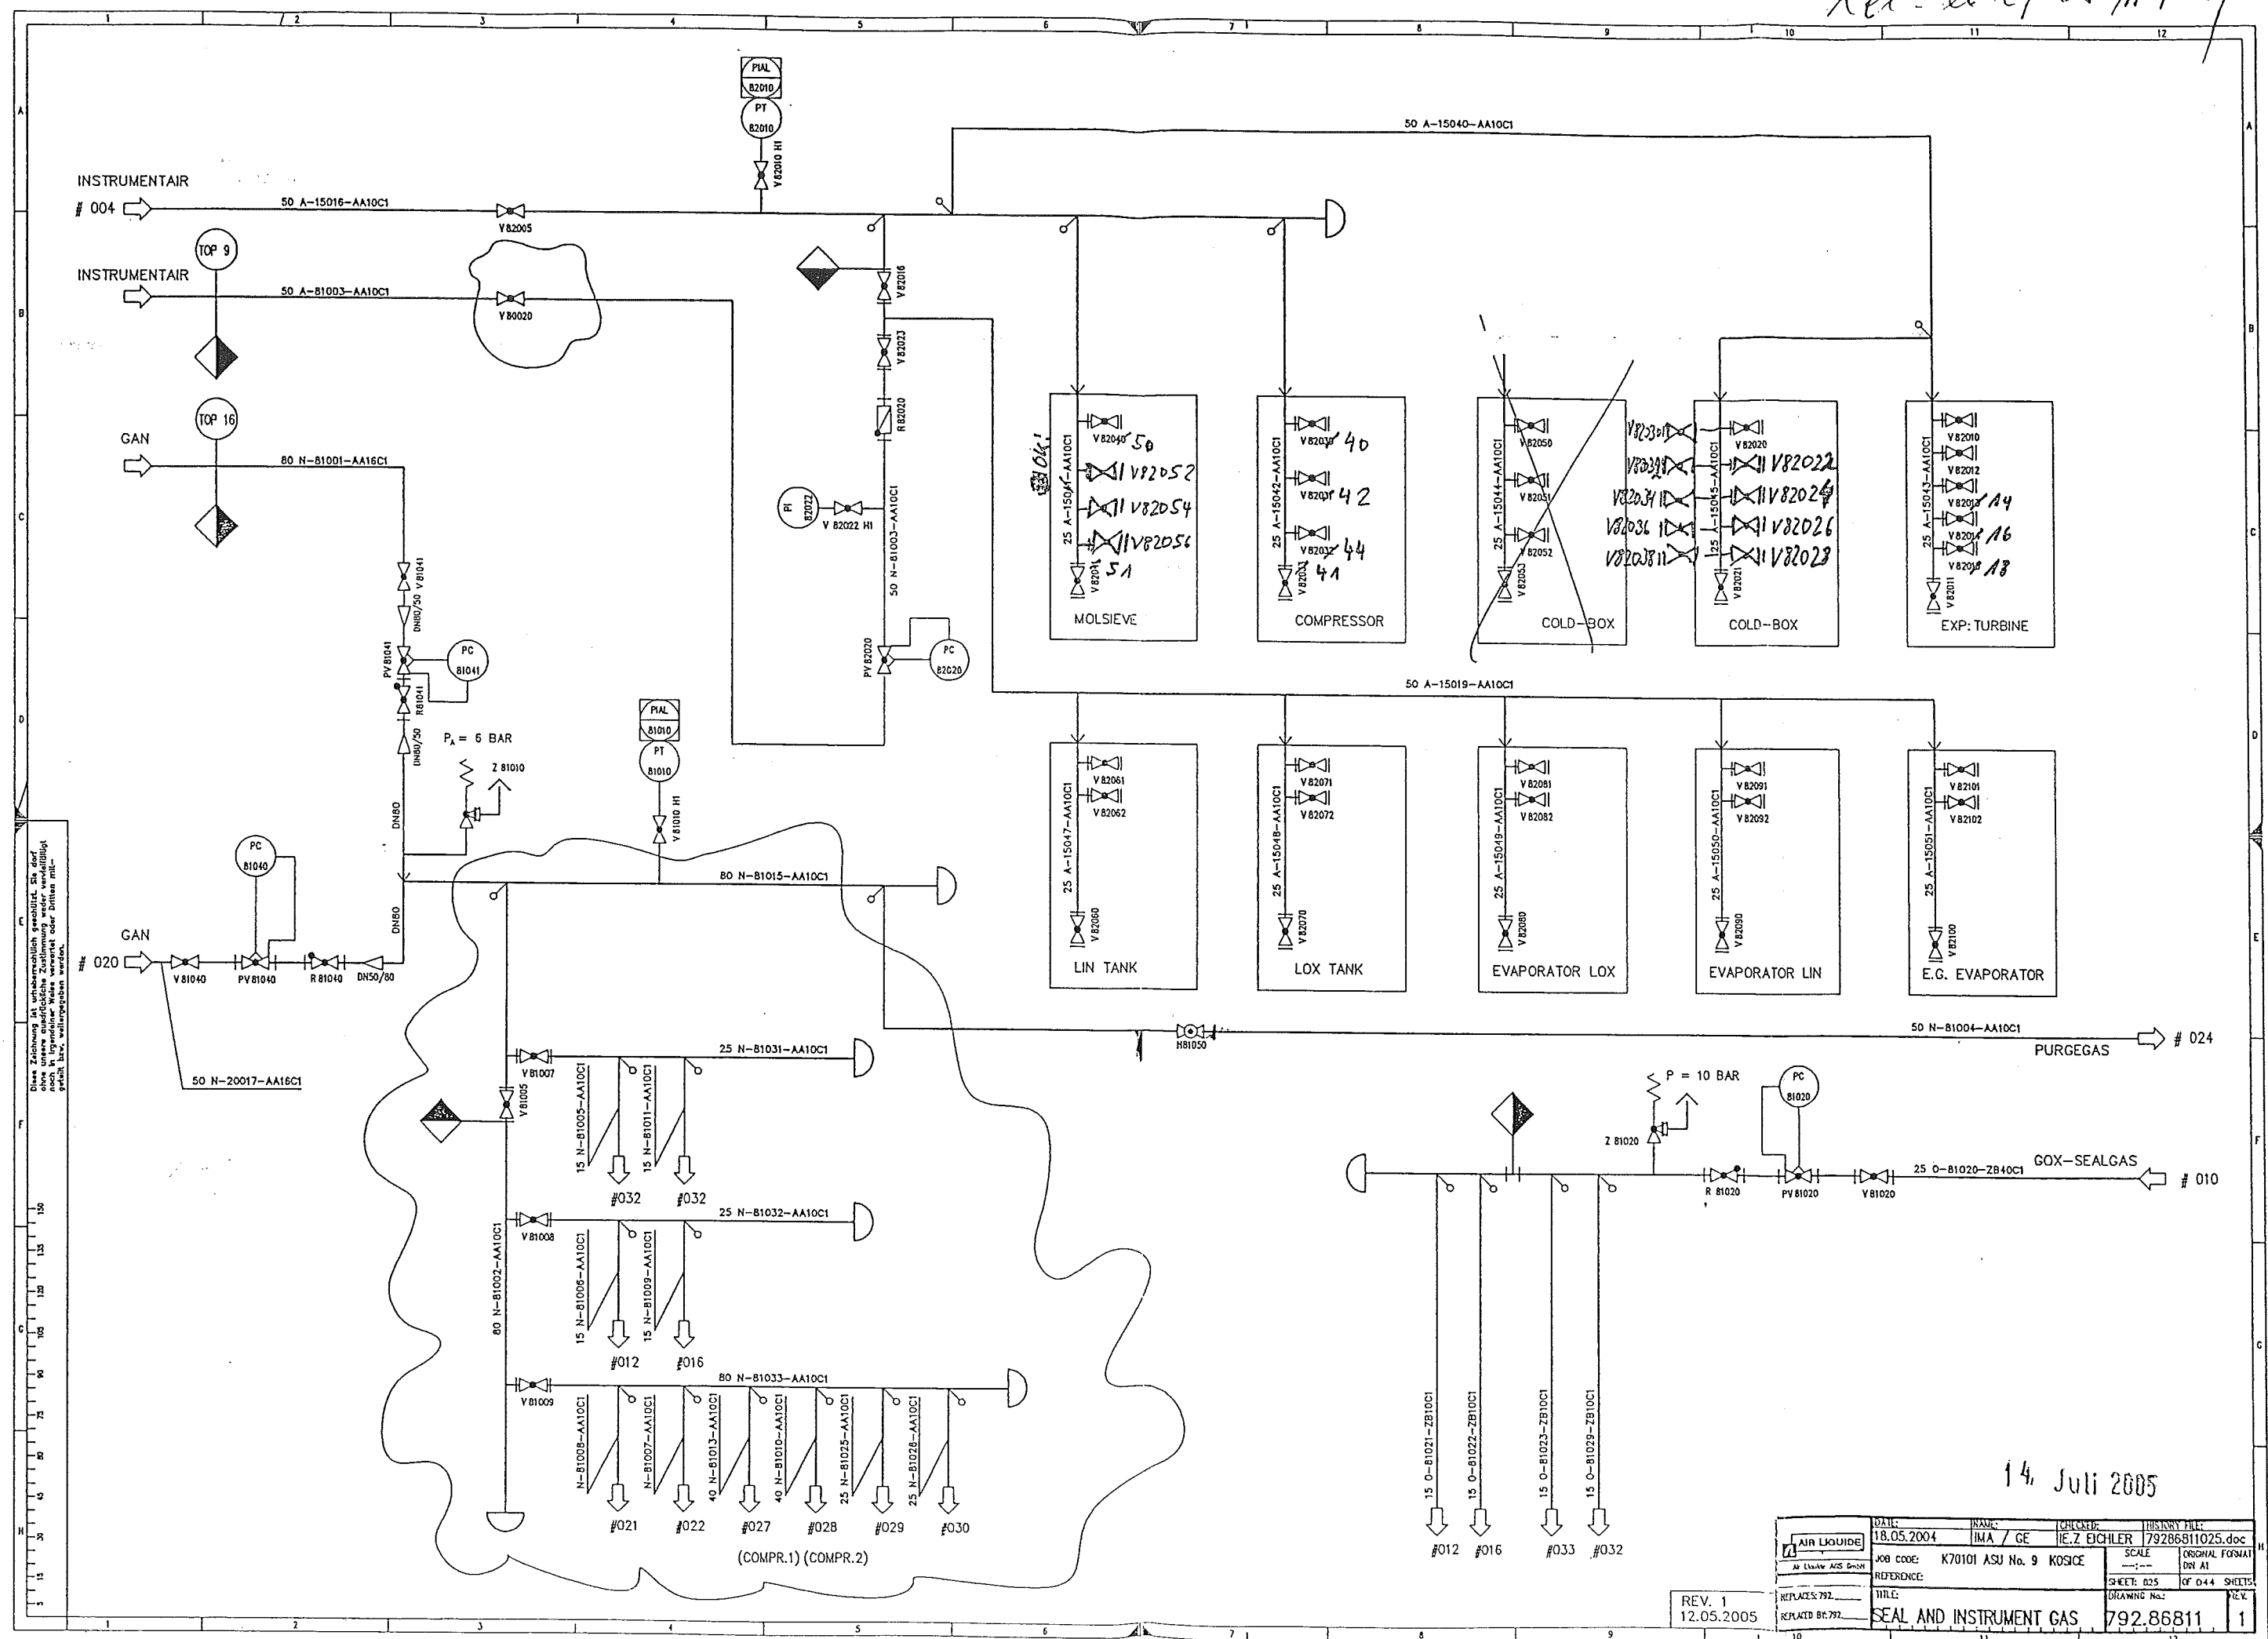

Diese Zeichnung ist urheberrechtlich geschützt. Sie darf ohne unsere schriftliche Zustimmung weder vervielfältigt noch in irgendeiner Weise weiterverarbeitet oder Dritten mit- teilt werden. Verstoß gegen diese Bestimmung wird strafrechtlich verfolgt.

14. Juli 2005

| | | | | |
|-------------------------------------|--------------------------------|------------------------|-------------------------|-------------------------------|
| AIR LIQUIDE Air Liquide AGS GmbH | DATE: 18.05.2004 | NAME: IMA / GE | CHECKED: IEZ ECHLER | HISTORY FILE: 79286811025.doc |
| | JOB CODE: K70101 ASU No. 9 | KOSICE | | |
| REPLACES: 792 | TITLE: SEAL AND INSTRUMENT GAS | SCALE: 1:1 | ORIGINAL FORMAT: DIN A1 | |
| REPLACED BY: 792 | | SHEET: 025 | OF 044 SHEETS | |
| | | DRAWING No.: 792.86811 | REV. 1 | |

Made by : Ing.Supak
Date : 11.10.2005
revision : 0

VAM Anlagentechnik und Montagen
01 - 5 - 6801 - 01 KOSICE AIR LIQUIDE TANKFARM - AS BUILT
Line Number : 25 A-15051 AA10C1

| | Weight (kg) |
|---------------|-------------|
| pipe mat.: | 22,69 |
| con. valves | - |
| man. valves: | 1,60 |
| pr. supports: | 2,00 |
| sek. supports | - |
| summe: | 26,29 |

AS BUILT

| Stückliste 02 25 A-15051 AA10C1 Revision: 0 | | | | | | | | | |
|--|-----|-----|--|------------|-------|--------------|------------|--------|--------------|
| Teilenummer | NW1 | NW2 | Teilebezeichnung | Einzelgew. | Menge | EP-Lieferung | EP-Montage | gesamt | Stunden ges. |
| FEHLER diese Liste bitte nur mit Menu 1 sortiert nach BG - Leitung - Rokls verwenden | | | | | | | | | |
| ELBOW8 | 25 | 2,6 | Elbow 90°, type 3 1.0254 DIN 2605-1 33,7x2,6 | 0,12 kg | 5,00 | | | | |
| PIPE5 | 25 | 2,6 | Pipe 1.0254 DIN EN ISO 1127 33,7x2,6 | 1,99 kg | 11,00 | | | | |
| SOCKET1A | 25 | 0 | SOCKET PIECE G1" by AI-AGS | 0,20 kg | 1,00 | | | | |
| Summe: 02 25 A-15051 AA10C1 | | | | 22,69 kg | | | | | |

| | |
|---------------------|----------|
| Liefersumme: | |
| Montagesumme: | |
| Gesamtsumme: | |
| Gesamt-Stunden: | |
| Gesamtgewicht: | 22,69 kg |
| ** Ende der Ausgabe | |

ASBUILT

Stückliste 02 25 A-15051 VALVES BY AL Revision:

| Teilenummer | NW1 | NW2 | Teilebezeichnung | Einzelgew. | Menge | EP-Lieferung | EP-Montage | gesamt | Stunden ges. |
|-------------|-----|-----|------------------|------------|-------|--------------|------------|--------|--------------|
|-------------|-----|-----|------------------|------------|-------|--------------|------------|--------|--------------|

FEHLER diese Liste bitte nur mit Menu 1 sortiert nach BG - Leitung - Rokls verwenden

| | | | | | | | | | |
|-----------------------------------|----|---|---|---------|------|--|--|--|--|
| BV | 25 | 0 | BALL VALVE TYP 2-R PN10 BV82101, BV82102 | 0,80 kg | 2,00 | | | | |
| Summe: 02 25 A-15051 VALVES BY AL | | | | 1,60 kg | | | | | |

Lieversumme:
Montagesumme:
Gesamtsumme:
Gesamt-Stunden:
Gesamtgewicht:
** Ende der Ausgabe

1,60 kg

ASBUILT

| | | | | | |
|---|--|--|--|--|--|
| Stückliste 02 25 A-15051 PRI SUP 000000 Revision: | | | | | |
|---|--|--|--|--|--|

| Teilenummer | NW1 | NW2 | Teilebezeichnung | Einzelgew. | Menge | EP-Lieferung | EP-Montage | gesamt | Stunden ges. |
|-------------|-----|-----|------------------|------------|-------|--------------|------------|--------|--------------|
|-------------|-----|-----|------------------|------------|-------|--------------|------------|--------|--------------|

FEHLER diese Liste bitte nur mit Menu 1 sortiert nach BG - Leitung - Rokis verwenden

| | | | | | | | | | |
|-------------------------------------|----|---|-----------------------------|---------|------|--|--|--|--|
| PG02 | 25 | 0 | ROHRBÜGEL 1.4571 33,7 | 0,50 kg | 4,00 | | | | |
| Summe: 02 25 A-15051 PRI SUP 000000 | | | | 2,00 kg | | | | | |

| | |
|---------------------|---------|
| Liefersumme: | |
| Montagesumme: | |
| Gesamtsumme: | |
| Gesamt-Stunden: | |
| Gesamtgewicht: | 2,00 kg |
| ** Ende der Ausgabe | |

ASBULT