

ZÁKAZNÍK / CUSTOMER

AIR LIQUIDE AGS GmbH

Stupeň / Level

Projekt pre realizáciu stavby  
Construction design

Dátum / Date

marec 2005


Kód / Code

Výkresová časť:

Drawing part:

HS HSV s.r.o. KOŠICE  
Technický úsek

Projekt pre realizáciu stavby spracovaný pod z. č. 3821.2.002

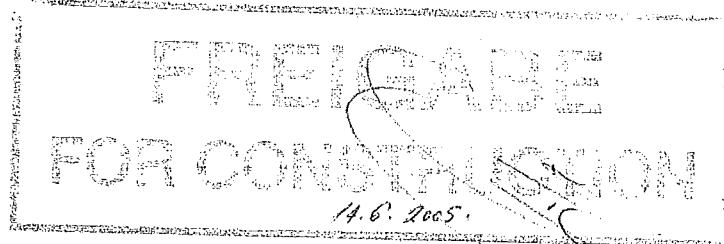

AIR LIQUIDE

PROJEKT SKUTOČNÝ

VYHOTOVENÝ

6								
5								
4								
3								
2								
1	06/2005	Ing. Zajac		Ing. Pavličko		Ing. Laš		
0	05/2005	Ing. Zajac		Ing. Pavličko		Ing. Laš		
Rev./ Rev.	Dátum / Date	Vypracoval Originator	Sign.	Kontroloval Checked	Sign.	Schválil Approved	Sign.	Pozn. / Note

Názov zákazky / Job :

KYSLÍKOVÝ APARÁT č. 9  
ASU No. 9 KOŠICE

Němcovej 30  
042 18 KOŠICE, SLOVAKIA

Objekt / Unit :

Prev. celok / Unit :

Prev. súbor / Unit :

UNIT 1 – COMPRESSOR BUILDING  
CONSTRUCTION DESIGNSO 002 - Kompresorová stanica- Spodná stavba  
Compressor buildingProfesia / Profession :  
Prev. jednotka / P. Unit:ARCHITEKTONICKO-STAVEBNÉ RIEŠENIE  
ARCHITECTONIC-CIVIL ENGINEERING DESIGN

A

STAVBA / JOB : KYSLÍKOVÝ APARÁT č. 9

ASU No. 9 KOŠICE

OBJEKT / UNIT : SO 002 - Kompresorová stanica- Spodná stavba

Compressor building

[illegible]

**REVÍZIA DOKUMENTÁCIE**  
**REVISION OF DOCUMENT**

6								
5								
4								
3								
2								
1	05/2005	Ing. Zajac		Ing.Pavličko		Ing.Laš		
0	05/2005	Ing. Zajac		Ing.Pavličko		Ing.Laš		
Rev./ Rev.	Dátum / Date	Vypracoval Originator	Sign.	Kontroloval Checked	Sign.	Schválil Approved	Sign.	Pozn. / Note

Str. / Page.  
B

STAVBA / JOB : KYSLÍKOVÝ APARÁT č. 9						ASU No. 9 KOŠICE	
OBJEKT / UNIT : SO 002 - Kompresorová stanica- Spodná stavba						Comprssor building	
ZOZNAM DOKUMENTÁCIE LIST OF DOCUMENTATION							
Ident. č. Serial No.		Číslo a dátum revízie / Revision Date					
	Názov / Title :	A	D		1	4	
		B	E		2	5	
	Číslo výkresu / Code :	C	F	0	3	6	
	Výkresová časť:						
	Drawing part:						
1	Výkopy pod pätky a základ.pásky						
	Excavations	05/2005					
	792.87443/005of009						
2	Kanál K1+K2, základ pod filter - výkres výztuže	05/2005					
	792.87443/009of009						
3	Základy - pätky a základ pásky						
	Foundation	05/2005					
	792.87443/002of009						
Číslo revízie Rev. No.	0	1	2	3	4	5	6
Dátum, podpis Date, Signature	05/2005	06/2005					
Str./ Page							1