


Diese Zeichnung ist urheberrechtlich geschützt. Sie darf ohne unsere ausdrückliche Zustimmung weder vervielfältigt noch in irgendeiner Weise verwendet oder Dritten mitgeteilt bzw. weitergegeben werden.

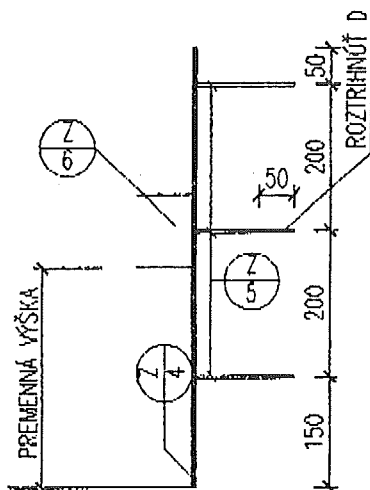


A K2

OCEL (V) 10425
 BETÓN B 20

POZORNENIE:

- PODPERA (Z/5) BUDE PRIVAROVANÁ PRI MONTÁŽI POTRUBIA
- L 140x140x10 ZAPUSTIT O 20mm A OSADIŤ DO CEMENTOVÉHO LÔŽKA hr.10mm
- KRYCIE DOSKY KANÁLOV VIŠ VÝKR. PODLAŽIA NA $\pm 0,000$

CHAMFER

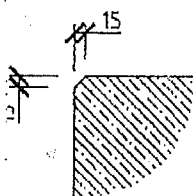


LEVELS

TOP OF INTERNAL ROADS: 225,00m n.m.
 TOP OF FOUNDATION: 225,10m
 BOTTOM OF STEEL STRUCTURE: 225,15m = $\pm 0,00$


$\pm 0,000 = 225,150$ m n.m. Jadran

REALIZAČNÝ PROJEKT JE SPRACOVANÝ POD Z.Č. 3821.2.002.AS

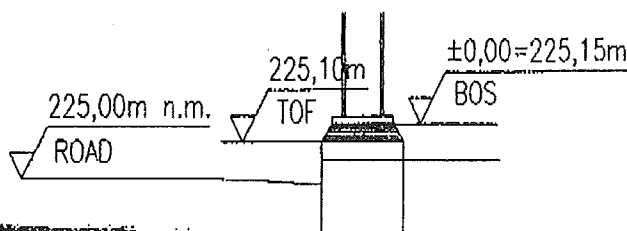

	B				
	A	20.06.2005	ING.MANÍK	ING.PAVLIČKO	
	O	14.06.2005	ING.MANÍK	ING.PAVLIČKO	
	REV.	DATE	NAME	CHECKED	HISTORY FILE
	JOB CODE: K70101			SCALE	ORIGINAL FORMAT
	REFERENCE: ASU No.9 KOŠICE			1:50, 1:25	A0
	TITLE: UNIT 1 - COMPRESSOR BUILDING 50 002 KOMPRESOROVÁ STANIČA- VÝKRES VÝSTUŽE K1, K2 A ZAKL. POD FILTER			SHEET: 009	OF 009 SHEETS
	REPLACES: 79 REPLACED BY: 79			DRAWING NO.: 792.87442	REV. A



HS HSV s.r.o. Košice		Zaslanie realizačného projektu		ÚTR-065/05
				Strana: 1/1
Vydanie č.:	Zmena č.:	Platí od: 15.06.2005		Príjemca: Stavbyvedúci
Rozdeľovník:		Platnosť od: 15.06.2005		Vypracoval: Rosol'anka 15.06.2005
		Platnosť do: Do ukončenia stavby		
Stavbyved+príl.		Revízie:		Pripomienkoval:
Ref.TP				
				----- Dátum:
				Preskúšal:
				----- Dátum:
				Schválil:
				----- Dátum:
				Vydal: Rosol'anka 15.06.2005

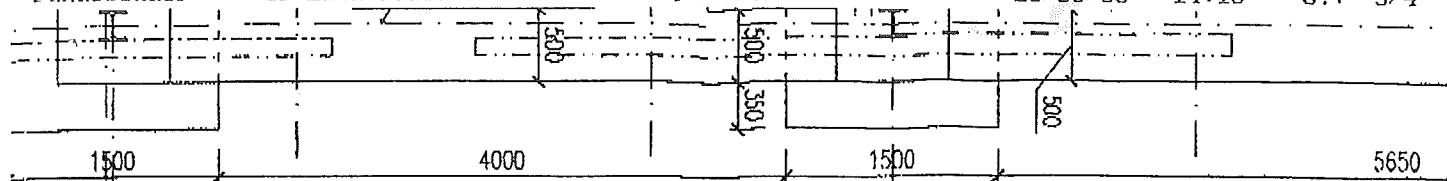

REZ F-F M 1:25

SECTION F-F SCALE 1:25




CHARAKTERISTICKÝ REZ (VÝŠKA HORNEJ HRANY PODLAHY JE V SPÁDE 0,5%)

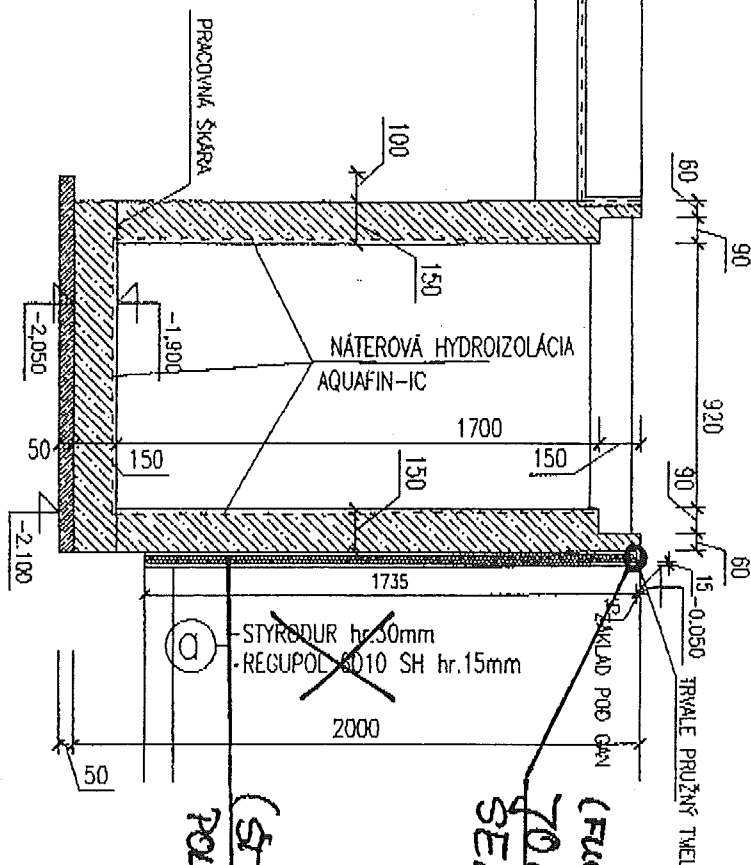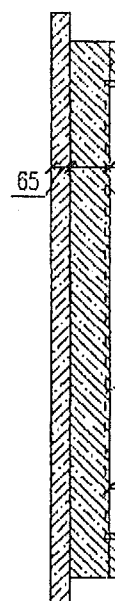

(STYROPOR)
POLYSTYRENE



(FUGEN-ABDICHTUNG)
70/MI
SEALING

~~STYRODUR hr.30mm~~
~~REGUPOL 8010 SH hr.15mm~~

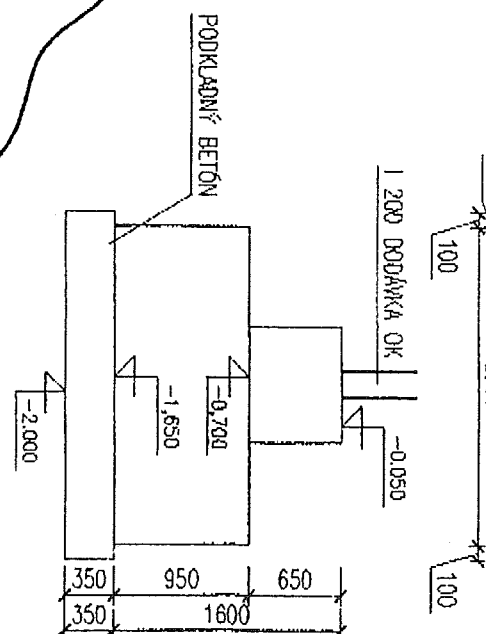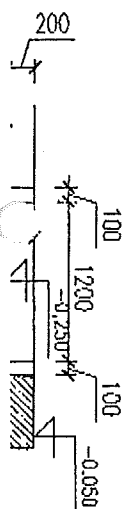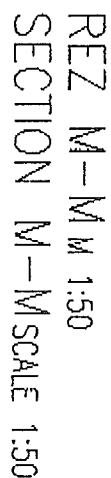


PODKLADNÝ BETÓN

ZAKLADOVÁ PÁTKA ZP1(k)
FOOT ZP1
VÝKRES VÝSTUŽE
DRW. OF REINFORCEMENT

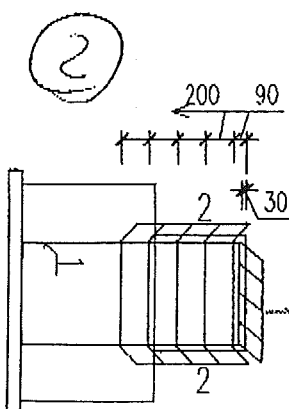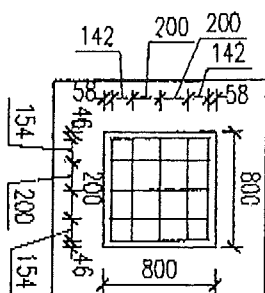


HS HSV s.r.o. Košice		Zaslanie realizačného projektu		ÚTR-065/05
				Strana: 1/1
Vydanie č.:	Zmena č.:	Platí od: 15.06.2005		Príjemca: Stavbyvedúci
Rozdeľovník:		Platnosť od: 15.06.2005		Vypracoval: Rosol'anka 15.06.2005
		Platnosť do: Do ukončenia stavby		
Stavbyved+príl.		Revízie:		Pripomienkoval:
Ref.TP				
				----- Dátum:
				Preskúšal:
				----- Dátum:
				Schválil:
				----- Dátum:
				Vydal: Rosol'anka 15.06.2005

Diese Zeichnung ist urheberrechtlich geschützt. Sie darf ohne unsere ausdrückliche Zustimmung weder vervielfältigt noch in irgendeiner Weise verwendet oder Dritten mitgeteilt bzw. weitergegeben werden.

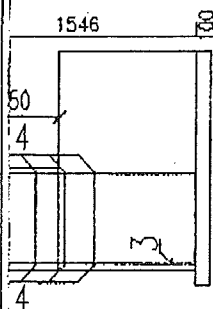

50V10/m (dl.=1990mm, ks:10)

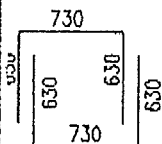

		(m)	V 10	V 12	
1	V 12	4,00	104		416,0
2	V 10	2,19	80	175,2	
3	V 12	3,90	5		19,5
4	V 10	1,99	10	19,9	
5	V 10	2,39	10	23,9	
6	V 12	4,20	5		21,0
7	V 12	4,55	10		45,5
8	V 10	3,29	20	65,8	
		m		284,8	502
		kg/m		0,617	0,888
		kg		175,72	445,77
		kg podľa ocele			
		kg spolu			621,49

OCEL (V) 10425
BETÓN B 20

POZNÁMKA

-KOTVY (HWR) PRE OSADENIE OBVODOVÝCH ŽEL.BETONOVÝCH PANELOV BUDÚ V ZÁKLADOVÝCH PÁTKÁCH NA KÓTE -0,050 - VIŠ VÝKRES PODORYS NA KÓTE -0 OTVORY PRE KOTVY BUDÚ VRTANÉ A KOTVY ZALIEATE (VUSOCRET A POD) - ISOLACIU PROTI DYNAMICKÝM ÚČINKOM UKONČIŠ 15mm POD PODLAHOU

50MM POLYSTYRENE

IZOLÁCIA PROTI DYNAMICKÝM ÚČINKOM
STYRODUR 30mm (60m²)
BEGOPOL 6010 SH 15mm (60m²)

- (a) v.=1635mm
- (b) v.=950mm
- (c) v.=1600mm

WITH COMMENTS
FREIGABE
FOR CONSTRUCTION

EVELS

TOP OF INTERNAL ROADS: 225,00m n.m.
TOP OF FOUNDATION: 225,10m
BOTTOM OF STEEL STRUCTURE: 225,15m = ±0,00

±0,000=225,150 m n.m Jadran

REALIZAČNÝ PROJEKT JE SPRACOVANÝ POD Z.Č. 3821.2.002.AS-18



REPLACES: 79_____
REPLACED BY: 79_____

REV.	DATE	NAME	CHECKED	HISTORY FILE
B				
A	20.06.2005	ING.MANÍK	ING.PAVLIČKO	
0	20.05.2005	ING.MANÍK	ING.PAVLIČKO	
JOB CODE: K70101				
REFERENCE: ASU No.9 KOŠICE				
TITLE: UNIT 1 - COMPRESSOR BUILDING			DRAWING NO.:	REV.
SO 002 KOMPRESOROVÁ STANICA-ZAKLADY POD KONŠTRUKCIU			792.87443	A
FOUNDATION FOR CONSTRUCTION				

SCALE 1:50 ORIGINAL FORMAT AO
SHEET: 002 OF 008 SHEETS

NORTH PLANT



HS HSV s.r.o. Košice		Zaslanie realizačného projektu		ÚTR-065/05
				Strana: 1/1
Vydanie č.:	Zmena č.:	Platí od: 15.06.2005		Príjemca: Stavbyvedúci
Rozdeľovník:		Platnosť od: 15.06.2005		Vypracoval: Rosoľanka 15.06.2005
		Platnosť do: Do ukončenia stavby		
Stavbyved+príl.		Revízie:		Pripomienkoval:
Ref.TP				
				----- Dátum:
				Preskúšal: ----- Dátum:
				Schválil: ----- Dátum:
				Vydal: Rosoľanka 15.06.2005