

# PROJEKT SKUTOČNÉHO VYHOTOVENIA

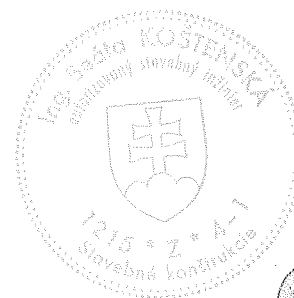


HS HSV s.r.o. KOŠICE  
Technický úsek


## POZNÁMKA:

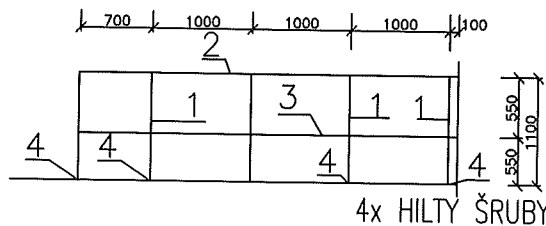
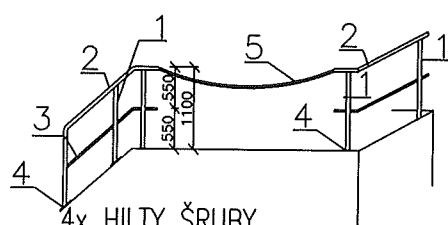
1. PRED VÝROBOU ZÁMOČNÍCKYCH PRÁČ JE POTREBNÉ  
SKUTOČNÉ ROZMERY OTVOROV ZAMERAŤ NA STAVBE !!

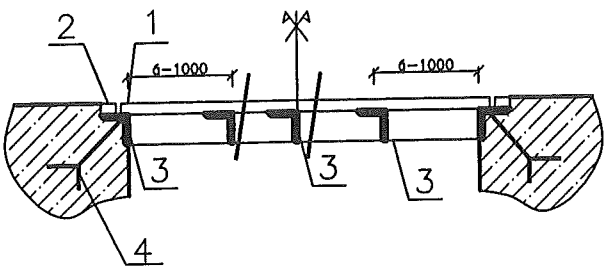
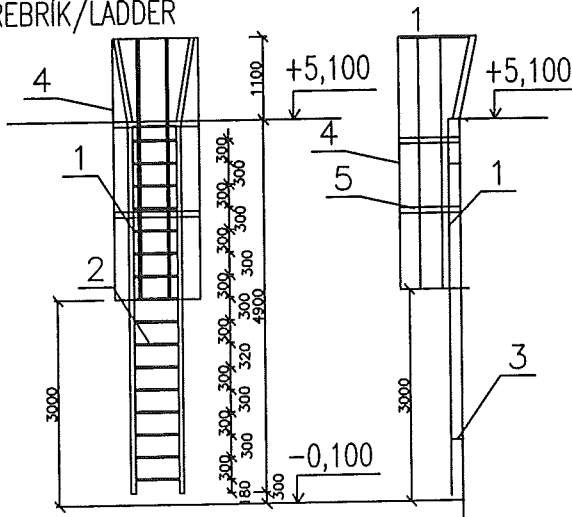
BEFORE PRODUCTION FITTING WORKS  
DIRECT AND SPECIFY PROPORTIONS



SPRACOVANÉ POD ZÁKAZKOVÝM ČÍSLOM:158/2004/SO/

<b>REFLEX-PRO</b> REFLEX-PRO spol. s r.o.	JÚN 2005	ING.KOŠENSKÁ	ING.RAČEK	ZMENA DISPOZÍCIE CHANGE DISPOSITION	A
	Date :	Name :	Checked:	History file:	Rev.
 <b>AIR LIQUIDE</b> Air Liquide AGS GmbH	10.02. 2005	ING.KOŠENSKÁ	ING.RAČEK		0
	Job code: K 70101			Scale 1:100	Original format DIN A3
	Reference: ASU No.9 KOSICE			Sheet: ---	of --- Sheets
Replaces: 79_-----	Title: ROZVODŇA T 81 ELECTRICAL ROOM T81 ZÁMOČNÍCKE PRÁCE/FITTING WORKS			Drawing No.: 82, 792.87407	Rev.
Replaced by: 79_-----					A

OZNAČ. BRAND	POLOŽKA ITEM	KUSY PIECES	SCHEMATIC KÝ OBRÁZOK NÁZOV, POPIS SCHEMATIC PICTURE DESCRIPTION	DLŽKA /m/ PLOCHA /m²/ KS		HMOTNOSŤ /kg/		POZNÁMKY DESCRIPTION
						jedn.	celkom	
1 Z			ZÁBRADLIE/RAIL-ROZVINUTÝ POHLAD  schodiskové zábradlie 4x HILTY ŠRUBY STN 73 41 30					
	1	5	ø44,5x2,9- STLPIK/COLUM DL.1100	1,10	5,50	3,07	17,10	
	2	2	ø44,5x2,9- DL.2,80m-VRCHNÉ MADLO	2,80	5,60	3,07	17,20	
	3	7	ø38x2,6- DL.2,80m-SPODNÉ MADLO		2,80	2,59	7,30	
	4	5	100x100x5 4x HILTY ŠRUBY/NA1PLATŇU	0,10	0,50	1,96	1,00	
	5	5	ø22x2,5- DL.0,20m	0,20	1,00	1,20	1,20	
			HMOTNOSŤ SPOLU/WEIGHT				44,00	
2 Z	1	POŽIARNY POKLOP/HATCH FIRE-OPK-600x900mm PYROBATYS EW90/D1						
3 Z 2x		ZÁBRADLIE VONKAJŠIE/RAIL-ROZVINUTÝ POHLAD  4x HILTY ŠRUBY						
	1	5	ø44,5x2,9- STLPIK DL.1100	1,10	5,50	3,07	17,00	
	2		ø44,5x2,9- DL.CELKOM 4,00m-VRCHNÉ MADLO		4,00	3,07	12,50	
	3		ø38x2,6- DL.2,80m-SPODNÉ MADLO		4,00	2,59	10,50	
	4	5	100x100x5 4x HILTY ŠRUBY/NA1PLATŇU	0,100	0,50	1,96	1,00	
	5		ODNIMATELNÁ REŤAZ		2,50		3,00	
		HMOTNOSŤ SPOLU/WEIGHT 2x				88,0		
			VÝKAZ ZÁMOČNICKÝCH PRÁC ARCHÍVNE ČÍSLO :	LIST Č. 1				

OZNAČ. BRAND	POLOŽKA ITEM	KUSY PIECES	SCHEMATICKÝ OBRÁZOK NÁZOV, POPIS SCHEMATIC PICTURE DESCRIPTION	DLŽKA /m/ PLOCHA /m²/ KS		HMOTNOST' /kg/		POZNÁMKY DESCRIPTION
						jedn.	celkom	
4 Z			POKLOP/HATCH 					
	1		REBROVANÝ PLECH HR.6mm 4000x2900mm		11,60	52,00	604,0	
	2		∅ 20x6-DL.CELKOM 14,0m		14,00	0,94	13,20	
	3		L 50x50-DL.CELKOM 16,00m		16,00	3,77	60,50	
	4	28	∅ 50x5-DL. 0,150m á-0,5m	0,15	4,20	1,96	8,30	
			HMOTNOST' SPOLU/WEIGHT				686,00	
5 Z			REBRIK/LADDER  STN 7432 82					
	1	2	L 50x50x6-DL.CELKOM 7,25m	7,25	12,50	4,47	56,0	
	2	17	∅20-DL.420mm-REBROVANÁ OCEL	0,420	7,20	2,466	17,90	
	3	4	L 50x50x6-DL.400mm	0,400	1,60	4,47	7,20	
	4	4	∅ 50x8-DL. 6,0m	6,00	24,00	3,14	76,00	
	5	4	∅ 50x8-DL. 1,80m á-1,2m	1,80	7,20	3,14	23,00	
			HMOTNOST' SPOLU/WEIGHT				181,00	
			VÝKAZ ZÁMOČNÍCKYCH PRÁC ARCHÍVNE ČÍSLO :					LIST Č. 2

OZNAČ. BRAND	POLOŽKA ITEM	KUSY PIECES	SCHEMATICKÝ OBRÁZOK NÁZOV, POPIS SCHEMATIC PICTURE DESCRIPTION	DLŽKA /m/ PLOCHA /m²/ KS		HMOTNOSŤ /kg/		POZNÁMKY DESCRIPTION
						jedn.	celkom	
6 Z			KOLAJNÍČKY POD TRAFU/RAIL UNDER TRAFU					
	1	4	U 140-DL. 4,150m	4,15	16,60	16,00	256,60	
	2	34	⌀ 50x5-DL. 0,150m á-0,5m	0,15	5,10	1,96	10,00	
	3	4	⌀ 200x10-DL. 4,150m	4,15	16,60	15,70	262,2	
	4	32	⌀ 100x10-DL. 50mm á-0,5m	0,10	3,20	7,85	25,00	
			HMOTNOSŤ SPOLU/WEIGHT				554,00	
8 Z								
	10		STÚPACIE ŽELEZO /RISING IRON SŽ-1 STN 743282			2,28	22,80	
9 Z			ROŠT					
	1		ROŠT P 33x33 30x3 ROZMER 300x300mm			27,00	2,50	
10 Z			KOLAJNÍČKY POD ROZVODNÉ SKRINE/RAIL UNDER SWITCHING STATION					
	1		□ 50x35x5 dl.8,1m-4ks dl.12,85m-4ks dl.9,85m-4ks		124,0	5,52	685,0	REZAŤ PODLA POTREBY
	2	220	⌀ 50x5-DL. 0,09m á-0,5m	0,09	20,0	1,96	40,00	
	34		⌀ 50x5-DL. 0,06m á-0,5m(doska hr.120mm)	0,06	2,10	1,96	4,00	
			HMOTNOSŤ SPOLU/WEIGHT				729,0	
			VÝKAZ ZÁMOČNÍCKYCH PRÁČ ARCHÍVNE ČÍSLO :					LIST Č. 3

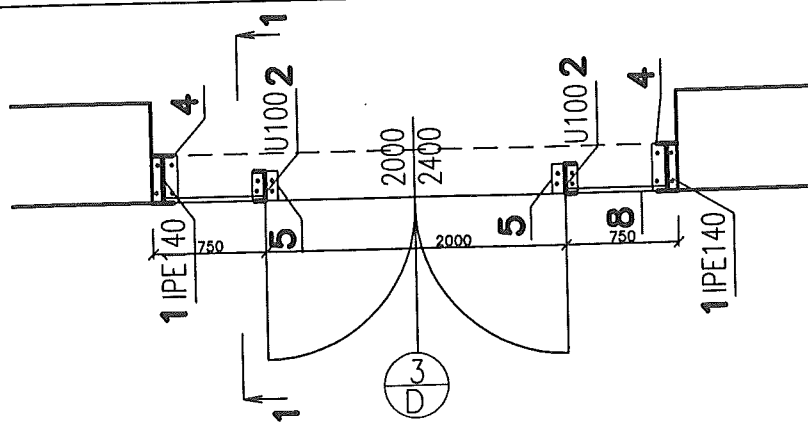
OZNAC. BRAND	POLOŽKA ITEM	KUSY PIECES	SCHEMATIC KÝ OBRÁZOK NÁZOV, POPIS SCHEMATIC PICTURE DESCRIPTION	DLŽKA /m/ PLOCHA /m²/ KS	HMOTNOSŤ /kg/		POZNÁMKY DESCRIPTION
					jedn.	celkom	
			STENA Z PLETIVA				
7 Z			<div><div>PÔDORYS</div><div><div>REZ 1-1</div><div><div>„A“</div><div><div>„B“</div><div><div>„A“</div><div><div>„B“</div></div></div></div></div></div></div>				
			VÝKAZ ZAMOČNÍCKÝCH PRÁC ARCHÍVNE ČÍSLO :				LIST Č. 5

OZNAČ. BRAND	POLOŽKA ITEM	KUSY PIECES	SCHEMATICKÝ OBRÁZOK NÁZOV, POPIS SCHEMATIC PICTURE DESCRIPTION	DLŽKA /m/ PLOCHA /m²/ KS	HMOTNOSŤ /kg/		POZNÁMKY DESCRIPTION
					jedn.	celkom	

7  
Z

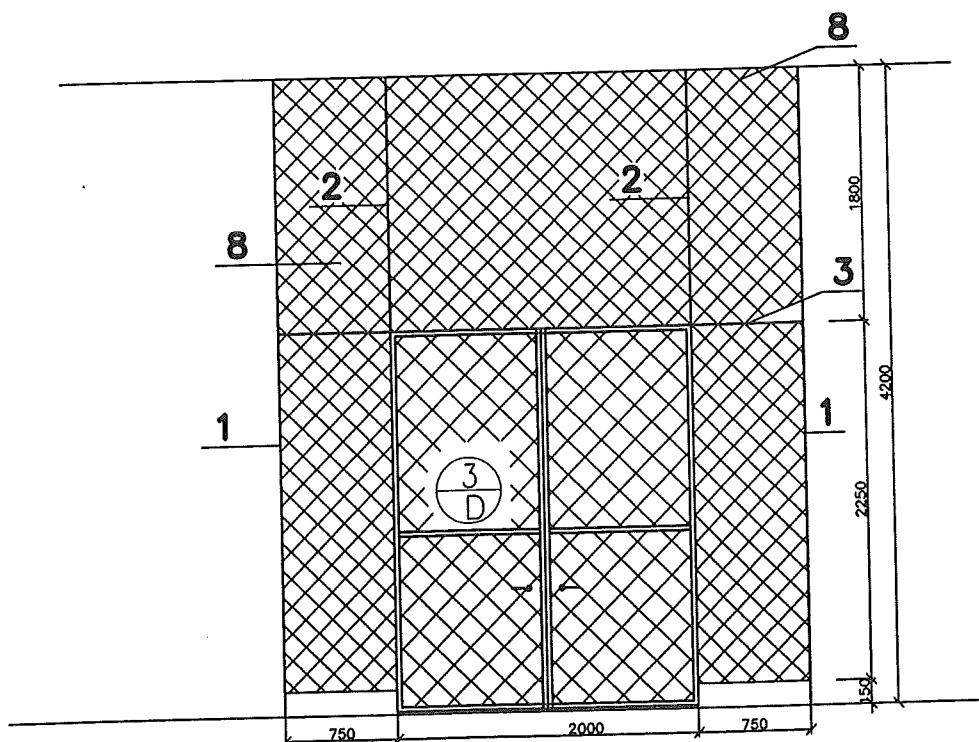
2x

PÔDORYS



P1↑

POHLAD P1



OZNAČ. BRAND	POLOŽKA ITEM	KUSY PIECES	SCHEMATICKÝ OBRÁZOK NÁZOV, POPIS SCHEMATIC PICTURE DESCRIPTION	DLŽKA /m/ PLOCHA /m²/ KS		HMOTNOSŤ /kg/		POZNÁMKY DESCRIPTION
						jedn.	celkom	
			STENA Z PLETIVA/WALL FROM NETTING					
	1	2	IPE140-DL. 4,200m	4,20	8,40	12,90	109,00	
	2	2	U 100-DL.CELKOM 4,200m	4,20	8,40	10,60	90,00	REZAŤ PODLA POTREBY
	3	1	U 140-DL. 3,500m	3,50	3,50	16,00	56,00	
	4	2	∅ 200x10-DL. 200mm	0,20	0,40	15,70	6,28	
	5	2	∅ 150x10-DL. 150mm	0,15	0,30	11,78	3,50	
	6	4	L 160/10-DL. 160mm	0,16	0,64	24,60	15,70	
	7	4	∅ 100x10-DL.80mm	0,08	0,32	7,85	2,55	
	8		PLOTOVÉ DIELCE-OKO 30,0x30,0 Ø3,0 RÁM :L30x30x3		10,0m²			
			HMOTNOSŤ 1KS/WEIGHT 1PIECES				285,00	
			HMOTNOSŤ SPOLU/WEIGHT				570,00	
				VÝKAZ ZÁMOČNÍCKYCH PRÁC				LIST Č.
				ARCHÍVNE ČÍSLO :				7