


GAN V70010 / V77020

VAM GmbH & Co  
Anlagentechnik und Montagen



Organizačná zložka zahraničnej osoby  
Letisko Košice 998  
SK - 040 17 Košice - Barca

A handwritten signature in blue ink, consisting of stylized, overlapping loops and lines.

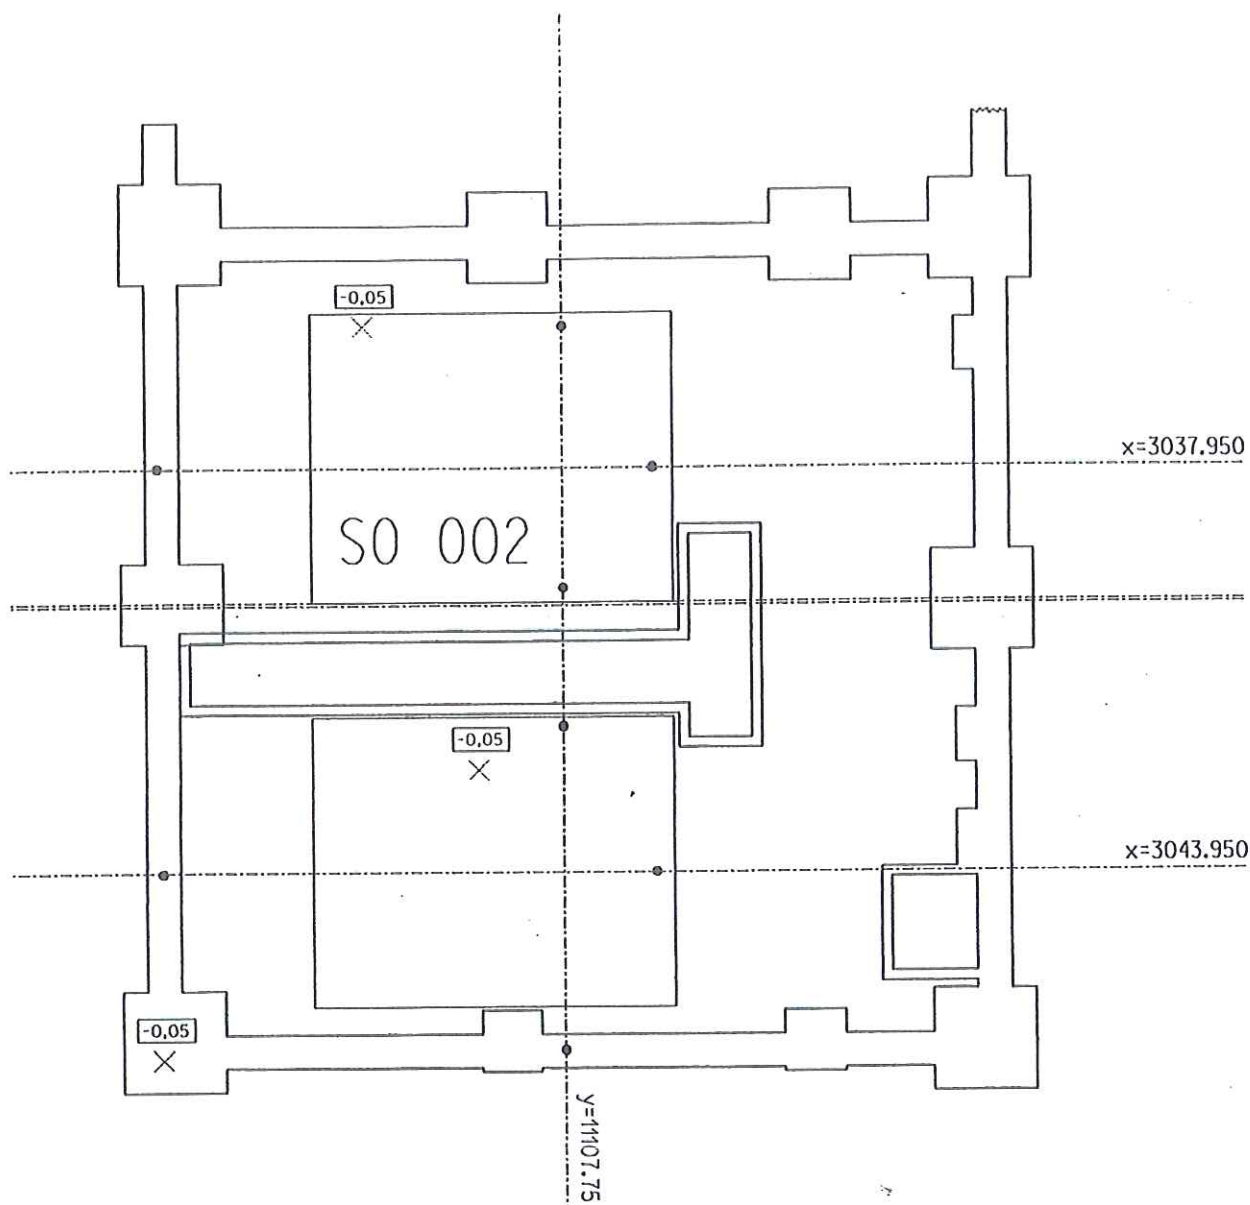

Poznámka: výška je meraná na vrchu betónu a je signalizovaná krížikom na betóne

LEGENDA :

- - Projektovaná os  
 • - vytýčený bod na osi

$\pm 0,000 = 225,150 \text{ m n.m.}$

Náležitostíami a presnosťou zodpovedá predpisom.

Ra 25. 08. 05



Autorizačne overil: Prof. Ing. L. Kunák, CSc.

|  |                                 |  |               |
|--|---------------------------------|--|---------------|
| Vyhotovil:<br>Ing. Filo, Ing. Szabó              | Meral:<br>Ing. Filo, Ing. Szabó | Kontrola:<br>Prof. Ing. L. Kunák, CSc. |               |
| Okres:<br>Košice II                              | Kraj:<br>Košický                | Dátum:<br>25.08.2005                   |               |
| Investor:<br>U.S.SteelKošice s.r.o.              | Dodávateľ:                      | Súr.systém :                           | Lokálny       |
| Objekt:<br><br>KYSLÍKOVÝ APARÁT č.9              |                                 | Výšk.systém :                          | Jadron        |
|  |                                 | Formát :                               |               |
|  |                                 | Zákazka č.:                            | -             |
| Vytýčenie osí pre osadenie technológie na SO 002 |                                 | Mierka :                               | Arch. číslo : |
|  |                                 | -                                      | -             |