

Dossier CMP Arles : 783

Page/Sheet 1/9

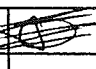
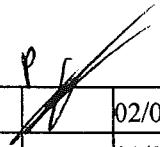
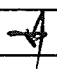
Client / Customer : AIR LIQUIDE AGS GmbH

Engineered System N° :

1 RESERVOIR DE STOCKAGE LIN 1000MT

1 x 1000MT LIN STORAGE TANK

TUBULURE L2 (DN10)
NOZZLE L2
GAS PRESSURE PIPE

2		02/06/05	HONNONS		02/06/05	HULIN		02/06/05	LEBOUCQ		
1		01/02/05	HONNONS		01/02/05	HULIN		01/02/05	LEBOUCQ		
EDITION EDITION N°	REFERENCE CLIENT REF.	DATE	NOM NAME	SIGN.	DATE	NOM NAME	SIGN.	DATE	NOM NAME	SIGN.	ETAT D'AVANC. STATUS
			REDACTEUR DRAWN UP BY		VERIFICATEUR CHECKED BY			APPROBATEUR APPROVED BY			

Projet : **ASU No.9 KOSICE**
ProjectClassement CMP Arles : **783-119.L2**
CMP Arles document N°

Ce document est la propriété de CMP Arles. Il ne pourra sans autorisation écrite être utilisé ou communiqué à des tiers, toutes précautions utiles seront prises pour éviter sa divulgation.

This document is the property of the CMP Arles. It may not be used or transmitted to third parties without the written consent of the company. All necessary precautions shall be taken to avoid disclosure.

Dossier CMP Arles : 783

Page/Sheet 2/9

Client / Customer : AIR LIQUIDE AGS GmbH

Plan N° : 783-119.L2

INDICE DE REVISION: 0/A/ / / / /
revision number

[illegible]

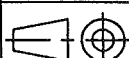
OBJET DES MODIFICATIONS

Subject of modifications

INDICE DE L'EDITION	OBJET DE LA MODIFICATION
<i>Edition N°</i>	<i>Subject of the modification</i>
1	Première diffusion / <i>First issue</i>
2	<i>Deleted item 6</i>

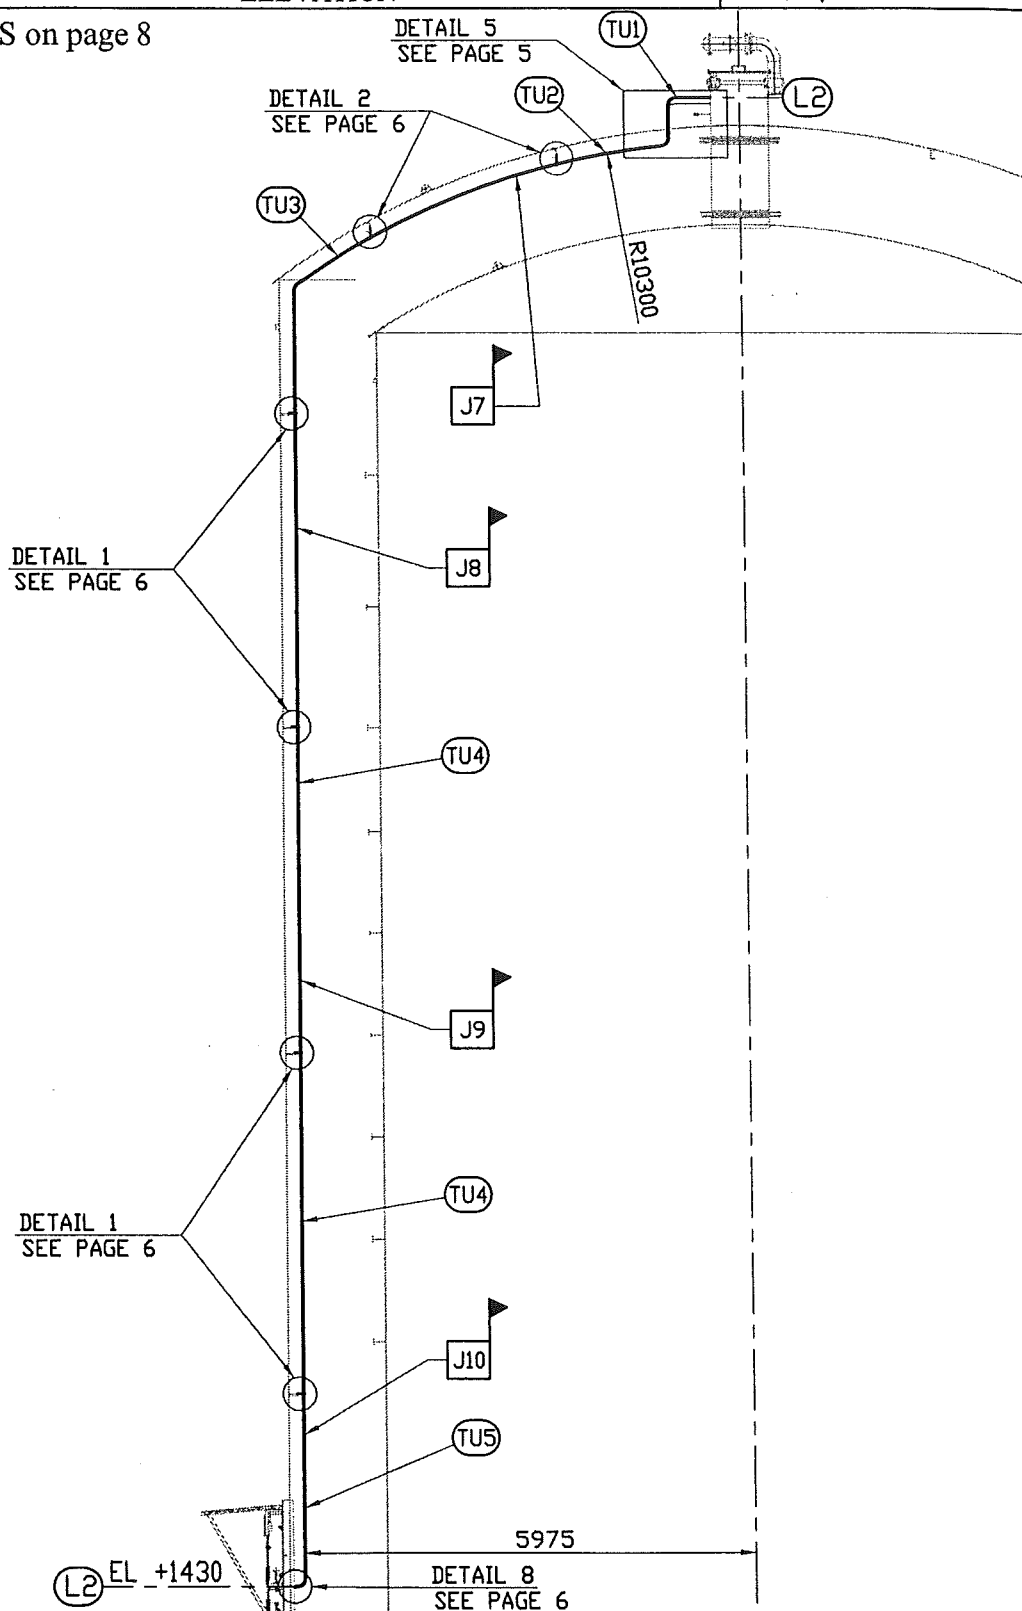
Ce document est la propriété de CMP Arles. Il ne pourra sans autorisation écrite être utilisé ou communiqué à des tiers, toutes précautions utiles seront prises pour éviter sa divulgation.

This document is the property of the CMP Arles. It may not be used or transmitted to third parties without the written consent of the company.

Dossier CMP Arles : 783**Page/Sheet 3/9****Client / Customer : AIR LIQUIDE AGS GmbH****Engineered System N° :****Rev 0****Plan N° : 783-119.L2****GAS PRESSURE PIPE
ELEVATION** **Echelle/Scale
1/100**

Welded joints J7 to J10 see WPS on page 8

For partlist see page 9

BENDING RADIUS:100

Ce document est la propriété de CMP Arles. Il ne pourra sans autorisation écrite être utilisé ou communiqué à des tiers, toutes précautions utiles seront prises pour éviter sa divulgation.

This document is the property of the CMP Arles. It may not be used or transmitted to third parties without the written consent of the company.
All necessary precautions shall be taken to avoid disclosure.

CMP ARLESConstructions Métalliques
et Préfabrication d'Arles

1, Rue Copernic - Z.I. Nord - 13200 ARLES

☎: 04.90.93.33.30 - Téléfax:04.90.93.33.31

Mail:contact@cmaparles.com

DEPARTEMENT CRYOGENIE SOISSONS

13, Avenue de Coucy

02200 SOISSONS

☎: 03.23.93.60.69 - Téléfax:03.23.93.60.78

Mail: cryo.soissons@cmaparles.com

Dossier CMP Arles : 783

Page/Sheet 4/9

Client / Customer : AIR LIQUIDE AGS GmbH

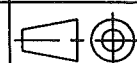
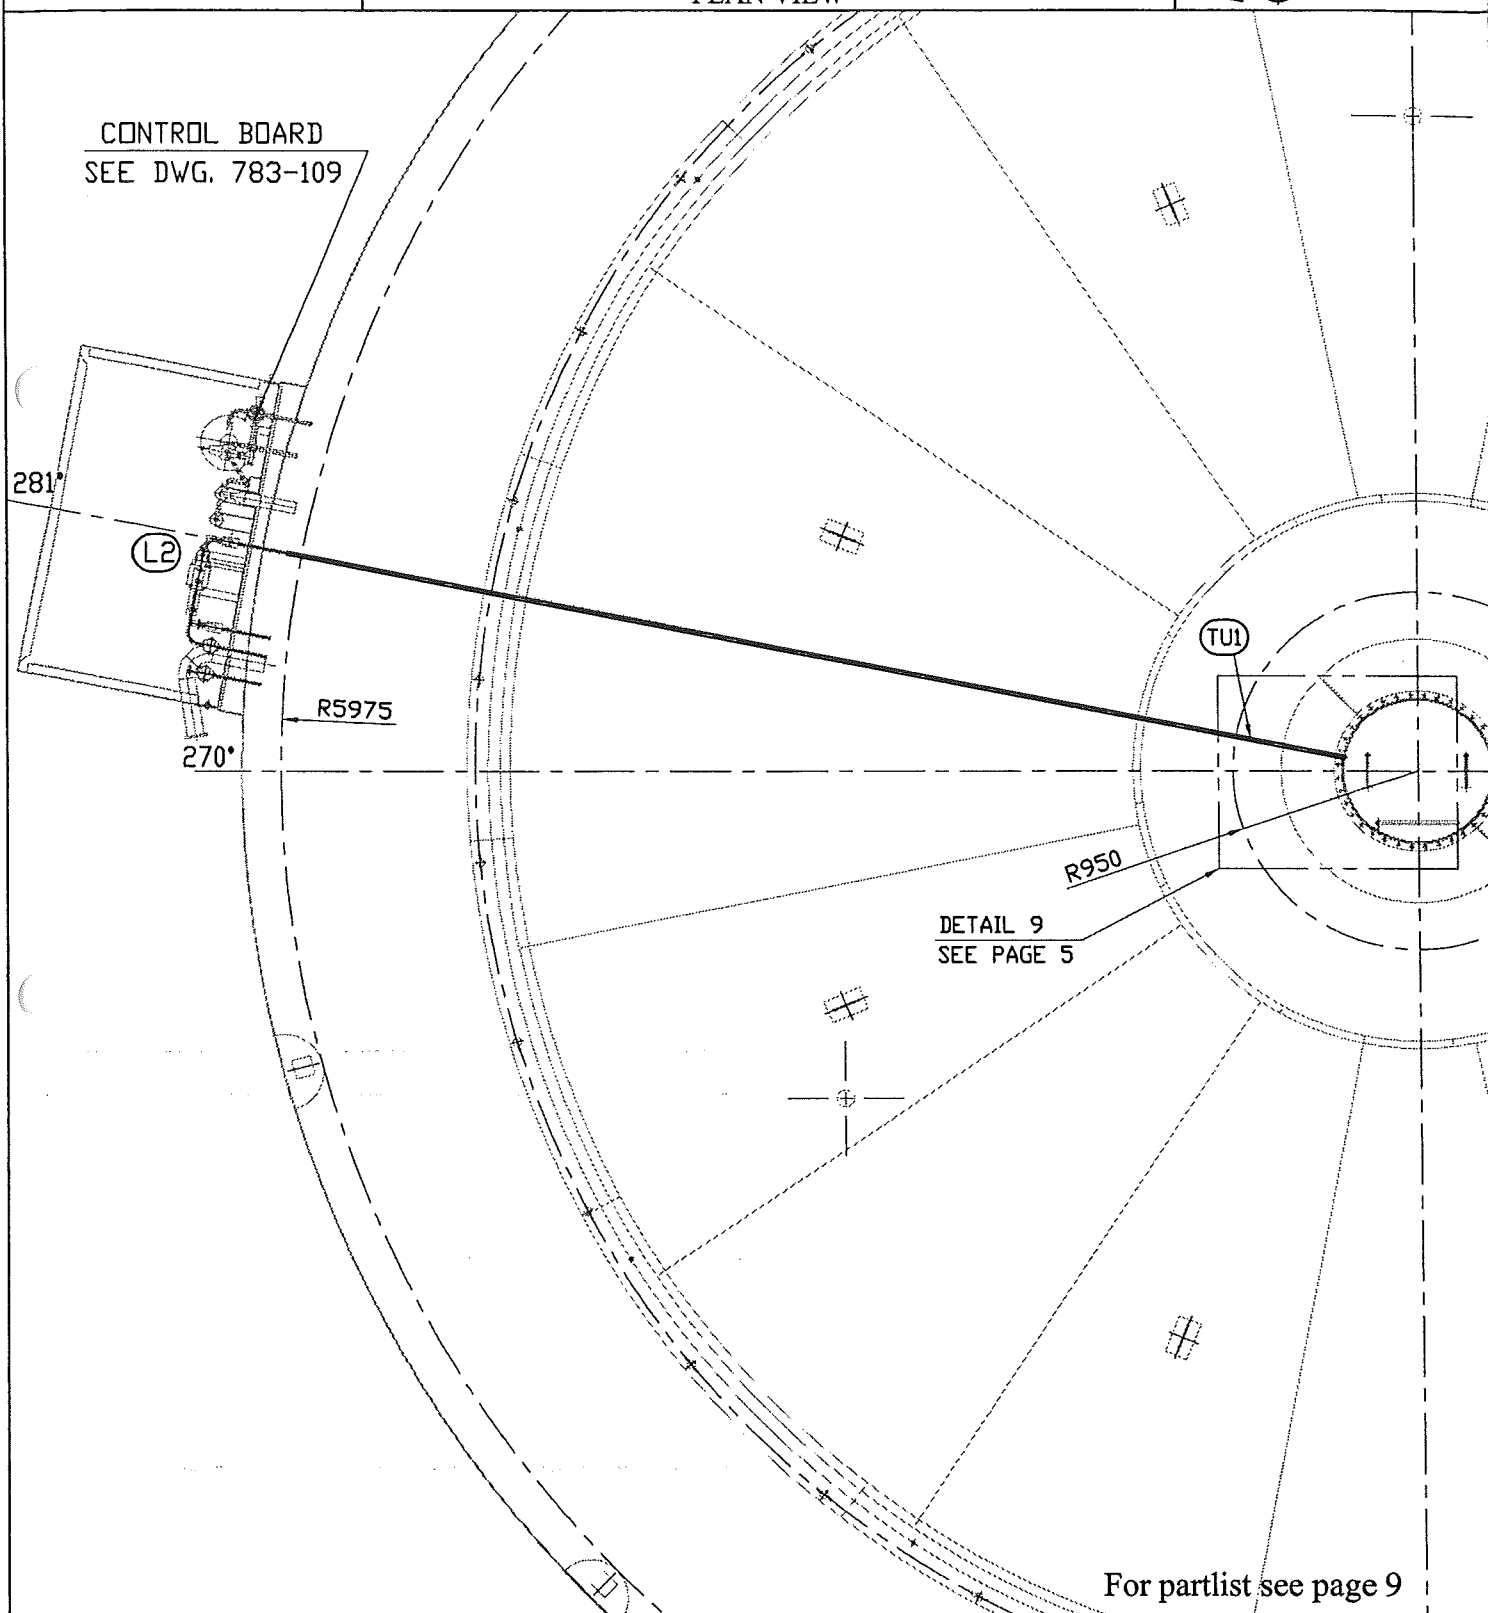
Engineered System N° :

Rev 0

Plan N° : 783-119.L2

GAS PRESSURE PIPE

PLAN VIEW

Echelle/Scale
1/40

For partlist see page 9

Ce document est la propriété de CMP Arles. Il ne pourra sans autorisation écrite être utilisé ou communiqué à des tiers, toutes précautions utiles seront prises pour éviter sa divulgation.

This document is the property of the CMP Arles. It may not be used or transmitted to third parties without the written consent of the company.
All necessary precautions shall be taken to avoid disclosure.

Dossier CMP Arles : 783

Page/Sheet 5/9

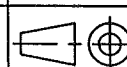
Client / Customer : AIR LIQUIDE AGS GmbH

Engineered System N° :

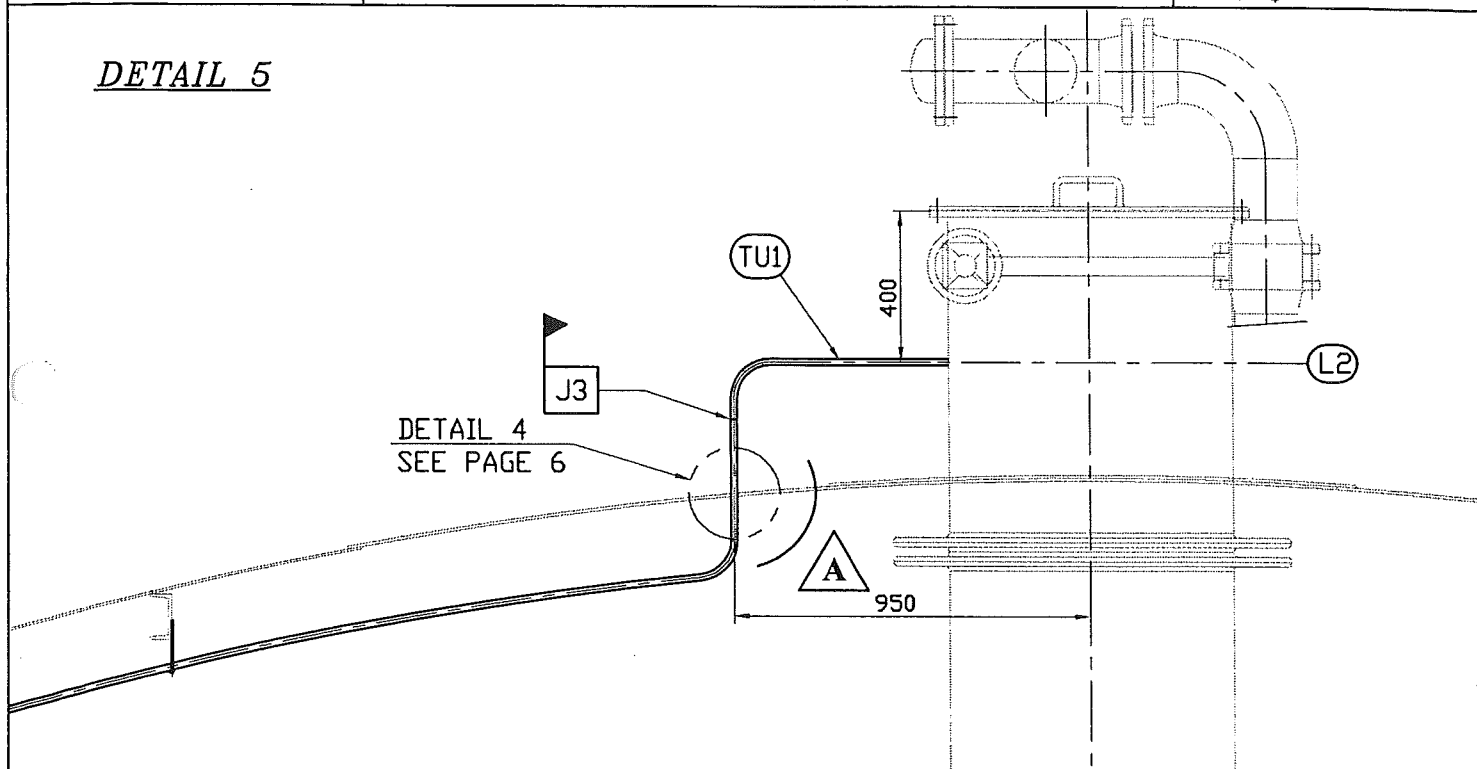
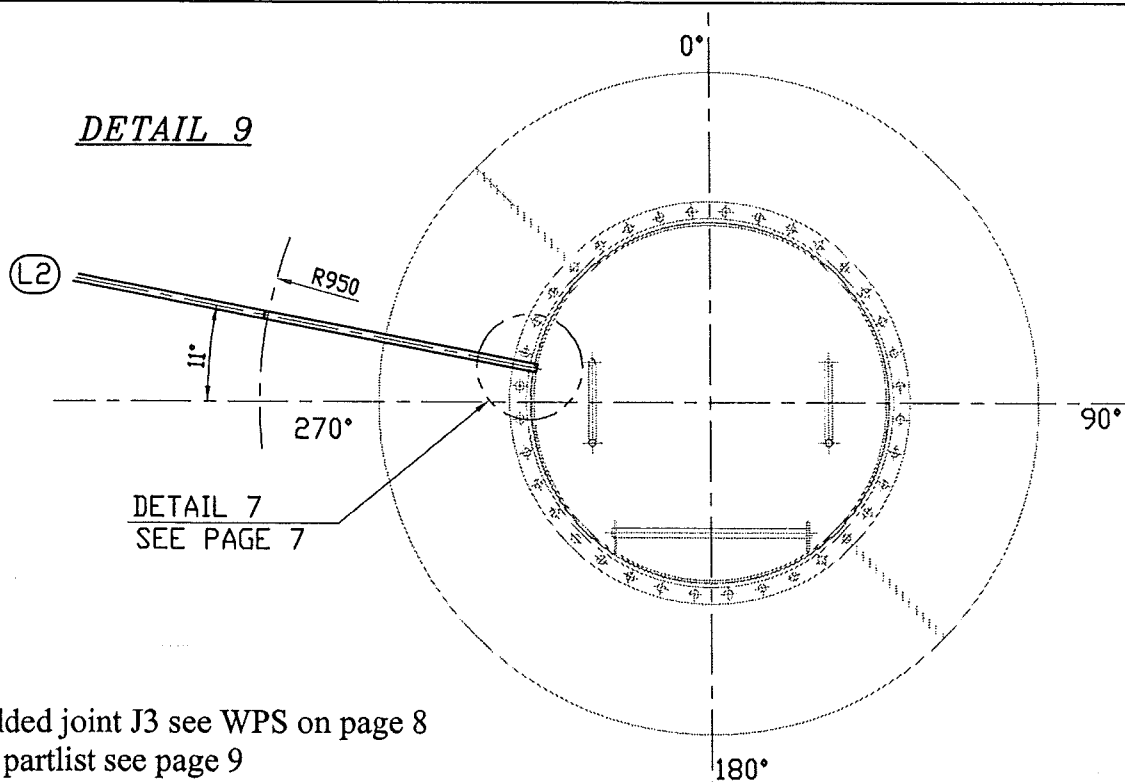
Rev A

Plan N° : 783-119.L2**GAS PRESSURE PIPE**

DETAILS 5 - 9



Echelle/Scale

DETAIL 5**DETAIL 9**

Welded joint J3 see WPS on page 8

For partlist see page 9

Ce document est la propriété de CMP Arles. Il ne pourra sans autorisation écrite être utilisé ou communiqué à des tiers, toutes précautions utiles seront prises pour éviter sa divulgation.

This document is the property of the CMP Arles. It may not be used or transmitted to third parties without the written consent of the company.

All necessary precautions shall be taken to avoid disclosure.

Dossier CMP Arles : 783

Page/Sheet 6/9

Client / Customer : AIR LIQUIDE AGS GmbH

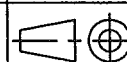
Engineered System N° :

Rev A

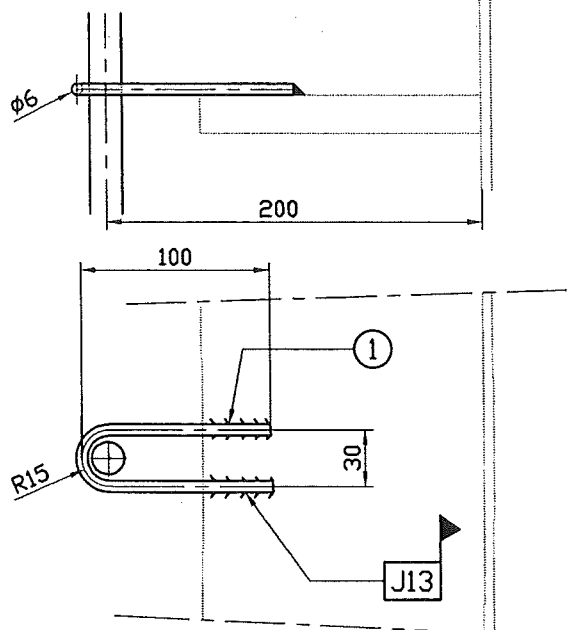
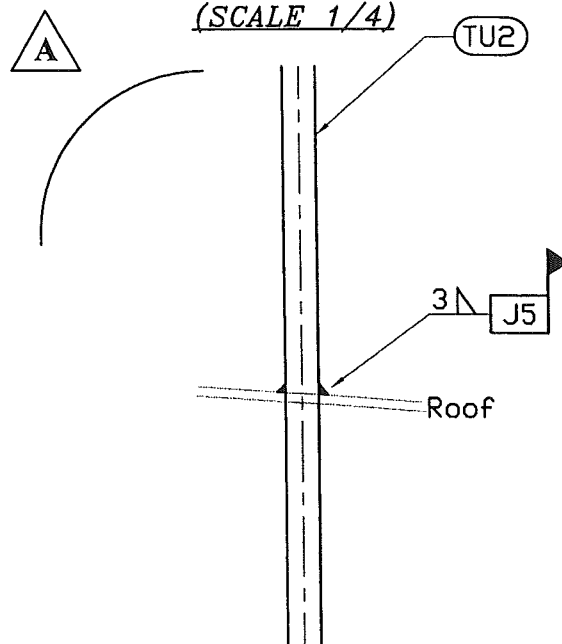
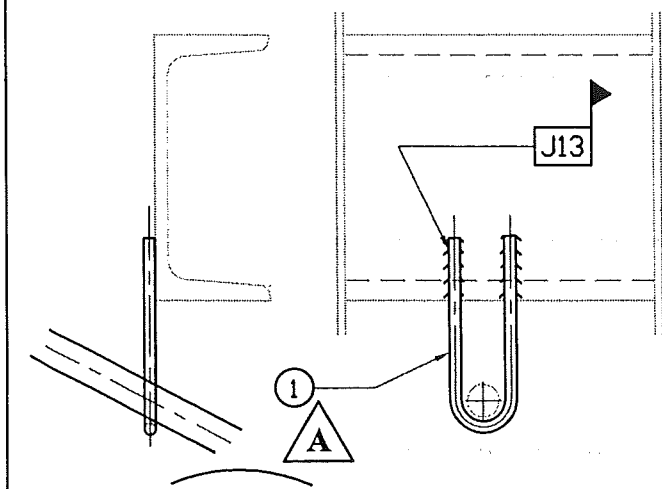
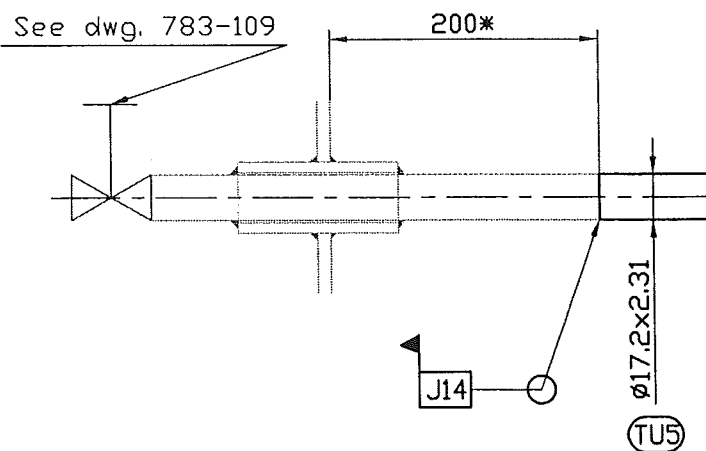
Plan N° : 783-119.L2

GAS PRESSURE PIPE

DETAILS 1 - 2 - 4 - 8



Echelle/Scale

DETAIL 1
(SCALE 1/4)DETAIL 4
(SCALE 1/4)DETAIL 2
(SCALE 1/4)DETAIL 8
(NOT TO SCALE)

*To be adjusted on site

Welded joints J5 - J13 - J14 see WPS on page 8

For partlist see page 9

Ce document est la propriété de CMP Arles. Il ne pourra sans autorisation écrite être utilisé ou communiqué à des tiers, toutes précautions utiles seront prises pour éviter sa divulgation.

This document is the property of the CMP Arles. It may not be used or transmitted to third parties without the written consent of the company. All necessary precautions shall be taken to avoid disclosure.

Dossier CMP Arles : 783

Page/Sheet 7/9

Client / Customer : AIR LIQUIDE AGS GmbH

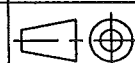
Engineered System N° :

Rev 0

Plan N° : 783-119.L2

GAS PRESSURE PIPE

DETAILS 3 - 6 - 7

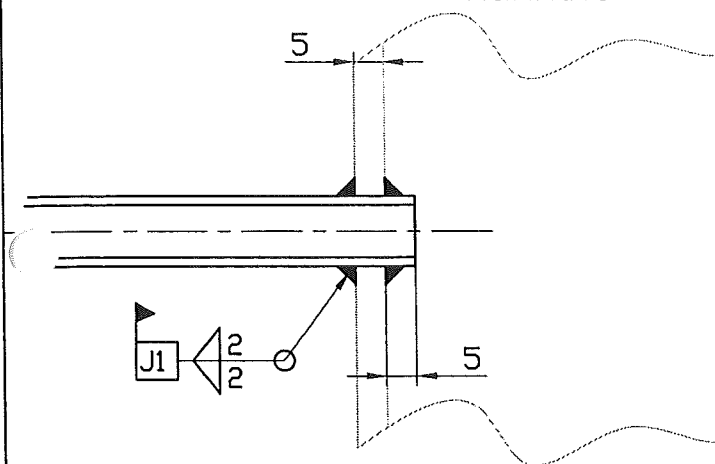


Echelle/Scale

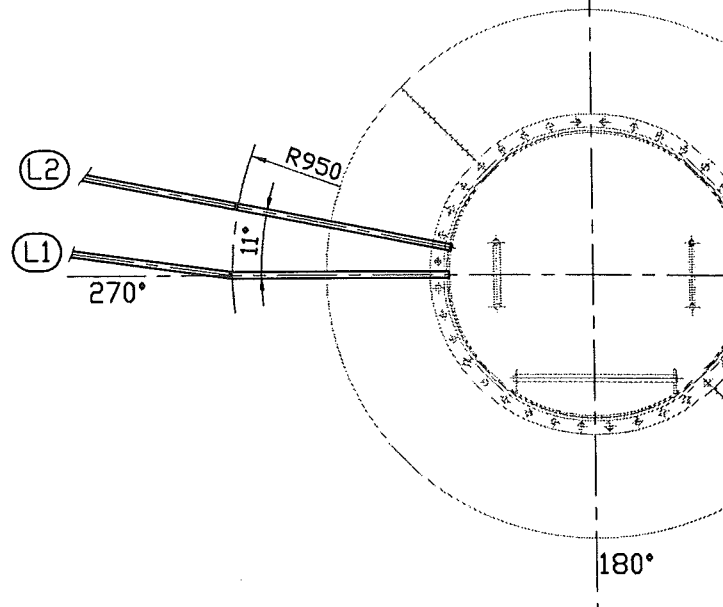
DETAIL 7

(NOT TO SCALE)

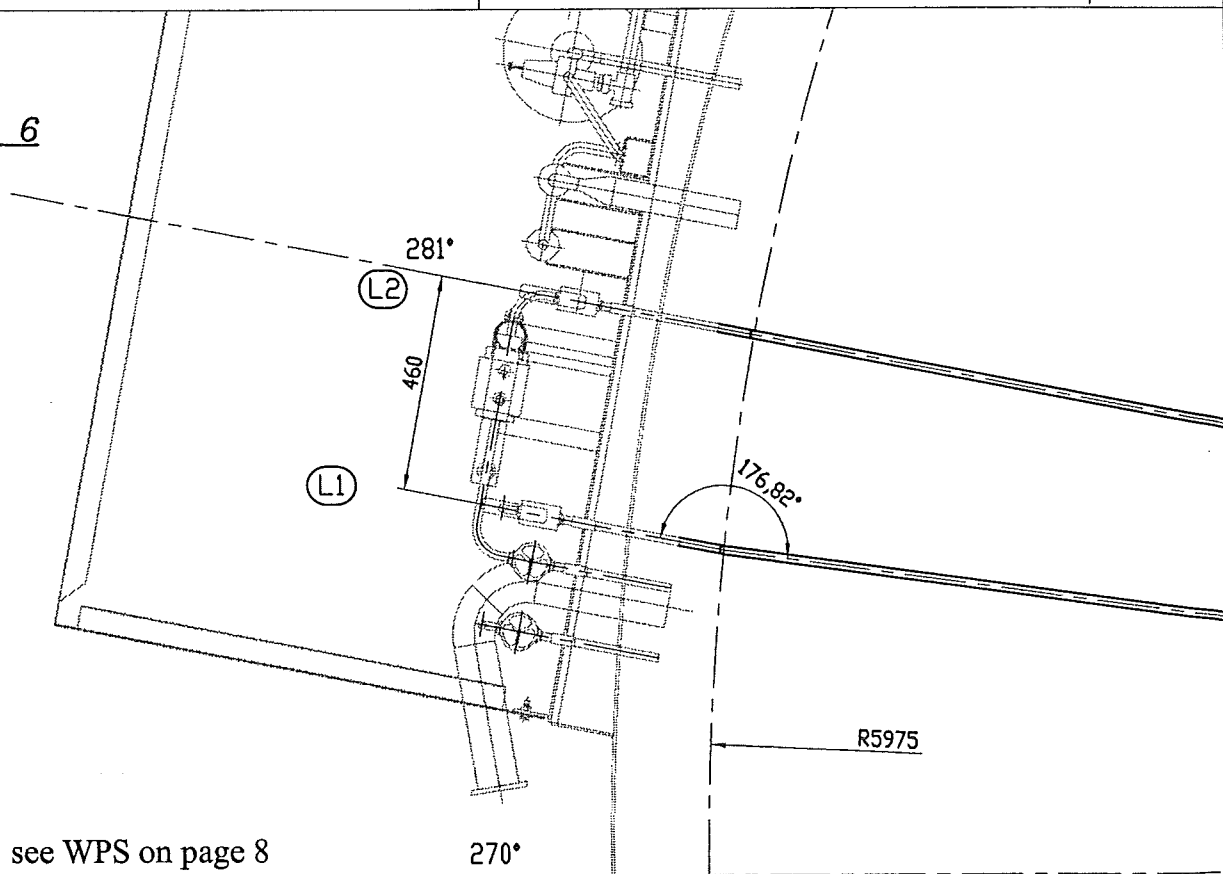
Manhole



DETAIL 3



DETAIL 6



Welded joints J1 see WPS on page 8

For partlist see page 9

Ce document est la propriété de CMP Arles. Il ne pourra sans autorisation écrite être utilisé ou communiqué à des tiers, toutes précautions utiles seront prises pour éviter sa divulgation.

This document is the property of the CMP Arles. It may not be used or transmitted to third parties without the written consent of the company.

All necessary precautions shall be taken to avoid disclosure.

Echelle/Scale /


2) = SITE WELDING

[illegible]

(4) see list on CRYO-CS1

This document is the property of the CMP Arles. It may not be used or transmitted to third parties without the written consent of the company.

This document is the property of the CMP Arles. It may not be used or transmitted to third parties without the written consent of the company.