


Diese Zeichnung ist urheberrechtlich geschützt. Sie darf ohne unsere ausdrückliche Zustimmung weder vervielfältigt noch in irgendeiner Weise verwertet oder Dritten mitgeteilt bzw. weitergegeben werden.

5 15 30 45 60 75 90 105 120 135 150

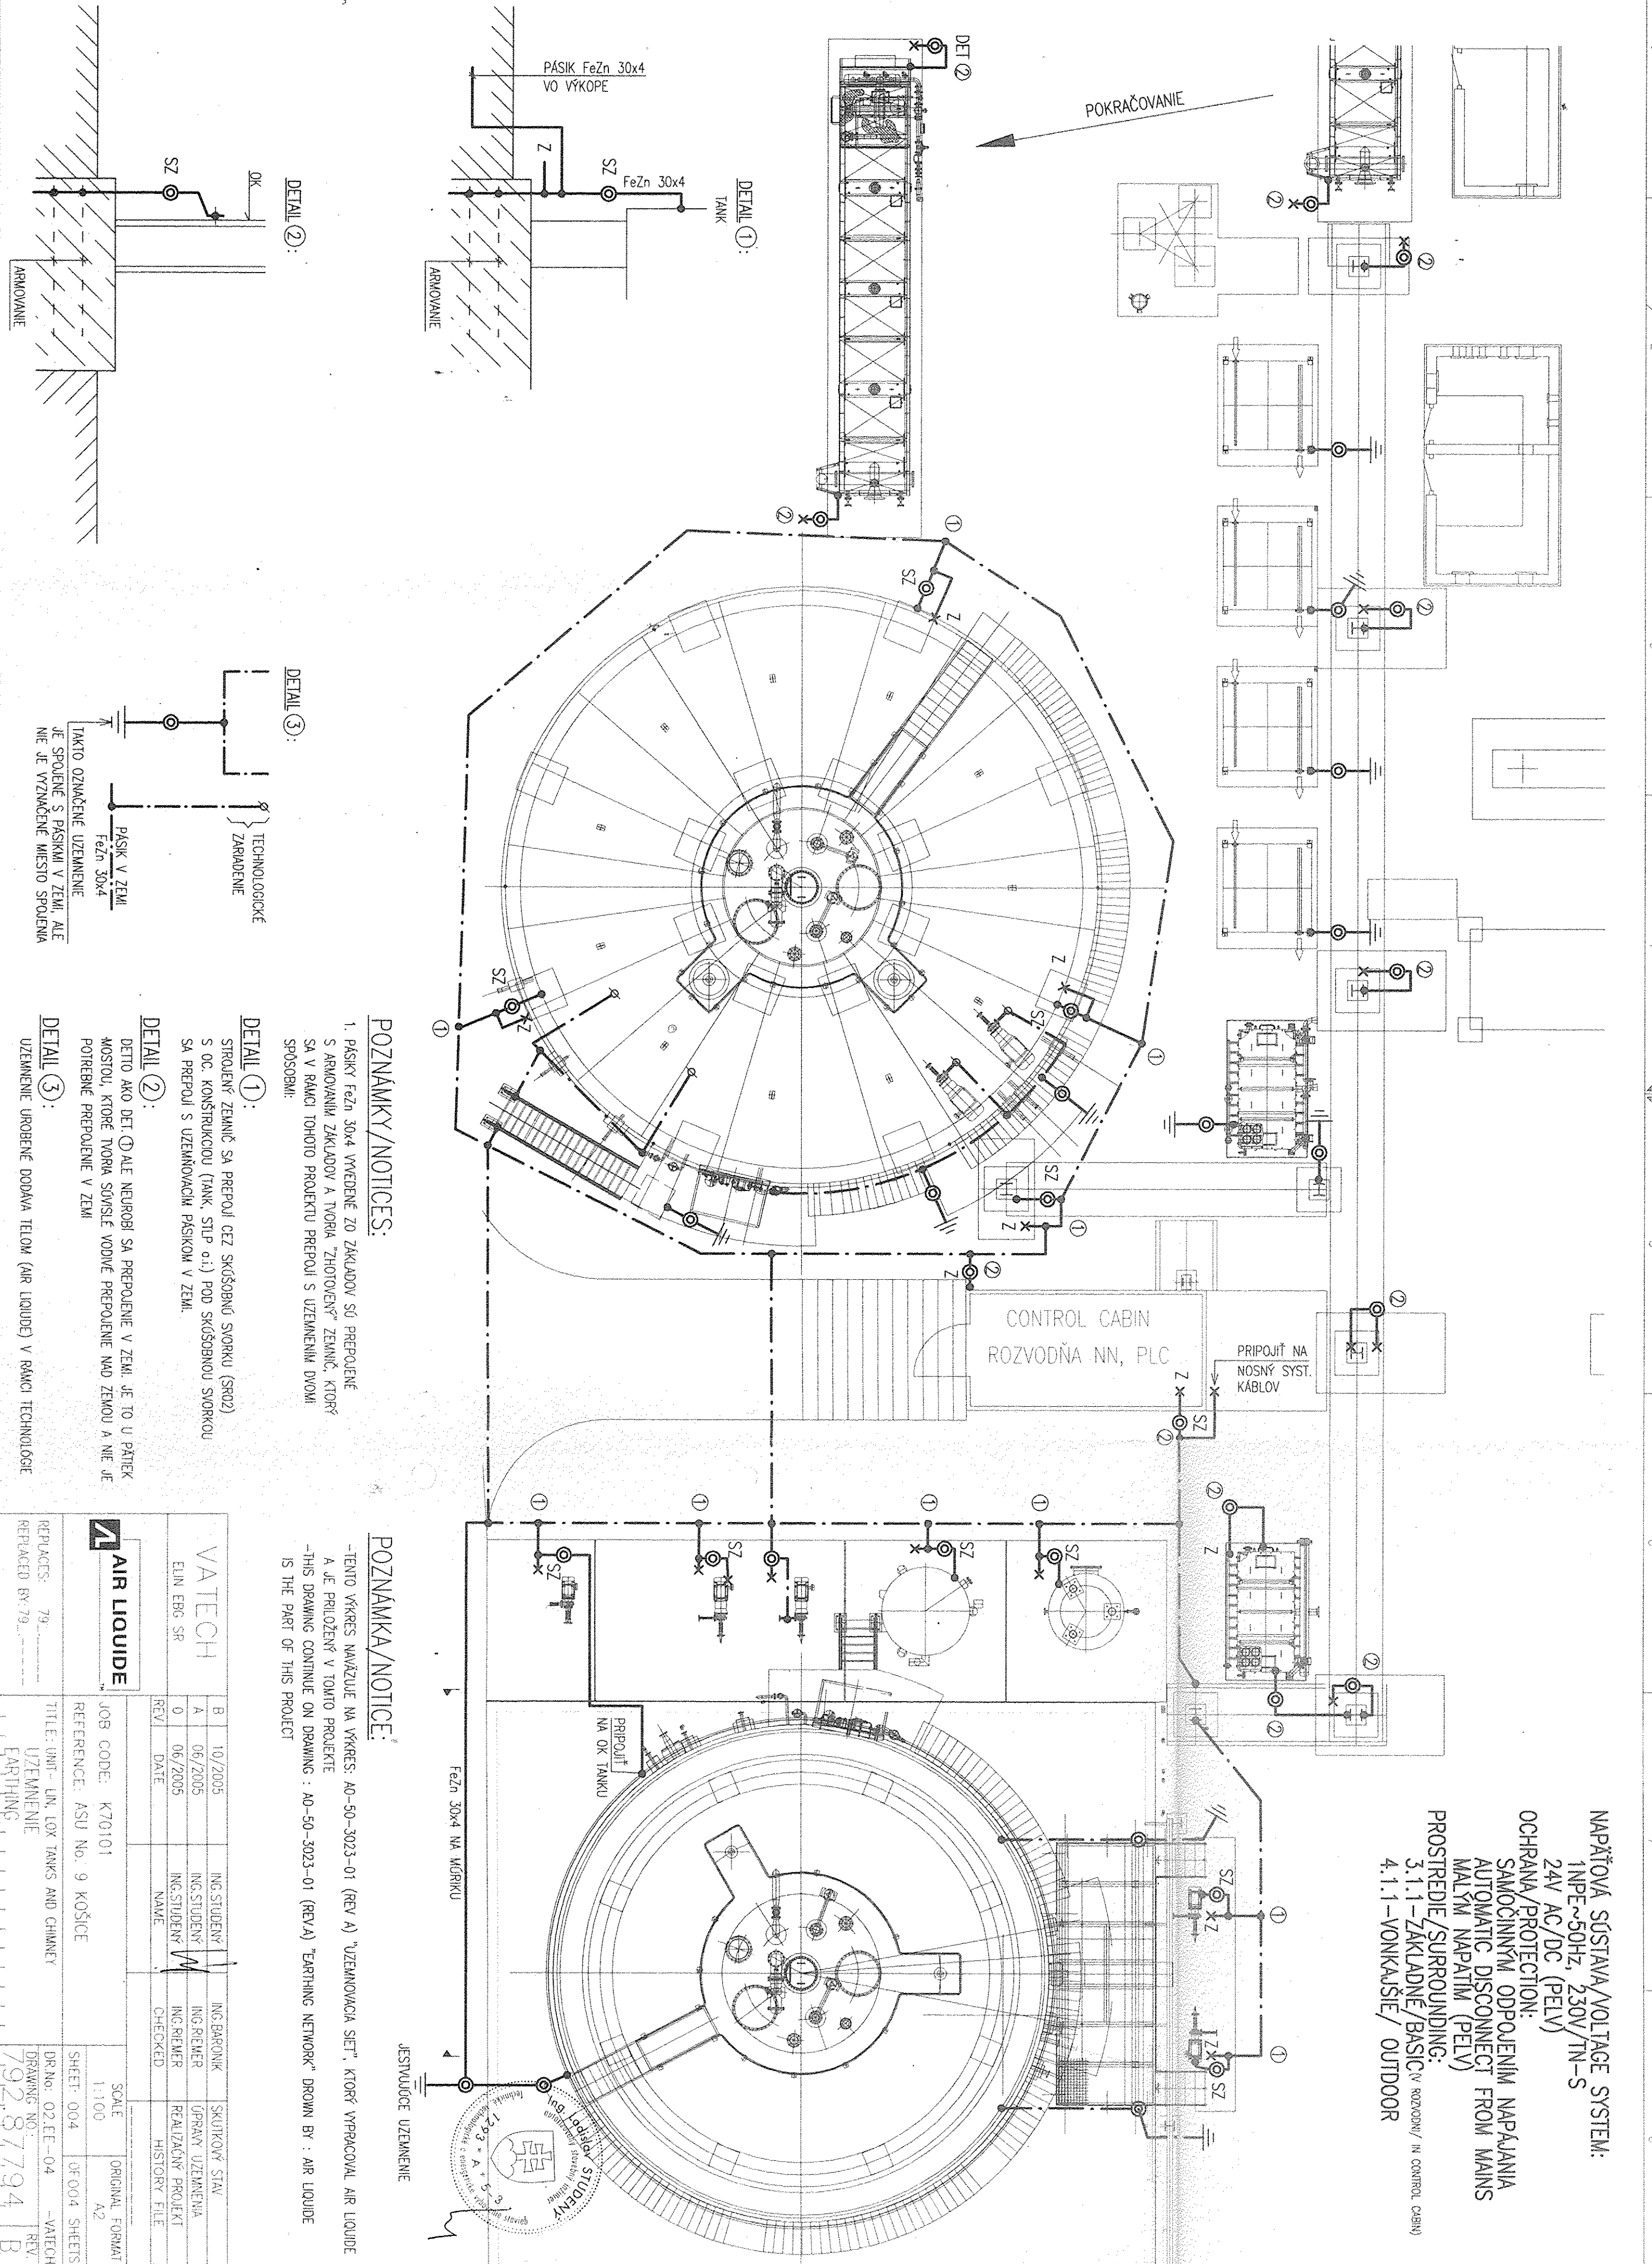

NAPÁJOVÁ SOUSTAVA/VOLTAGE SYSTEM:
1NPE~50Hz, 230V/TN-S
24V AC/DC (PELV)
OCHRANA/PROTECTION:
SAMOČINNÝM ODPOJENÍM NAPÁJANIA
AUTOMATIC DISCONNECT FROM MAINS
MALÝM NAPÁJANÍM (PELV)
PROSTREDIE/SURROUNDING:
3.1.1-ZÁKLADNÉ/BASIC (V ROZVODNE/ IN CONTROL CABIN)
4.1.1-VONKAŠIE/ OUTDOOR

POZNÁMKY/NOTICES:

1. PÁSIKY FeZn 30x4 VYVEDENÉ ZO ZÁKLADOV SÚ PREPOJENÉ S ARMOVANÍM ZÁKLADOV A TVORIA "ZHOTOVENÝ" ZEMNÍČ, KTORÝ SA V RÁMCI TOHOTO PROJEKTU PREPOJÍ S UZEMNENÍM DVOHMI SPÔSOBAMI:

DETAIL 1:

STROJENÝ ZEMNÍČ SA PREPOJÍ ČEZ SKÚŠOBNÝ SVORKU (SR02) S OC. KONŠTRUKCIOU (TANK, STĚP a.l.) POD SKÚŠOBNOU SVORKOU SA PREPOJÍ S UZEMŇOVACÍM PÁSIKOM V ZEMI.

DETAIL 2:

DETTO AKO DET. 1 ALE NEUROBÍ SA PREPOJENIE V ZEMI, JE TO U PÁTEK A MOSTOV, KTORÉ TVORIA SÚVISLÉ VODIVE PREPOJENIE NAD ZEMOU A NIE JE POTREBNÉ PREPOJENIE V ZEMI

DETAIL 3:

UZEMNENIE UROBENÉ DODAVA TELOM (AIR LIQUIDE) V RÁMCI TECHNOLOGIE

POZNÁMKA/NOTICE:

-TENTO VÝKRES NÁVŮZUJE NA VÝKRES: AO-50-3023-01 (REV A) "UZEMŇOVACIA SEŤ", KTORÝ VYPRACOVAL AIR LIQUIDE A JE PRÍLOŽENÝ V TOTO PROJEKTE
-THIS DRAWING CONTINUE ON DRAWING : AO-50-3023-01 (REV A) "EARTHING NETWORK" DROWN BY : AIR LIQUIDE IS THE PART OF THIS PROJECT

VATECH		AIR LIQUIDE	
EUN E86 SR		TITLE: UZEMNENIE EARTHING	
REV	DATE	NAME	CHECKED
0	06/2005	ING. STUDENÝ	ING. REMER
JOB CODE: K70101		SCALE: 1:100	
REFERENCE: ASU No. 9 KOŠICE		ORIGINAL FORMAT: A2	
