
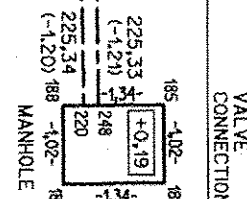


CESTA (betón)

CESTA (betón)

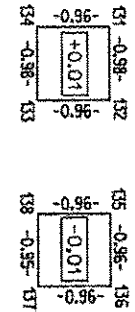

EXISTING MANHOLE Ø24

DN 200 PVC


VALVE CONNECTION

y=11128.020

y=11081,020

x=3105,030

x=3105,030

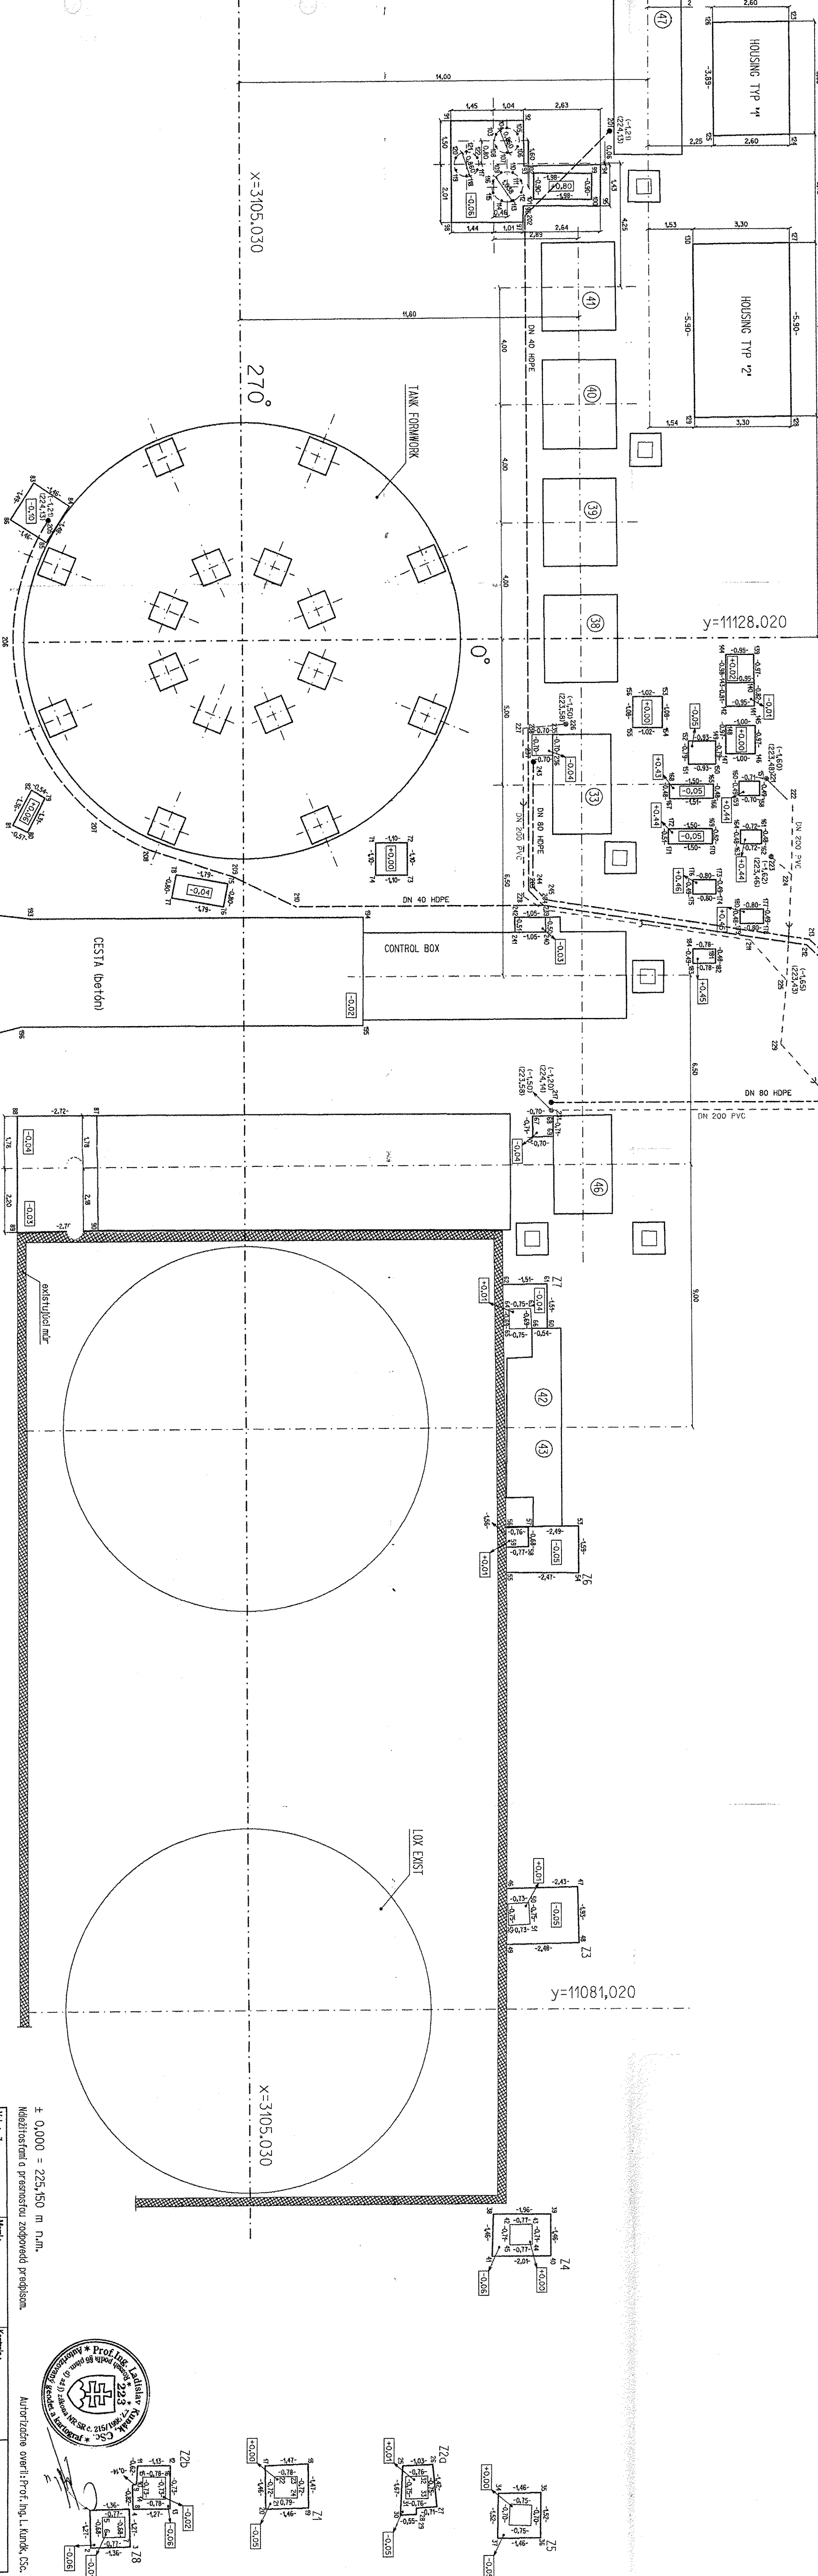

LEGENDA :

- Projektované na
- Projektované hodnoty
- Namerané hodnoty
- Výška od ± 0.000 meraná na vrchu batožiny
- Vodovodné potrubie - prietok vody
- Vodovodné potrubie - dŕžkové vody
- Kanalizačné potrubie
- Nový stav



Autorizované overil: Prof. Ing. Ľ. Kundi, CSc.

Význam:		Miesto:		Kontrola:	
Ing. Ľ. Kundi, Ing. S. Kundi		Ing. Ľ. Kundi, Ing. S. Kundi		Ing. Ľ. Kundi, Ing. S. Kundi	
Dňa:		Kaj:		Dnem:	
Košice II		Košický		23. november 2005	
Investor:		Doklad:		Súv. systém: Miestny - Stroj	
U.S. Strojárna s.r.o.				Výsk. systém: Jediný	
Objekt:		Forma:		Zakázka č.:	
KYSILKOVÝ APARÁT č.9				Miesto:	
Porizovací zariadenie kyslíkového aparátu č.9 - Etopa č.2				Mierka:	
				1:100	