


748-007

Detail izolácie stĺpov


DETAIL IZOLOVANIA STLPOV DETAIL ISOLATION COLUMNS

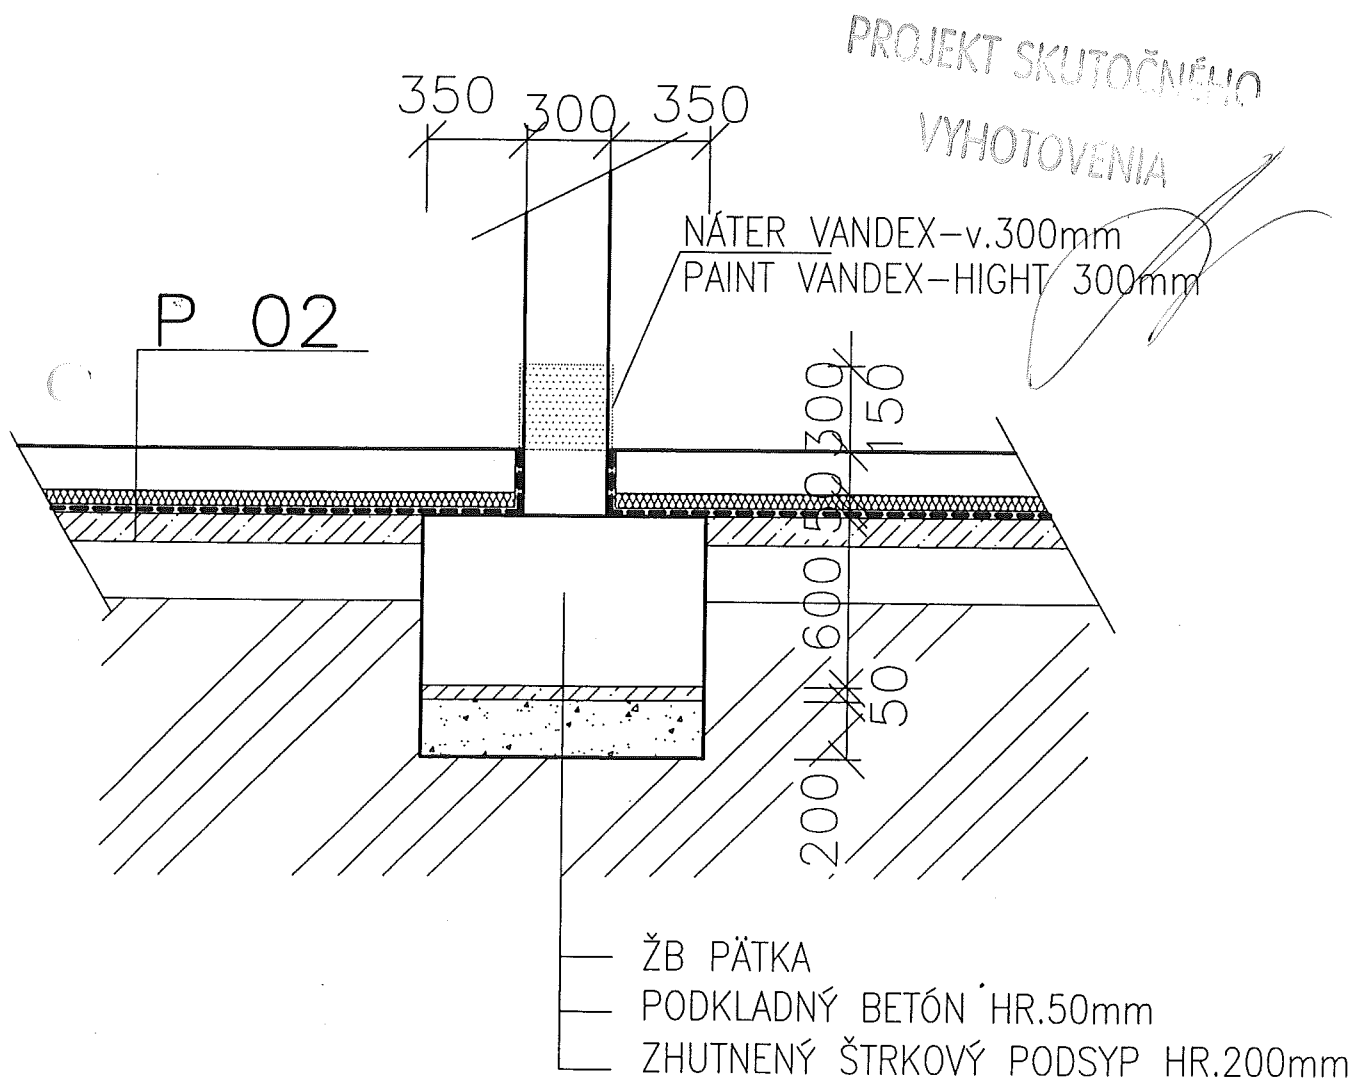


PRACOVNE ZABERY - STROP +0,850

NAD STENOU ROZDELIT NA POLOVICU

NEZABUDNUT ZABETONOVAT NADPODPEROVU VYSTUZ VRAMCI PRVEHO ZABERU

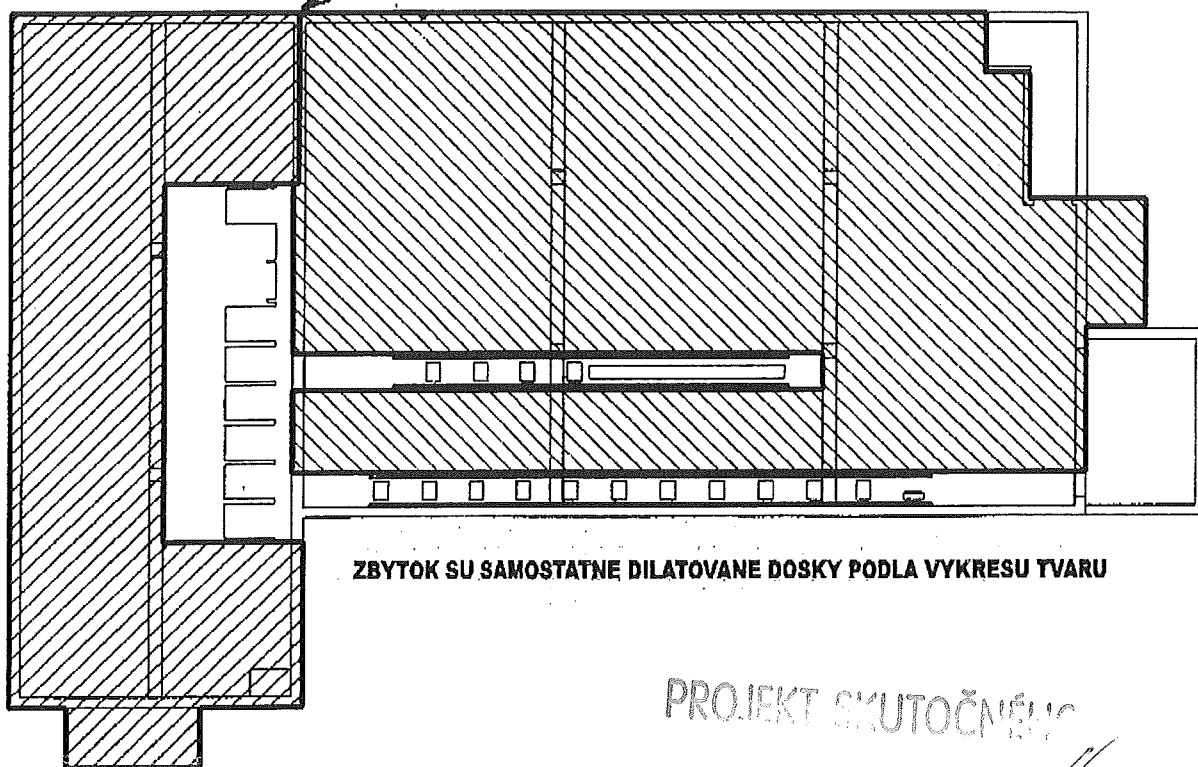

ZBYTOK SU SAMOSTATNE DILATOVANE DOSKY PODLA VYKRESU TVARU

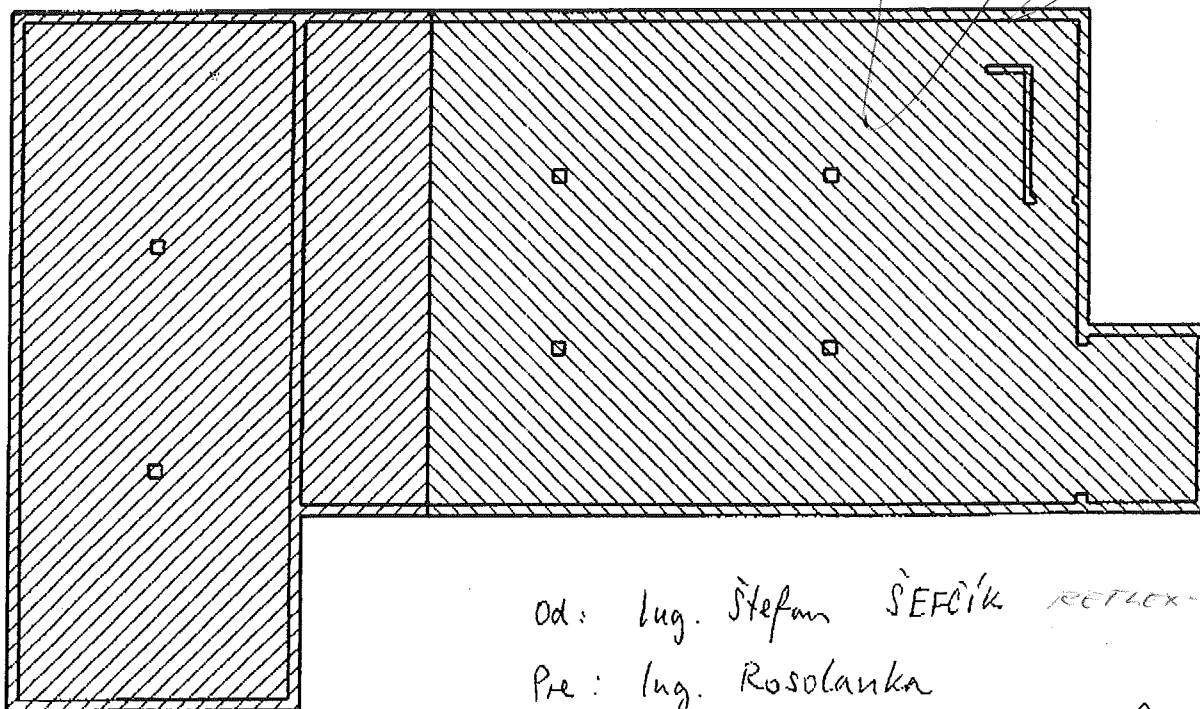PROJEKT SKUTOČNÉHO
VYHOTOVENIA**PRACOVNE ZABERY - DNO -1,450**

Od: Ing. Štefan ŠEFCÍK REFLEX-PRO

Pre: Ing. Rosolanka

ROZDELENIE OBJEKTU ROZVODŇA T87
NA PRACOVNÉ ZABERY.

P. FEJKO

Pfeil