


PÔDORYS – 1,450/PLANE – 1,450

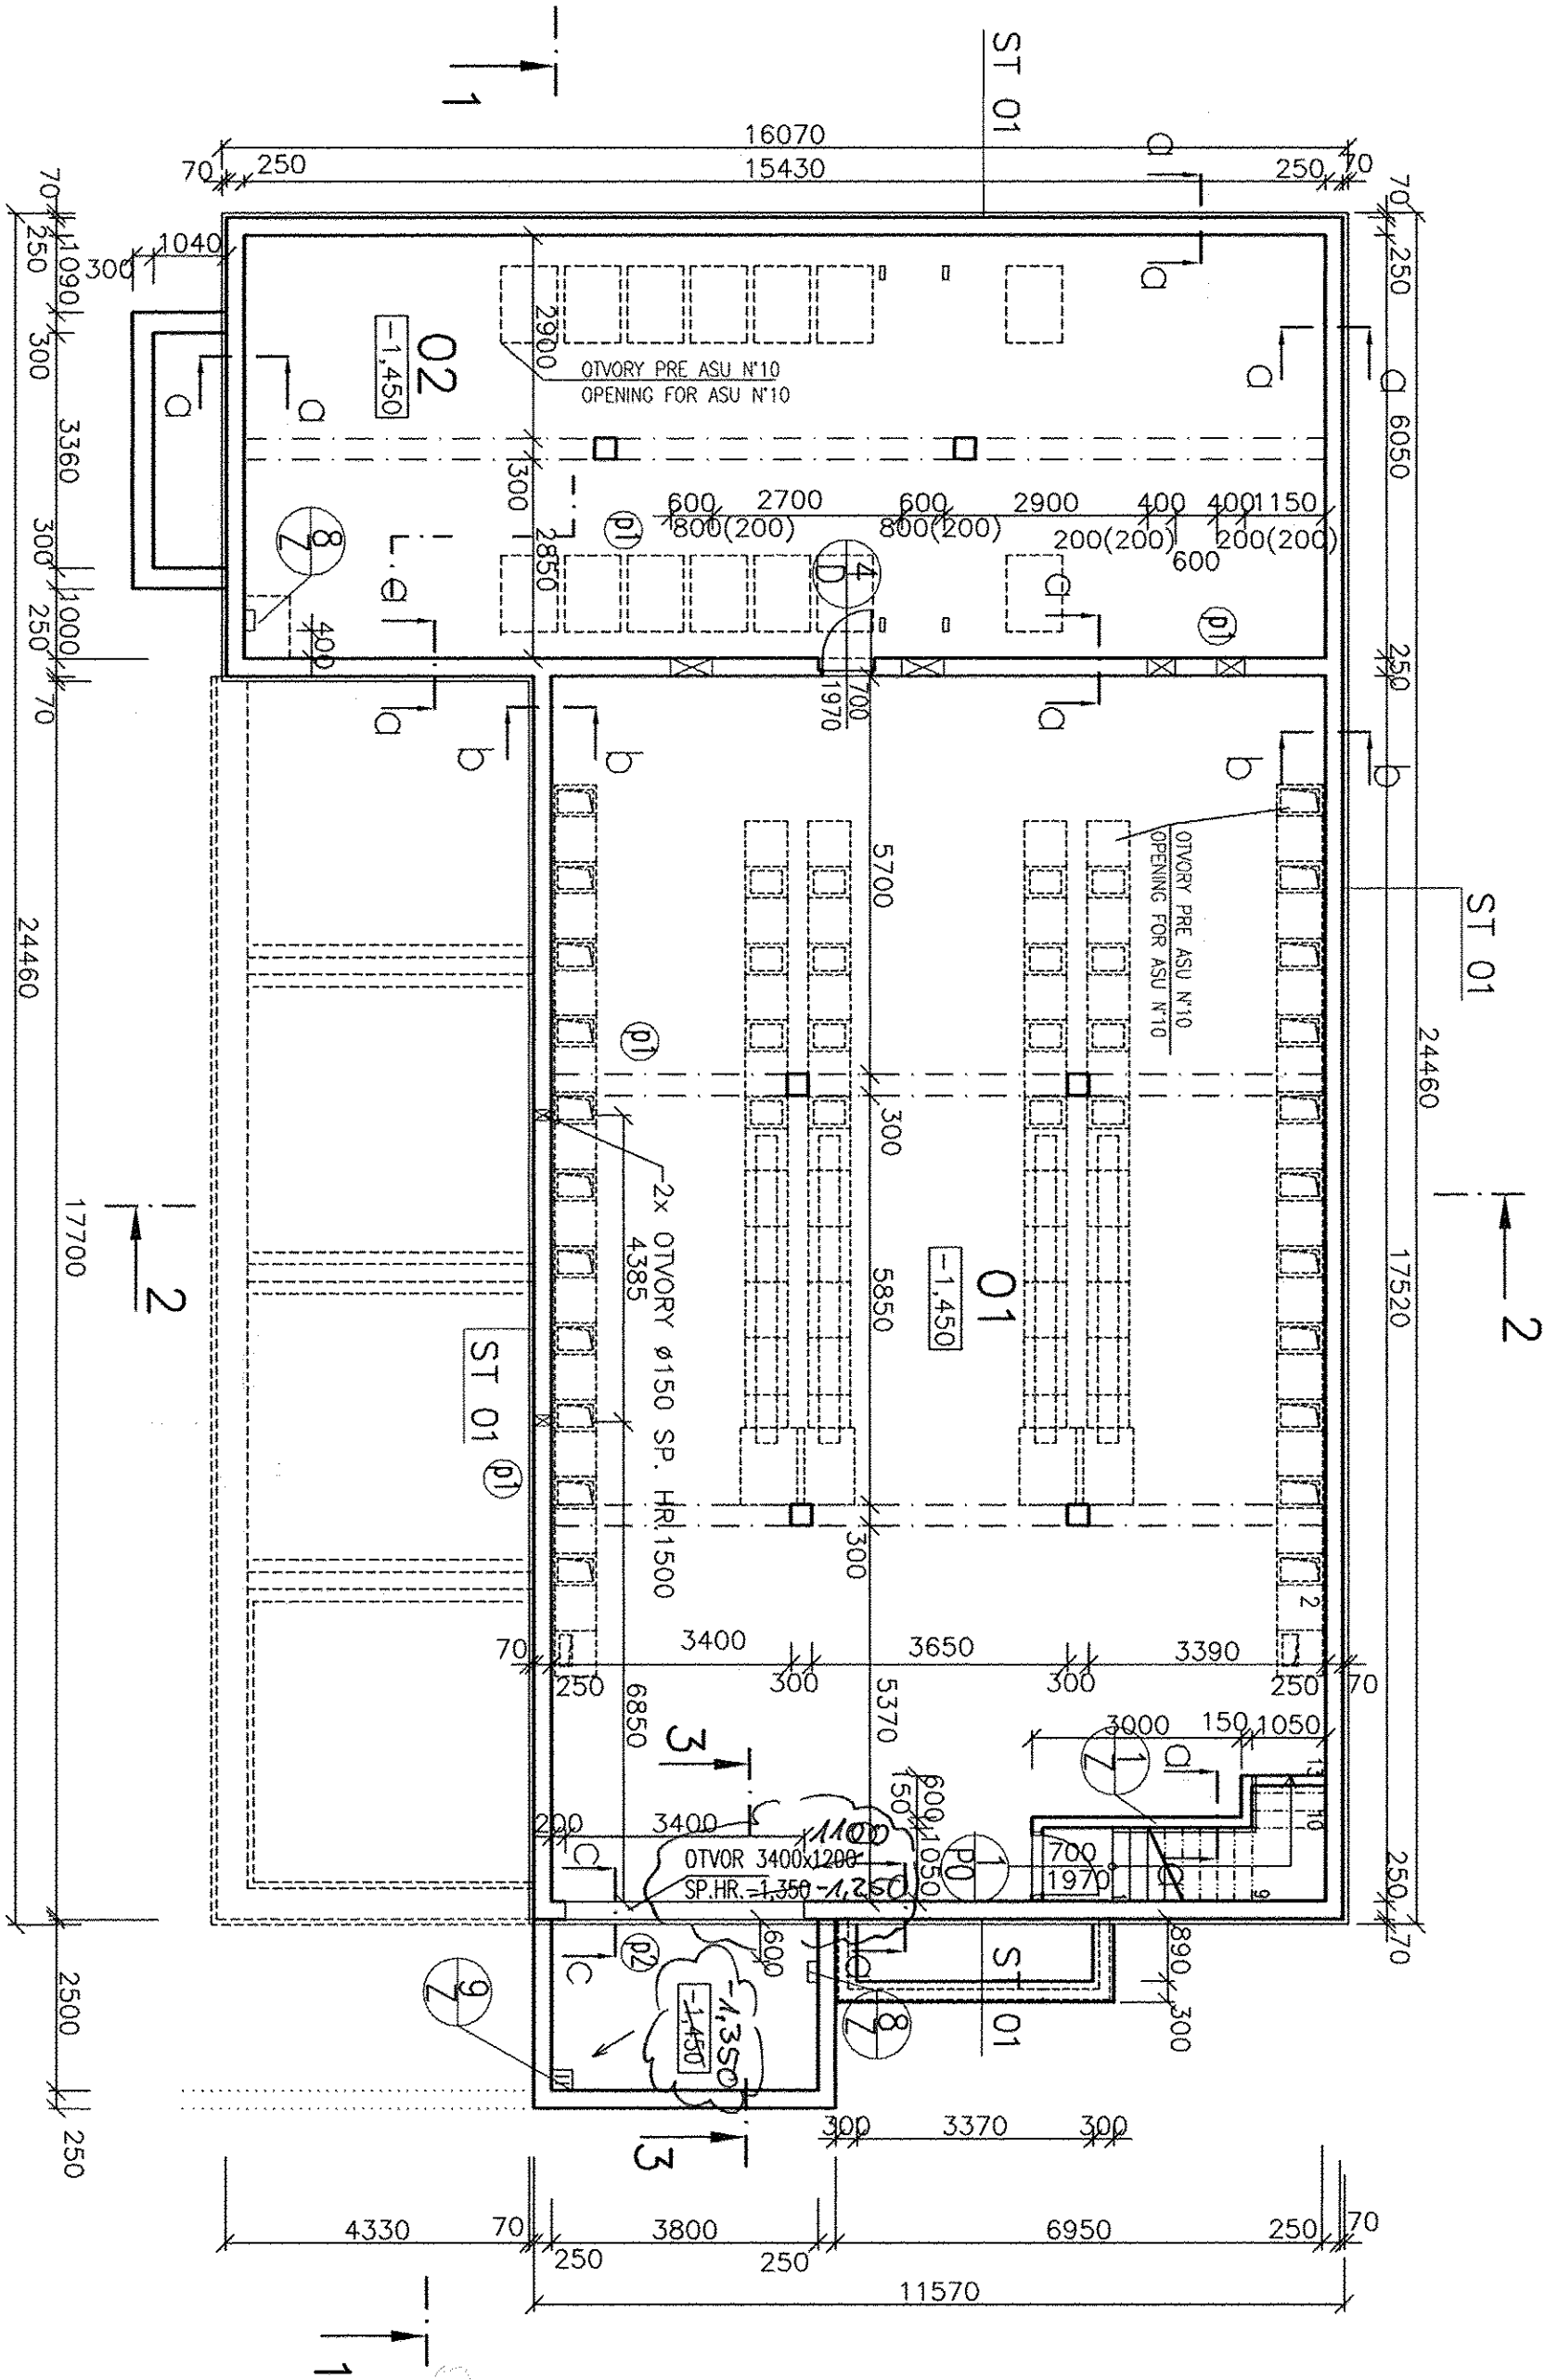

LEGENDA MIESTNOSTI/LEGENDE OF ROOM

Č.M. NO	NAZOV MIESTNOSTI PURPOSE OF ROOMS	PLOCHA AREA m ²	POVRCHOVÁ ÚPRAVA SURFACE FINISH	STĚN SURFACES	STROPY CEILING	POZNÁMKA NOTES
01	KABELOVÝ PRESTOR CABLE CELLAR	192,17m ²	UATÁ PODLAHA CAST FLOOR	VÁP.CEM., OMIEŤKA PLASTER GALTIC-CEM. PLASTER GALTIC-CEM.	VÁP.CEM., OMIEŤKA PLASTER GALTIC-CEM. PLASTER GALTIC-CEM.	
02	KABELOVÝ PRESTOR CABLE CELLAR	93,40m ²	UATÁ PODLAHA CAST FLOOR	VÁP.CEM., OMIEŤKA PLASTER GALTIC-CEM. PLASTER GALTIC-CEM.	VÁP.CEM., OMIEŤKA PLASTER GALTIC-CEM. PLASTER GALTIC-CEM.	

LEGENDA HMOT/LEGENDE SUBSTANCES

BEŤONOVÁ STĚNA VYSTUŽENÁ SĚŤOVINOU KY 50
CONCRETE WALL REINFORCED NETTING


POZNÁMKY/NOTES

- REZ 1-12-2g-op-bc-c POŽR. 792.87403.A
SECTIONS 1-12-2g-op-bc-c SEE 792.87403.A
- PRESTUPY POŽIARNE UZATVORIŠŤ POŽIARNOU MATOU HL'TY CP 636
FIRE PASSAGE CLOSE FIRE MORTAR HL'TY CP 636
- POD MATOU PREČERNÍ OCELOVÁ SĚŤ
FIRE PASSAGE CLOSE FIRE MORTAR HL'TY CP 636
- PO ZREAUZOVANÍ KABLOV OTVOR ZAMUROVAŤ
OPENING WILL BE BRICK IN AFTER ASSEMBLY OF CABLES
CABLES WILL BE PAINTED BY PYROSTOP-LENGTH 1,0m


SKLADBA STĚNY/SURFACE COMPOSITION

- ŠTRKOVÝ ZÁSTP
- TEPELNÁ IZOLÁCIA Z POLYSTYRENU HR.70mm
- IZOLÁCIA PODI ZEMEL VŮKOSTI HODOBET V60 S35
- ŽELEZOBETONOVÁ STĚNA HR.250mm
- VYSTUŽENÁ SĚŤOVINOU KH20 6.0/150-6.0/150
- VÁPNOCEMENTOVÁ OMIEŤKA
- GRAVEL FIL
- INSULATOR POLYSTYRENE TH.70mm
- ISOLATION AGAINST DAMP HODOBET V60 S35
- FERRO-CONCRETE SURFACE TH.250mm
- REINFORCED NETTING KH206.0/150-6.0/150
- TABBY-CEMENT RENDERING

PROJEKT SKUTOČNOSTI
VYHOTOVENIA
HS HSY s.r.o. KOŠICE
Technický úsek

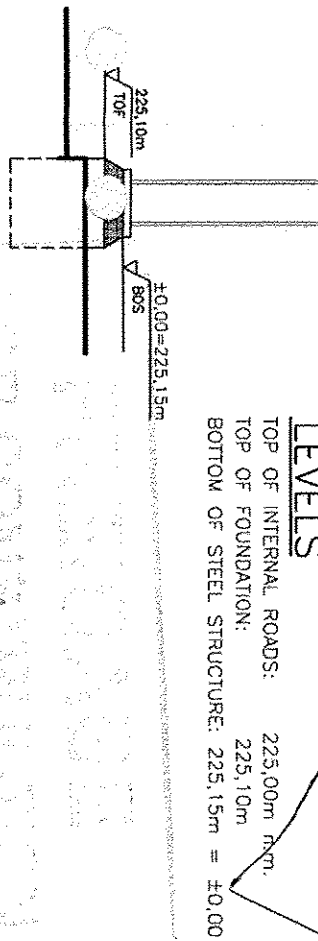

±0,000=225,150m.n.m
SPRACOVANÉ POD ZAKAZKOVÝM ČÍSLOM:158/2004/SO/

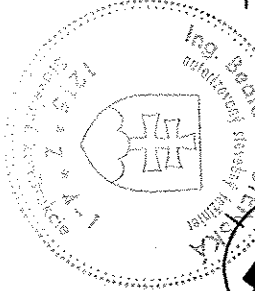

REFLEX-PRO		AIR LIQUIDE	
Date : 10.06. 2005	Name : ING.KOŠICKÝ	Checked: ING.RÁČEK	Scale 1:100
Date : 10.02. 2005	Name : ING.KOŠICKÝ	Checked: ING.RÁČEK	Original format DIN A2
Job code: K 70101	Reference: ASU No.9 KOSICE	Sheet: --- of --- Sheets	
Title:ROZVODNÁ T81 ELECTRICAL ROOM T81 PODORYS-1,450/PLANE-1,450		Drawing No: 792.87400	Rev: A