

PROJEKT SKUTOČNÉHO

VÝKOTOVENIA

PROJEKT SKUTOČNÉHO

VÝKOTOVENIA

HS HSV s.r.o. KOŠICE
Technický úsek


POZNÁMKA:

1. PRED VÝROBOU KLAMPIARSKÝCH PRÁČ JE POTREBNÉ
SKUTOČNÉ ROZMERY OTVOROV ZAMERAŤ NA STAVBE !!

BEFORE PRODUCTION PLUMBERY WORKS
DIRECT AND SPECIFY PROPORTIONS

FREIGABE
FOR CONSTRUCTION


Ra 10.06.05

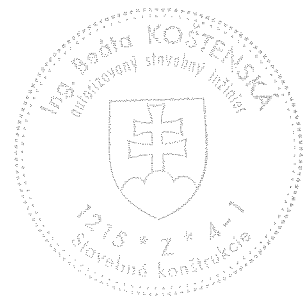

6

SPRACOVANÉ POD ZÁKAZKOVÝM ČÍSLOM:158/2004/SO/

REFLEX-PRO KELTEX-GBO spol. s r.o.						
AIR LIQUIDE Air Liquide AGS GmbH	Date :	Name :	Checked:	History file:	Rev.	
	10.02. 2005	ING.KOŠENSKÁ /HSV	ING.RAČEK		0	
	Job code:	K 70101		Scale	Original format	
	Reference:	ASU No.9 KOSICE		Sheet: ----	of ---- Sheets	
Replaces: 79_	Title: ROZVODŇA T81			Drawing No.:	Rev.	
Replaced by: 79_	ELECTRICAL ROOM T81			792.87407	0	
	KLAMPIARSKÉ PRÁČE/PLUMBERY WORKS					

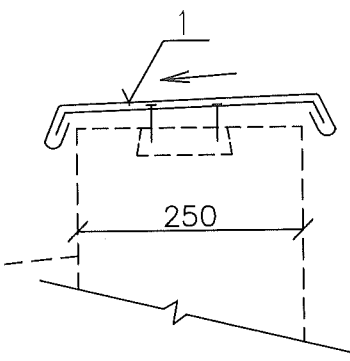OZN. Sign.	SCHEMAT.OBRÁZOK SCHEMATIC PICTURE	POPIS DESCRIPTION	Č. No.	ROZVIN. ŠÍRKA /mm/ DEVELOPED LENGTH	DLŽKA /m/ KUSY LENGTH PIECES	POZNÁM. NOTE
1 K	<p>OPLECHOVANIE ATIKY SHEETING ATTIC</p>  <p>STN 73 3610</p>	<p>POZINK. PLECH hr.0,6mm</p> <p>GALVANIZ. SHEET th.0,6mm</p>	1	450	58,0m	<p>VRÁTANE PRÍPONIEK A KLÁTIKOV PRÍPONKY á=300mm</p> <p>GUY SHEET STRIPES AND WOOD BLOCKS</p> <p>GUY SHEET STRIPES á=300mm</p>

OZN. Sign.	SCHEMAT.OBRÁZOK SCHEMATIC PICTURE	POPIS DESCRIPTION	Č. No.	ROZVIN. ŠÍRKA /mm/ DEVELOPED LENGTH	DLŽKA /m/ KUSY LENGTH PIECES	POZNÁM. NOTE
	<p>DAŽĎOVÝ ZVOD RAIN LEAD-IN</p> <p>STN 73 3610</p>	<p>ŽLAB.KOTLIK ŠTVORHR. POZINK. PLECH hr.0,6mm 300x300x350 GUTT.KETTLE SQUARE GALVANIZ. SHEET th.0,6mm</p>	1		2KS	
		<p>HORNÉ KOLENO Ø 125 UPPER OFFSET Ø 125</p>	2		4KS	
		<p>ODPADOVÁ RÚRA Ø 125 WASTE PIPE Ø 125</p>	3		2KS CELK.DL.3,50m TOTAL.LENGTH 3,50m	
		<p>KRYCIA MANŽETA Ø 125 COVER SLEEVE Ø 125</p>	4		2KS	
		<p>PODODKVAP. ŽLAB POLKRUH. TVARU Ø160</p>	5	R.Š.250 DEVEL.L.250	CELK.DL.25,0m TOTAL.LENGTH	
		<p>ŽLAB.HÁKY POLKRUH. TVARU Ø 160</p>	6		á-1,0m 25KS	
		<p>ŽLAB.ČELO GUTTER END</p>			2KS	
		<p>OBJÍMKA DVOJDIELNA SLEEVE TWO-PIECE</p>			á-1,5m 4KS	