


PÔDORYS ZÁKLADOV / PLANE OF FOUNDATIONS

Freigabe
FOR CONSTRUCTION

06.04.09

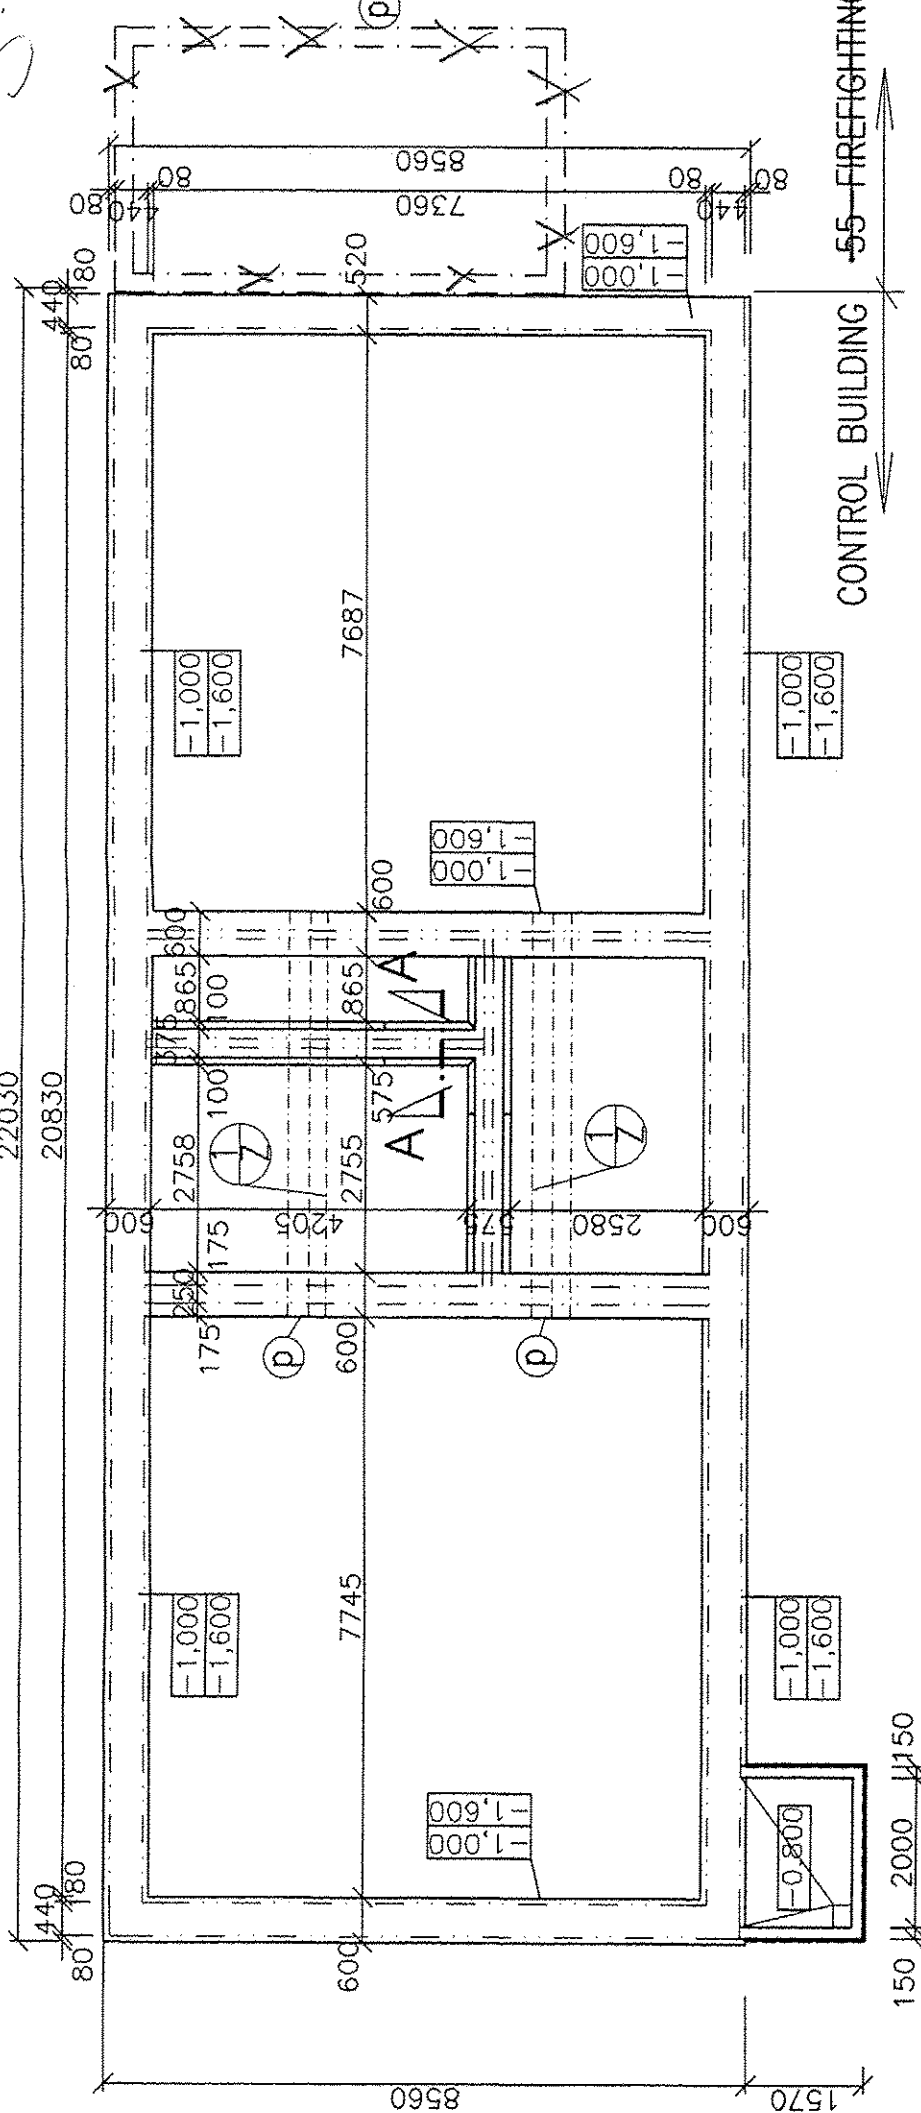

LEGENDA HMÔT / LEGENDE SUBSTANCES

- MURIVO Z TEHAL POROTHERM HR.440mm A HR.120mm NA MVC
BRICK MASONRY FROM POROTHERM
- PODKLADNÝ BETÓN
CONCRETE PLAIN


±0,000=225,150m.n.m

SPRACOVANÉ POD ZÁKAZKOVÝM ČÍSLOM:158/2004/SO/



AIR LIQUIDE	Date : 10.02. 2005	Name : ING.KOŠTENSKA	Checked: ING.RACEK	History file: Rev. 0
Air Liquide AGS GmbH	Job code: K 70101	Reference: ASU No.9 KOSICE	Scale 1:100	Original format DIN A3
Replaces: 79	Replaced by: 79	Title: VELÍN CONTROL BUILDING	Sheet: --- of ---	Sheets
		PODORYS ZÁKLADOV/PLANE OF FOUNDATIONS	Drawing No.: 792.87373	Rev. 0


P 01

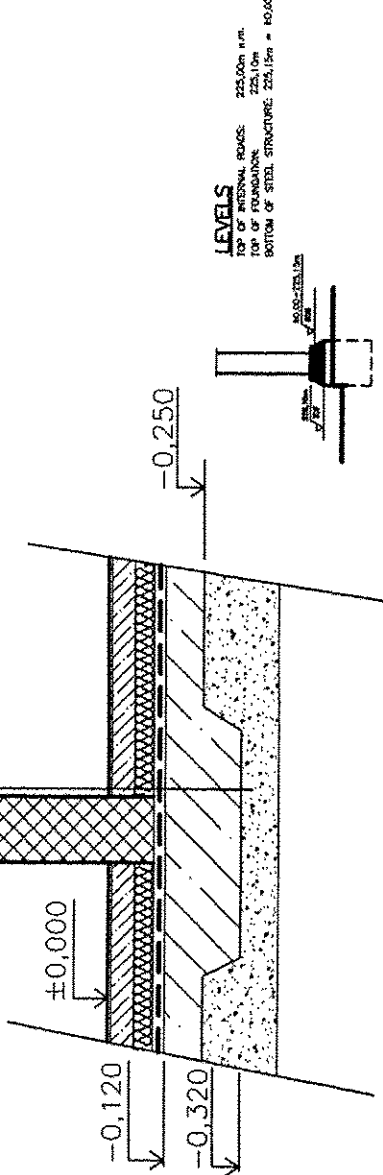


REZ A-A/SECTION A-A
M 1:20

POZNÁMKY/NOTES

- PRESTUPY POZIARNE UZATVORI
ELASTICKYM PROTIPOZIARNYM
TMELOM CP 601 S
- VÝKAZ ZÁMOČNICKÝCH PRÁČ POZRI 792.87379
FITTING WORKS SEE 792.87379
- DO ZÁKLADOV VLOŽIŤ UZEMŇOVACIE PÁSKY
TO FOUNDATION INSERT EARTHING STRAP

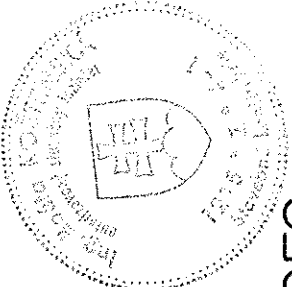

PROJEKT SKUTOČNÉHO

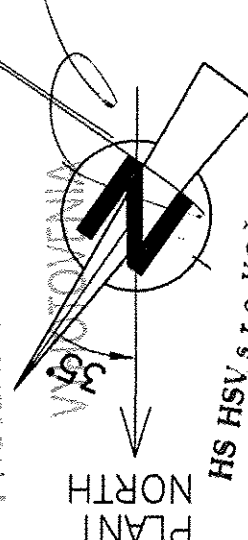

HS HSV s.r.o. KOŠICE
Technická vizu.

10

This drawing is protected by copyright.
It may not be copied or used without our written
authorization and it is strictly prohibited
to disclose it to any third parties.

5 15 30 45 60 75 90 120 135 150