

PROJEKT SKUTOČNÉHO
 VYHOTOVENIA

FREIGABE
 FOR CONSTRUCTION

S. R. Ra 06.04.05

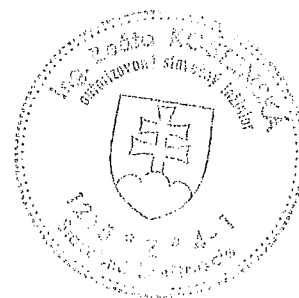
POZNÁMKA/NOTE

1. PRED VÝROBOU KLAMPIARSKÝCH PRÁČ JE POTREBNÉ
 SKUTOČNÉ ROZMERY OTVOROV ZAMERAŤ NA STAVBE !!

BEFORE PRODUCTION PLUMBERY WORKS
 DIRECT AND SPECIFY PROPORTIONS

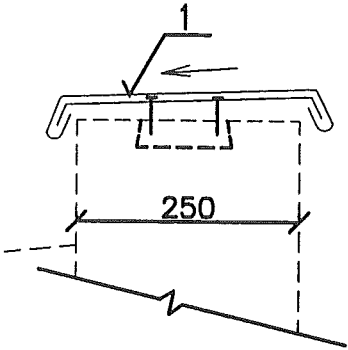
HS HSV s.r.o. KOŠICE
 Technický úsek

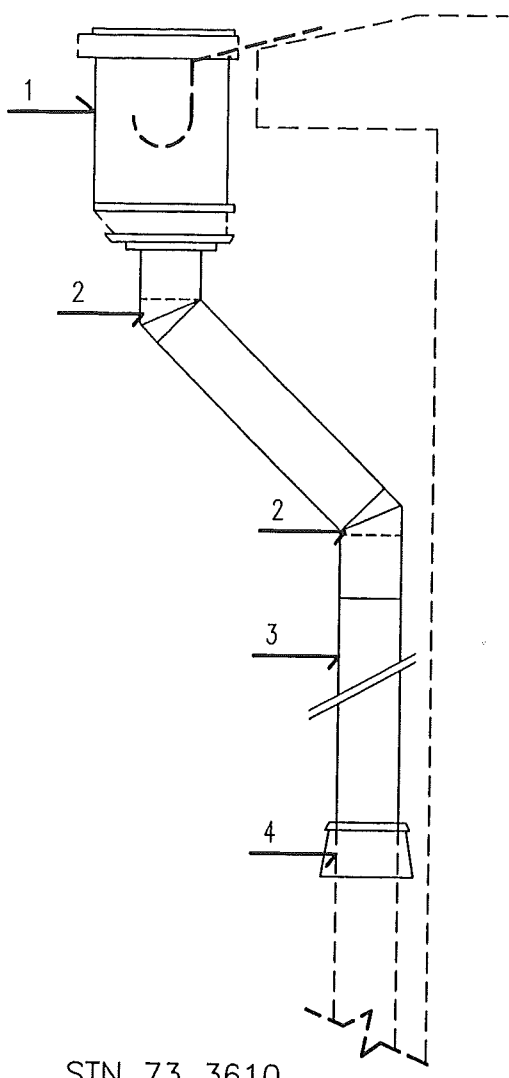
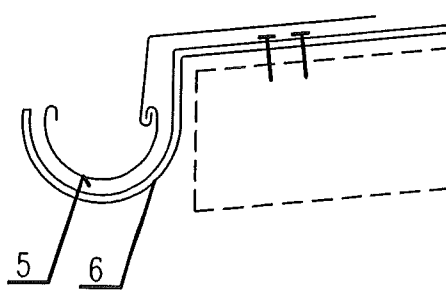
10



SPRACOVANÉ POD ZÁKAZKOVÝM ČÍSLOM:158/2004/SO/

REFLEX-PRO <small>BEETEX-PRO spol. s r.o.</small>					
AIR LIQUIDE <small>Air Liquide AGS GmbH</small>	Date :	Name :	Checked:	History file:	Rev.
	10.02. 2005	ING.KOŠTENSÁ	ING.RAČEK		0
Replaces: 79_____ Replaced by: 79_____ Title: VELÍN CONTROL BUILDING KLAMPIARSKÉ PRÁČE/PLUMBERY WORKS	Job code:	K 70101		Scale	Original format DIN A3
	Reference:	ASU No.9 KOSICE		Sheet: ---	of --- Sheets
	Drawing No.:	792.87380		Rev.	0

OZN. Sign.	SCHEMAT.OBRÁZOK SCHEMATIC PICTURE	POPIS DESCRIPTION	Č. No.	ROZVIN. ŠÍRKA /mm/ DEVELOPED LENGTH	DLŽKA /m/ KUSY LENGTH PIECES	POZNÁM. NOTE
<div data-bbox="60 387 132 461" data-label="Image"> </div>	<p>OPLECHOVANIE ATIKY SHEETING ATTIC</p>  <p>STN 73 3610</p>	<p>POZINK. PLECH hr.0,6mm</p> <p>GALVANIZ. SHEET th.0,6mm</p>	1	450	40,0m	<p>VRÁTANE PRÍPONIEK A KLÁTIKOV PRÍPONKY $\bar{a}=300\text{mm}$</p> <p>GUY SHEET STRIPES AND WOOD BLOCKS</p> <p>GUY SHEET STRIPES $\bar{a}=300\text{mm}$</p>

OZN. Sign.	SCHEMAT.OBRÁZOK SCHEMATIC PICTURE	POPIS DESCRIPTION	Č. No.	ROZVIN. ŠÍRKA /mm/ DEVELOPED LENGTH	DLŽKA /m/ KUSY LENGTH PIECES	POZNÁM. NOTE
	<p>DAŽĎOVÝ ZVOD RAIN LEAD-IN</p>  <p>STN 73 3610</p> 	<p>ŽLAB.KOTLIK ŠTVORHR. POZINK. PLECH hr.0,6mm 300x300x350 GUTT.KETTLE SQUARE GALVANIZ. SHEET th.0,6mm</p> <p>HORNÉ KOLENO Ø 125 UPPER OFFSET Ø 125</p> <p>ODPADOVÁ RÚRA Ø 125 WASTE PIPE Ø 125</p> <p>KRYCIA MANŽETA Ø 125 COVER SLEEVE Ø 125</p> <p>PODODKVAP. ŽLAB POLKRUH. TVARU Ø160</p> <p>ŽLAB.HÁKY POLKRUH. TVARU Ø 160</p> <p>ŽLAB.ČELO GUTTER END</p> <p>OBJÍMKA DVOJDIELNA SLEEVE TWO-PIECE</p>	<p>1</p> <p>2</p> <p>3</p> <p>4</p> <p>5</p> <p>6</p>		<p>2KS</p> <p>4KS</p> <p>2KS CELK.DL.3,50m TOTAL.LENGTH</p> <p>2KS</p> <p>R.Š.250 DEVEL.L.250 CELK.DL.22,0m</p> <p>6-1,0m 22KS</p> <p>2KS</p> <p>6-1,5m 4KS</p>	