PÔDORYS −2,350/PLANE −2,350

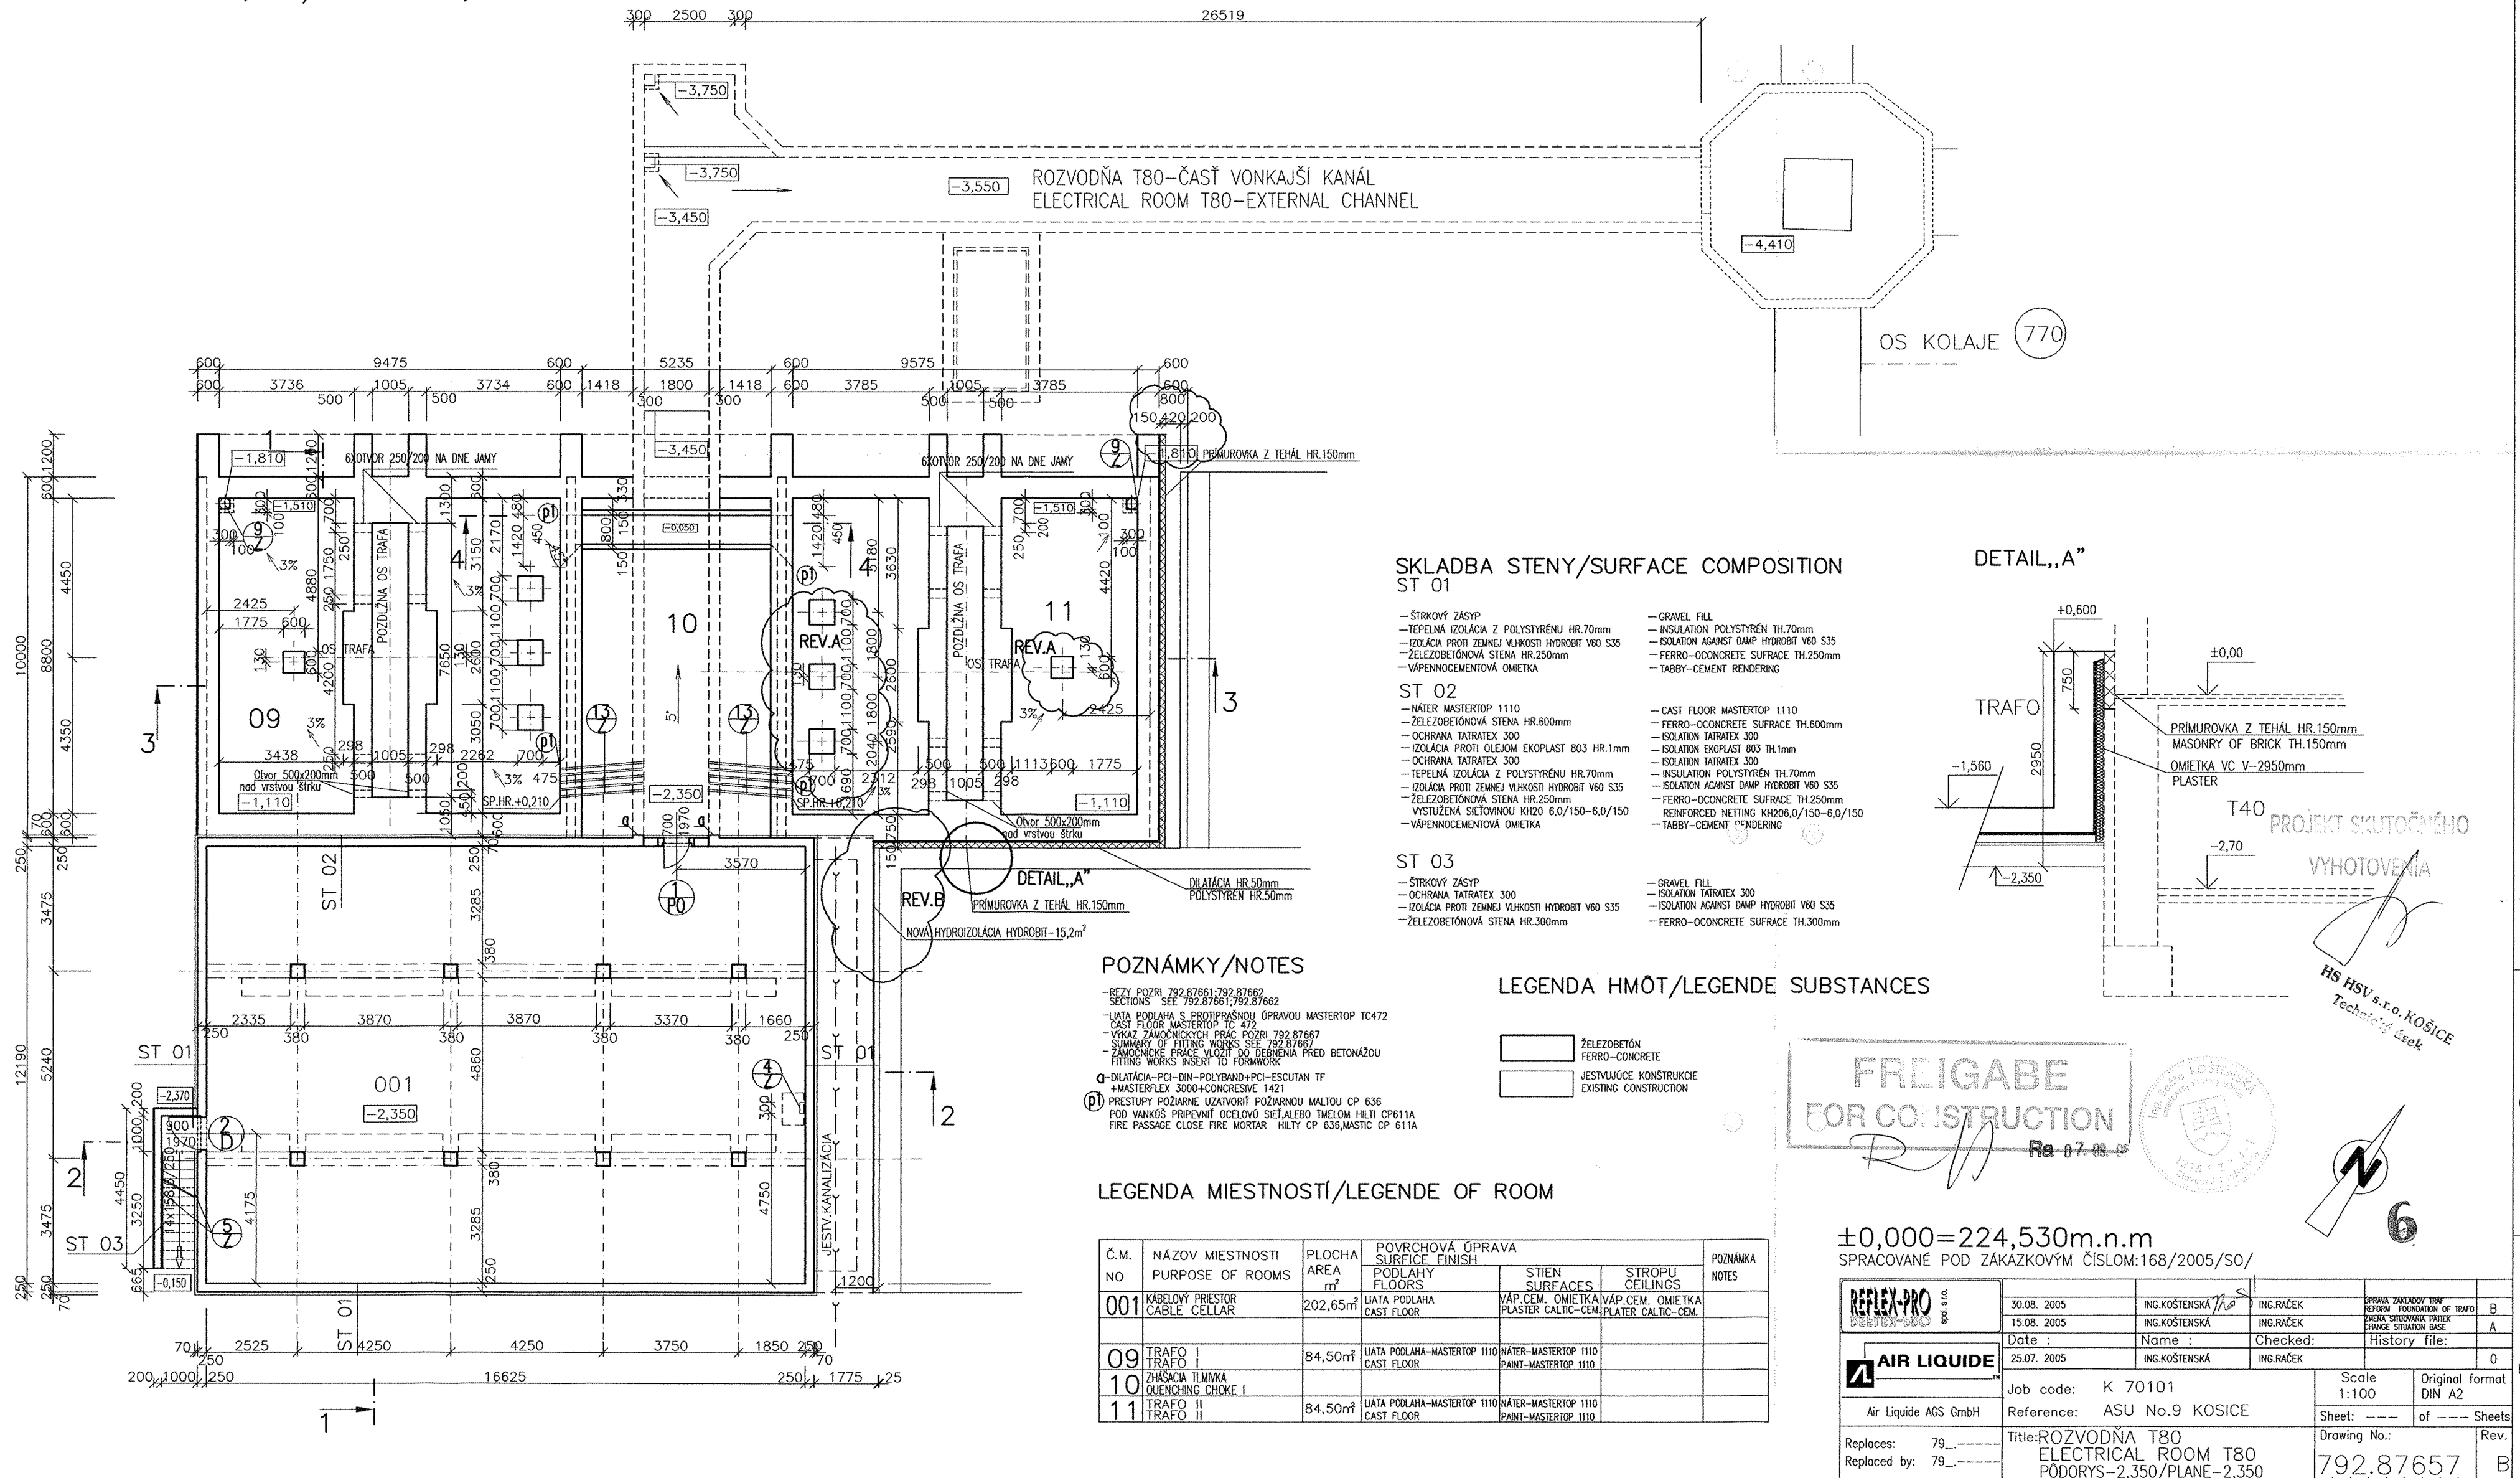

SKLADBA STENY/SURFACE COMPOSITION

ST 01

- ŠTRKOVÝ ZÁSYP
- TEPELNÁ IZOLÁCIA Z POLYSTYRÉNU HR.70mm
- IZOLÁCIA PROTI ZEMNEJ VLHKOSTI HYDROBIT V60 S35
- ŽELEZOBETÓNOVÁ STENA HR.250mm
- VÁPENNOCEMENTOVÁ OMIETKA

- GRAVEL FILL
- INSULATION POLYSTYRÉN TH.70mm
- ISOLATION AGAINST DAMP HYDROBIT V60 S35
- FERRO−OCONCRETE SUFRACE TH.250mm
- TABBY−CEMENT RENDERING

ST 02

- NÁTER MASTERTOP 1110
- ŽELEZOBETÓNOVÁ STENA HR.600mm
- OCHRANA TATRATEX 300
- IZOLÁCIA PROTI OLEJOM EKOPLAST 803 HR.1mm
- OCHRANA TATRATEX 300
- TEPELNÁ IZOLÁCIA Z POLYSTYRÉNU HR.70mm
- IZOLÁCIA PROTI ZEMNEJ VLHKOSTI HYDROBIT V60 S35
- ŽELEZOBETÓNOVÁ STENA HR.250mm VYSTUŽENÁ SIEŤOVINOU KH20 6,0/150−6,0/150
- VÁPENNOCEMENTOVÁ OMIETKA

- CAST FLOOR MASTERTOP 1110
- FERRO−OCONCRETE SUFRACE TH.600mm
- ISOLATION TATRATEX 300
- ISOLATION EKOPLAST 803 TH.1mm
- ISOLATION TATRATEX 300
- INSULATION POLYSTYRÉN TH.70mm
- ISOLATION AGAINST DAMP HYDROBIT V60 S35
- FERRO−OCONCRETE SUFRACE TH.250mm REINFORCED NETTING KH206,0/150−6,0/150
- TABBY−CEMENT RENDERING

ST 03

- ŠTRKOVÝ ZÁSYP
- OCHRANA TATRATEX 300
- IZOLÁCIA PROTI ZEMNEJ VLHKOSTI HYDROBIT V60 S35
- ŽELEZOBETÓNOVÁ STENA HR.300mm

- GRAVEL FILL
- ISOLATION TATRATEX 300
- ISOLATION AGAINST DAMP HYDROBIT V60 S35
- FERRO−OCONCRETE SUFRACE TH.300mm

DETAIL„A"

POZNÁMKY/NOTES

- REZY POZRI 792.87661;792.87662
  SECTIONS SEE 792.87661;792.87662
- LIATA PODLAHA S PROTIPRAŠNOU ÚPRAVOU MASTERTOP TC 472
  CAST FLOOR MASTERTOP TC 472
- VÝKAZ ZÁMOČNÍCKYCH PRÁC POZRI 792.87667
  SUMMARY OF FITTING WORKS SEE 792.87667
- ZÁMOČNÍCKE PRÁCE VLOŽIŤ DO DEBNENIA PRED BETONÁŽOU
  FITTING WORKS INSERT TO FORMWORK

α−DILATÁCIA−PCI−DIN−POLYBAND+PCI−ESCUTAN TF +MASTERFLEX 3000+CONCRESIVE 1421

(p1) PRESTUPY POŽIARNE UZATVORIŤ POŽIARNOU MALTOU CP 636
POD VANKÚŠ PRIPEVNIŤ OCELOVÚ SIEŤ ALEBO TMELOM HILTI CP611A
FIRE PASSAGE CLOSE FIRE MORTAR HILTY CP 636,MASTIC CP 611A

LEGENDA HMÔT/LEGENDE SUBSTANCES

- ŽELEZOBETÓN FERRO−CONCRETE
- JESTVUJÚCE KONŠTRUKCIE EXISTING CONSTRUCTION

LEGENDA MIESTNOSTÍ/LEGENDE OF ROOM

Č.M. NO	NÁZOV MIESTNOSTI PURPOSE OF ROOMS	PLOCHA AREA m²	POVRCHOVÁ ÚPRAVA SURFICE FINISH PODLAHY FLOORS	STIEN SURFACES	STROPU CEILINGS	POZNÁMKA NOTES
001	KÁBELOVÝ PRIESTOR CABLE CELLAR	202,65m²	LIATA PODLAHA CAST FLOOR	VÁP.CEM. OMIETKA PLASTER CALTIC−CEM.	VÁP.CEM. OMIETKA PLATER CALTIC−CEM.	
09	TRAFO I TRAFO I	84,50m²	LIATA PODLAHA−MASTERTOP 1110 CAST FLOOR	NÁTER−MASTERTOP 1110 PAINT−MASTERTOP 1110		
10	ZHÁŠACIA TLMIVKA QUENCHING CHOKE I					
11	TRAFO II TRAFO II	84,50m²	LIATA PODLAHA−MASTERTOP 1110 CAST FLOOR	NÁTER−MASTERTOP 1110 PAINT−MASTERTOP 1110		

FRIGABE FOR CONSTRUCTION Re 17.08.05

±0,000=224,530m.n.m

SPRACOVANÉ POD ZÁKAZKOVÝM ČÍSLOM:168/2005/SO/

REFLEX−PRO spol. s r.o.	30.08. 2005	ING.KOŠTENSKÁ	ING.RAČEK	SPRAVA ZAKLADOV TRAF REFORM FOUNDATION OF TRAFO	B
	15.08. 2005	ING.KOŠTENSKÁ	ING.RAČEK	ZMENA SITUOVANIA PATIEK CHANGE SITUATION BASE	A
AIR LIQUIDE	Date :	Name :	Checked:	History file:	
	25.07. 2005	ING.KOŠTENSKÁ	ING.RAČEK		0

Job code: K 70101 — Scale 1:100 — Original format DIN A2

Air Liquide AGS GmbH — Reference: ASU No.9 KOSICE — Sheet: −−− — of −−− Sheets

Replaces: 79_.−−−−− — Replaced by: 79_.−−−−−

Title: ROZVODŇA T80 ELECTRICAL ROOM T80 PÔDORYS−2,350/PLANE−2,350

Drawing No.: 792.87657 — Rev.: B

This drawing is protected by copyright. It may not be copied or used without our written consent and the contents thereof may not be disclosed to any third parties.