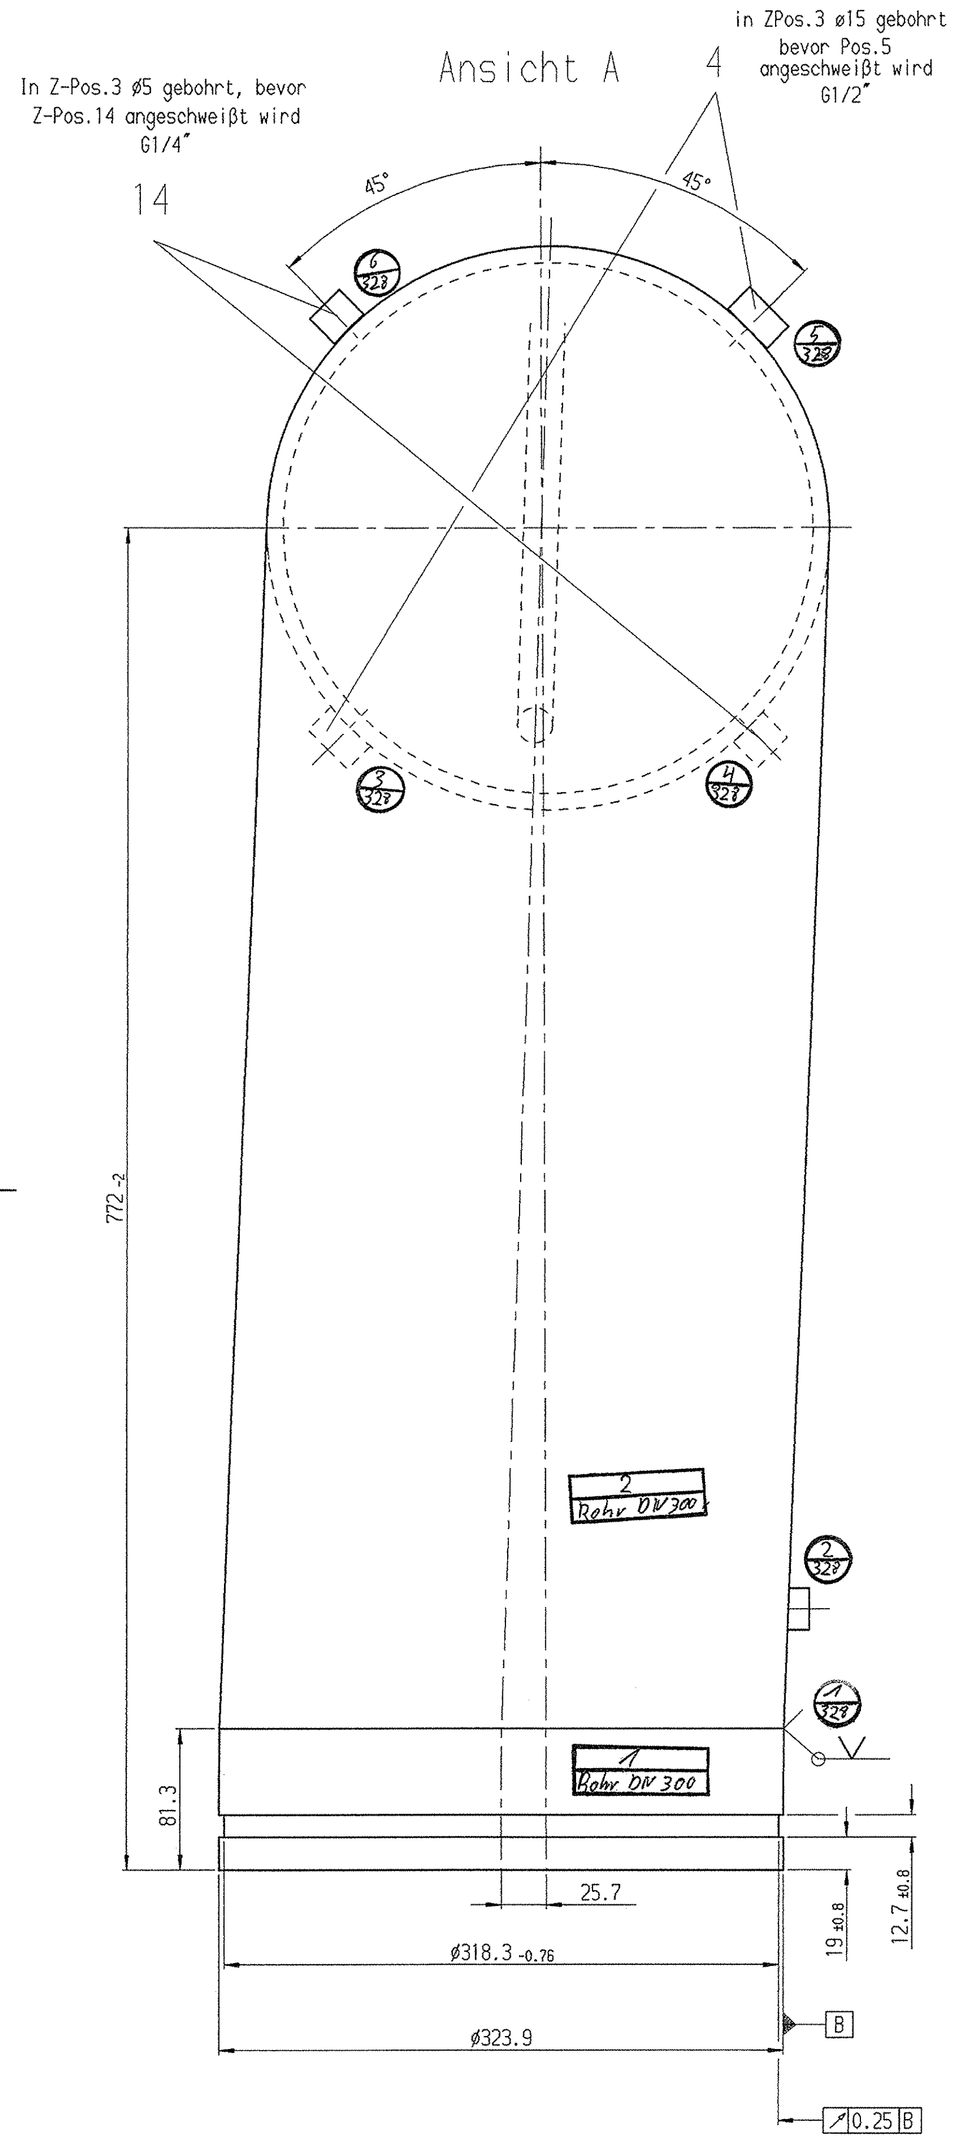

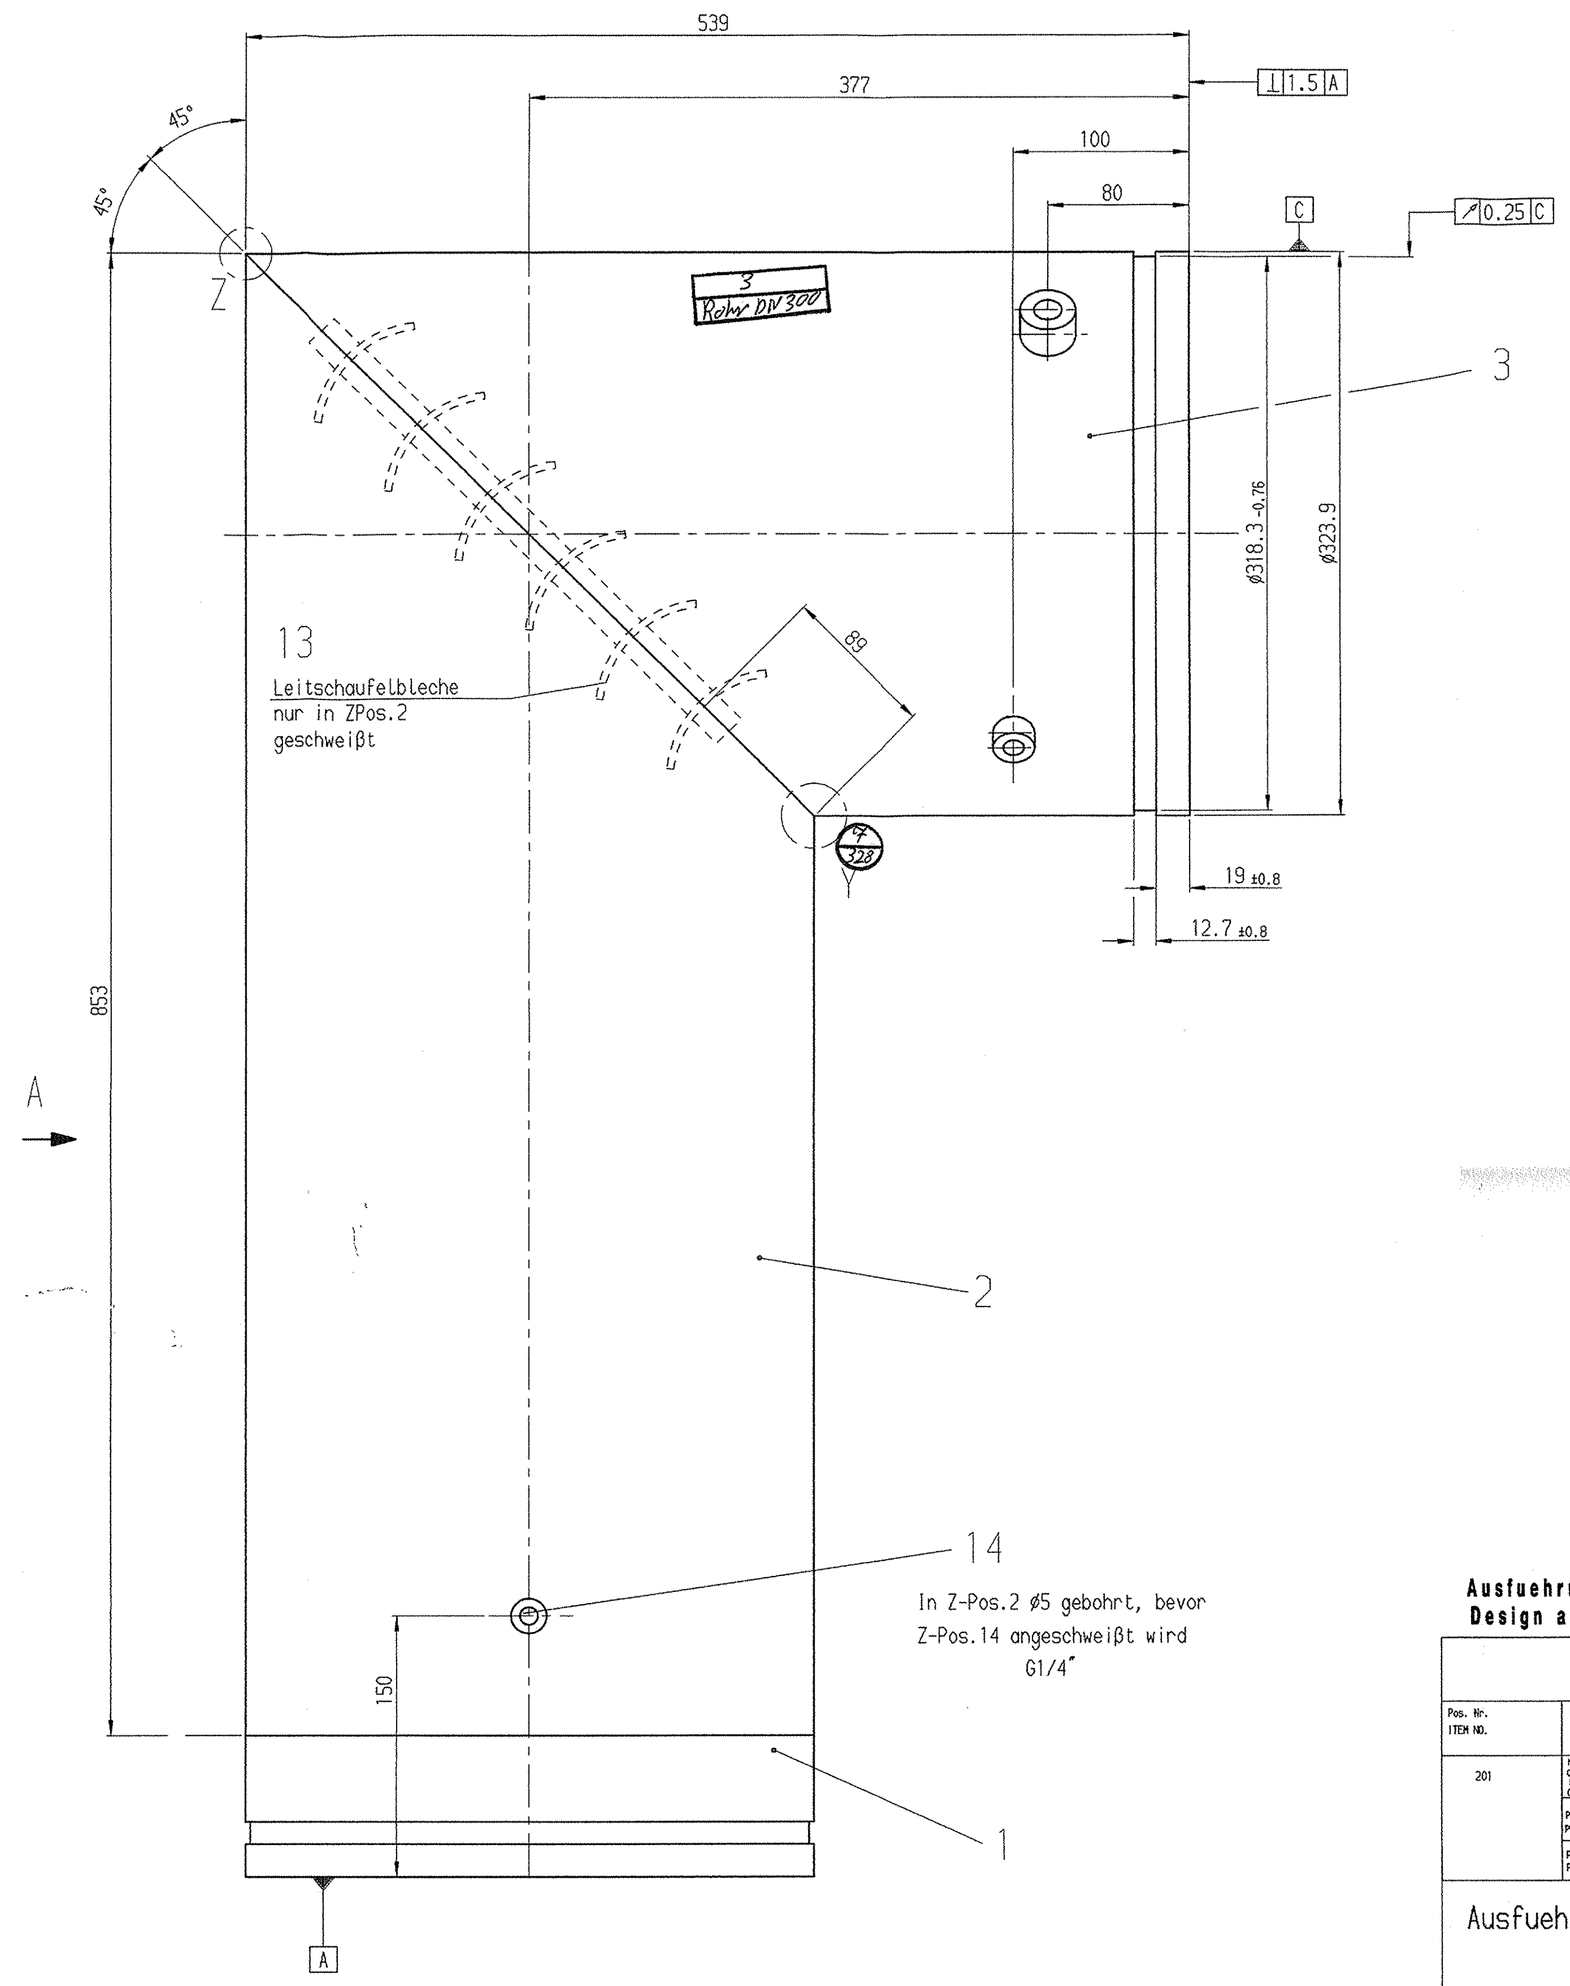

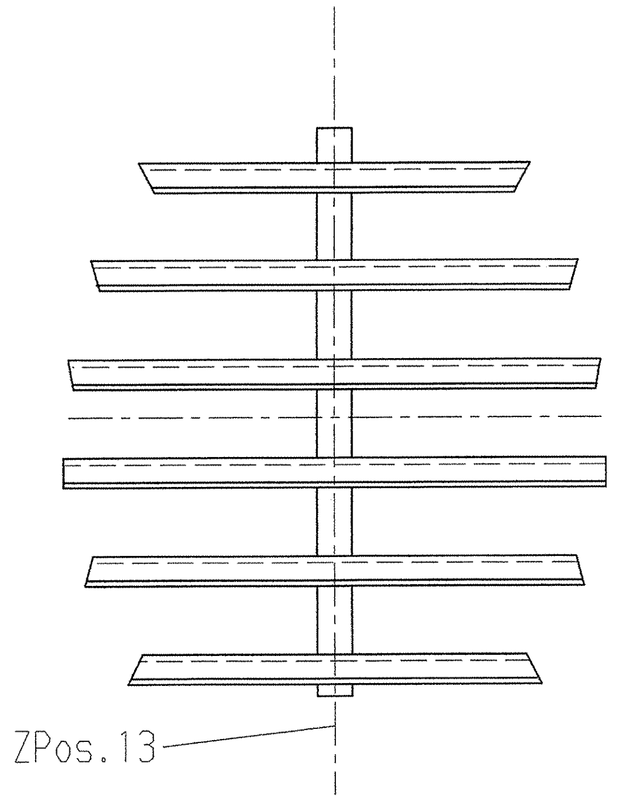

Einzelheit Z

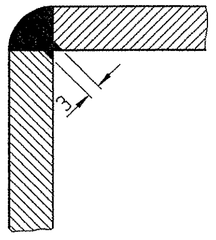

Einzelheit Y

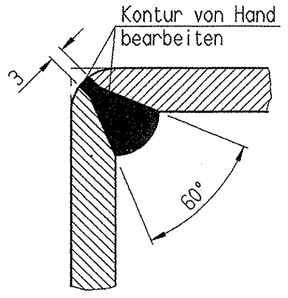

K 37

CE 0035

Ausfuehrung nach Druckgeraeterichtlinie 97/23/EG
Design acc. to PED 97/23/EG

Druck-/Temperaturangaben für geflanschte Rohrleitungsabschnitte
Pressure/ Temperature for flanged pipe-sections

Pos. Nr. ITEM NO.	Prüfart Test	Prüfüberdruck Test pressure PT (bar (g))	max. zul. Auslegdruck PS (bar (g))	Arbeitsdruck (bar (g))	max. zul. Auslegtemp. TS (°C)	Arbeitstemp. (°C)	Fluidgruppe Kategorie Modul	Anforderungsart Requirement WN 026.00.1
201	hydr. Prüfung (Gesamtdichtprüfung) hydr. test (fitness test)	.	8	.	200	- -	2 . .	A1 (Gasser)
	pneum. Vorprüfung pneum. preliminary test	-	-	-	-	- -	- -	-
	pneum. Prüfung pneum. test	.	.	.	. .	-	-	

Ausfuehrung nach Druckgeraeterichtlinie 97/23/EG
Design acc. to PED 97/23/EC
Ausführung und Prüfung der Schweißarbeiten nach WN 032.00.00

Abpressen mit den auftragbezogenen Vitaulic-Kupplungen
Zeichnung darf nur mit dem CAD-System geändert werden !

*) FÜR ATLAS COPCO ENERGAS GMBH KÖLN GILT :
Freima@toleranzen nach Werknorm 010.50.0 ff.
Oberflächenangaben nach Werknorm 033.00.0 ff.

Tolerances, if not indicated, according to: Toleranzen, falls nicht angegeben, gemäß: ATLAS COPCO STANDARD/Klasse/Class *)	Machined surface Oberflächenbearbeitung 1350R/		Secrecy class Sicherheitsklasse 1102 K/
Name Benennung: Gasleitung			Material-class Materialklasse 27281
Material Werkstoff: St			CAD
Atlas Copco Atlas Copco Energas GmbH Köln/Cologne	Scale Maßstab 1:2.5	Form Blank no. Rohteil Nr. 6970301462 2 ROHRSCHUSS 2	Compare Entstanden aus 1320703501
	Drawn Gezeichnet PF4		Replaces Ersatz für
	Std. chd. Normgepr.	Blank wt. Rohgewicht kg	Finished wt. Fertiggewicht kg
Transferred to Erhalten von			Designation/Zeichnungs-Nr. 6970301462
Appurtenand drawings and documents zugehörende Zeichnungen und Dokumente	Date Datum 27-APR-2005	Appd. Genehmigt	Drg Owner Zchg Eigent. ENG
			Blatt/Sheet ( ) 2/5

Note Hinweis	Position	Modified from Beschreibung der Änderung (Kurztext)	Date Datum	Initials Name
2	-	Final	04-JUL-2005	0

Dieses Dokument ist unser Eigentum und darf ohne unsere ausdrückliche Genehmigung weder kopiert noch Anderen zugänglich gemacht oder zur Information anderer Personen oder Gesellschaften verwendet werden.
This document is our property and shall not without our express permission be copied or communicated to any other person or company.