


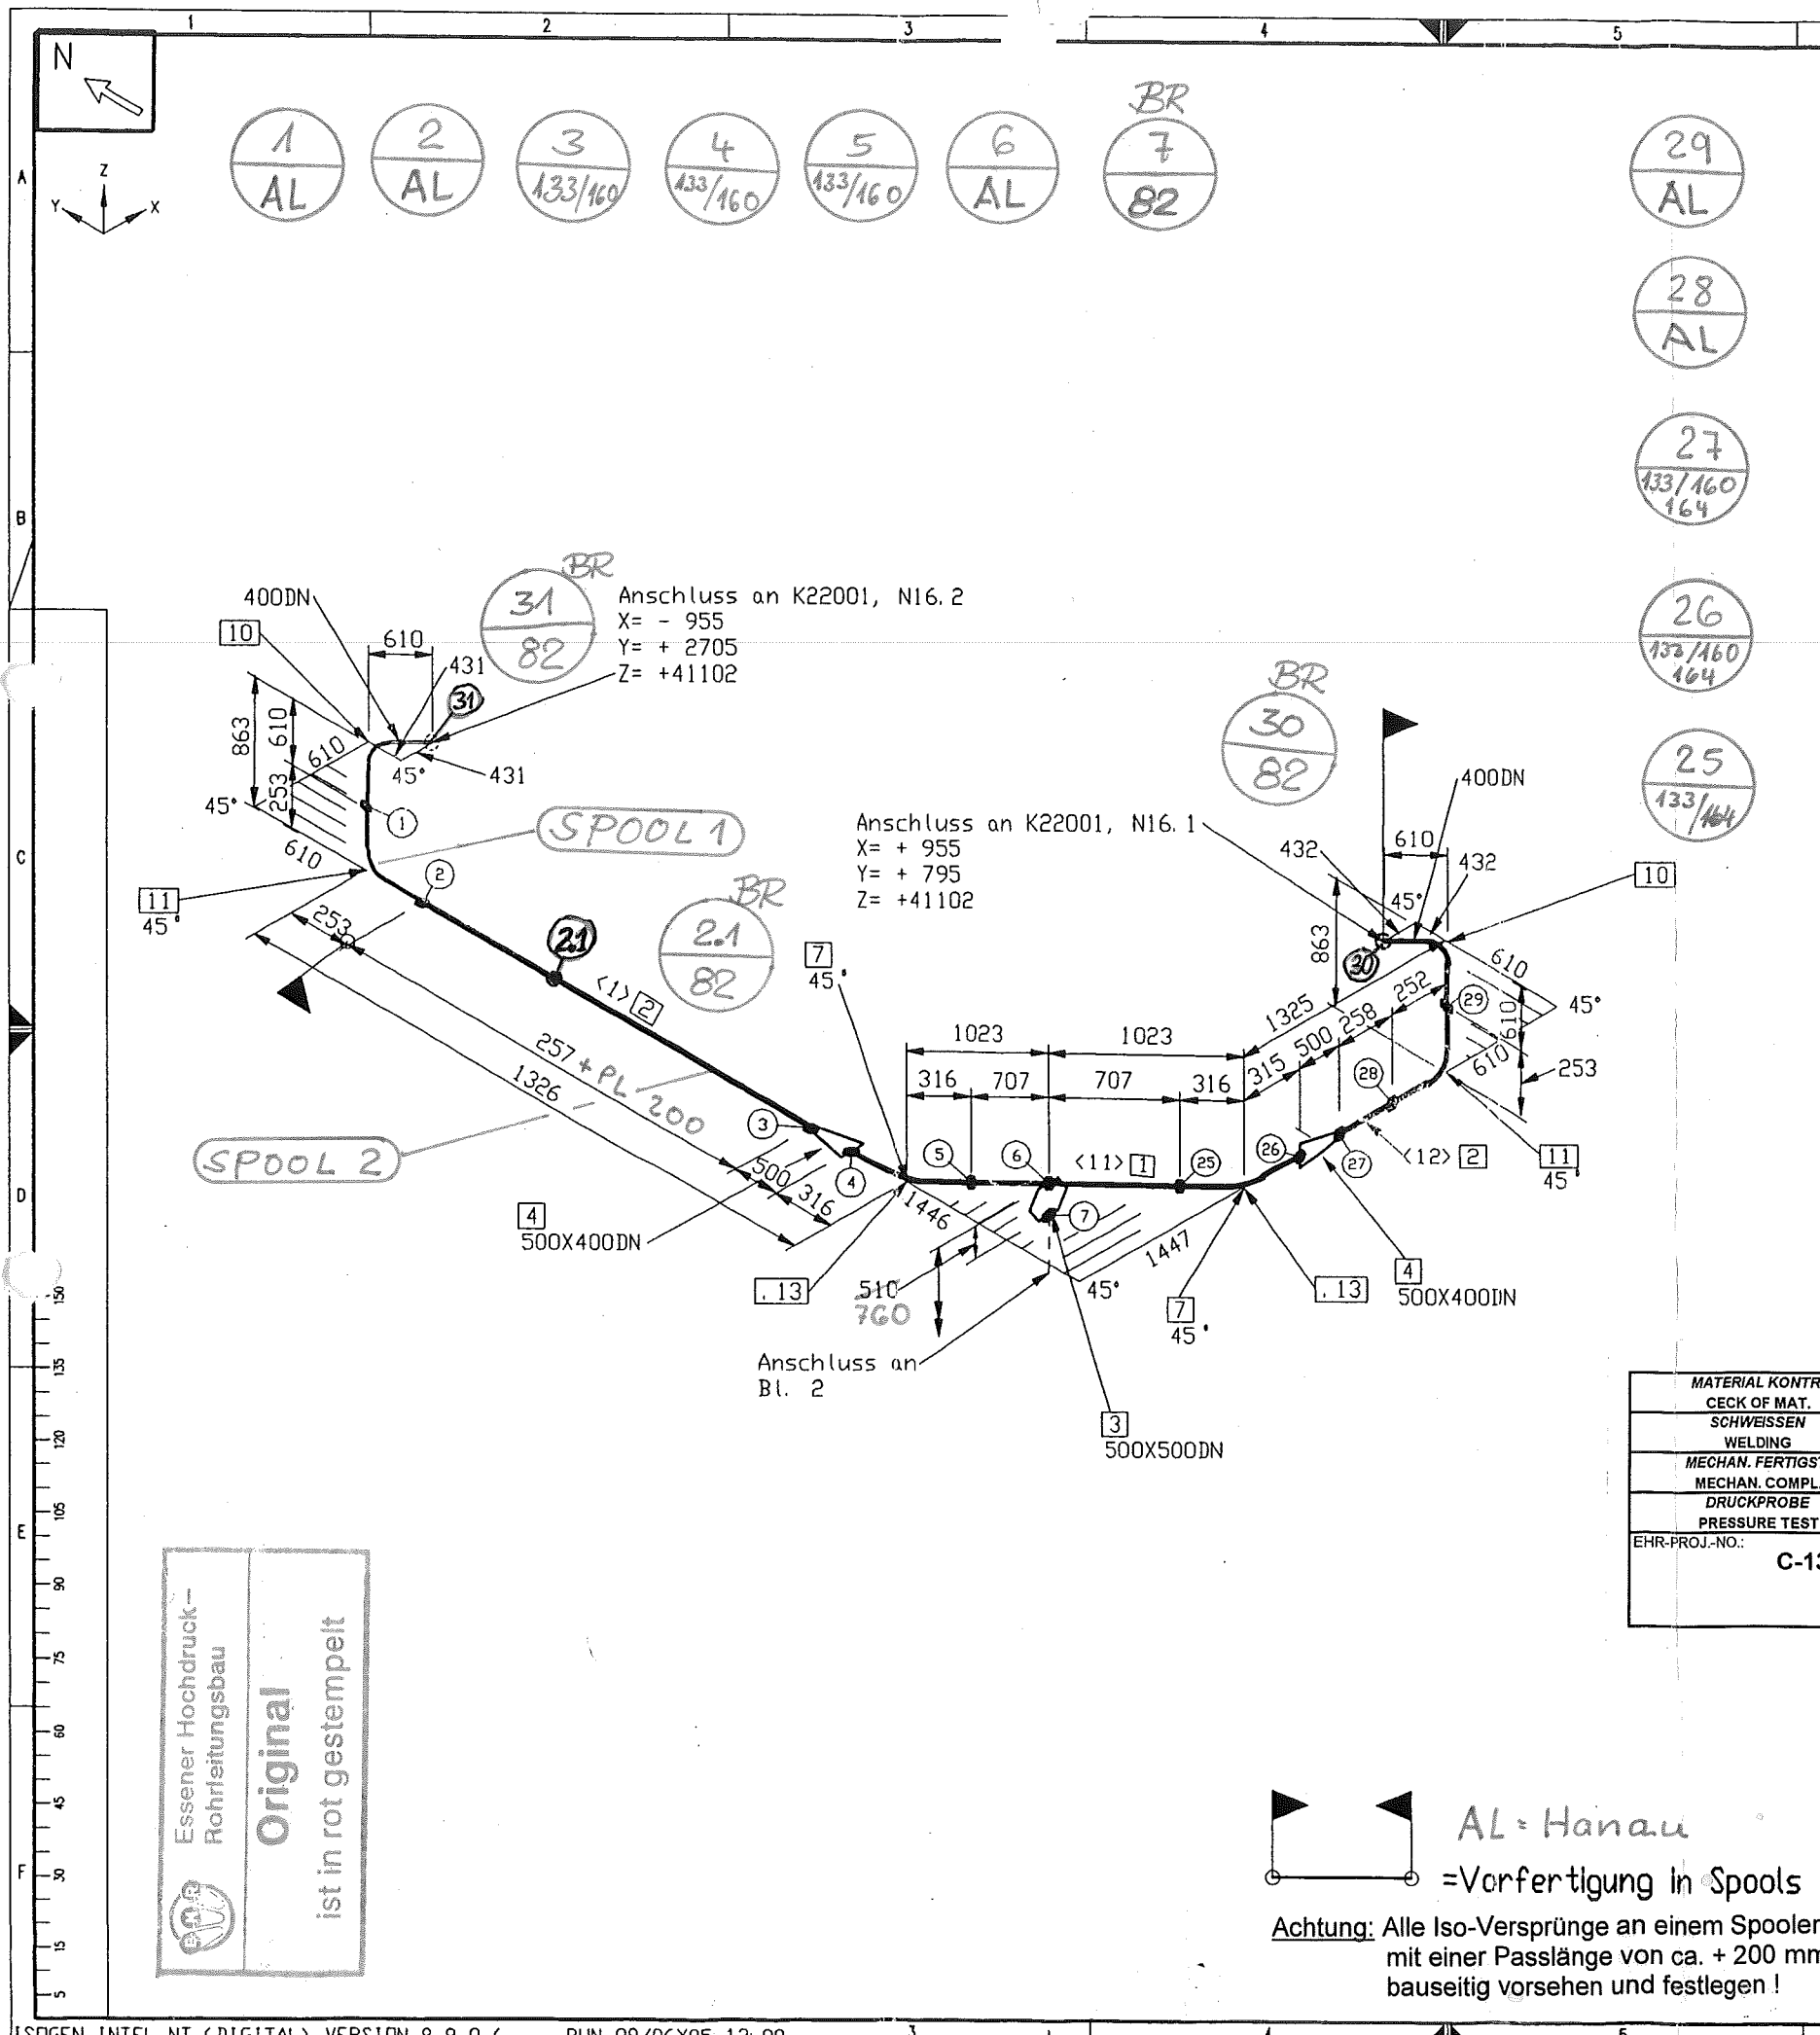

6		7		8	
Stückliste					
Lfd Nr.	Rohr	Benennung	DN (MM)	Sachnummer	Menge Gewicht (kg)
1	RDHR 508	X 6 ALMG4,5MN W27	500	77038223	17598 MM 449.6
2	RDHR 406	X 6 ALMG4,5MN W27	400	77038231	4144 MM 84.4
Fitting					
3	T-Stutzen 508x6		500X500	79318858	1 9.1
4	RED.-STÜCK-K-508,0 x 6,0-406,0 x 6,0		500X400	793.13146	3 34.8
5	ANALYSENLEITUNG		500X25	793.13574	1 44.0
6	THERMOMETEREINBAU AB DN125		500X25	793.12132	1 0.3
7	BOGEN 508 x6	DIN2605-2-90-3 ALMG4,5MN	500	77038238	3 91.7
	Stutzen auf 45				
8	BOGEN 508 x6	DIN2605-2-90-3 ALMG4,5MN	500	77038238_1	3 91.7
9	BOGEN 508 x6	DIN2605-2-90-3 ALMG4,5MN	500	77038238_2	2 61.2
	Stutzen auf 15				
10	BOGEN 406 x6	DIN2605-2-90-3 ALMG4,5MN	400	77038237	2 39.0
11	BOGEN 406 x6	DIN2605-2-90-3 ALMG4,5MN	400	77038237_1	2 39.0
	Stutzen auf 45				
Instrumente					
12	Venturi-Düse DN400		400	77039926	1 35.0
Halterung					
13	Halterung B gezeichnet auf 79319026, L1=900		500	79319874	2 22.0
14	Rohrhalterung gezeichnet auf 79312892		500	79313052	1 6.6
15	Führung A gezeichnet auf 79318176, L1=727		500	79319875	2 50.0
16	Führung A gezeichnet auf 79318176, L1=631		400	79320063	1 20.6
Summe Masse					1079.1

Rohrzuschnitt						
Rohr Stk.	Länge (MM)	DN (MM)	Bemerkung	Rohr Ende 1	Rohr Ende 2	Sachnummer
<1>	257	400				77038231
<2>	934	500				77038223
<3>	199	500				77038223
<4>	511	500				77038223
<5>	6000	500				77038223
<6>	6000	500				77038223
<7>	868	500				77038223
<8>	1672	500				77038223
<9>	2099	400				77038231
<10>	1530	400				77038231
<11>	1414	500				77038223
<12>	258	400				77038231

Rohrhalterungen und Rohrführungen

3005		
	ESSENER HOCHDRUCK-ROHRLEITUNGSBAU	Air Liquide AGS GmbH

Werkstoff: HANAU AL		Alle mit Sauerstoff in Berührung kommenden Teile Öl- und fettfrei	
Maßstab		Ähnl. : Masse kg	
Allgemeintoleranzen		Ers.f. : Ered.:	
DN 28005			
DN 8570			
DN 7168 mittel			
Datum : 08.06.2005			
Name : H.Schneider			
Gepr.: Frickhöfer		09/06/05	
ISO-Methode E			
Bezug / Projekt :			
K70101, ASU No.9 Kosice			
Benennung :			
D 22003			
Blatt-Nr. : 1		Blattzahl : 2	
Sach-Nr. : 79319817		Formel : C	